

Til kommune:	Til vegavdelinga
--------------	------------------

SØKNAD OM DISPENSASJON FRÅ BYGGEGRENSE

Arbeida på eigedomen kan ikkje settast i gang før løyve frå kommunen er gjeve.

Tiltakshavar <i>Erlend Vaktshjold</i>	Tlf. <i>41291202</i>
Ansvarleg søkjar/utførande	Tlf.
Byggeplassadresse <i>Fagervollen 37</i>	Gnr./bnr <i>56/138</i>
Vegstrekning <i>veg 1, byggefelt Hardvin</i>	Stad
Tiltaket ligg i område med reguleringsplan Nei <input type="checkbox"/> (Søknaden vert handsama hjå vegmynde). Ja <input checked="" type="checkbox"/> Namn på planen: <i>Hardvin...Att...G.</i> (Søknaden vert handsama hjå Byggesak).	

Søknad om dispensasjon frå byggegrensa langs kommunal veg.

Det vert søkt om dispensasjon frå byggegrense som er 15 m frå midt kommunal veg.
 Det vert søkt om dispensasjon frå byggegrense som er ___ m frå vegkant på regulert veg
 Vedlagt følgjer grunngeving for særleg grunn i samsvar med PBL§19-1.
 Naboar er varsla om at det er søkt om dispensasjon.
 Vedlagt følgjer vedlagt kart/skisse i målestokk 1:500, med påteikna målsett tiltak, som viser avkøyrslø.

Kva tiltak dispensasjonen gjeld (garasje, tilbygg m.v.).	<i>Garasje</i>	..
Minste avstand frå planlagt bygg - til nabogrense mot veg		m
Minste avstand frå planlagt bygg - til midt kommunal veg	<i>4</i>	m

Signatur
Eg er kjend med at vanlege fristar for handsaming ikkje gjeld før løyve til avkøyring er avklart.

Dato: <i>04.04.2014</i>	Tiltakshavar <i>E. Vaktshjold, therese.vaktshjold@online.no</i>
----------------------------	--

Søknad motteke hos kommunens vegmynde, Dato


Uttale Søknad godkjent Søknad avslått

Merknader/vilkår

Det skal være mogeleg å snu på eige grunn.
 Plassering av tiltaket må ikkje hindre sikt for andre trafikktilhøve på staden.
 Tiltaket må plasserast slik at krav til sikt for eigen avkøyring vert teke vare på.
 Tiltaket må plasserast _____ m frå ledningstracè.
 Tiltaket må plasserast _____ m frå midt kommunal veg.
 Anna:

LINDÅS KOMMUNE	
Klassering	
10 APR 2014	
Ark. saksnr.	Løpenr.
Saksh.	Tilgangskode

Kommunens vegmynde Dato.....sign.

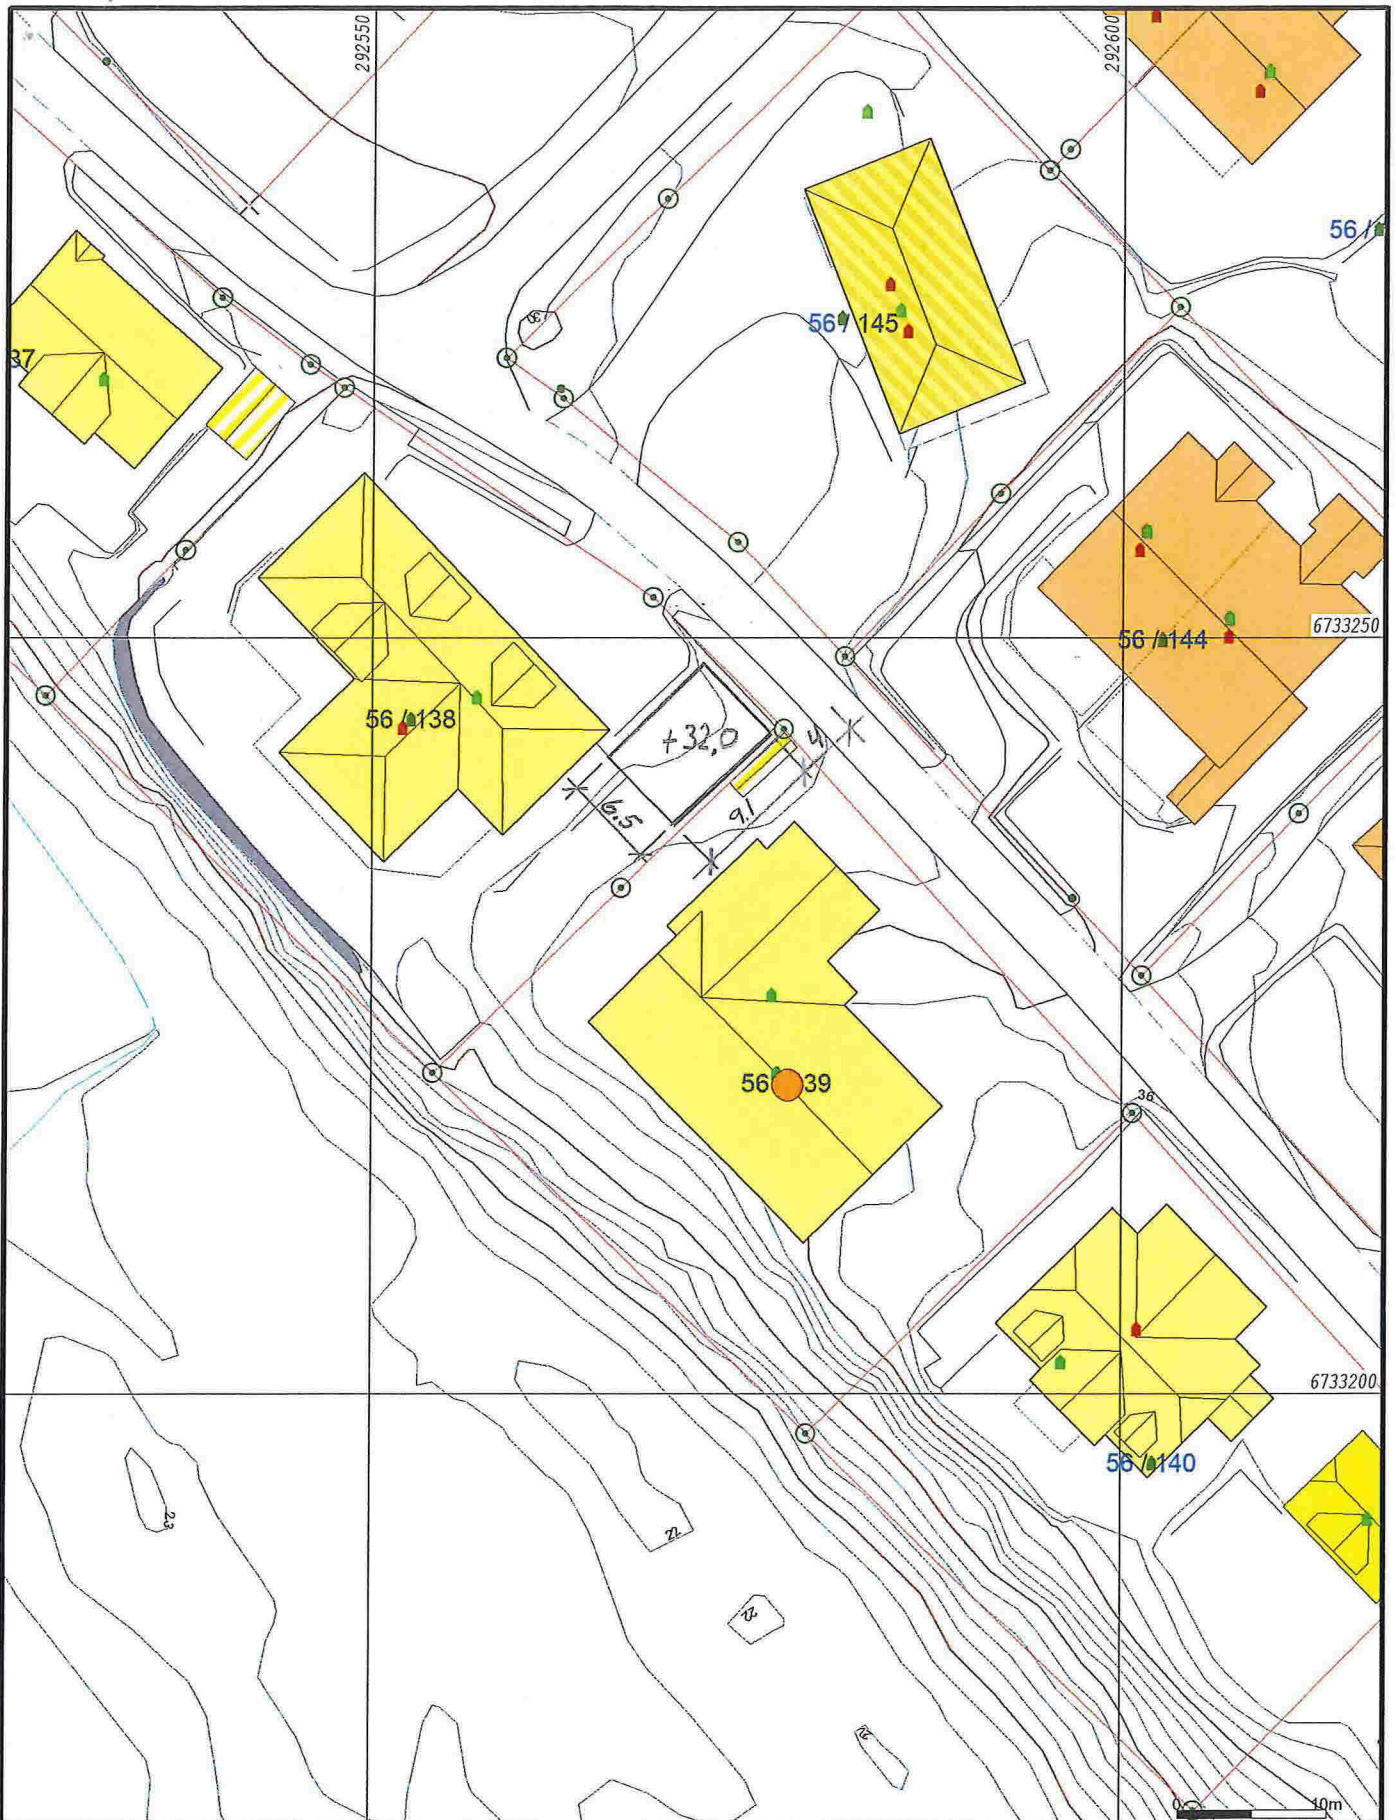

- Målte Grenser
- - - Registrerte Grenser
- | Udefinert grenser
- | Terengmålte grense
- X Konstruert grensepunkt
- Bolig
- Bustad m/leilighet
- Våningshus
- Større bustader
- Hytte/feriehús
- Garasje/tilhús
- Industri/lager
- Andre bygg



Lindås kommune
Geodata avdeling



Dato: 2014.04.03
Sign: lima

Situasjonskart

Målestokk
1:500

Beliggenhet og høyder må oppfattes som orienterende.