


 eksisterende avløp

 nytt avløp

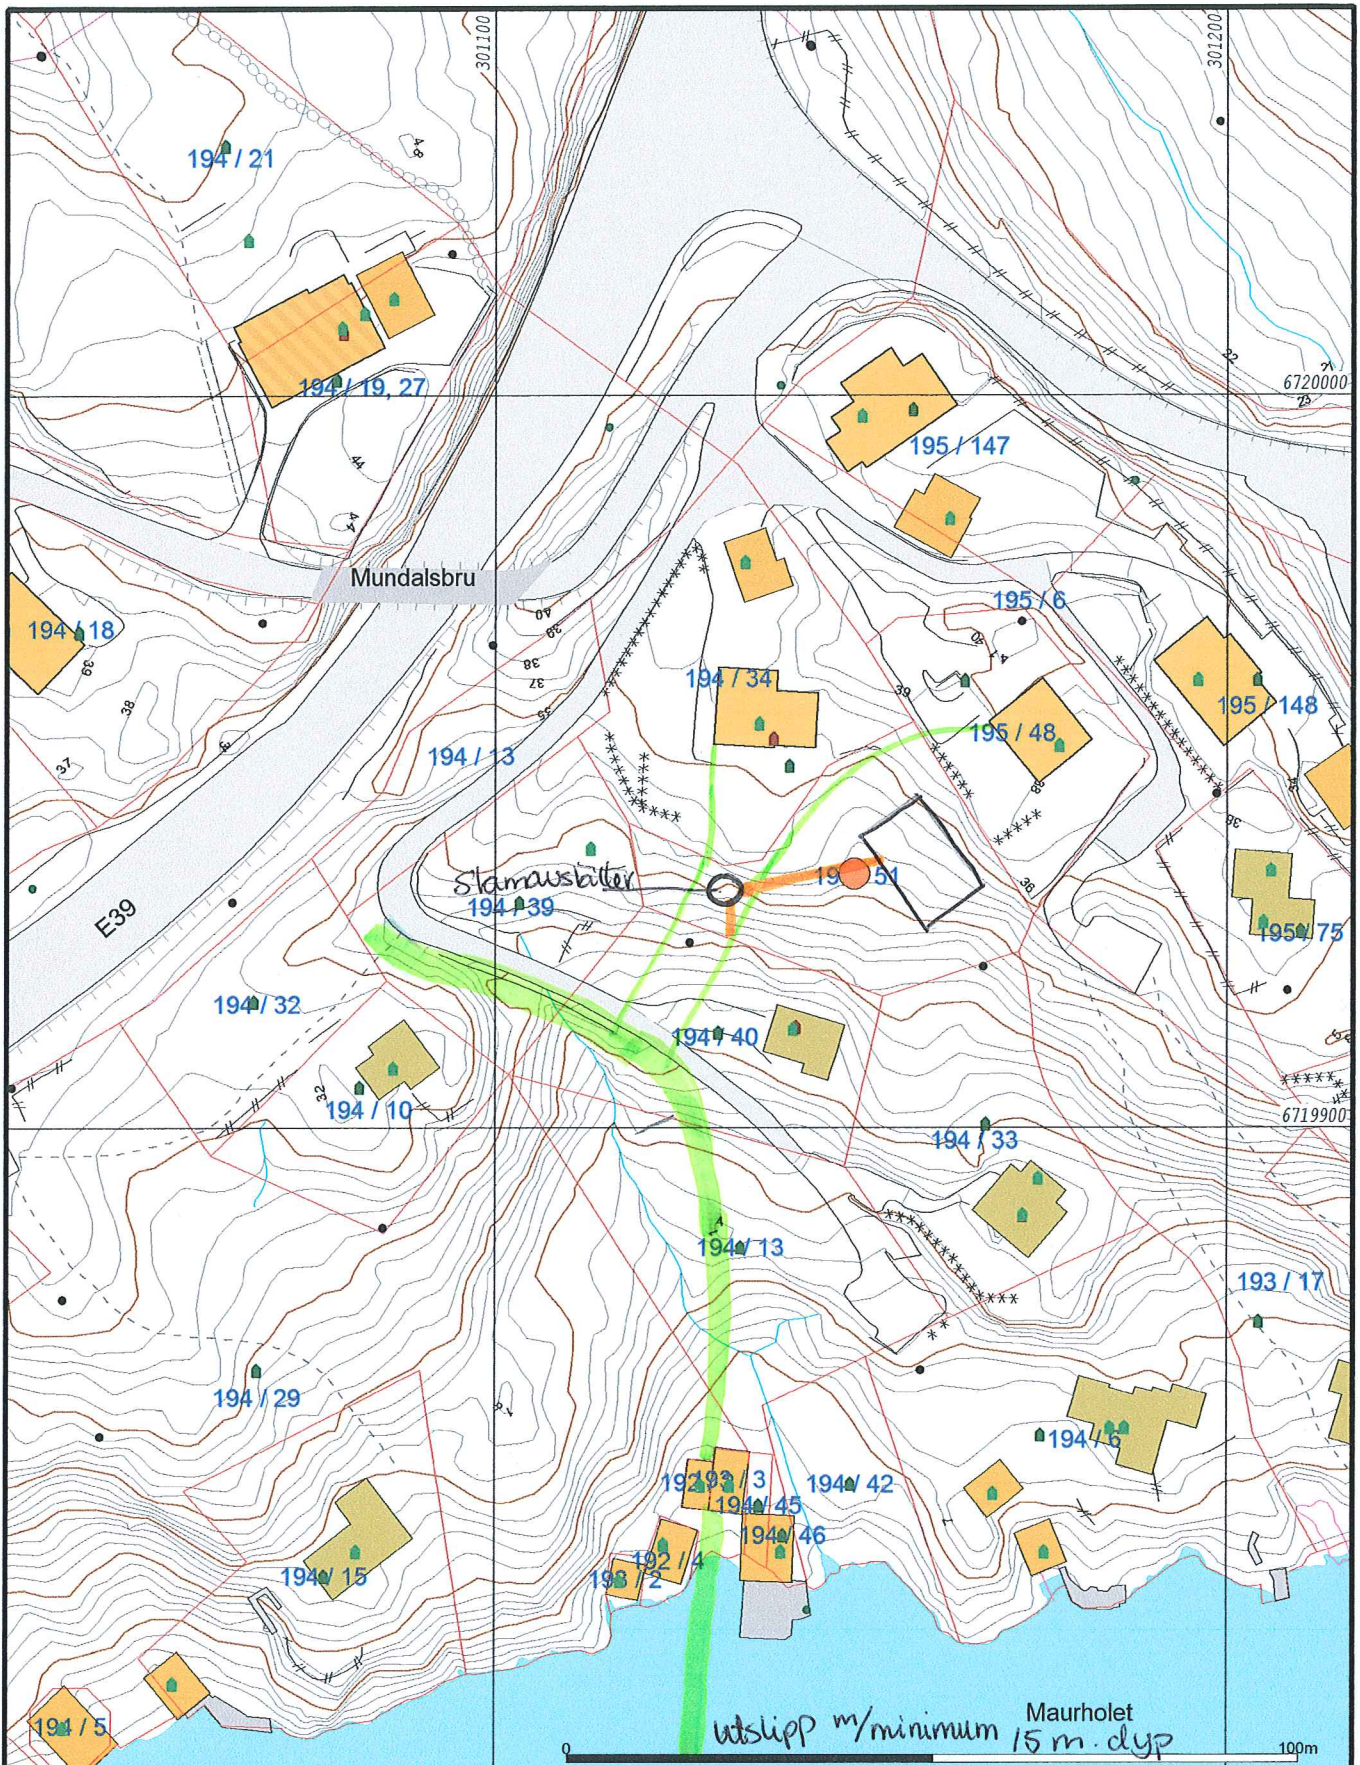

- Målte Grenser
- Registrerte Grenser
- Udefinert grenser
- Terrengmålte grense
- Konstruert grensepunkt
- Bolig
- Bustad m/leilighet
- Våningshus
- Storre bustader
- Hytte/feriehut
- Garasje/uthus
- Industri/lager
- Andre bygg

Beliggenhet og høyder må oppfattes som orienterende.



Lindås kommune
Geodata avdeling


Grunnkart 2009.

Dato: 2014.05.16
Sign: sso

G.nr. 194, b.nr. 51.



Målestokk
1:1000

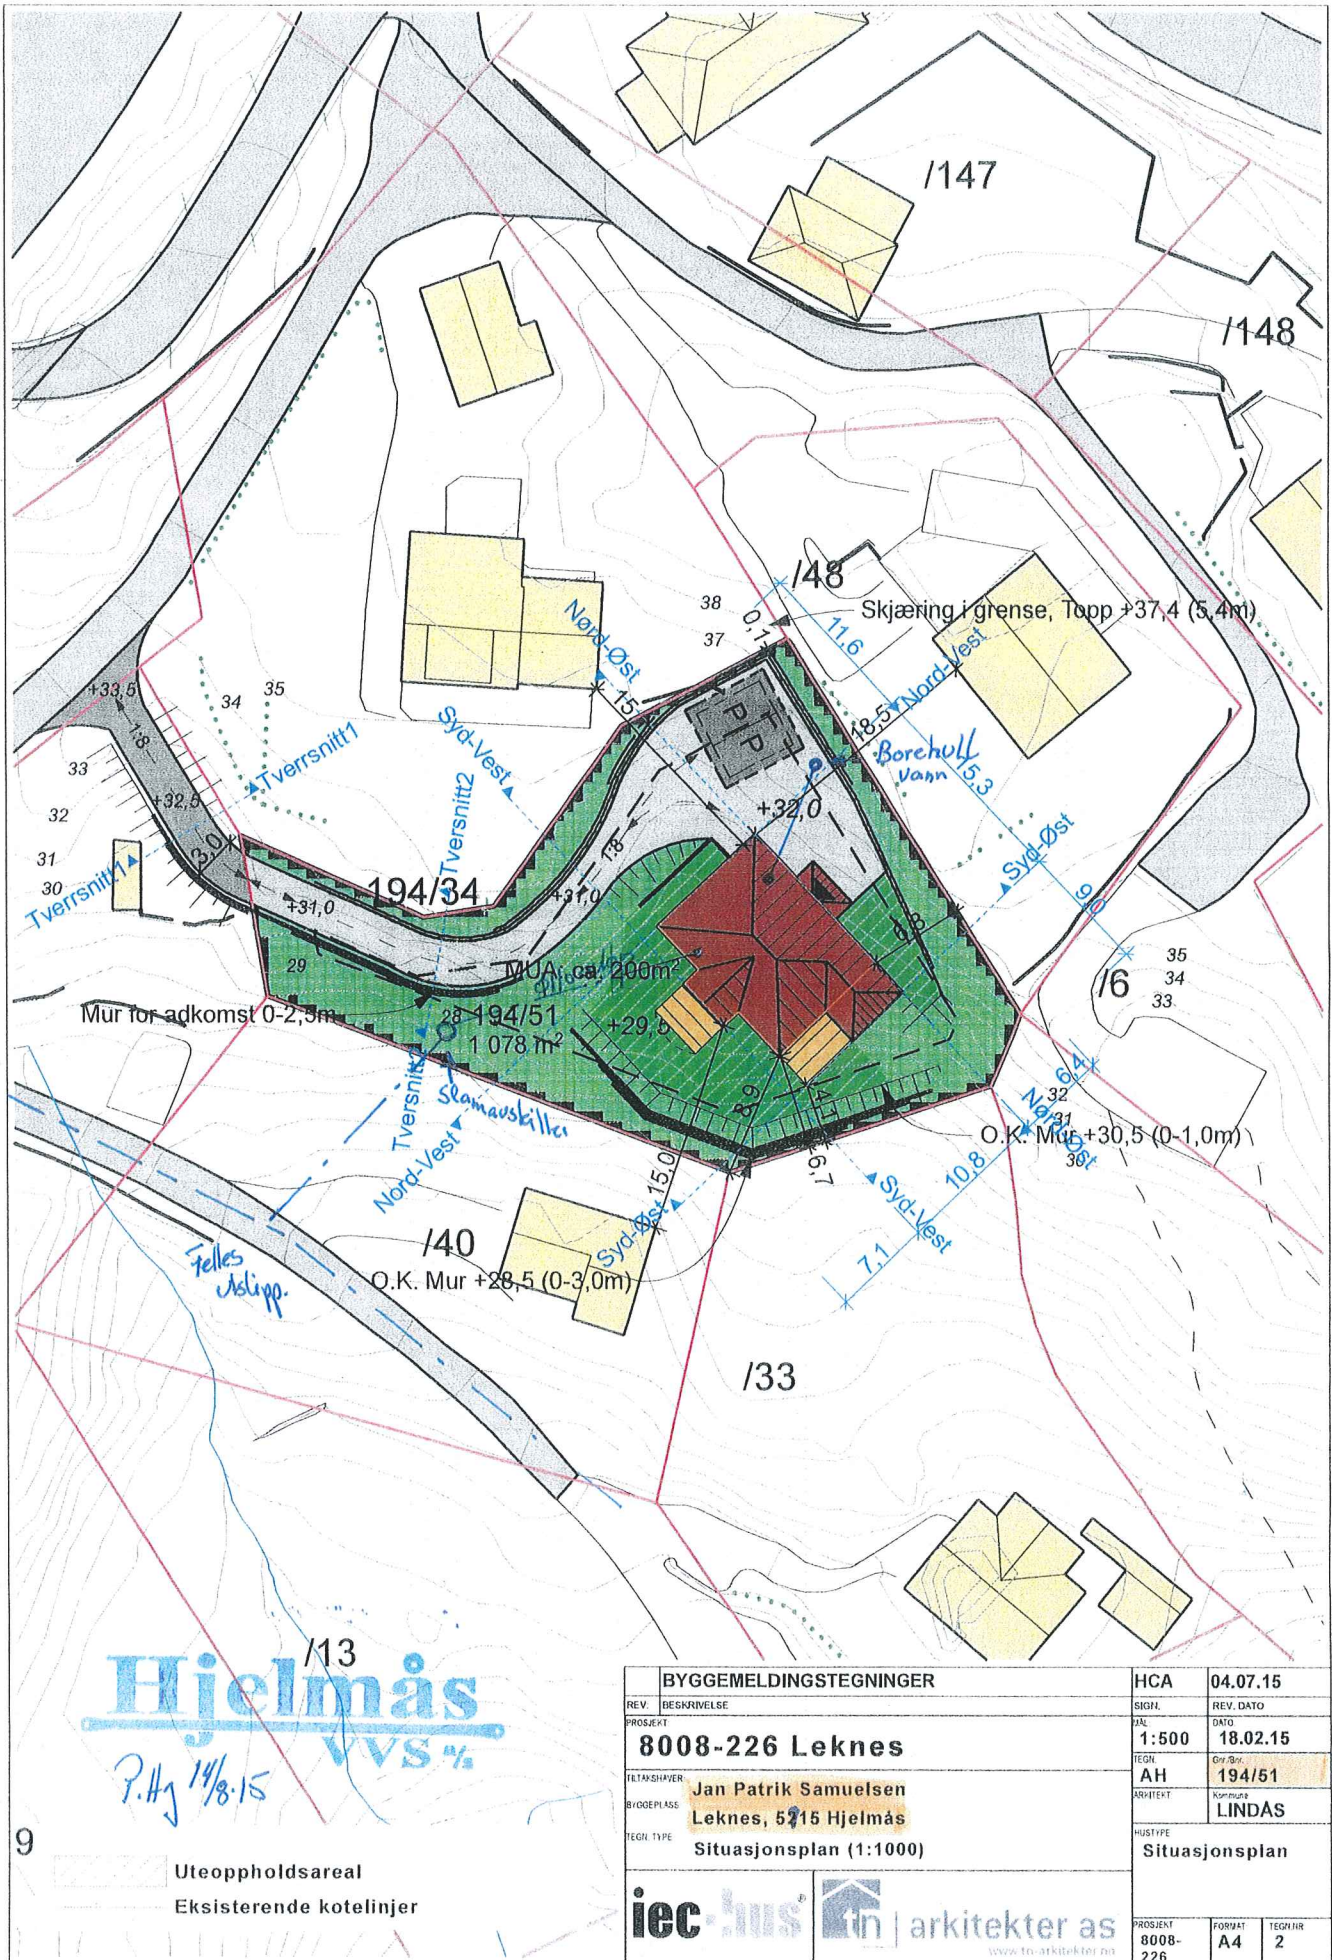

Hjelmås
VVS

P.Hj 14/8-15

9

Uteoppholdsareal
Eksisterende kotelinjer

BYGGEMELDINGSTEGNINGER		HCA	04.07.15
REV.	BESKRIVELSE	SIGL.	REV. DATO
PROSJEKT	8008-226 Leknes	MAK.	1:500
TEK. SHAVNER	Jan Patrik Samuelsen	TEGN.	18.02.15
BYGGEPÅSE	Leknes, 5715 Hjelmås	ARH.	194/51
TEGN. TYPE	Situasjonsplan (1:1000)	ARKITEKT	LINDAS
		MUSTYPE	Situasjonsplan
		PROSJEKT	8008-226
		FORMAT	A4
		TEGN. NR.	2