Bad og andre våtrom.
Bygges i samsvar med NBI byggdetalj 527.204

Taksperrer av tre etter NBI byggdetalj 525.814
U-verdi etter NBI byggdetalj 471.013

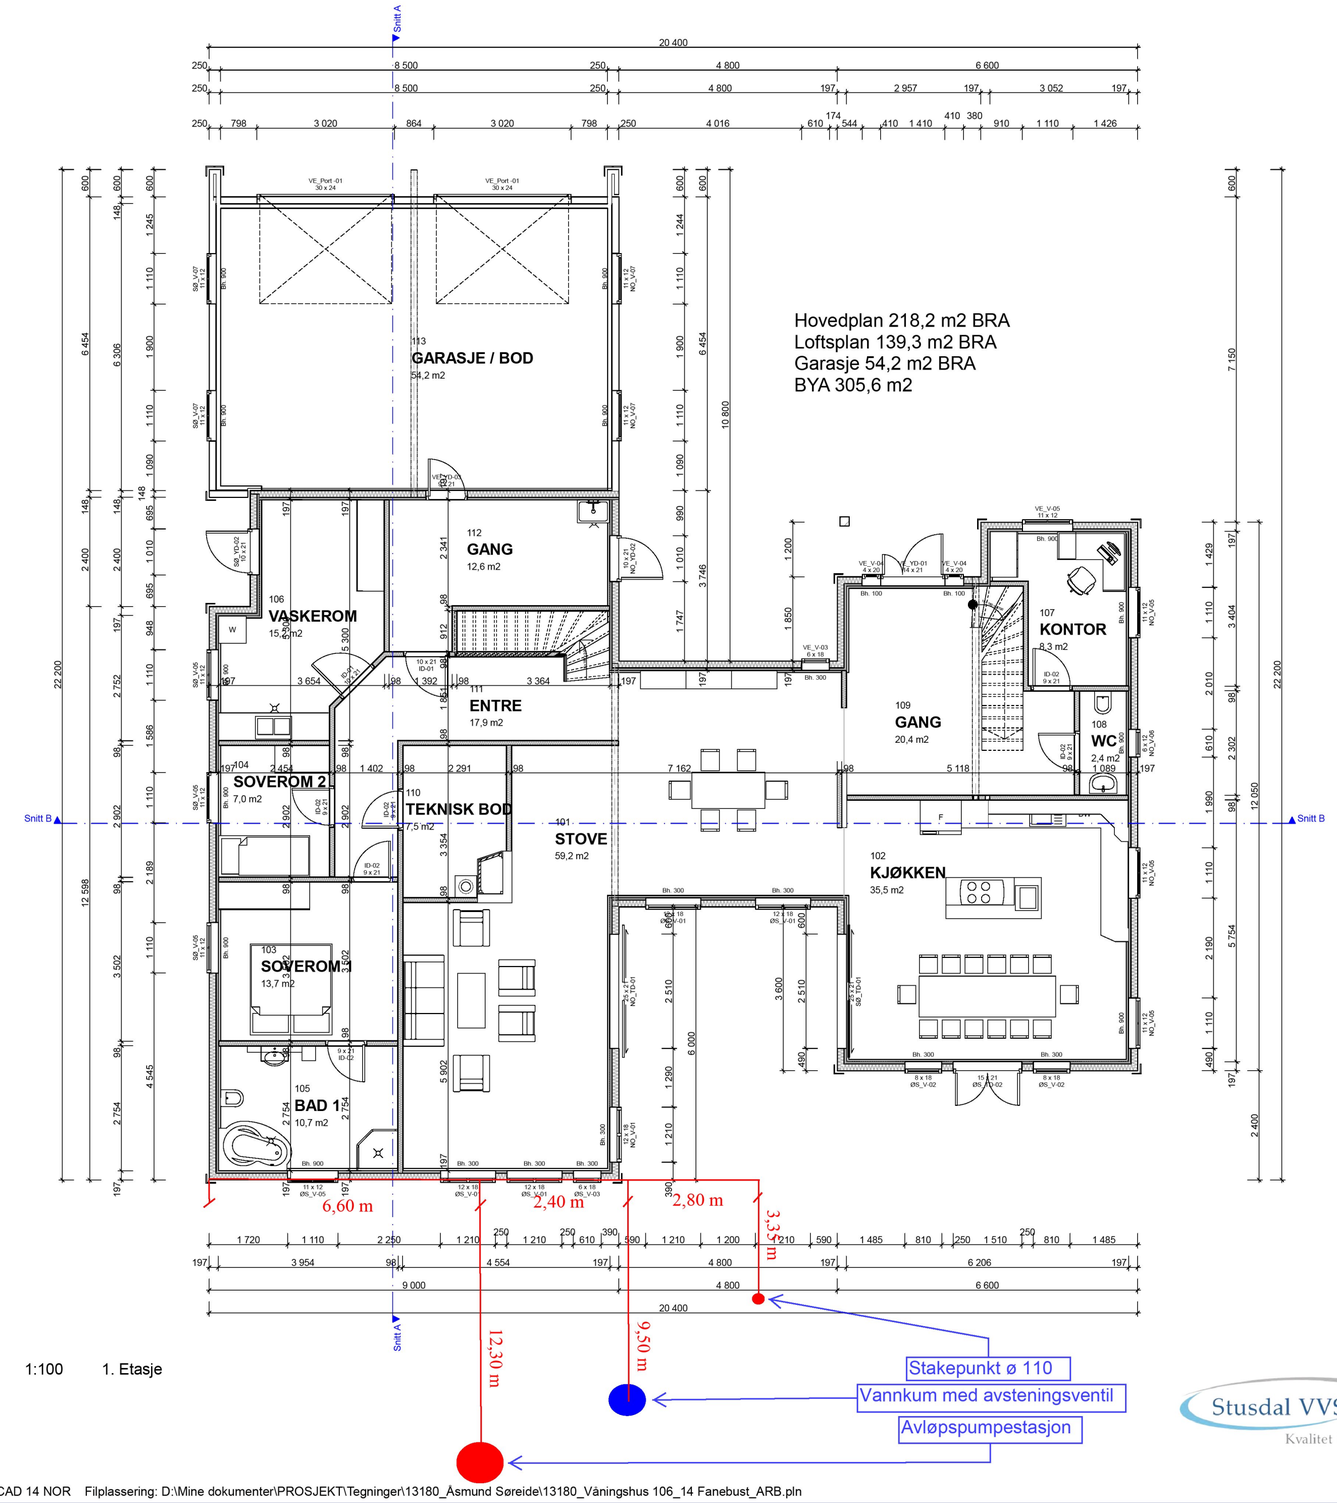

1:100 1. Etasje

Stusdal VVS a/s
Kvalitet i fokus

KRAV FOR TILGJENGELIG BOLIG
Maks stigning 1:20 (1:12) terskelhøgde maks 25 mm.
For planløsning og innredning gjeld NBI byggdtaljer
361.215 og 361.216.

Alle brukte produkter skal ha godkjenning og
det skal leveres dokumentasjon
I god tid før ferdigmelding skal alle med ansvarsrett
levere FDV-dokumentasjon til ansvarlig søkjar.

ARBEIDSTEIKNING REV.: A

BIM modell ArchiCAD 14 NOR Filplassering: D:\Mine dokumenter\PROSJEKT\Tegninger\13180_Åsmund Søreide\13180_Våningshus 106_14 Fanebust_ARB.pln

Benedikte og Åsmund Søreide
13180 Våningshus 106_14 Fanebust

Plan 1. Etasje - A2

BYGGM. BJØRN K. KVINGE AS
Kvingebakkevegen 97
5981 MASFJORDNES
Mob. 456 03 190
T l f. 56 36 56 20
e-post post@brkvinge.no

Dato	Målestokk	Tegn.nr.	Rev. Dato
25.06.2014	1:100	A22-102	29.06.2014