

Tilleggsopplysningar

*(Empty space for additional information)*

14/3653.

SØKNAD OM OM TILKOPLING OG UTFØRING AV SANITÆRANLEGG

14-April-2014

Q-3

Eg / vi søker med dette om løyve til tilkopling og utføring av sanitæranlegg i medhald av gjeldande avgiftsføresegner og reglement for sanitæranlegg.

Til Teknisk etat i *Lindås kommune*

Byggjeplass/eigedom, adresse | Matr. nr. | Gnr. *202* | Bnr. *154* | Parsell nr.

Eigar/festar av eigedom og sanitæranlegg | Adresse  
*Heddi Stjue og Inge Eikanger* | *Sandvikavegen 51 5915 Hjeltnis*

Ansvarshavande rørleggar | Adresse  
*Stusdal vns a/s* | *Apalen 17 5915 Hjeltnis*

Type bygg (sett x)  
 Boligbygg       Forretnings-/kontorbygg       Industribygg  
 Skole/forsamlingshus       Annan bygning

Type arbeid (sett x)  
 Nyanlegg       Omlegging       Anna arbeid  
 Vatninstallasjonar       Utvendig installasjon -avløp

Vatninstallasjonar innvendig       Innvendig installasjon -avløp

Installasjonsarbeida vil bli utført i medhald av gjeldande lover, føresegner og reglement, eventuelt med dei endringar som måtte bli gitt ved installasjon.

Som eigar av anlegg/eigedom vil eg rette meg etter dei til ein kvar tid gjeldande sanitær- og avgiftsføresegner.

Stad | Dato | Stad *Hjeltnis* | Dato *3/4-14*

Underskrift av eigar | Underskrift av ansvarshavande rørleggar  
*Eirin Stusdal*

FOR KOMMUNEN SI HANDSAMING AV SØKNADEN – IKKJE SKRIV HER!

Vedtak  
 Søknaden er godkjend på følgjande vilkår:       Søknaden er ikkje godkjend fordi:

*(Empty space for conditions or reasons for rejection)*


Stad | Dato | Underskrift

Anlegget er godkjend  
 Stad | Dato | Underskrift

<b>Vatnforsyning</b>			
Stikkledning –	Dim. i mm <i>Ø 2</i>	Materiale <i>PE 80</i>	Trykkklasse <i>PN 10</i>
Reduksjonsventil	<input type="checkbox"/> Ja <input type="checkbox"/> Nei	Trykkforsterking	<input type="checkbox"/> Ja <input type="checkbox"/> Nei
Sil/filteranlegg	<input type="checkbox"/> Ja <input type="checkbox"/> Nei	Vatnmålar	<input type="checkbox"/> Ja <input type="checkbox"/> Nei
Anna utstyr	<input type="checkbox"/> Ja <input type="checkbox"/> Nei		
<b>Avløp</b>			
	<input type="checkbox"/> Fellessystem	<input type="checkbox"/> Dobbeltsystem	
Fellesledning	Dim. i mm	Materiale	Trykkklasse
Ledning for spillvatn	Dim. i mm <i>Ø 110</i>	Materiale <i>PP</i>	Trykkklasse <i>PN 6</i>
Ledning for overvatn	Dim. i mm	Materiale	Trykkklasse
Slamavskiljar	<input type="checkbox"/> Ja <input type="checkbox"/> Nei	Våtvolum i m³	Antall kummar
Anna rensetilak/-utstyr	<input type="checkbox"/> Ja <input type="checkbox"/> Nei	Kva slag	
<b>Areal m.m.</b>			
Areal på bygget/tilbygget	Brutto golvflate i m²	Leigeareal (boligbygg) i m²	Avgiftspliktig tilleggsareal i m²
Opparbeidd hageareal	Areal i m²	Symjebaseng	Volum i m³
Vassklosett	<input checked="" type="checkbox"/> Ja <input type="checkbox"/> Nei		
<b>Teikningar vedlagt</b>			
<input checked="" type="checkbox"/> Situasjonsplan	<input checked="" type="checkbox"/> Kjellarplan		
<input checked="" type="checkbox"/> Installasjonsteikning	<input type="checkbox"/> Etasjeplan		Oppgi antall
<input type="checkbox"/> Andre teikningar	Oppgi kva slag		
<b>Tinglyste erklæringar vedlagt</b>			
<input type="checkbox"/> Løyve til å leggje og vedlikehalde ledningar, kummar m.v. på andre sin eigedom			
<input type="checkbox"/> Solidarisk ansvar for eigarar av felles ledningar			
<input type="checkbox"/> Rett og plikt til nødvendig service av pumpeanlegg, maskinelt utstyr m.m.			
<input type="checkbox"/> Rett for kommunen til å krevje provisorisk anlegg sett ut av funksjonen ved tilknytting til offentleg ledningsnett			
<input type="checkbox"/> Andre forhold	Kva slag		
<b>Søknad om deispensasjon (oppgi grunn)</b>			
Andre opplysningar (bruk om nødvendig baksida av blanketten)			



**Situasjonsplan (kartskisse i målestokk) for utvendige anleggsdelar.**

Utvendig stoppventil, tilkoplingsstad, kummar m.v. skal visast og målsettast nøyaktig. Rørdimensjonar skal førast på, også for offentlege ledningar. Stuasjonsplanen er vist på pålimte kartkopi.

 



Q-4

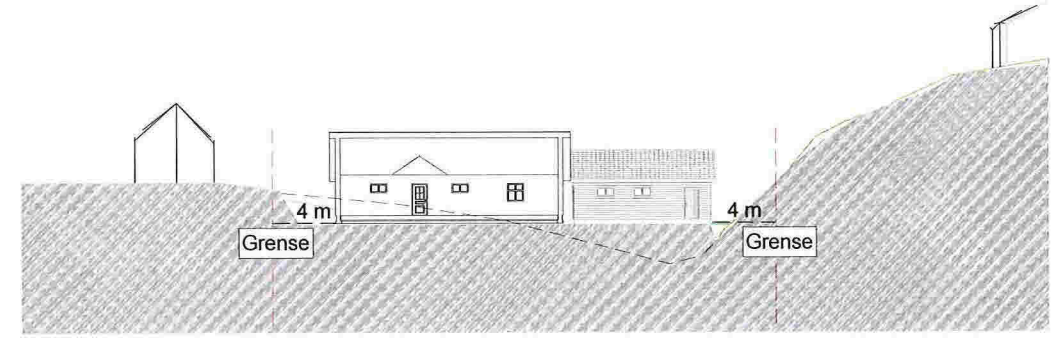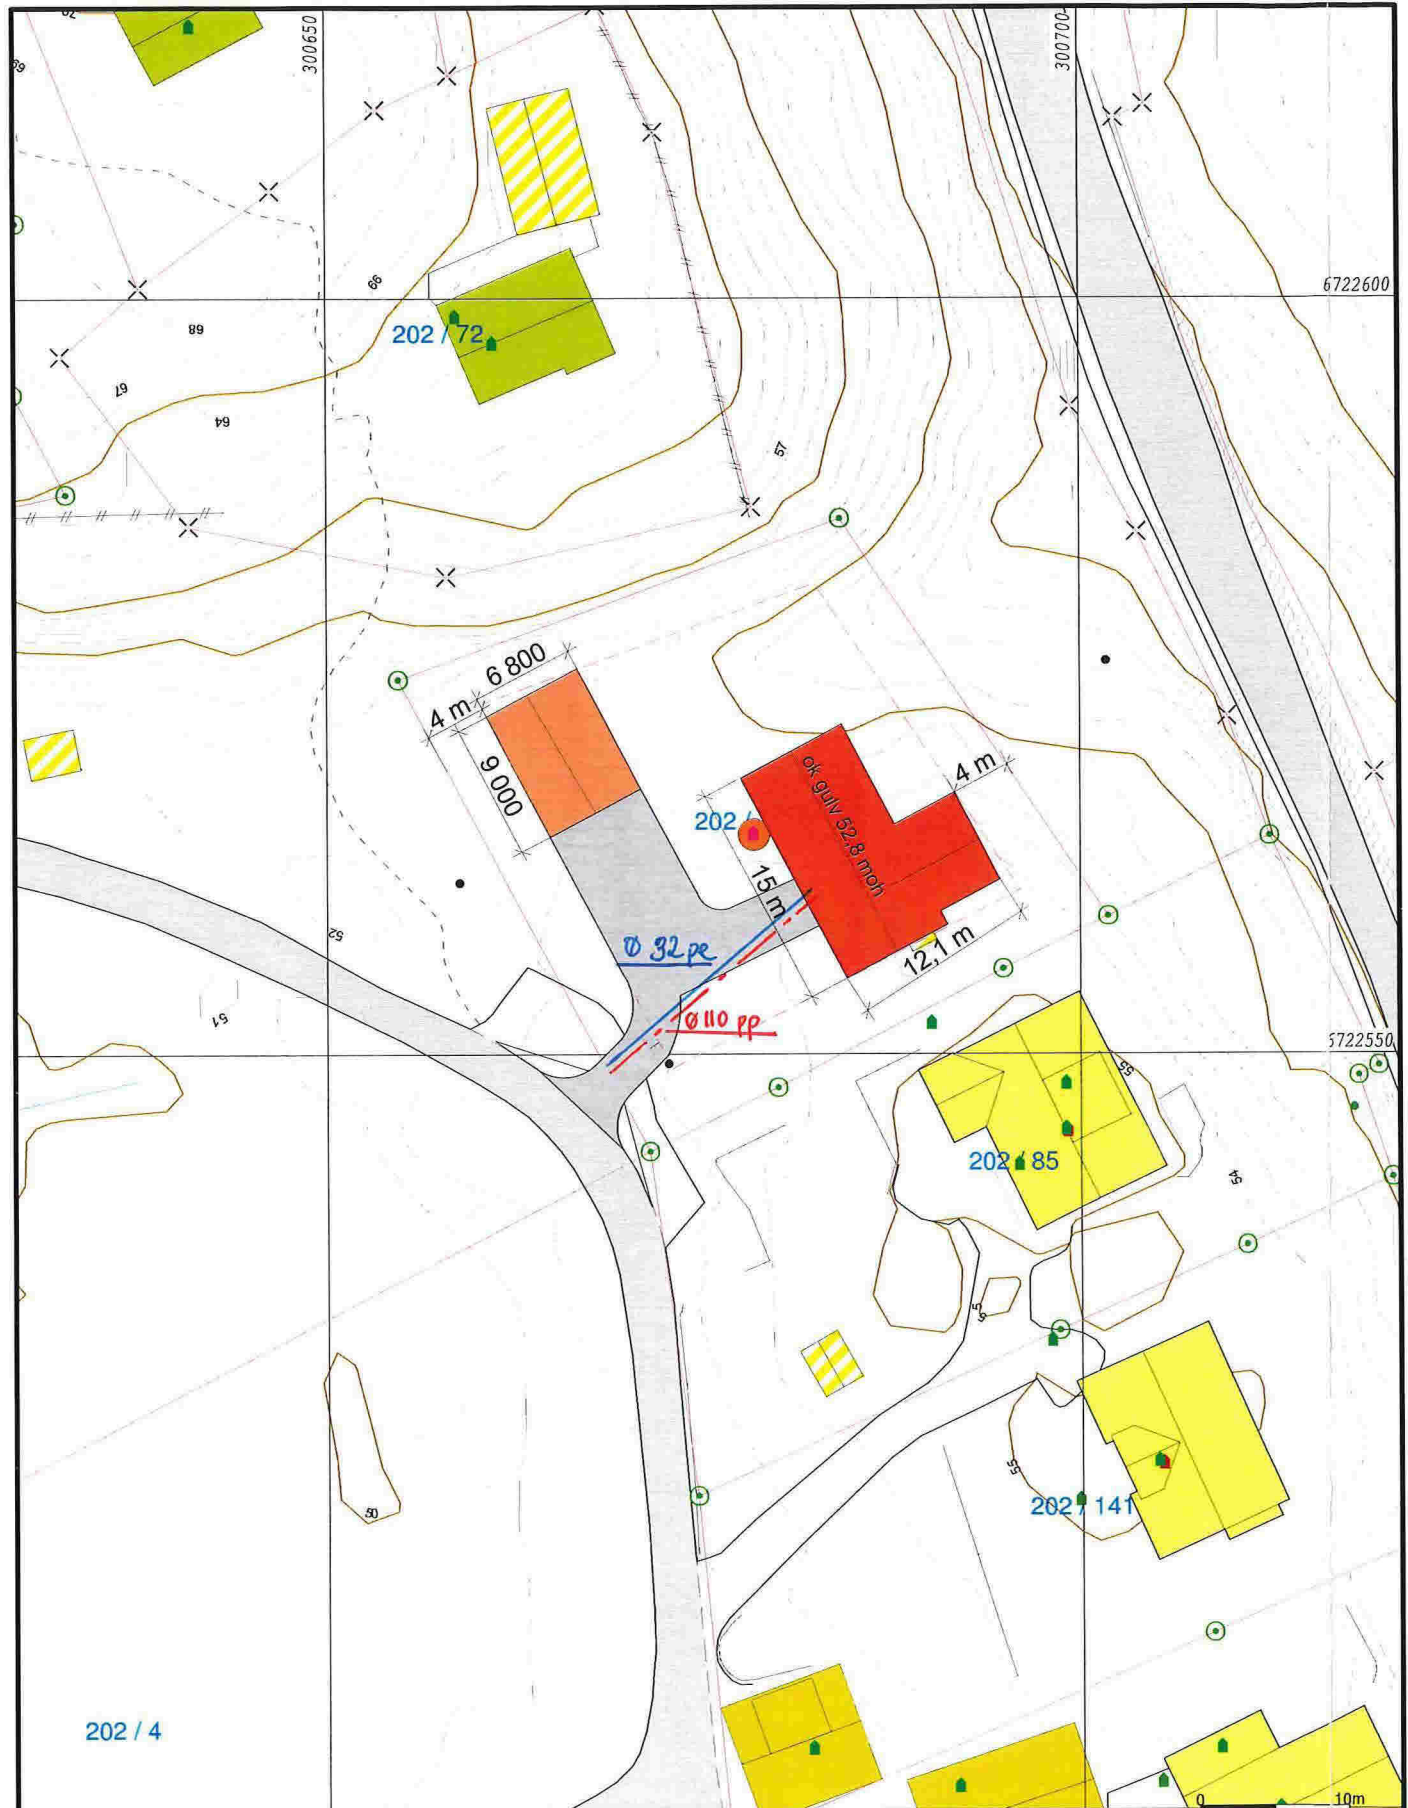


1:500 Snitt A

<ul style="list-style-type: none"> <li>Målte Grenser</li> <li>Registrerte Grenser</li> <li>Udefinert grenser</li> <li>Terrengmålte grense</li> <li>Konstruert grensepunkt</li> <li>Bolig</li> <li>Bustad m/leilighet</li> <li>Våningshus</li> </ul>	<ul style="list-style-type: none"> <li>Større bustader</li> <li>Hytte/feriehus</li> <li>Garasje/uthus</li> <li>Industri/lager</li> <li>Andre bygg</li> </ul>	<p>3/4-14 BS</p> <p>Lindås kommune Geodata avdeling</p>	<p>N</p> <p>Målestokk 1:500</p>
<p>Beliggenhet og høyder må oppfattes som orienterende.</p>		<p>Date: 2014.03.31</p> <p>Sign: ljei</p>	<p>Gnr 202 bnr 154</p>

3/4-14 BS

<p>Prosjekt: <b>Enebolig</b></p>	<p>Gnr. / Bnr.: 202/154</p>
<p>Tiltakshaver: Heidi Styve og Inge Eikanger Sandvikavegen 51 5915 Hjelmås</p>	
<p>Prosjekterend: ADU - Ing. Atle D. Utken Fonnes Senter, pb. 75 5952 Fonnes Tlf. 56168080</p>	<p>Prosjektnr.: 2013059</p>
<p>© Alle rettigheter tilhører utførende for prosjekteringen, kopiering eller bruk av disse tegningene er forbudt uten skriftlig samtykke</p>	<p>Dato: 02.04.2014</p>
<p>Tegning: <b>Situasjonsplan</b></p>	<p>Målestokk: 1:500</p>
	<p>Tegningsnr.: A10-1</p>

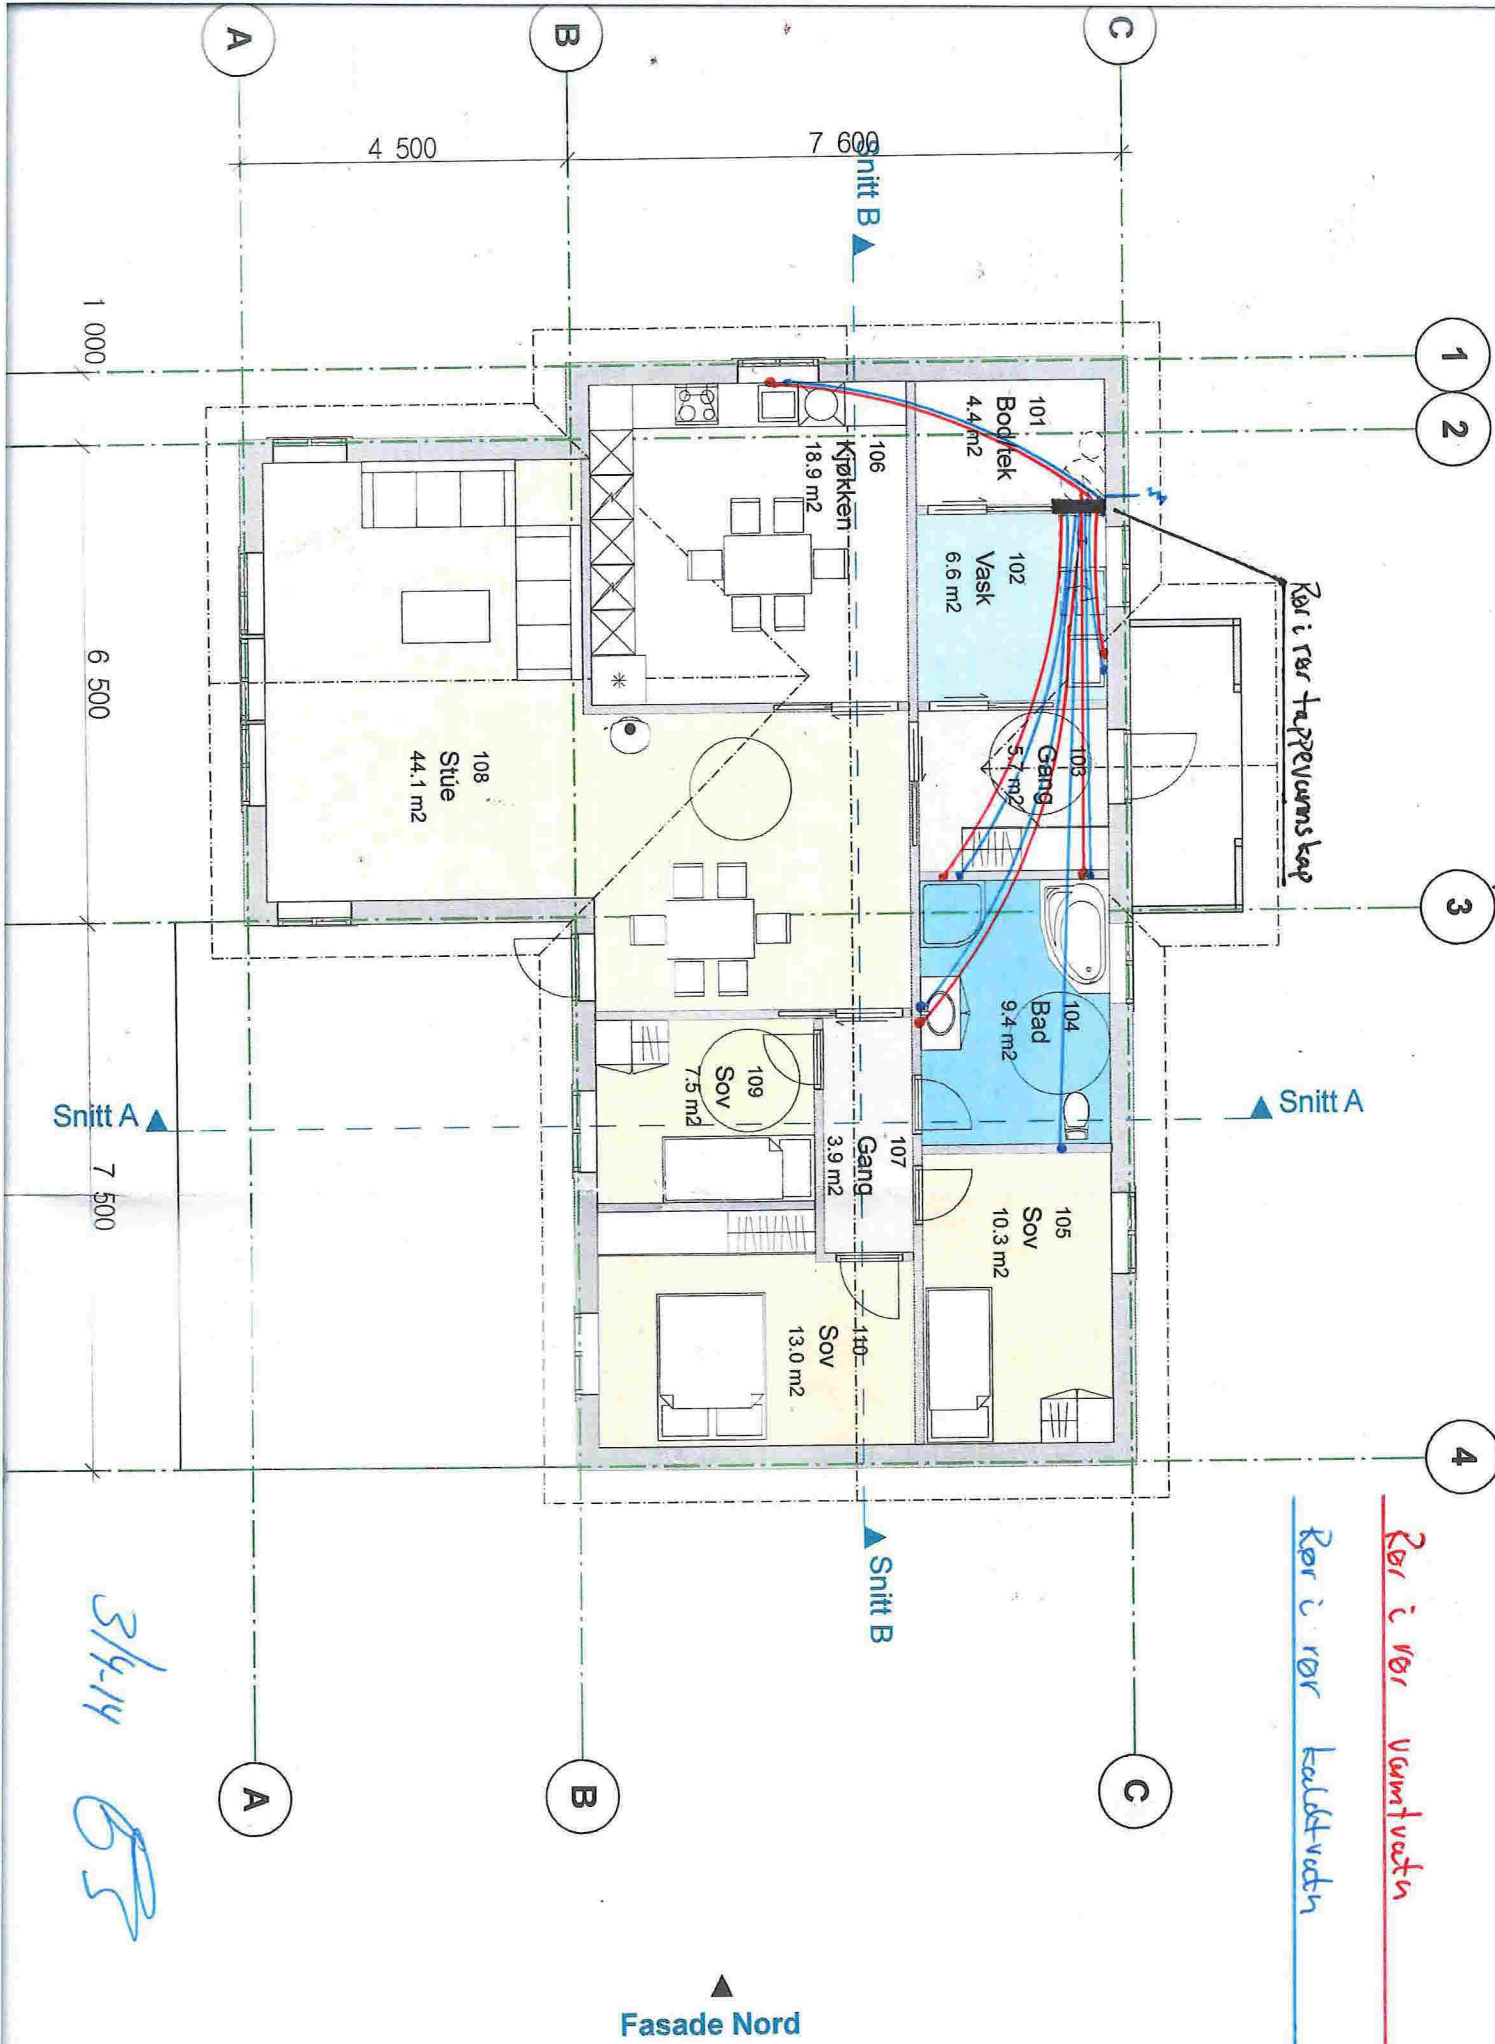

3/4-14  
BS


DATE: / /

NAME:





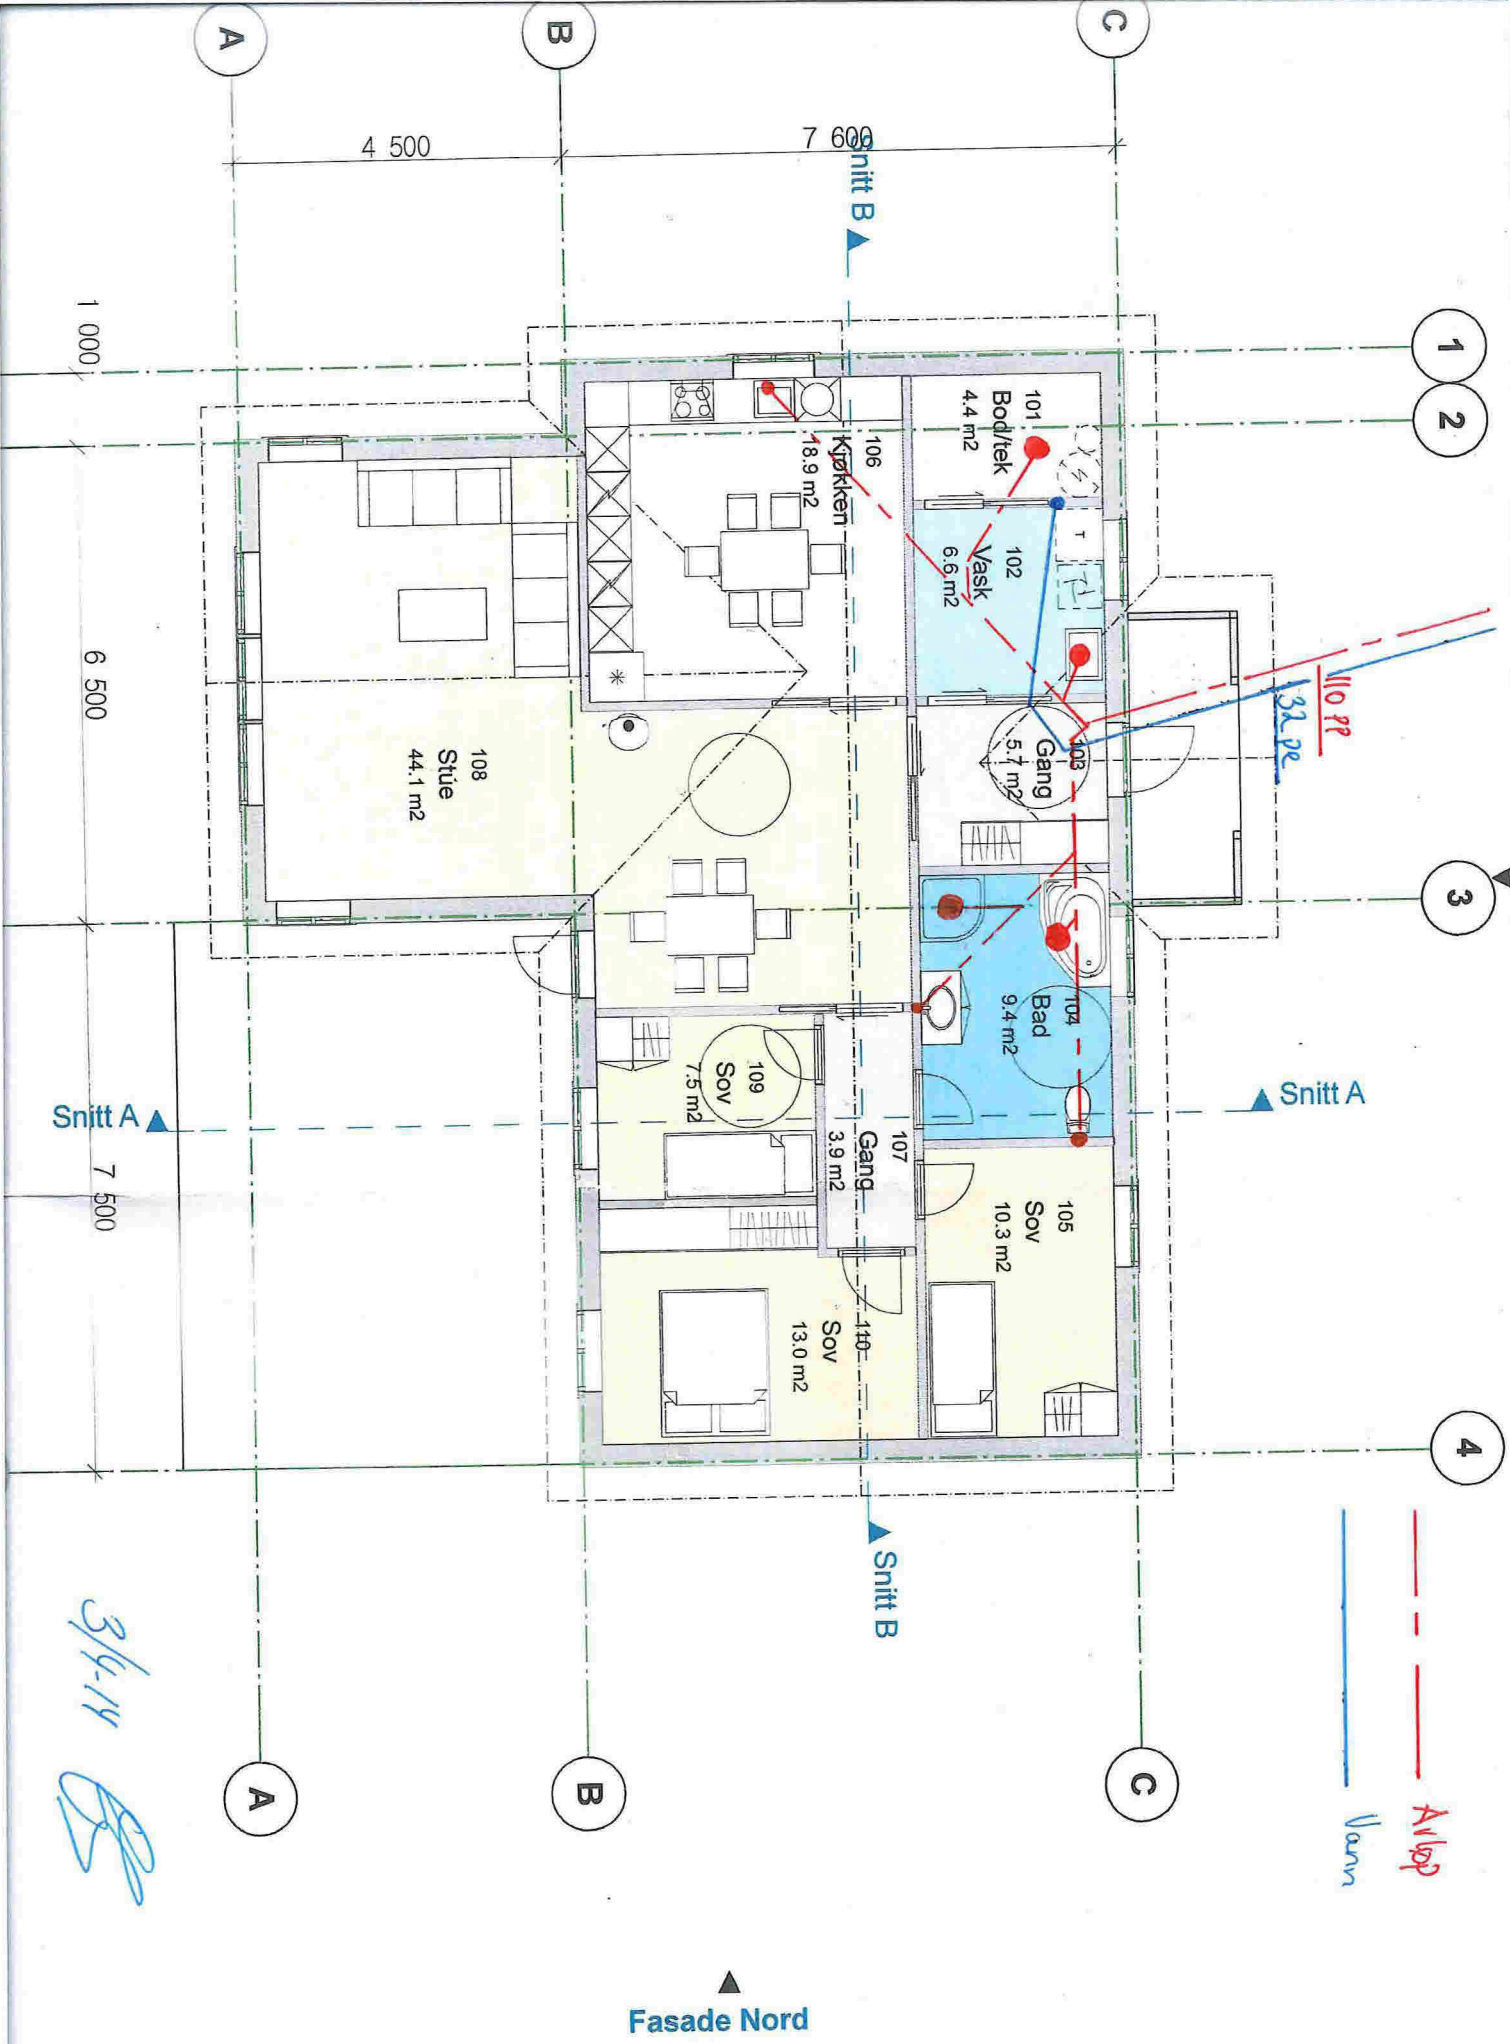

1 2

3

4

 — — — — — Vann

Fasade Nord

3/4-14  
*[Signature]*

BYA  
 BRA

Indre Dørb  
 9-0