Kartverket

Se eiendom

informasjon fra matrikkel og grunnboken
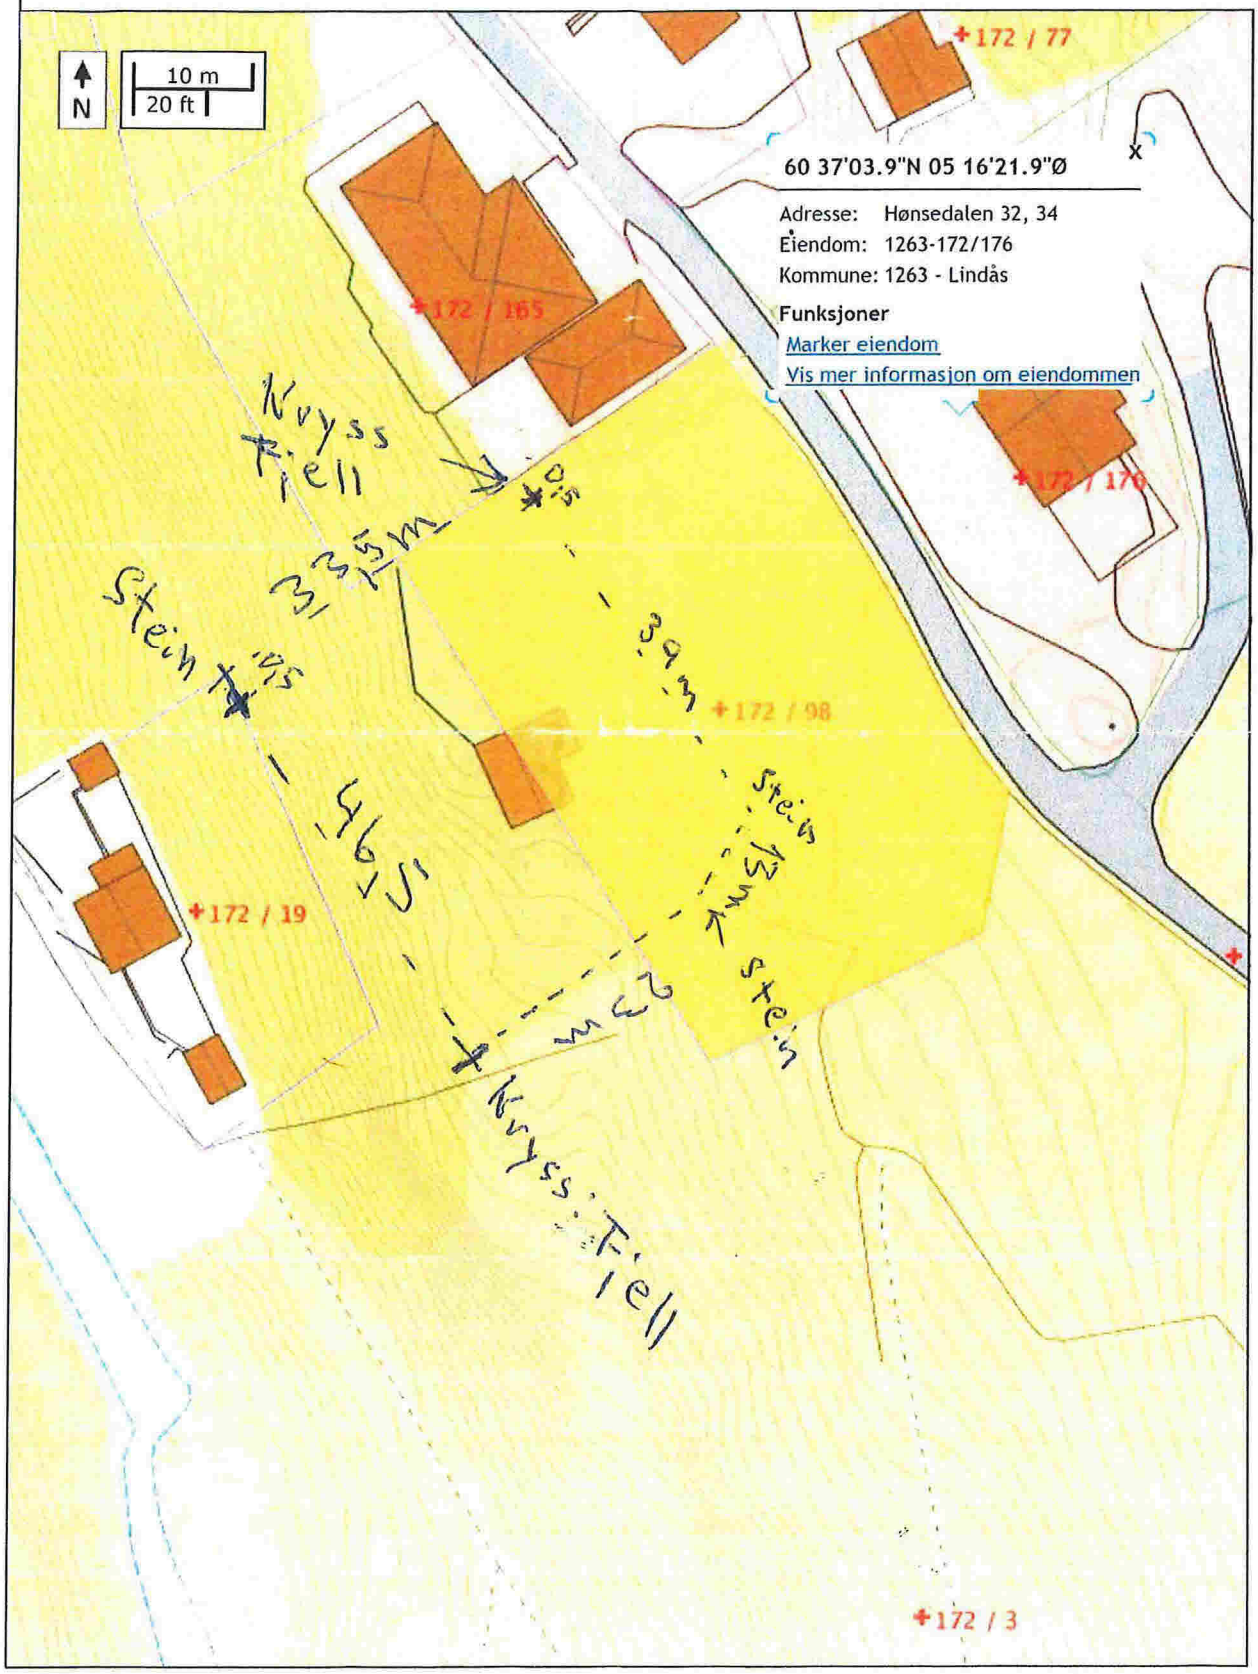
02/10 2015