

Tegningsnr.: #LayID		Revisjon nr.:	
Type tegning: #Layout Name			
D	09.04.14	Fjernet mur sørvest for b.9 på FG 2 Fjernet mur nordøst for b.16 på FG 17 Fjernet mur vest for b.5-6 på FG 3 Post/søppel PS 2 utvidet Ny mur vest for b.17 Ny terrasse vest for b.17 Fjernet trapp på FG 4 til FG 5, FG 6 Fjernet trapp på FG 5, FG 6 Fjernet asfalt nord for b.16	NH
C	19.03.14	Vei 8, Parkering P2, FG3, FG4, FG5, Gangbane FGV3 justert	NH
B	03.09.13	Fjernet forstøtn.mur vest for b.17, Utvendige trapp b.38-40	NH
A	06.05.13	Inntegnet mur vest for bolig 22-25	NH
Rev.	Dato	Beskrivelse	Sign Kontr.

Lokalisering:

Vedlegg B2/D1

- Prosjekteringsgruppen:
- ARK : Arkitekt
 - RIB : Rådg. ing. Bygg
 - RIE : Rådg. ing. Elektro
 - RIV : Rådg. ing. Vent.
- Arkilon AS
Slåtthaugveien 17
5851 Bergen
Tlf. 55 11 74 90

Fase: Igangsetting/Søknad om endring og disp.for terrasse og mur vest for bolig17

Byggherre
Plett AS
Fagernes 4
5043 Bergen

Arkitekt
Arkilon AS
Slåtthaugveien 17
5851 Bergen Tlf. 55 11 74 90

TEGNEFORKLARING

- Asfalt
- Vegetasjon/gress
- Boliger som kan ha trinnfri tilkomst
- Gjerd/rekkverk
- Mur (må tilpasses)
- Byggegrense

Alle murer over 60 cm vil sikres med gjerde

Tittel:		Godkjent:	
Hilland vest felt 6		Kontroll prosjekt	
		Sign.:	Kontroll:
Filnavn: Hilland f6_UTOMHUSPLAN 100414_pln			
Dato: 19.03.2014			
Målestokk: 1:250 (i A3)			
Kontroll utførende		Saks nr. kommune	
Sign.: NH		Kontroll: NH	
Prosjektnr.: 5478	Tegningsnr.: 5478-SP	Type tegning: Utsnitt av situasjonsplan 17-21	



Tegningsnr.: Plan 1 etg i 1:200
 Revisjon nr.:

Type tegning: Plan 1 etg i 1:200

B	09.04.14	Ny terrasse vest for bolig 17 tilpasses mot terreng	NH
A	15.11.13	Ekstra vindu på soverom	NH
Index	Dato	Beskrivelse	Sign Kontr.

Lokalisering:

Vedlegg E1

- Prosjekteringsgruppen:
- ARK : Arkitekt
 - RIB : Råd. ing. Bygg
 - RIE : Råd. ing. Elektro
 - RIV : Råd. ing. Vent.
- Arkilon AS
Slåtthaugveien 17
5851 Bergen
Tlf. 55 11 74 90


Fase: Igangsetting/Søknad om **endring** og disp.for terrasse og mur vest for bolig17

Byggherre
 Plett AS
 Fagernes 4
 5043 Bergen

Arkitekt
 Arkilon AS
 Slåtthaugveien 17
 5851 Bergen Tlf: 55 11 74 90

Tittel:		Godkjent:	
Rekkehus felt 6, bolig 17/21 Hilland vest Gnr 134, Bnr 4		Kontroll prosjekt	
		Sign.:	Kontroll:
		Filnavn: Modell 17-21 090414.pln	
		Dato: 23.07.2012	
		Målestokk: 1: 200	
		Kontroll utførende	
		Sign.:	Kontroll:
		NH	

Prosjektnr.: 5478	Tegningsnr.: 5478-PI U	Saks nr. kommune
Type tegning: Plan under etasje		

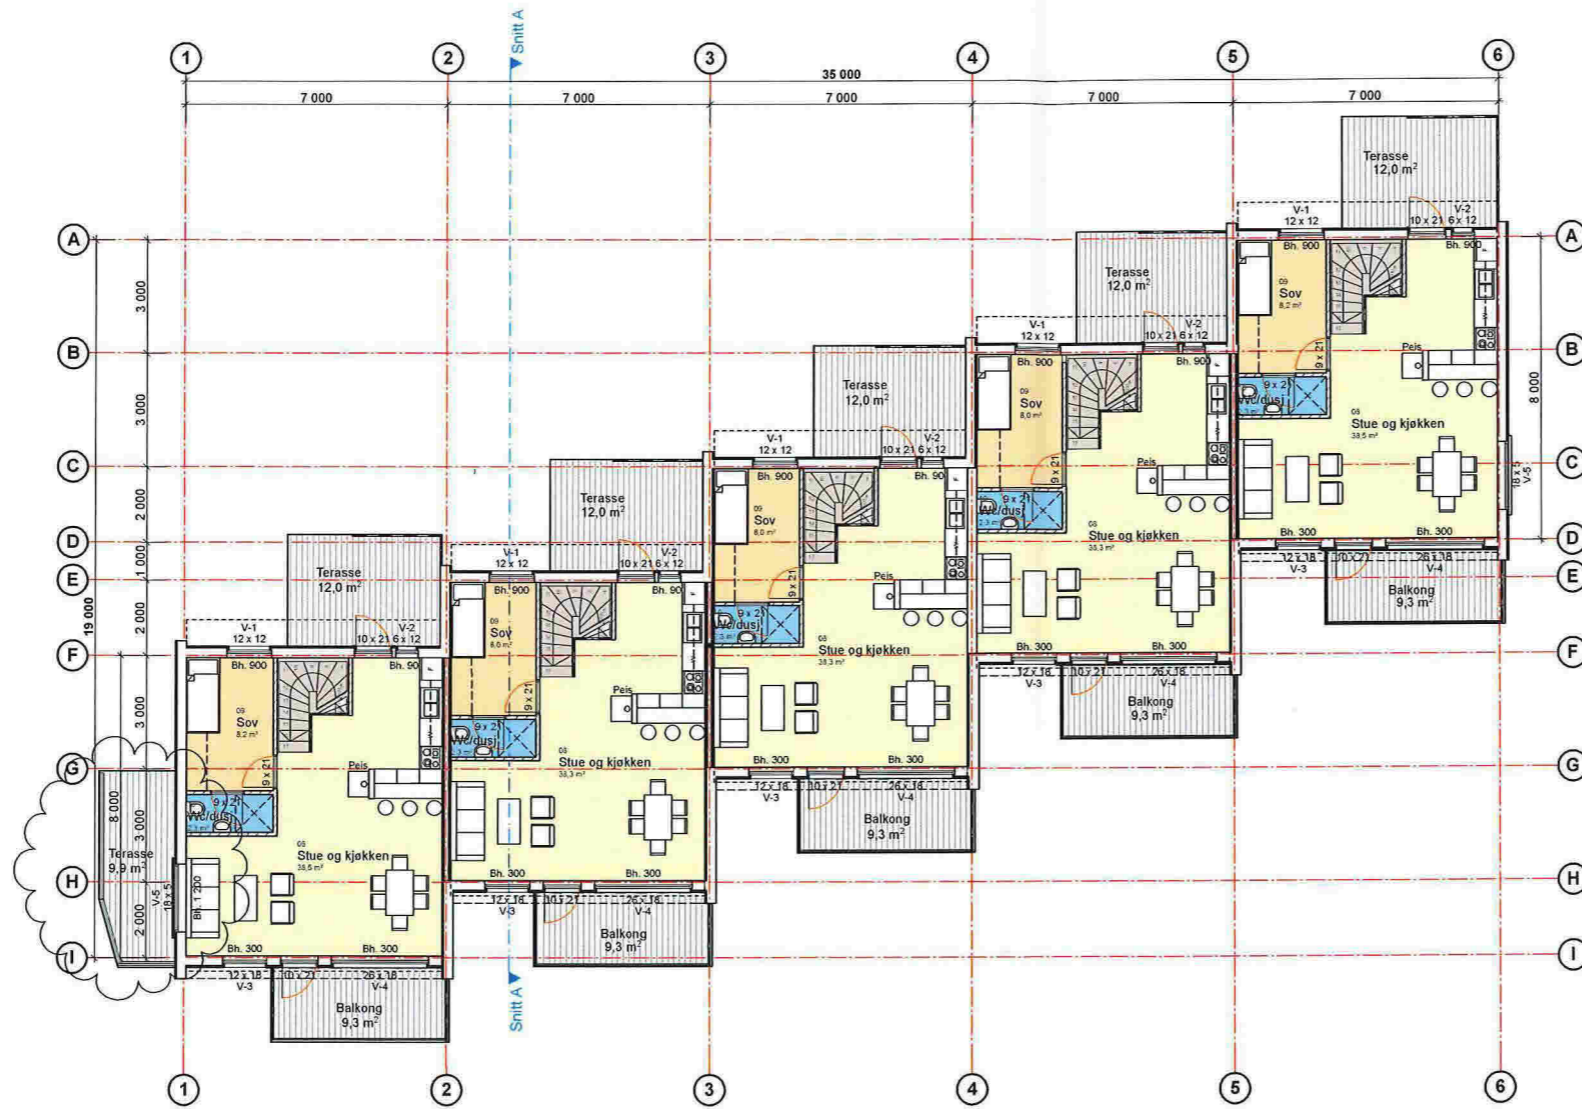

Tegningsnr.: Plan 2 etg i 1:200


Revisjon nr.:

Type tegning: PI 2

A	09.04.14	Ny terrasse vest for bolig 17 tilpasses mot terreng	NH
---	----------	---	----

Index	Dato	Beskrivelse	Sign	Kontr.
-------	------	-------------	------	--------

Lokalisering:

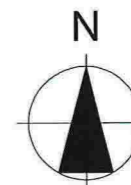

Vedlegg E2

Prosjekteringsgruppen:

- ARK: Arkitekt
- RIB: Rådg. ing. Bygg
- RIE: Rådg. ing. Elektro
- RIV: Rådg. ing. Vent.

Arkiton AS
Slåtthaugveien 17
5851 Bergen
Tlf. 55 11 74 90

Fase: Igangsetting/Søknad om **endring** og disp.for terrasse og mur vest for bolig17

Byggherre

Plett AS
Fagernes 4
5043 Bergen

Arkitekt

Arkiton AS
Slåtthaugveien 17
5851 Bergen Tlf: 55 11 74 90

Tittel:

**Rekkehus felt 6,
bolig 17/21
Hilland vest
Gnr 134, Bnr 4**

Godkjent:

Kontroll prosjekt

Sign.:	Kontroll:
--------	-----------

Filnavn:
Modell 17-21
090414.pln

Dato:
23.07.2012

Målestokk:
1: 200

Kontroll utførende

Sign.:	Kontroll:
	NH

Prosjektnr.:
5478

Tegningsnr.:
5478- PI 2


Saks nr. kommune

Type tegning:


Plan 2 etasje




Fasade Nord

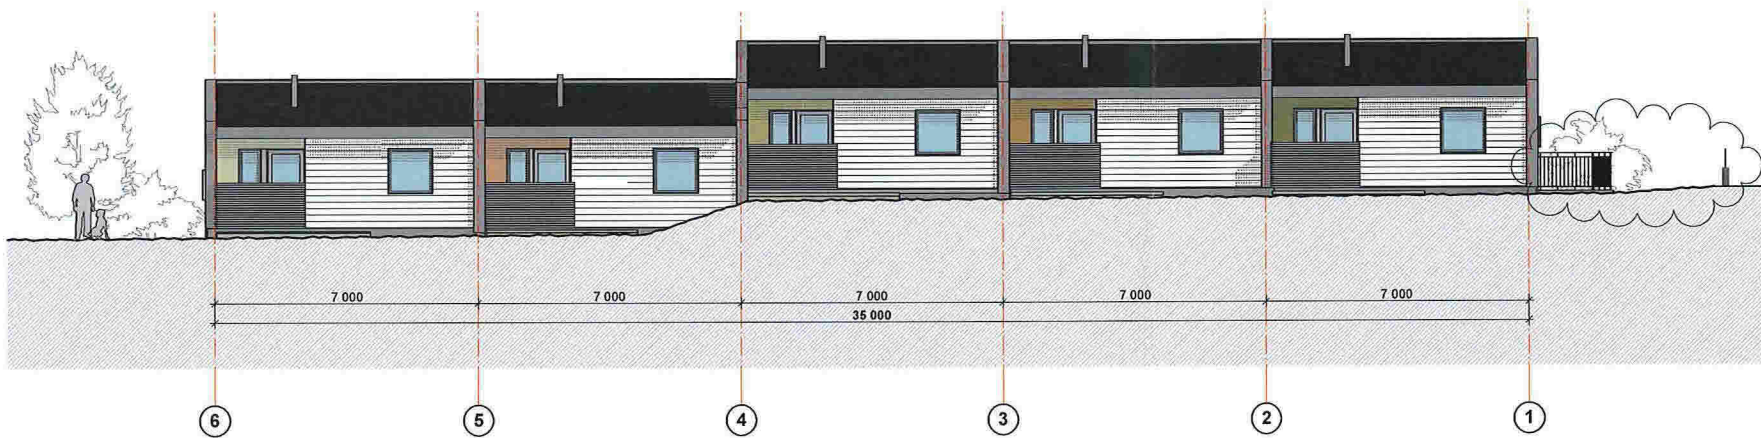


Fasade Nord

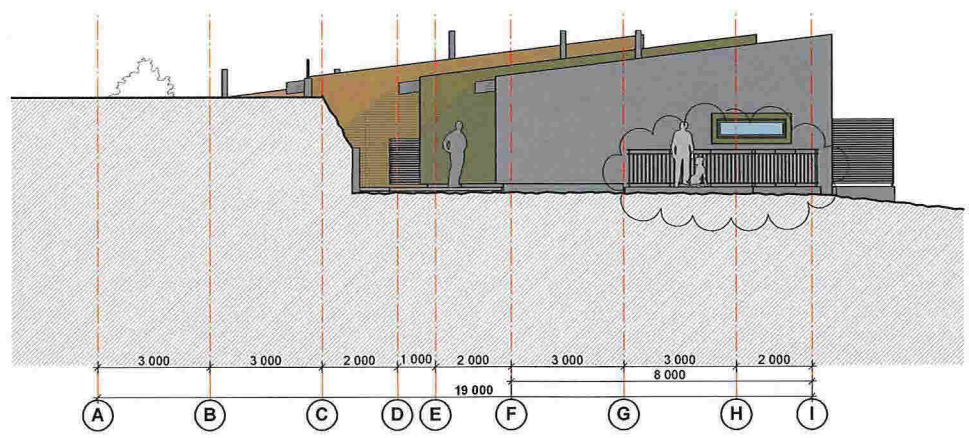

Fasade Vest

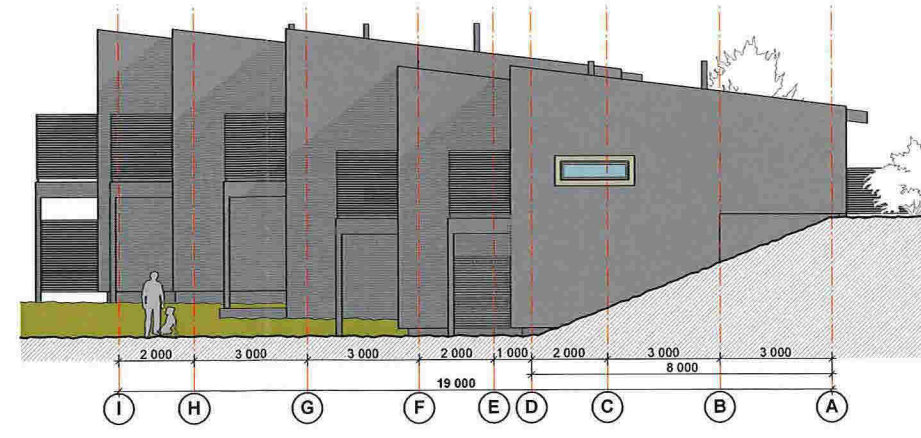

Fasade Øst

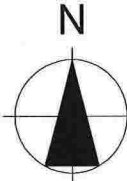Tegningsnr.: F-2		Revisjon nr.:	
Type tegning: Fasader i 1:200			
B	09.04.14	Ny terrasse vest for bolig 17(tilpasses mot terreng), mur langs kommunal vei	NH
A	15.11.13	Ekstra vinduer fasade sør	NH
Index	Dato	Beskrivelse	Sign Kontr.
Lokalisering:			
			
			Vedlegg E4 E3
Prosjekteringsgruppen:			
● ARK : Arkitekt		Arkilon AS Slåtthaugveien 17 5851 Bergen Tlf. 55 11 74 90	
○ RIB : Rådg. ing. Bygg			
○ RIE : Rådg. ing. Elektro			
○ RIV : Rådg. ing. Vent.			
Fase: Igangsetting/Søknad om endring og disp.for terrasse og mur vest for bolig17			
Byggherre			
Plett AS Fagernes 4 5043 Bergen			
Arkitekt			
Arkilon AS Slåtthaugveien 17 5851 Bergen Tlf: 55 11 74 90			
Tittel:		Godkjent:	
<h1>Rekkehus felt 6, bolig 17/21 Hilland vest</h1> <p>Gnr 134, Bnr 4</p>		Kontroll prosjekt	
		Sign.: Kontroll:	
		Filnavn: Modell 17-21 090414.pln	
		Dato: 23.07.2012	
Målestokk: 1:200		Kontroll utførende	
Sign.: Kontroll:		Sign.: Kontroll:	
Sign.: Kontroll:		Sign.: Kontroll:	
Prosjektnr.: 5478		Tegningsnr.: 5478-F 1	
Type tegning: Fasader		Saks nr. kommune	