

Søknad om løyve til graving i offentlig veg

Vedlegg 2.1

Etter vedtektene i Veglova §§ 32 og 57 og forskrifter om varsling av arbeid på offentlig veg vert det hermed søkt om løyve til:

Legging Utskifting Reparasjon Luftspenn

Veg nr.: 1242 Hp.: 1 Km: 0 - 0,5 Arbeidsstad: Langheiane

Arbeida gjeld:

Vassleidning Telekabel Avlopsleidning Anna: _____

El-kabel Gassleidning TV-kabel

Noverande delde:

Asfalt Brostein Grus Anna: _____

Frå eigedom Gnr.: 188 bnr.: 769 slik det er vist på vedlagde kart / skisse i målestokk 1: 1000

Arbeidsskildring: Kryssing av vei for strømforsyning til leilighetsprosjektet

Arbeidet er ønska oppstarta: 10.11.15 og vonta avslutta: 26.11.15

Talet på kryssingar: 1 stk. Boring: ja, ved km: _____ nei

Lengde på luftspenn/grovt langs veg: _____ m frå km: _____ til km: _____

Som elgar av og oppdragsgjevar/byggherre for anlegget tek eg på meg det ansvar som "Retningslinjer for graving i offentlig veg - NKF nettverksgruppe Veg og trafikk Hordaland, Oktober 2013" pålegg meg og garnanterer for ferdigstilling av anlegget utan kostnad for veghaldar. Eg godtek dei villkår for løyvet som går fram av nemnde retningslinjer.

Oppdragsgjevar/byggherre: ERSTAD & LØRVEN UTBYGGING AS

Adresse: PARADISALLEEN 8, 5232 PARADIS

Kontaktperson hos oppdragsgjevar/byggherre: VEGAR ANDERSEN Tlf.: 41 55 7 00

Dato: 9.11.2015 Underskrift: [Signature]

Som entreprenør er eg kjend med dei plikter som gjeld for undersøking på gravestaden. Det er sett kryss for dei type anlegg som finst på staden:

- El-kabel Vassleidning Signalkabel Kulturminne
- Telekabel Avlopsleidning Polygonpunkt Gass
- TV-kabel Gassleidning Grøntanlegg Anna: _____

Nøydendige opplysningar og direktiv om anlegga er innhenta og varsel om graving er gitt. (kryss av)

Arbeida skal utførast etter "Retningslinjer for graving i offentlig veg - NKF nettverksgruppe Veg og trafikk Hordaland, Oktober 2013" og etter tilvisning av vedmorte parter. Eg godtar dei plikter som arbeid i offentlig veg medfører eller nemnde retningslinjer. Godkjend plan for arbeidsvarsling vil ligga føre for arbeidet vert sett i gang. Eg har gyldig ansvarsforsikring i følge retningslinjene pkt. 1.6 og 1.7. ja nei (kryss av)

Entreprenør: Vassbakk & Støl AS

Adresse: Morvikbøsta 165 5122 MORVIK

Kontaktperson hos entreprenør: Thomas Jensen Tlf.: 46 97 90 04

Dato: 9.11.15 Underskrift: [Signature]


Spesielle vilkår, evt sjå baksida: Arbeid skal utførast etter gjeldande regelverk "Retningslinjer for graving i offentlig veg" NKF - nettverksgruppe Veg og Trafikk Hordaland

LINDÅS KOMMUNE
Teknisk drift VVA

Graveløyve avslått

den 10/11 2015 Linda Folkestad

Kommune / Etning Underskrift

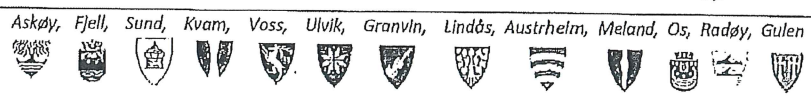

Spesielle vilkår, forts. :

Oktober 2013. Gravetråse som ønskes kommer i konflikt med kommunalt ledningsnett. Ta kontakt med Arne Heigesen (avdelingsleder VA) for godkjenning av ny tråse. Han kan kontaktes på telefon 5637 56 69 eller på mobil 959 45 434.

Kabelpåvisning fra BKK og Geomatikk skal ligge ferdig før oppstart av arbeid. Godkjent arbeidsvarslingsplan skal også ligge ferdig.

høyvet skal oppbevares på arbeidsstedet og fremvises ved kontroll.

Føresetnader for arbeid i offentlig veg

Det er vedtatt egne "Retningslinjer for graving i offentlig veg – NKF nettverksgruppe Veg og trafikk Hordaland, Oktober 2013". Disse gjelder for alt arbeid i eller ved offentlig veg. Entreprenør/byggherre kan få reglane ved å vende seg til den enkelte kommune.

Ansvarshavande entreprenør

Det skal alltid vere ein ansvarshavande entreprenør (eventuelt offentlig teknisk etat) for graving i offentlig veg.

Den som skal vere ansvarshavande entreprenør for eit anlegg i eller ved offentlig veg skal ha dei nemnte retningslinjer og full kjennskap til desse. Ved underskrift på søknadsskjema skal entreprenør forplikte seg til å følgje reglane og ta på seg det ansvaret som følgjer med.

Ansvarleg entreprenør har eit særleg ansvar for at det er gjort tilstrekkeleg undersøking om det er andre anlegg i vegen på den staden der det skal gravast. Entreprenøren må ha full oversikt over tilhøva sjølv om andre har gjort undersøkingar. Avkryssing på søknadsskjema skal gjelde som forpliktande erklæring om at tilstrekkelig undersøking er gjort. Manglande avkryssing kan føre til avvist søknad.

Eigenkontroll skal utførast og skjema «Entreprenøren sin eigenkontroll ved arbeid i offentlig veg» skal sendast til den enkelte kommune, jf. "Retningslinjer for graving i offentlig veg – NKF nettverksgruppe Veg og trafikk Hordaland, Oktober 2013." Garantitid gjelder tre år frå dato for ferdigsynfaring. Entreprenøren / byggherre er ansvarleg for ferdigstilling.

Ansvarshavande eigar (byggherre)

Søknad om graveløyve skal alltid underskrivast av eigar av det aktuelle anlegg (byggherre).

Ved si underskrift skal eigaren (byggherren)

- ta på seg ansvaret for det ferdige anlegg, og for hendingar og skader som anlegget måtte medføre på vegen og tredjemann
- vere garantist for at entreprenøren sine plikter etter reglane blir oppfylt

Føresetnader for å ha liggande leidnings- og kabelanlegg i offentlig veg- og gategrunn


Løyvet frå kommunen er gitt mellombels. Leidnings- og kabeleigar er plikta til, for eiga rekning, å foreta dei nødvendige endringar med leidnings- eller kabelanlegget – eventuelt fjerne det – dersom kommunen seinare måtte finne det nødvendig.

Risiko og ansvar

Mulig ulempe for leidnings- eller kabelanlegget ved kommunen sitt vedlikehalds-, reparasjons- eller utbetningsarbeid er ikkje kommunen sitt ansvar. Kommunen har heller ikkje ansvar for skader/ulempar på leidnings- eller kabelanlegg som følgje av trafikkbelastning på vegen

Askøy, Fjell, Sund, Kvam, Voss, Ulvik, Granvin, Lindås, Austrheim, Meland, Os, Radøy, Gulen



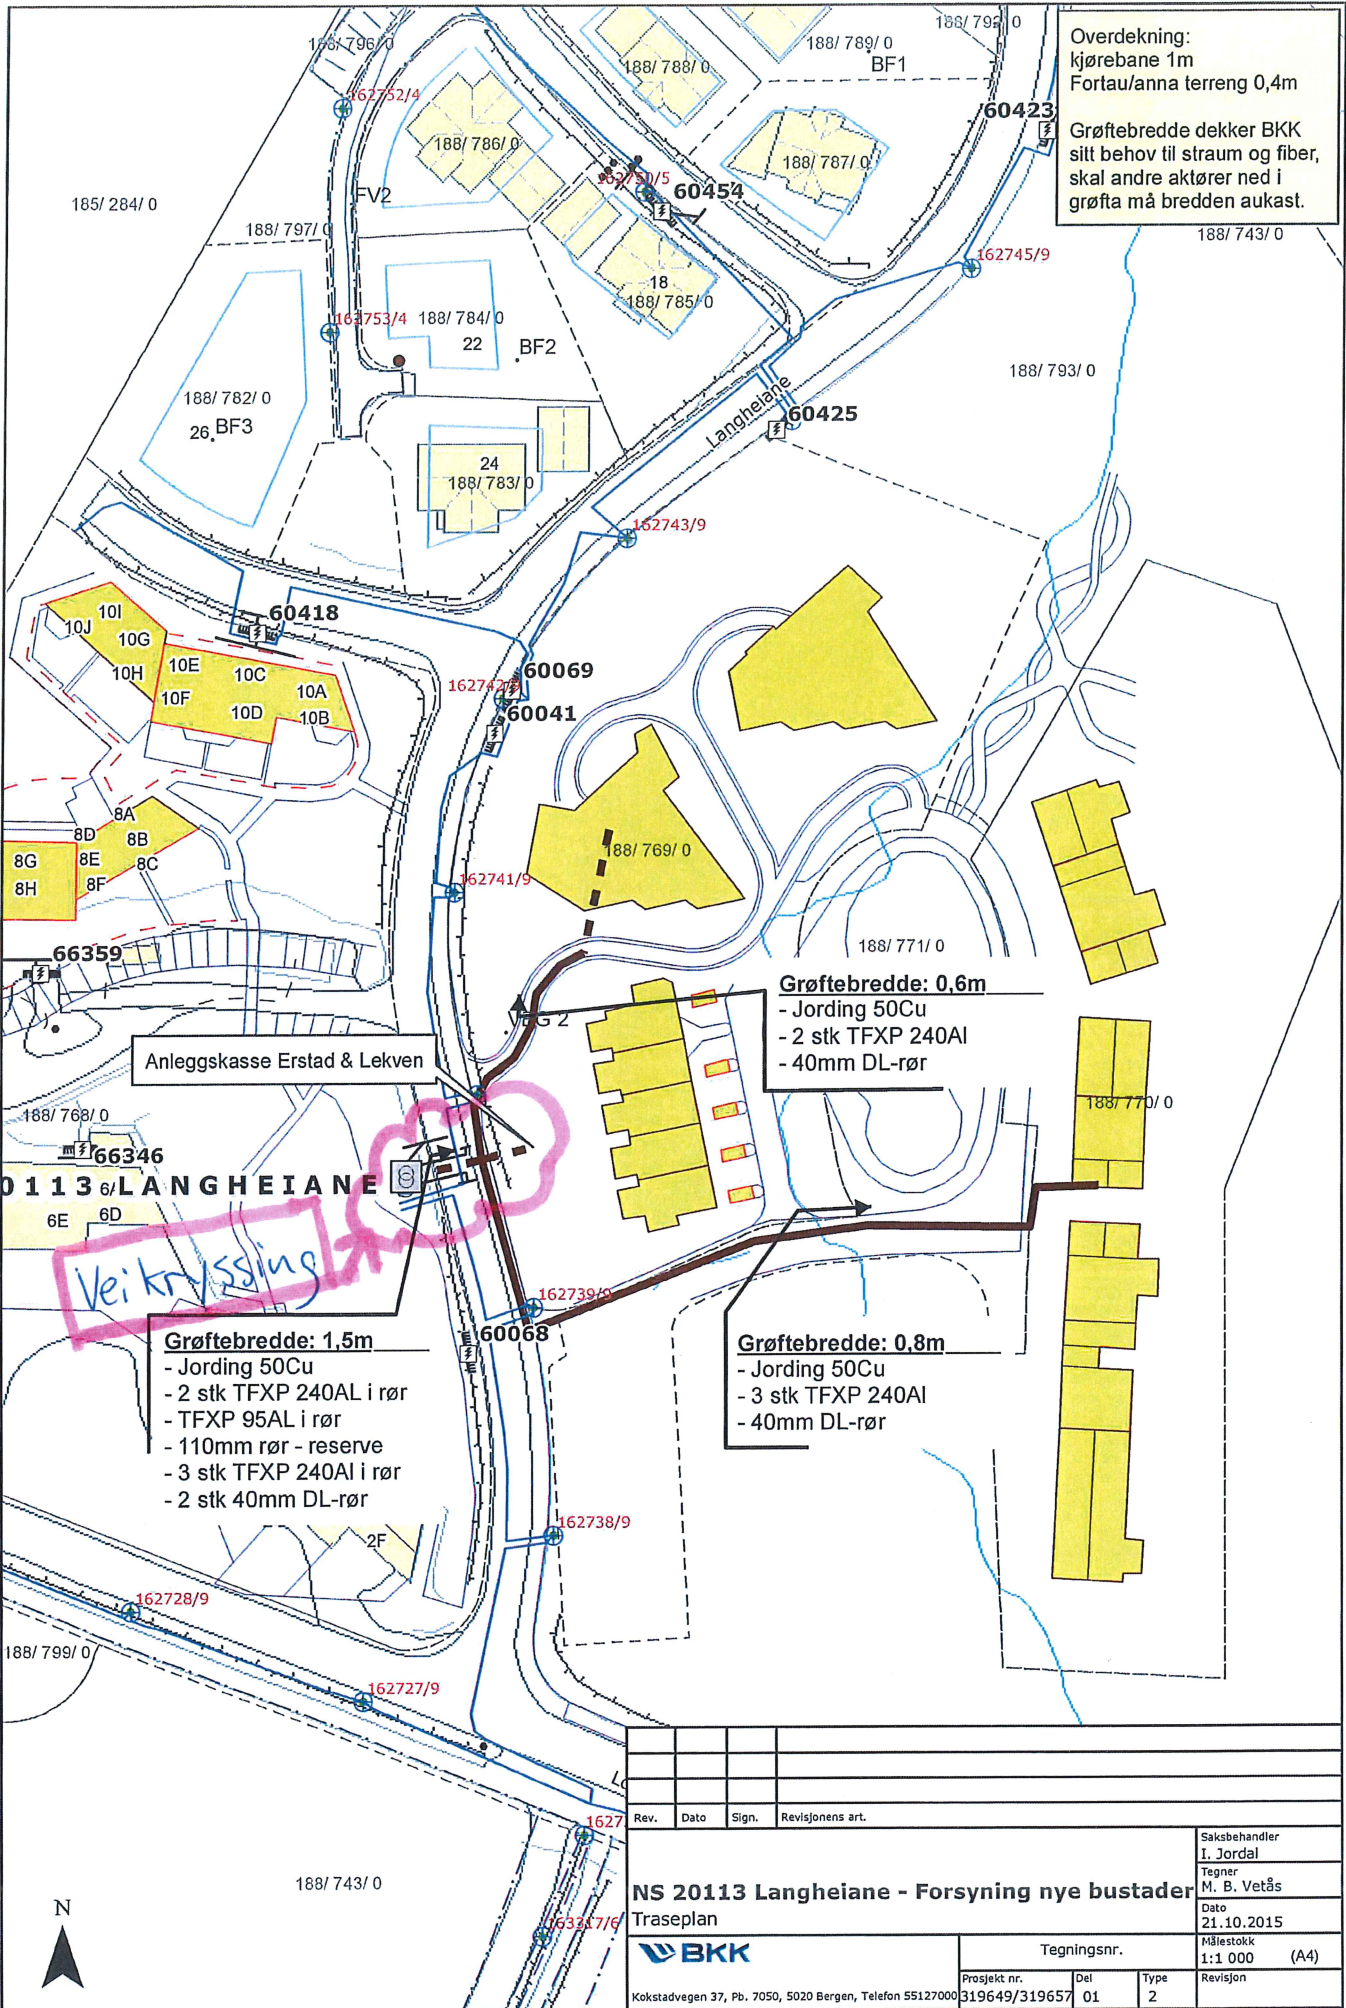

Overdekning:
kjørebane 1m
Fortau/anna terreng 0,4m

Grøftebredde dekker BKK sitt behov til strøm og fiber, skal andre aktører ned i grøfta må bredden aukast.

Grøftebredde: 0,6m
- Jording 50Cu
- 2 stk TFXP 240Al
- 40mm DL-rør

Grøftebredde: 1,5m
- Jording 50Cu
- 2 stk TFXP 240AL i rør
- TFXP 95AL i rør
- 110mm rør - reserve
- 3 stk TFXP 240Al i rør
- 2 stk 40mm DL-rør

Grøftebredde: 0,8m
- Jording 50Cu
- 3 stk TFXP 240Al
- 40mm DL-rør

Rev.	Dato	Sign.	Revisjonens art.	Saksbehandler I. Jordal
				Tegner M. B. Vetås
NS 20113 Langheiane - Forsyning nye bustader				Dato 21.10.2015
Traseplan				Målestokk 1:1 000 (A4)
Tegningsnr.		Revisjon		
Prosjekt nr. 319649/319657	Del 01	Type 2		