


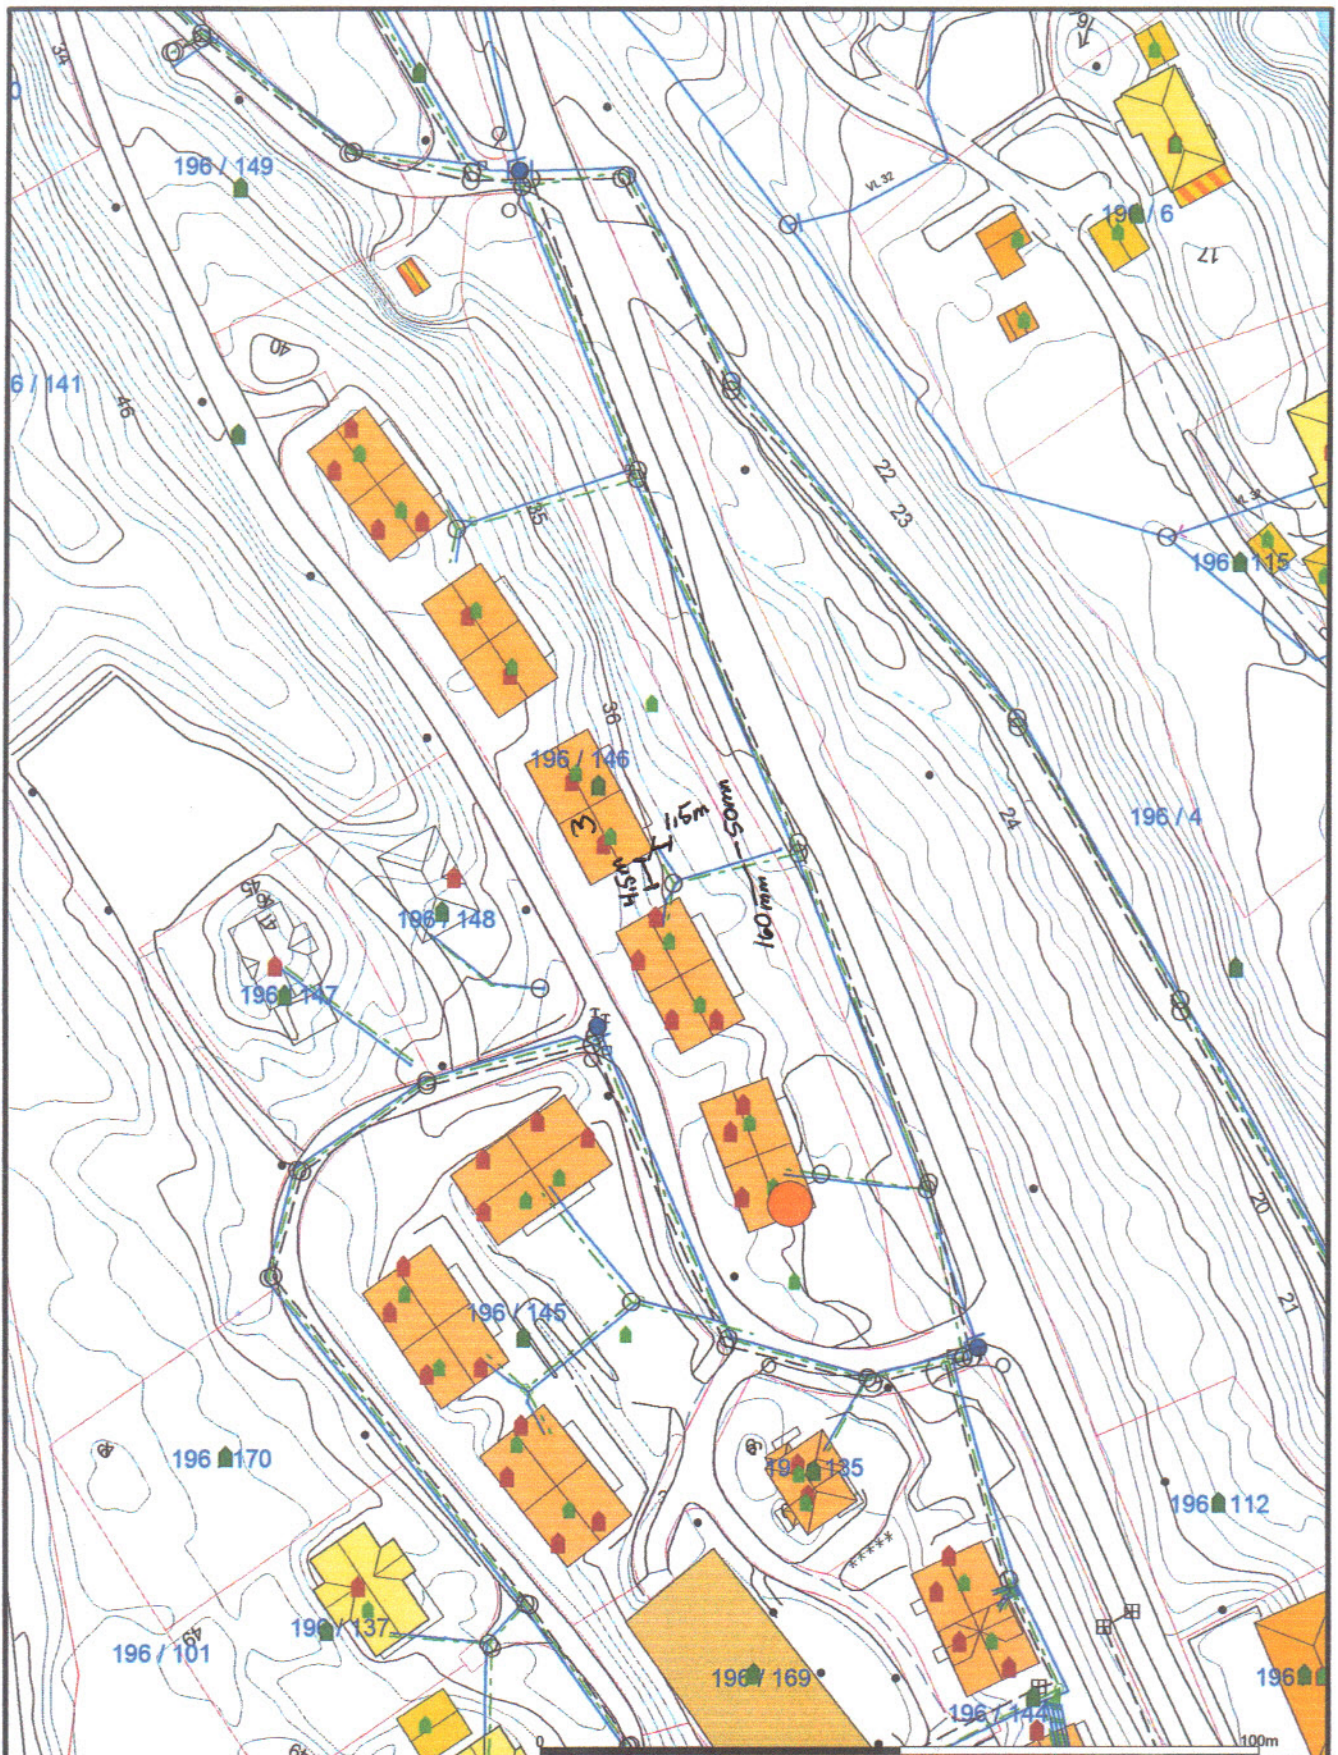

- Avlop felles - Drensledning - Overvann - Pumpeledning spillvann - Pumpeledning vann - Spillvann - Vannledning - Udefinert grenser	- Terrengmålte grense - Konstruert grensepunkt - Bolig - Bustad m/leilighet - Våningshus - Storre bustader - Hytte/feriehus - Garasje/uthus	- Industri/lager - Andre bygg	 Lindås kommune Geodata avdeling	N 
Beliggenhet og høyder må oppfattes som orienterende.			Dato: 2015.11.03 Sign: lika	Gbnr 196/146 Midtgård
			Målestokk 1:1000	