



Statens vegvesen

Særskilt vedtak og betingelser for arbeidet

Plan nr.:	N5349-2015	Sak/Sveis nr.:	15/206778	Vedtak nr.:	N5349-2015
Veg nr.:	E39	fra Hp/km:	Hp29 km 6,100	til Hp/km:	Hp29 km 6,900
Strekning:	E39 Utnes		Sted:	Osterfjordvegen	
Arbeid som skal utføres: Transport av masser fra Oster Brudd					
Arbeidet utføres i perioden					
Fra dato:	16 november 2015	Til dato:	31 desember 2015		
Annet: Arbeid i tida man - fre kl 06.00 - 23.00.					

Region:	Vest	Region (2):	Velg
Avdeling:	Hordaland	Avd. (2):	Velg
		Avd. (3):	Velg
Seksjon:	Vegseksjon Nord-, Midt- og Sunnhordland	Telefon:	95 845 124
		Faks:	
Adresse:	e-post: nordhordland.arbeidsvarsling@vegvesen.no		

Med hjemmel i skiltforskrift av 7. oktober 2005 nr 1219 §§ 26, 28, 30 og 32 og vegtrafikkloven §7 treffes vedtak om bruk av følgende trafikkregulerende skilt/lyssignaler/dirigering/oppmerking i samsvar med vedlagte skisse:

Fartsgrenseskilt (362.x).....	<input checked="" type="checkbox"/>	Andre trafikkregulerende tiltak	<input checked="" type="checkbox"/>	Trafikksignal (skyttel).....	<input type="checkbox"/>			
<input type="checkbox"/>	<input type="checkbox"/>	<input checked="" type="checkbox"/>	<input type="checkbox"/>	Manuell dirigering.....	<input type="checkbox"/>			
<input type="checkbox"/>	<input type="checkbox"/>	<input type="checkbox"/>	<input type="checkbox"/>	Vegstengning.....	<input type="checkbox"/>			
30	40	50	60	70	80	90	Skilt 334	

Betingelser for arbeidet:

- Arbeidet skal varsles som vist på vedlagte arbeidsvarslingsplan, datert: 16.11.2015
- Bestemmelsene i skiltforskriften og håndbok 051 "Arbeid på og ved veg" gjelder for arbeidet
- Ansvarlig for gjennomføring og oppfølging (kryss av):

Statens vegvesen.....	<input checked="" type="checkbox"/>	⇒	Byggeleder: Håvard Dyrkolbotn
Annen offentlig etat.....	<input type="checkbox"/>	⇒	Angi hvilken: _____
Entreprenør.....	<input checked="" type="checkbox"/>	⇒	Contexo as
- Ansvarshavende: Ingvild Haga Tlf./e-post: 97046343/ ingvild@contexo.no
 Stedsansvarlig(e): Nils Arild Skjervén Tlf./e-post: 94877000/ nils.arild@contexo.no
- Loggbok skal alltid føres, og returneres fylkesavdeling: Hordaland
- Lede-/følgebil
- Følgende skal varsles/informeres om arbeidet (kryss av):

Politi.....	<input checked="" type="checkbox"/>	Brannvesen.....	<input checked="" type="checkbox"/>	Ambulanse/lege.....	<input checked="" type="checkbox"/>
Vegtrafikksentralen.....	<input checked="" type="checkbox"/>				
Skole.....	<input type="checkbox"/>	⇒	Angi hvilke(n): _____		
Kollektivselskap.....	<input checked="" type="checkbox"/>	⇒	Angi hvilke(t): Nobina/Skyss/Tide/S&Fj fylkeskommune		
Radio, presse m.m.....	<input type="checkbox"/>	⇒	Angi hvem: _____		
Andre.....	<input type="checkbox"/>	⇒	Angi hvem: _____		
- Tillatelser:

Gravetillatelse.....	<input type="checkbox"/>	Arbeidstillatelse.....	<input checked="" type="checkbox"/>
----------------------	--------------------------	------------------------	-------------------------------------

 NB: Se vedlagte vilkår for gravetillatelsen
- Kopi av all dokumentasjon som inngår i arbeidsvarslingsplanen skal oppbevares på arbeidsstedet.
- Spesielle vilkår/betingelser:

Skilte midlertidig nedsatt fartsgrense / 334 forbikj forbudt pga stor aktivitet med kryssende anleggstrafikk.
 Ved opphold i arbeidet skal midlertidig skilting fjernes/snues/tilekkes. Foreta hyppige kontroller av skilting / renhold av skilt. Påse at vegbane holdes ren.

NB: Politiet og ansvarshavende skal ha kopi av blanketten.

Statens vegvesen

A. Løvveit
Arve Løvveit

Sign. (etter fullmakt)

Bergen

16.11.2015

Sted

Dato



Statens vegvesen

Plan for varsling og sikring av vegarbeide

Plan nr.:	N5349-2015	Sak/Sveis nr:	15/206778	Vedtak nr.:	N5349-2015
Veg nr.:	E39	fra Hp/km:	Hp29 km 6,100	til Hp/km:	Hp29 km 6,900
Strekning:	E39 Utnes	Sted:	Osterfjordvegen		
Arbeid som skal utføres:	Transport av masser fra Oster Brudd				
Entreprenør:	Contexo AS				
Adresse:	PB 177, 1851 Mysen		0	ingvild@contexo.no	
Ansvarshavende:	Ingvild Haga		Tlf./e-post: 97046343/ ingvild@contexo.no		
Stedsansvarlig(e):	Nils Arild Skjerven		Tlf./e-post: 94877000/ nils.arild@contexo.no		
Arbeidet utføres	fra dato:	16 november	2015	Til dato:	31 desember 2015

Underskrevet plan er vedtak med hjemmel i skiltforskriftens §29 og §30. Særskilt vedtak for trafikkregulerende tiltak skal vedlegges.

Varslingsmaterieill:

Skilt nr.:	Ant.:
	334 2
	336 2
	804_a 4
	802_a 2
	362.50_a 5
	364.50 2

Merknader:


Nedsatt hastighet pga kryssende anleggstrafikk.

Ved opphold i arbeidet skal midlertidig skilting fjernes / snues. (Dersom forsvarlig).

Forvarsele midlertidig hastighet fra begge sider. 802 : 300m.

Blankettfordeling:

<input checked="" type="checkbox"/>	Statens vegvesen
<input checked="" type="checkbox"/>	Entreprenør
<input checked="" type="checkbox"/>	Ansvarshavende
<input checked="" type="checkbox"/>	Politiet
<input checked="" type="checkbox"/>	Lindås kommune

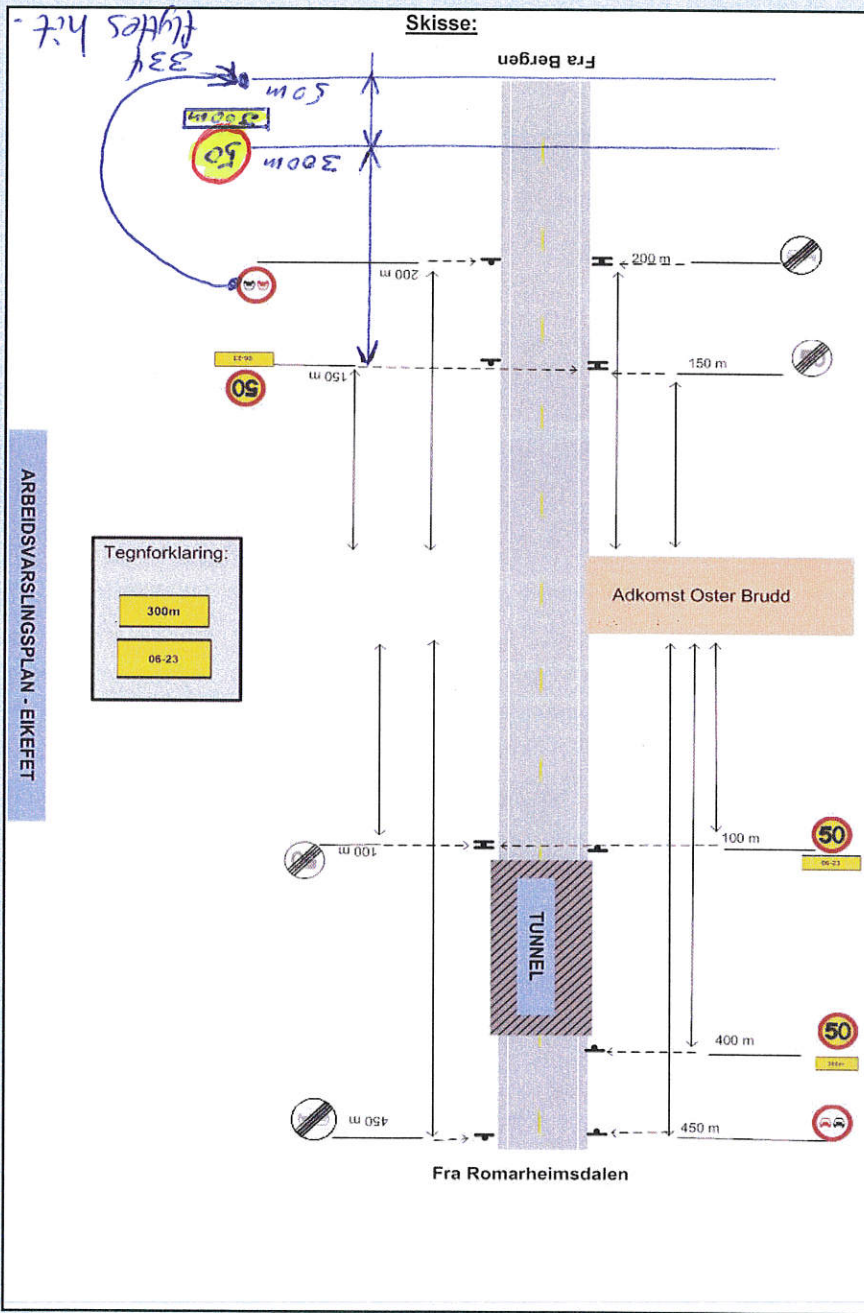

Fylles ut av skiltmyndigheten:

Bergen 16.11.2015

Sted Dato

Statens vegvesen

Arve Løvteit

Arve Løvteit

Sign. (etter fullmakt)



Statens vegvesen

Enkel risikovurdering av arbeide på eller ved veg

Plan nr.: N5349-2015 Sak/Sveis nr: 15/206778 Vedtak nr.: N5349-2015
 Veg nr.: E39 fra Hp/km: Hp29 km 6,100 til Hp/km: Hp29 km 6,900
 Strekning: E39 Utnes Sted: Osterfjordvegen
 Arbeid som skal utføres: Transport av masser fra Oster Brudd
 Ansvarshavende: Ingvild Haga Tlf./e-post: 97046343/ ingvild@contexo.no
 Entreprenør: Contexo as Adresse: PB 177, 1851 Mysen

Arbeidet utføres i perioden

Fra dato: 16 november 2015	Til dato: 31 desember 2015	E-post: ingvild@contexo.no
----------------------------	----------------------------	--

En risikovurdering er en vurdering av hva som kan gå galt, hva som kan gjøres for å hindre det og hvordan en kan redusere konsekvensene dersom noe skjer.

- Tre enkle spørsmål er kjernen i risikovurderingen:
- Hva kan gå galt?
 - Hva kan vi gjøre for å hindre dette?
 - Hva kan vi gjøre for å redusere konsekvensene dersom det skjer?

Forhold som kan medføre risiko for ulykke:	Sannsynlighet:	Konsekvens:	Prioritet:
	Sett inn verdi for :	Sett inn verdi for :	(= produktet)
Forhold nr.:	Stor: 1	Stor: 1	
↓ Beskrivelse:	Middels: 2	Middels: 2	
Eks.: Byggegrøp 1 m dyp umiddelbart inntil kjørebane	Liten: 3	Liten: 3	
1: Trafikk i området	1	2	2
2: Trafikanter ignorerer varslings	2	2	4
3:	3	1	3
4:			0
5:			0
6:			0
7:			0
8:			0
9:			0
10:			0
11:			0

Forhold nr.:

↓ Tiltak for å forhindre at ulykker skjer / reduserer konsekvensene av en ulykke:

- 1: Skilting og redusert fartsgrense 50 og forbikjøring forbudt
- 2: Bruke godkjent varslingsutstyr
- 3:
- 4:
- 5:
- 6:
- 7:
- 8:
- 9:
- 10:
- 11:

Merknader:

Det vil være økende trafikk til/fra Oster brudd pga.henting av masser som skal til utbedring av E39 Romarheimsdalen og bygging av skredvoll



Statens vegvesen

Vegmelding

Innmelder: rr	Seksjon: Vegseksjon Nord-, Midt- og Sunnf	
Avdeling: Hordaland	Dato: 16.11.2015	
Plan nr.: rrr	Sveis nr.: rr	Vedtak nr.: rr
Veg nr.:	fra Hp/km: rr	til Hp/km: rr
Strekning: rrr	Sted: rr	
Arbeid som skal utføres: Transport av masser fra Oster Brudd		
Arbeidet utføres i perioden		Daglig arbeids- / virketid
Fra dato: 16 november 2015	Til dato: 31 desember 2014	Fra kl.: 07:00 Til kl.: 21:00
Entrepr./off.etat: Contexo as	Adr.: PB 177, 1851 Mysen	0
Ansvarshavende: Ingvild Haga	Tlf./e-post: 97046343/ ingvild@contexo.no	

Vegens tilstand under arbeidet


Stengt	<input type="checkbox"/>	Stengt i én retning	<input type="checkbox"/>
Innsnevring	<input type="checkbox"/>	Lysregulering	<input type="checkbox"/>
Nedsatt hastighet	<input checked="" type="checkbox"/>	Manuell dirigering	<input type="checkbox"/>

Dette på grunn av:

Vegarbeid	<input checked="" type="checkbox"/>	Dekkearbeid	<input type="checkbox"/>
Vedlikeholdsarbeid	<input type="checkbox"/>	Sprengningsarbeid	<input type="checkbox"/>

Merknader:

Det vil være økende trafikk til/fra Oster brudd pga.henting av masser som skal til utbedring av E39 Romarheimsdalen og bygging av skredvoll

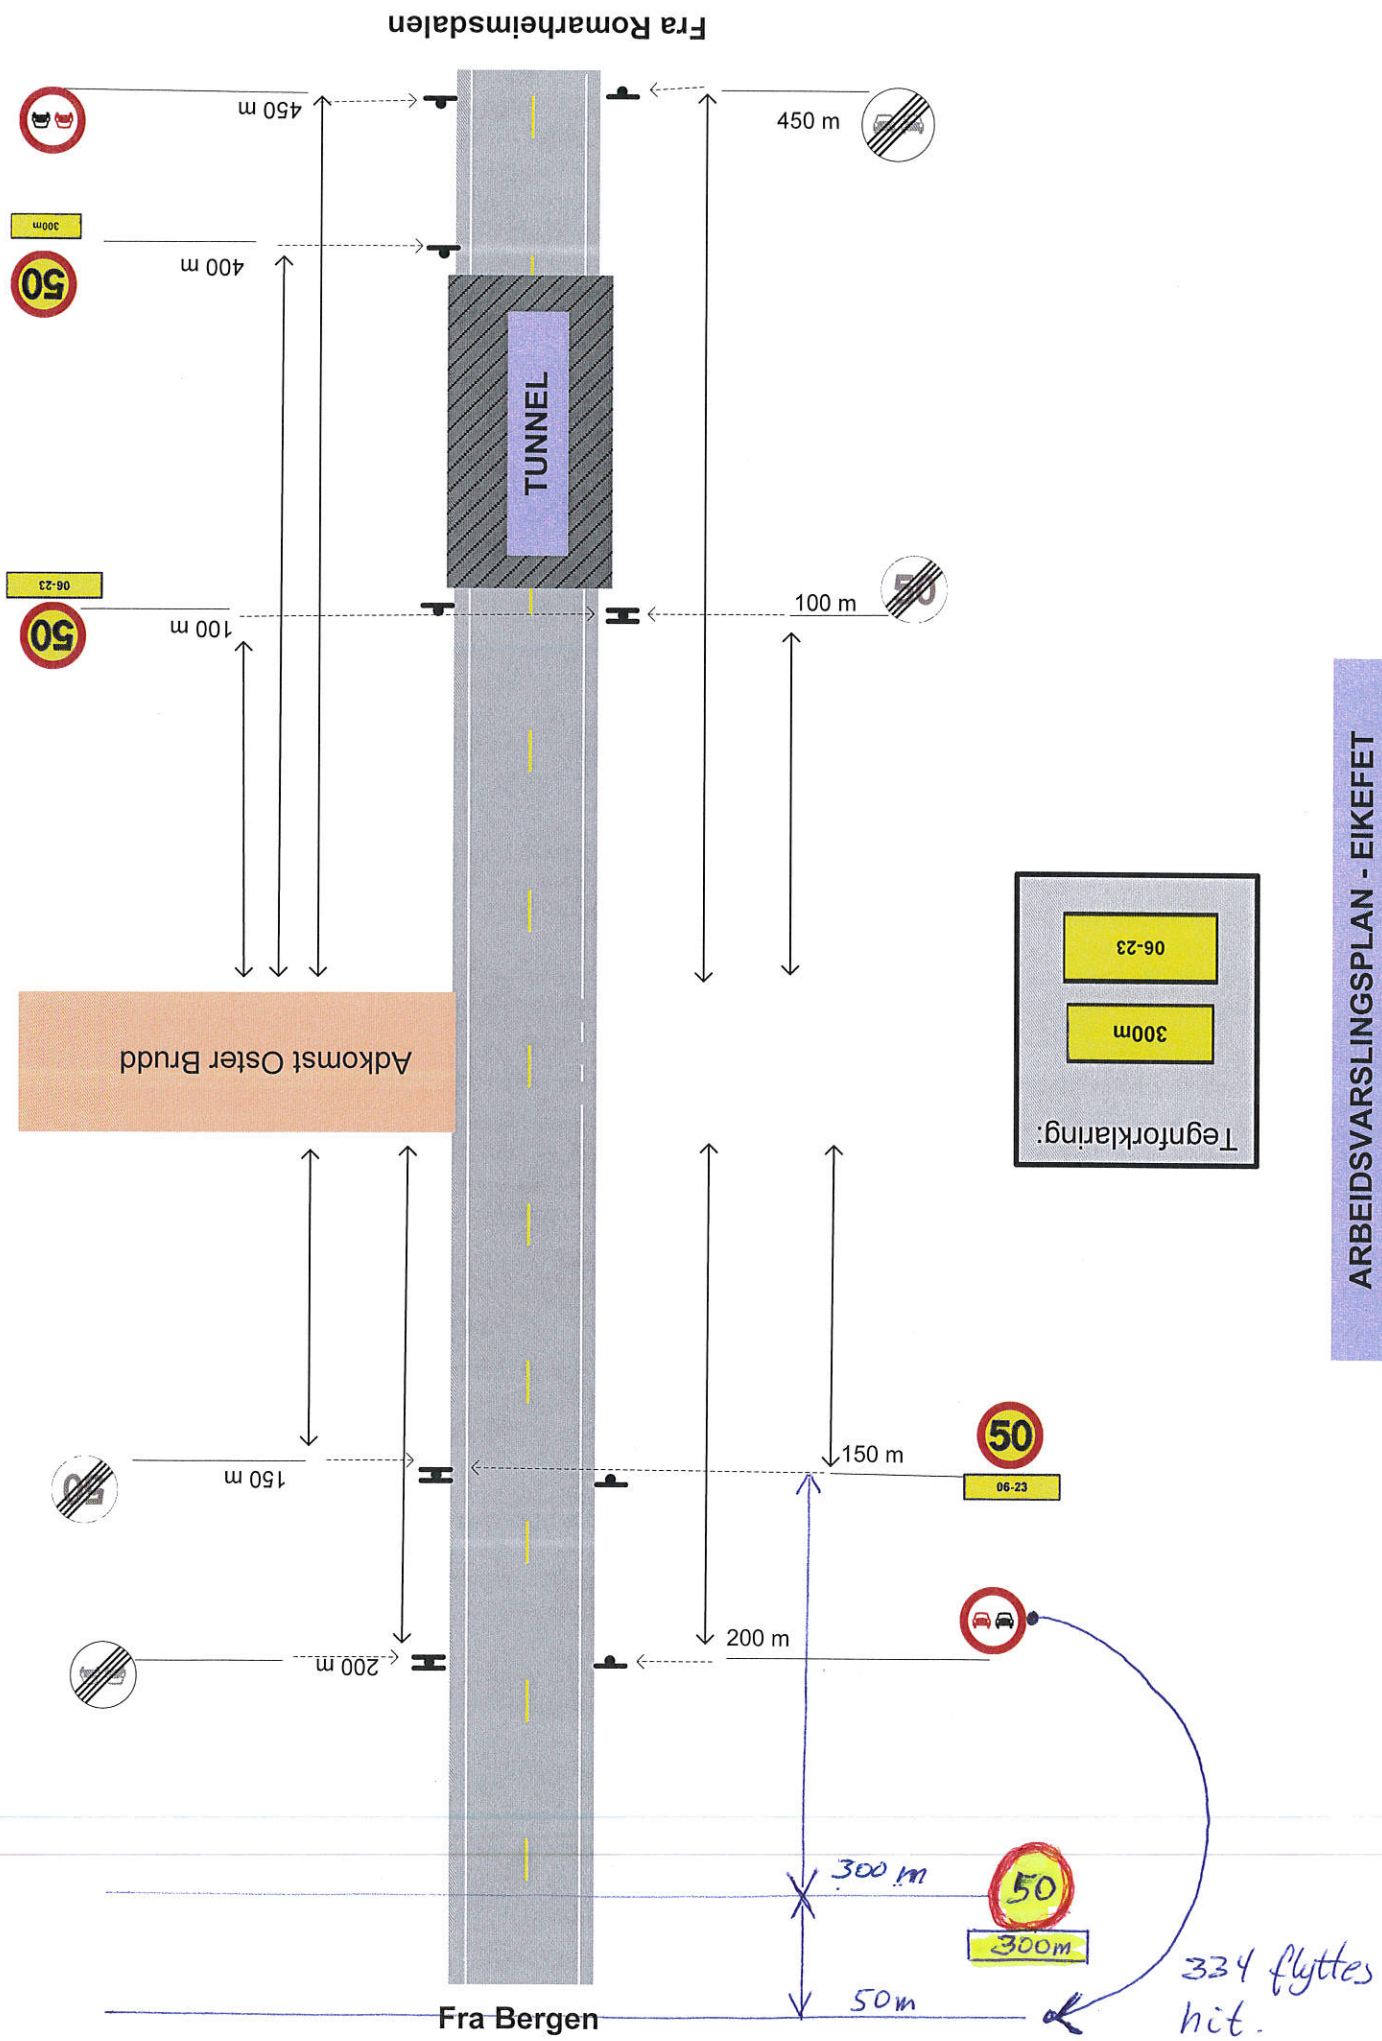

Fra Romarheimsdalen

Fra Bergen

Adkomst Oster Brudd

TUNNEL

Tegnforklaring:

- 06-23
- 300m

334 flyttes hit.

Statens vegvesen

