
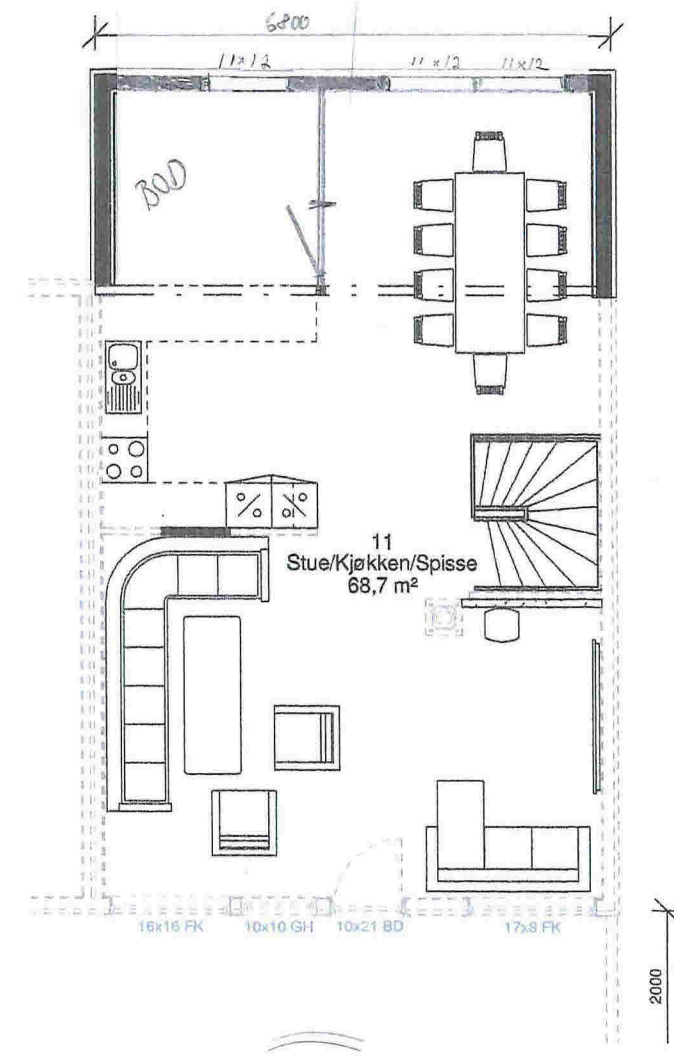



Vedlegg E

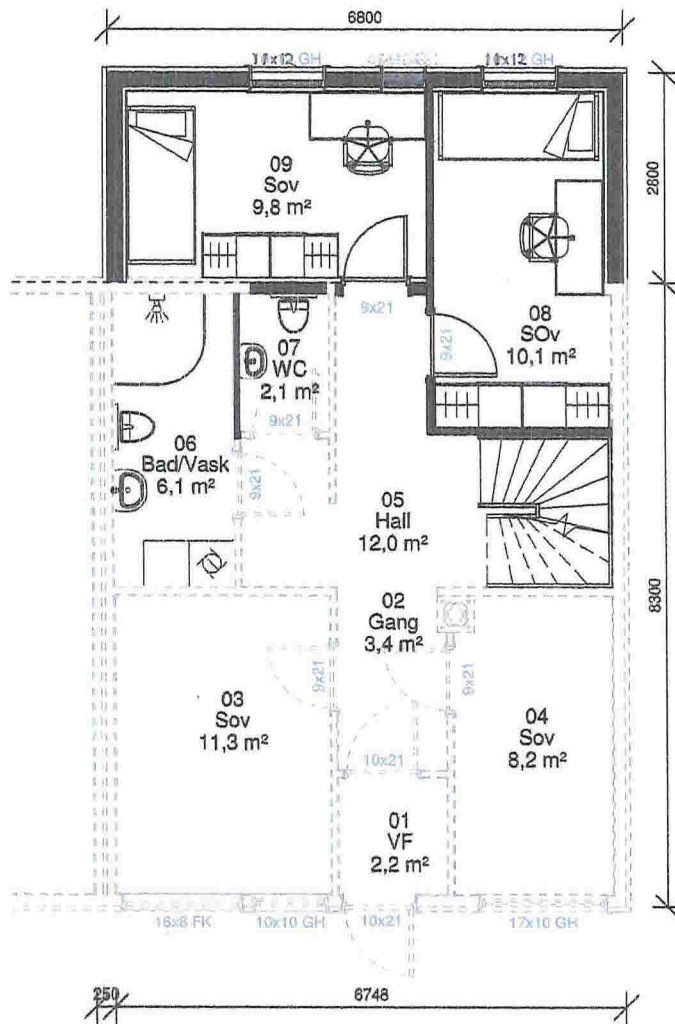






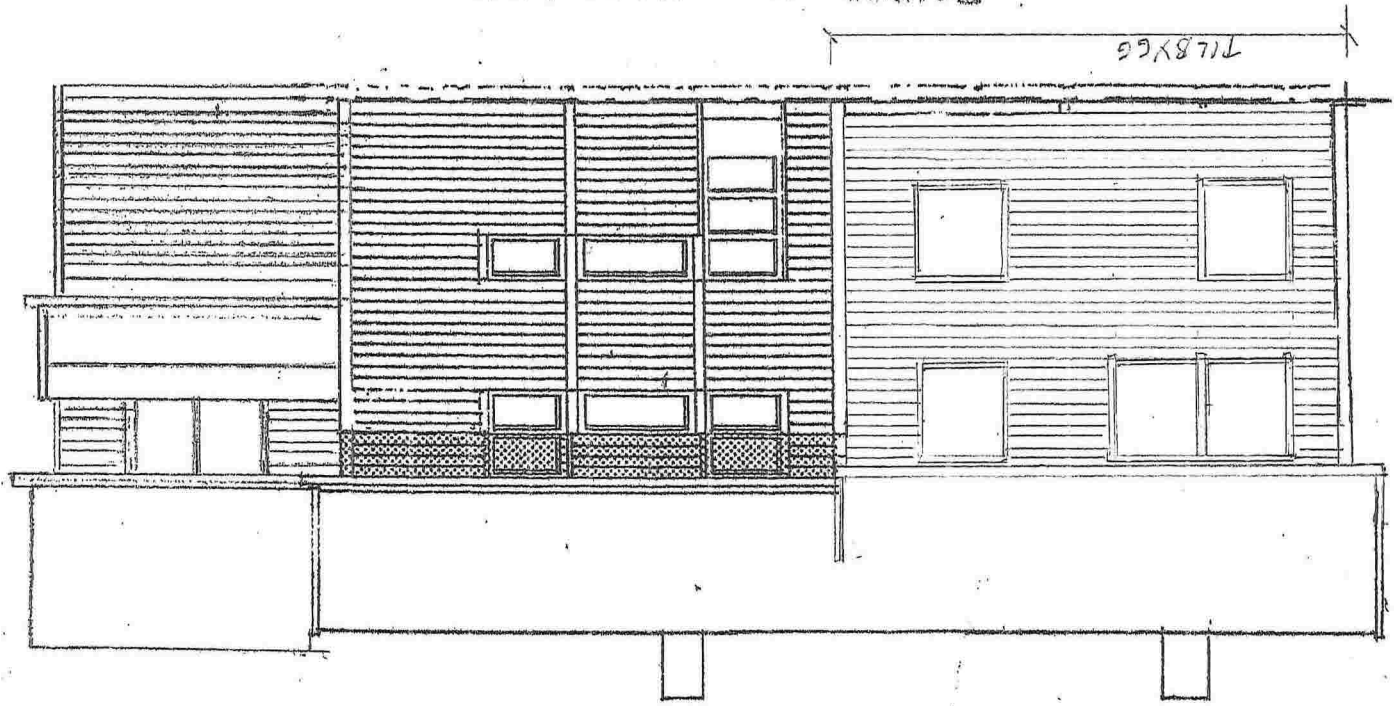

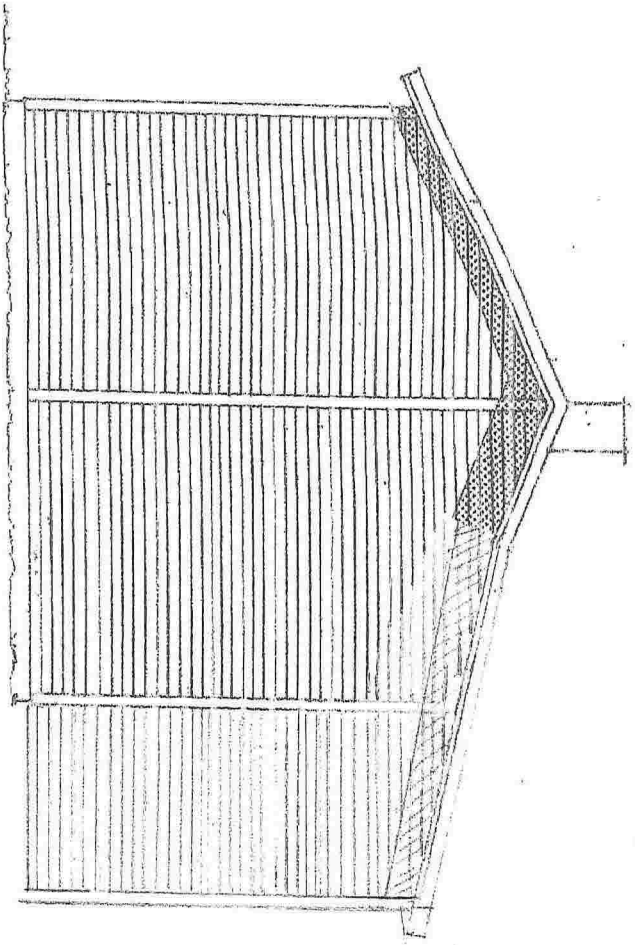

FASADE BID MOT SØR-VEST

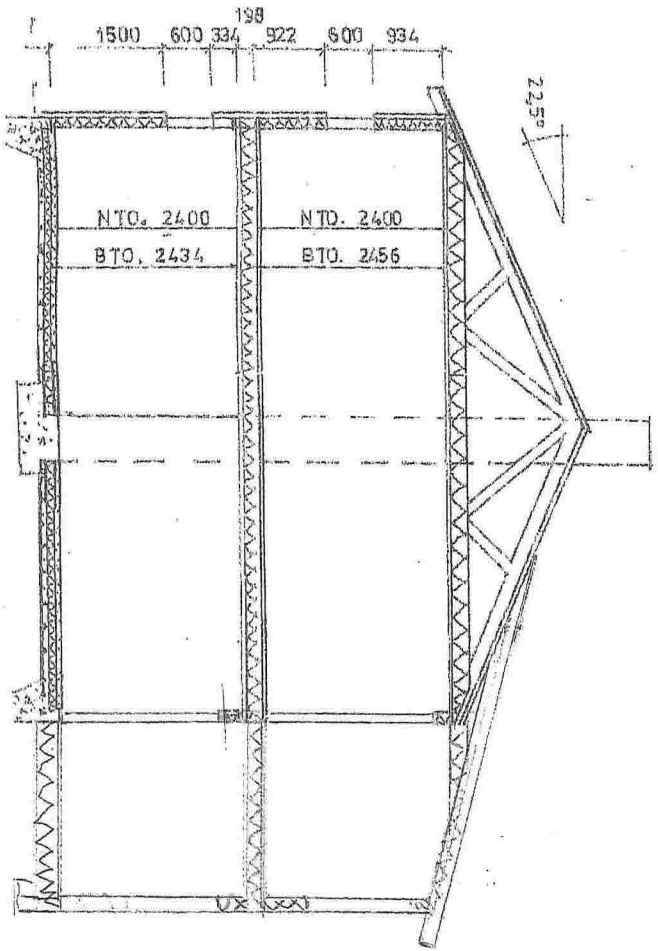

SNITT

