


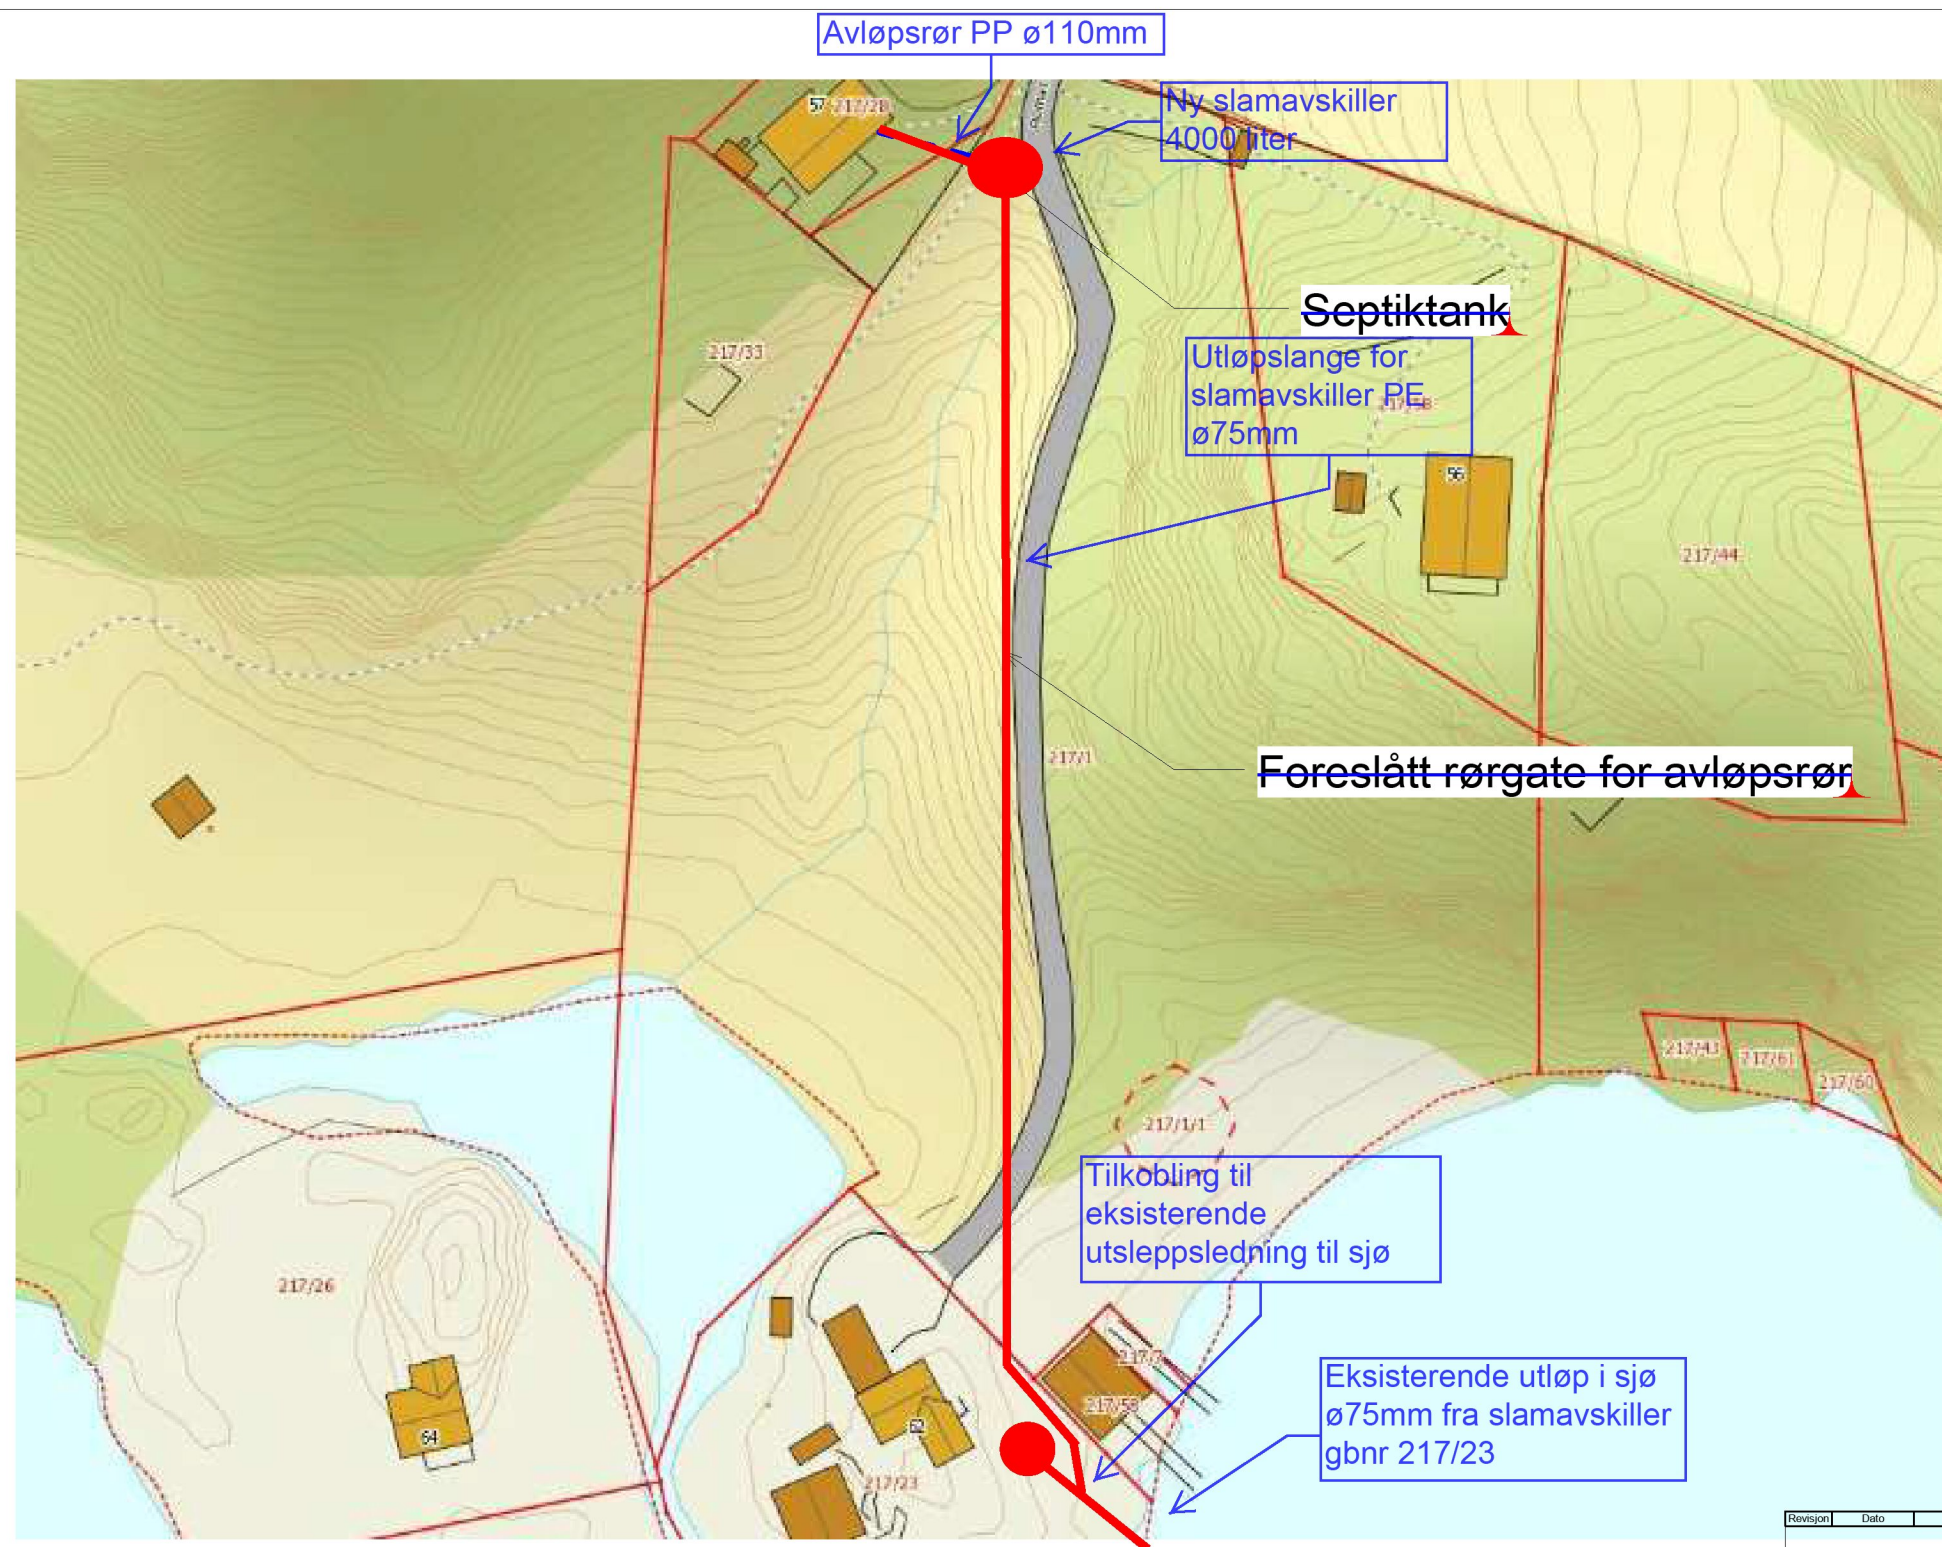

Revisjon	Dato	Beskrivelse	Tegnet	Kontrollert	Godkjent
Oppdragsnavn Øyvind Vatne			Målestokk (gjelder for A3 format) ?		
Påbygg hytte 217/28 Rørgate avløp					
			Tegningsnummer A105		