

- Målte Grenser
- - - Registrerte Grenser
- Udefinert grenser
- ⋈ Terrengmålte grense
- ⋈ Konstruert grensepunkt
- Bolig
- Bustad m/leilighet
- Våningshus

- Storre bustader
- Hytte/feriehus
- Garasje/uthus
- Industri/lager
- Andre bygg

Beliggenhet og høyder må oppfattes som orienterende.




Lindås kommune
Byggesak avdeling

Dato: 2015.11.13
Sign: liam

Gbnr 99-27,31 oversiktskart



Målestokk
1:5000

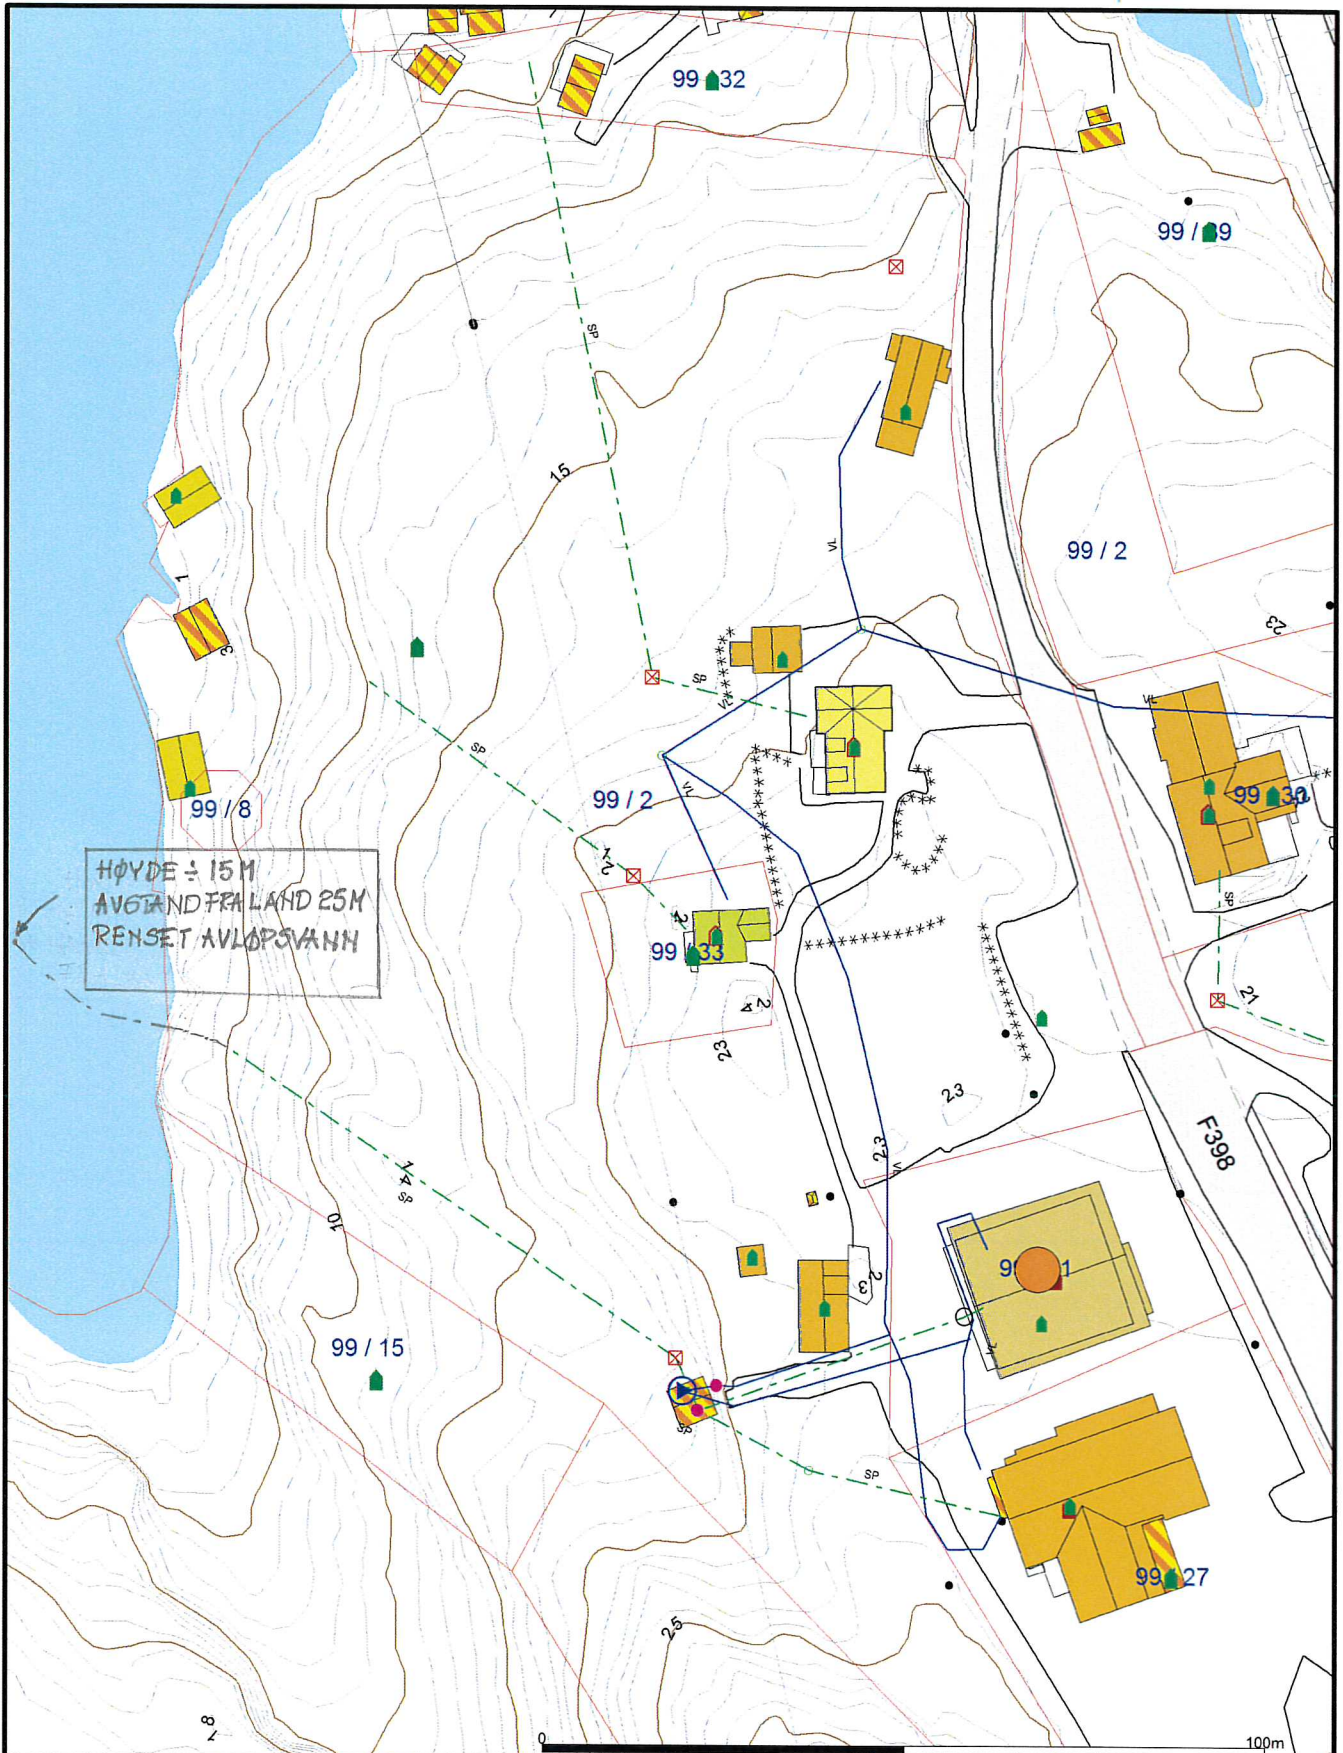

HØYDE ± 15 M
AVSTAND FRA LAND 25M
RENSSET AVLOPSVANN

— Avlop felles	⚓ Terengmålte grense	🏭 Industri/lager
— Drensledning	⚓ Konstruert grensepunkt	🏠 Andre bygg
— Overvann	🏠 Bolig	
→ Pumpeledning spillvann	🏠 Bustad m/leilighet	
→ Pumpeledning vann	🏠 Våningshus	
— Spillvann	🏠 Storre bustader	
— Vannledning	🏠 Hytte/feriehus	
⋯ Udefinert grenser	🏠 Garasje/uthus	



Lindås kommune
Byggesak avdeling

Dato: 2015.11.13
Sign: liam

Gbnr 99/27 og 31 m VA-kart



Målestokk
1:1000

Beliggenhet og høyer må oppfattes som orienterende.