


Q-1

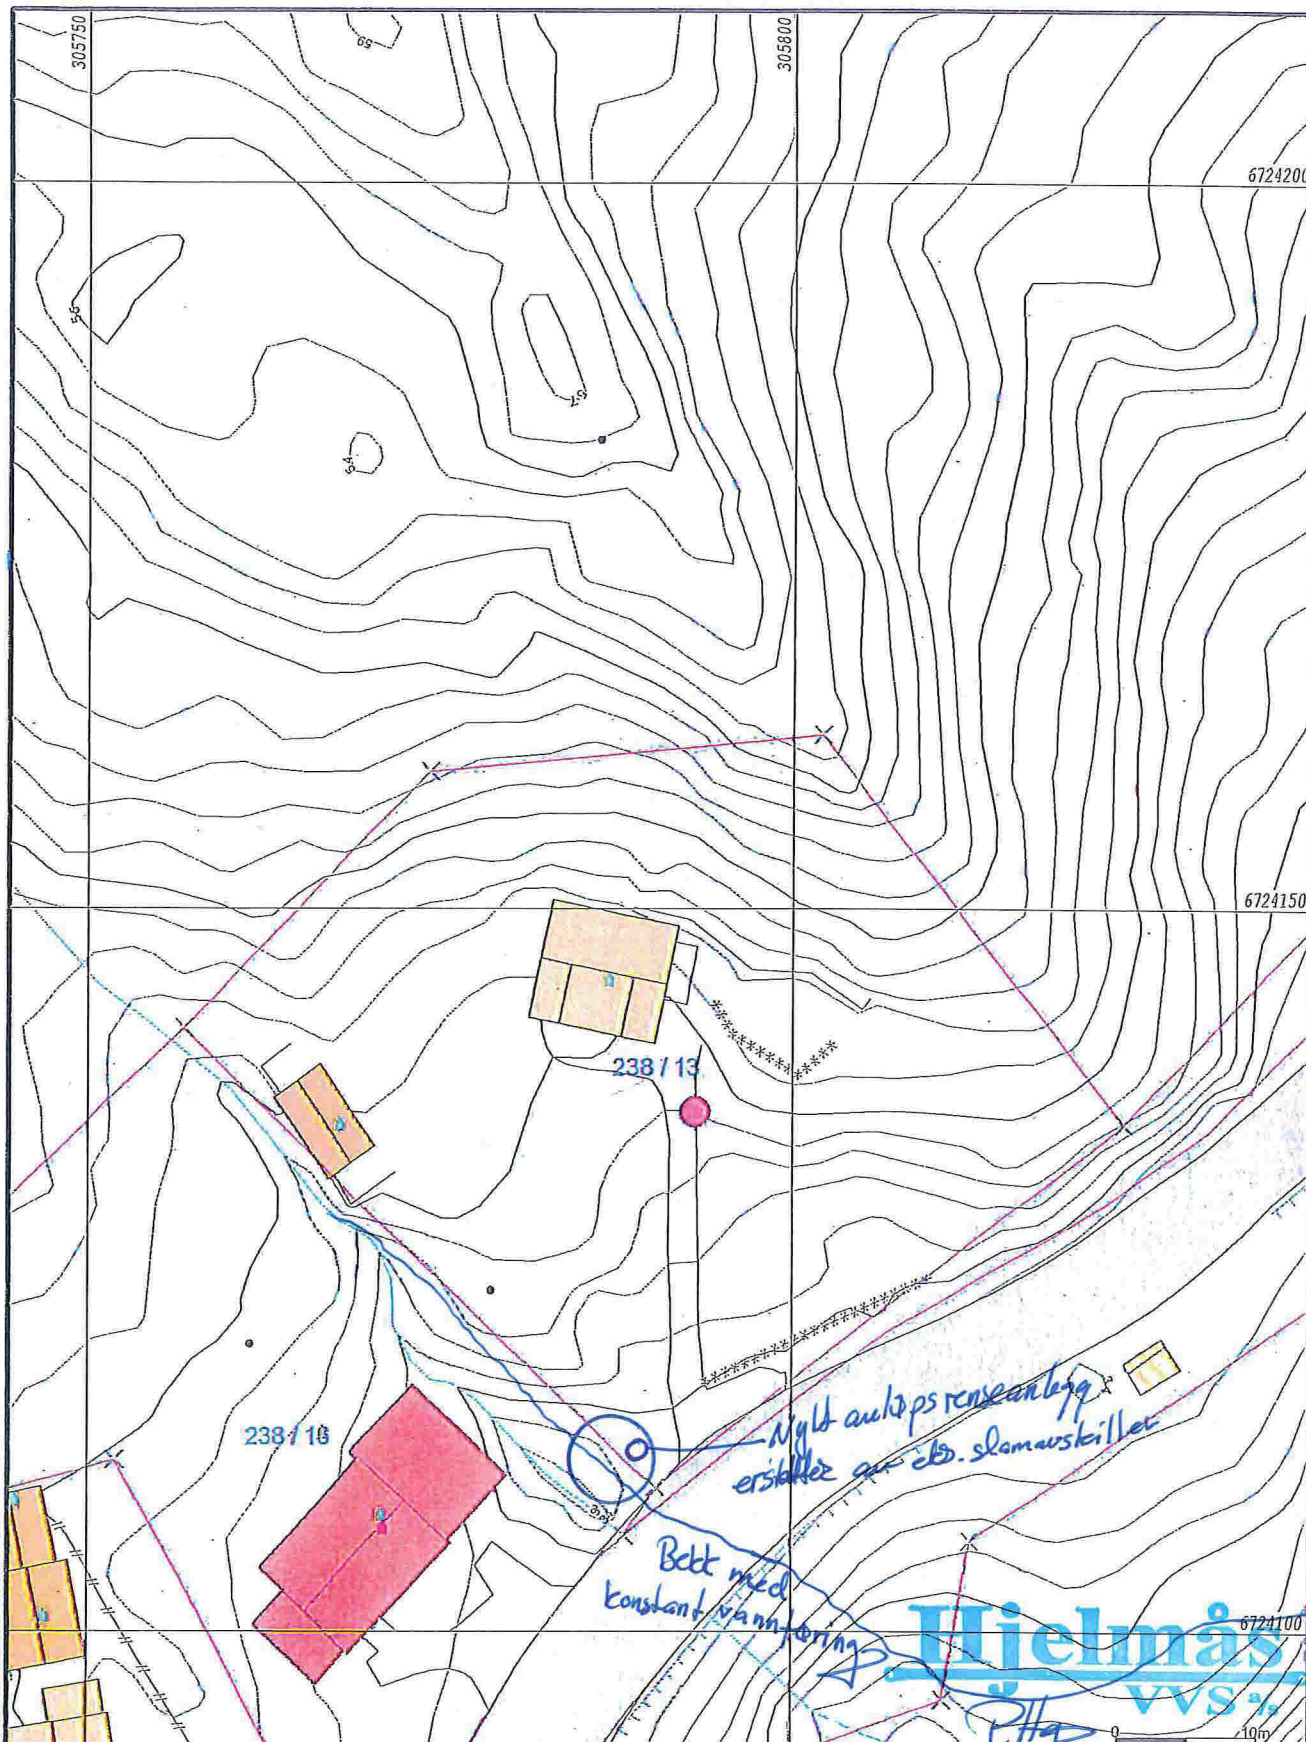

- Målte Greuser
- Registrerte Greuser
- Udefinerte greuser
- Terenngmålte grense
- Konstruert grensepunkt
- Bolig
- Bustad m/leilighet
- Våningsbus
- Storre bustader
- Hytte/feriehus
- Garasje/utbus
- Industri/lager
- Andre bygg


Beliggenhet og høyder må oppfattes som orienterende.



Lindås kommune  
Geodata avdeling  
Gnr 238 bnr. 13

Dato: 2014.10.14  
Sign: Lina

Situasjonskart

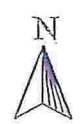

Målestokk  
1:500