

Fasade vest - sør
1 : 100



Fasade sør - øst
1 : 100

ANMERKNINGER:

- Mål refereres til utside bindingsverk
- SYMBOLFORKLARING:
- Kotehøyde
- Høyder
- Eksisterende terreng
- Planert terreng

REV:	DATO:	REVISJON:	SIGN:

BYGGEFIRMA
 Nilsen & Andersen AS
MESTERHUS

TILTAKSHAVER:
 BYGGEPLASS: Midtgård-Leknes
 G.nr/B.nr: 196/161
 KOMMUNE: LINDÅS


Utarbeidet av:
 Byggefirma Nilsen & Andersen AS
 Salhusvegen 55
 5131 NYBORG
 firmapost@nilsenogandersen.no
 www.nilsenogandersen.no

TEGN, INNHOLD:
 Fasade sør - øst og vest - sør


TILTAKSART: Enebolig
 MÅL: 1 : 100

PROSJEKT:
Grete type 1 Tomt 18

ARKITEKT: SB
 DATO: 10.10.2013
 TEGN: SB
 PROSJEKT NR: 878
 TEGN.NR: 06

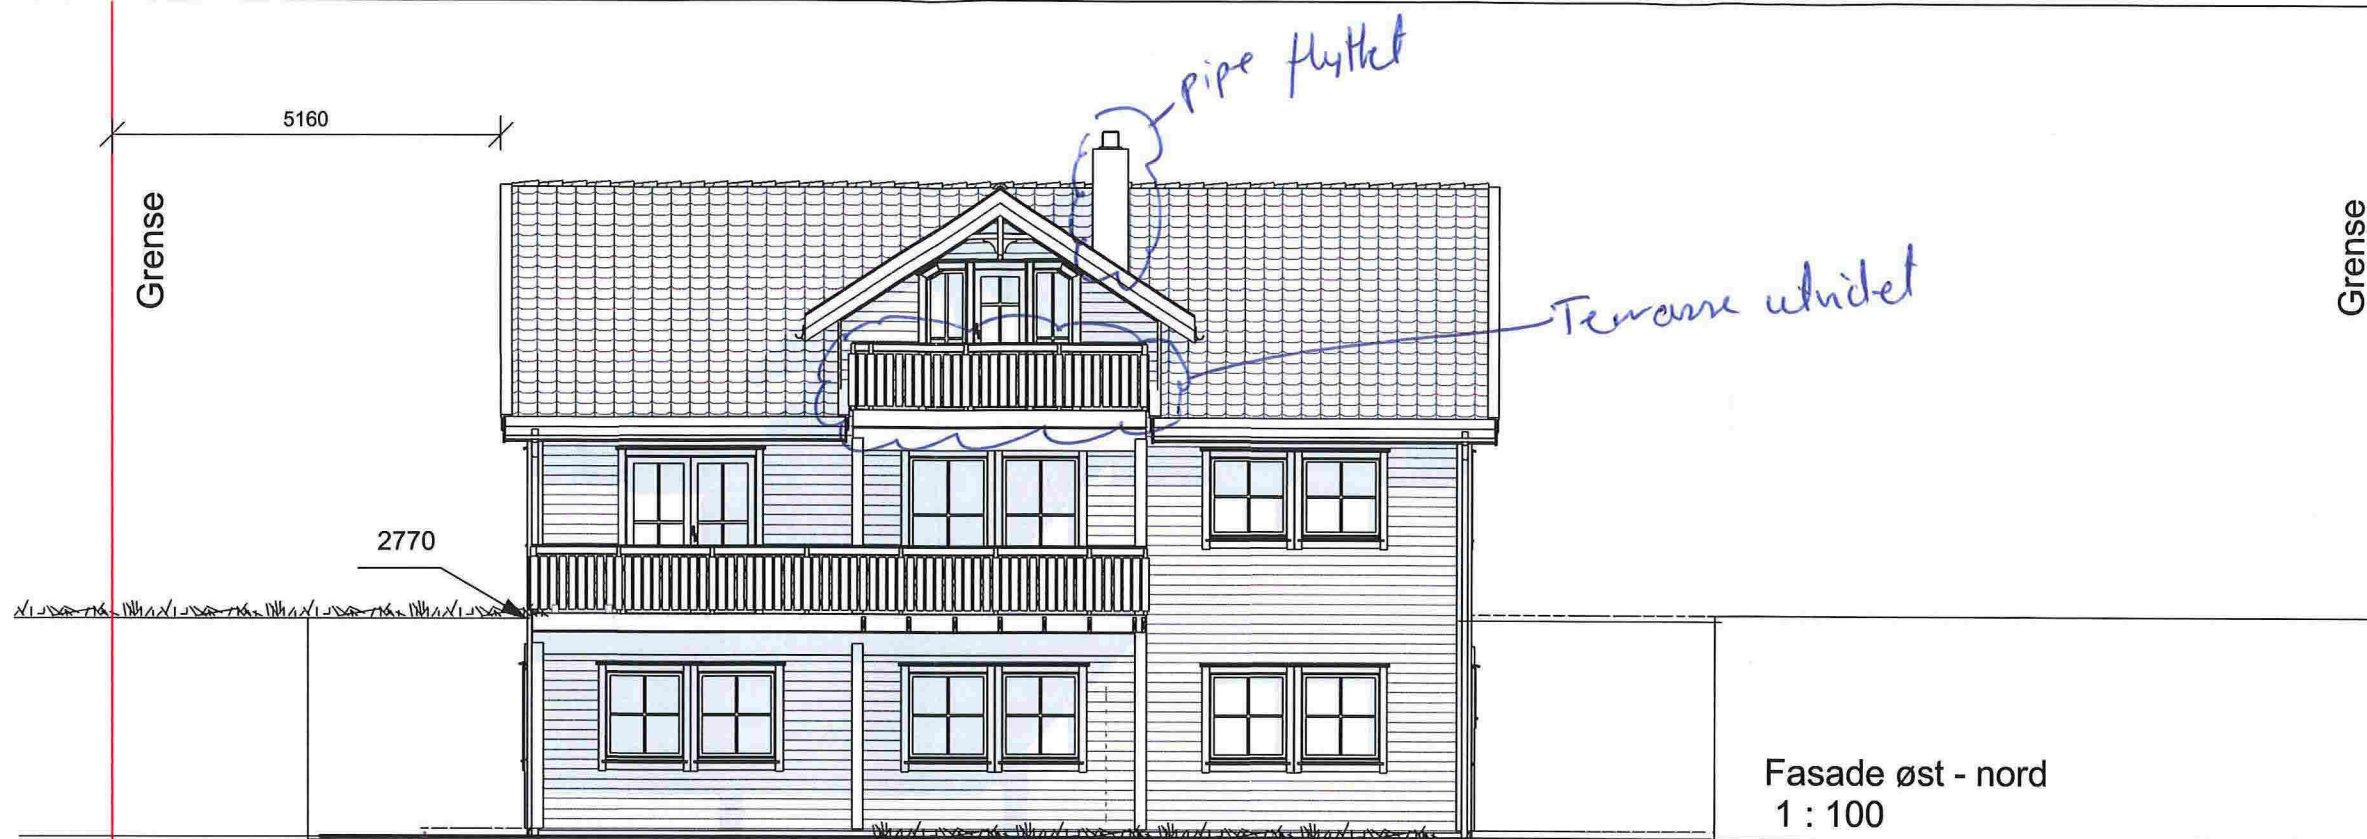

Fasade øst - nord
1 : 100

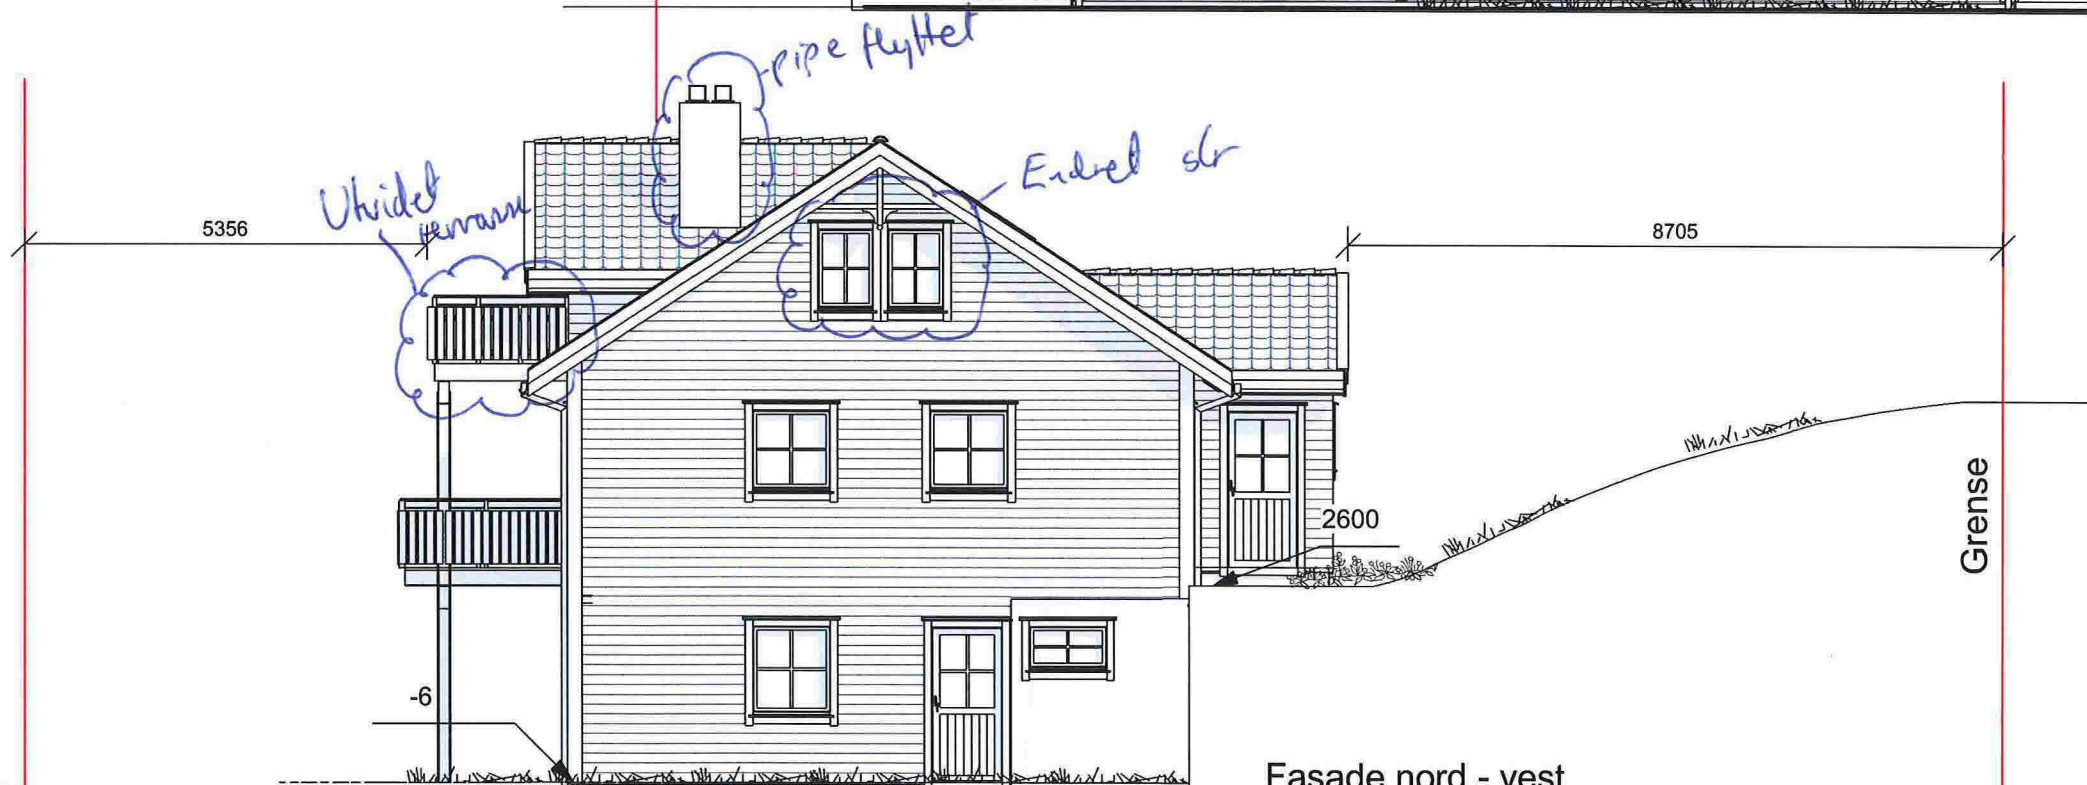


Fasade nord - vest
1 : 100

ANMERKNINGER:


- Mål refereres til utside bindingsverk

SYMBOLFORKLARING:

 Kotehøyde

 Høyder

 Eksisterende terreng


 Planert terreng

REV:	DATO:	REVISJON:	SIGN:
	05.02.2014	Kunde revisjon	


BYGGEFIRMA
 Nilsen & Andersen as


TILTAKSHAVER: Tommy Fauske	Utarbeidet av: Byggefirma Nilsen & Andersen AS Salhusvegen 55 5131 NYBORG
BYGGEPLASS: Midtgård-Leknes	firmapost@nilsenogandersen.no www.nilsenogandersen.no
G.nr/B.nr: 196/161	
KOMMUNE: LINDÅS	


TEGN, INNHOLD: Fasade øst - nord og nord - vest	TILTAKSART: Enebolig	MÅL: 1 : 100
PROSJEKT: Grete Tomt 18		
ARKITEKT: SB	DATO: 29.01.2014	TEGN: SB
PROSJEKT NR: 878	TEGN NR: 05	

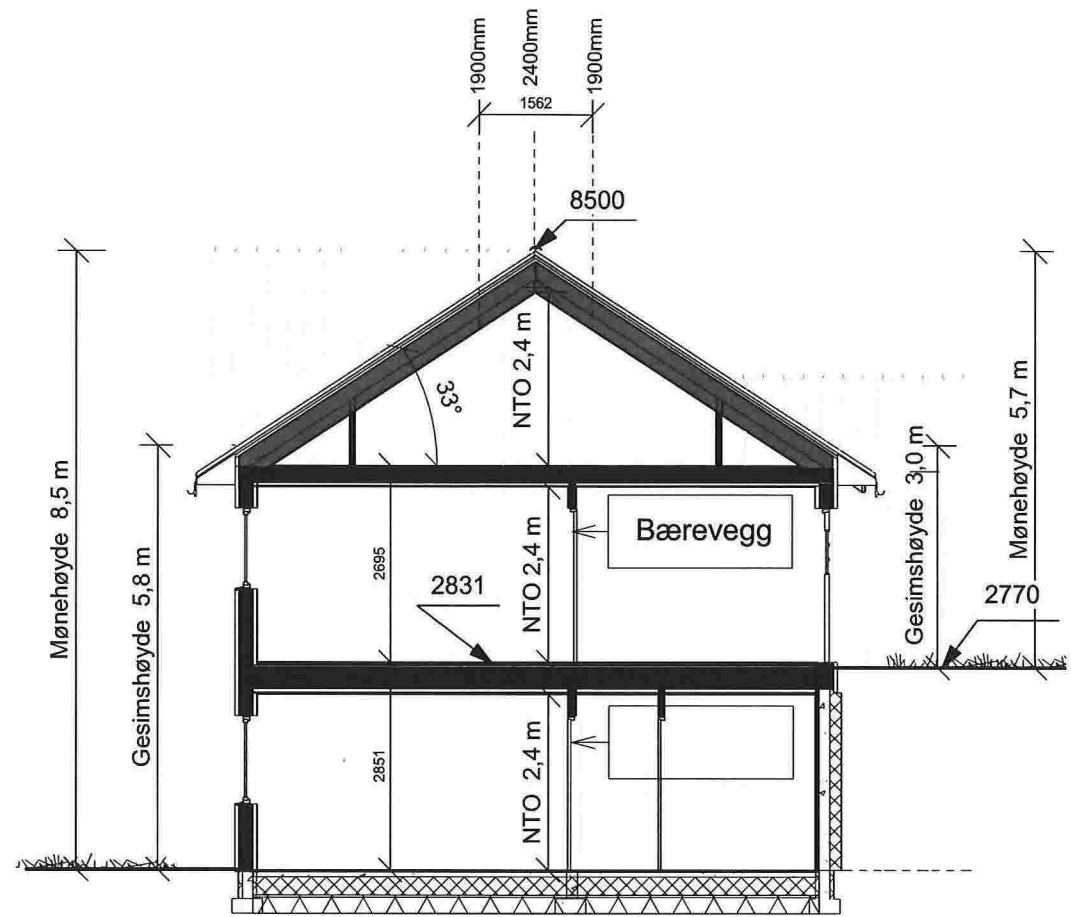

Snitt A-A
1 : 100

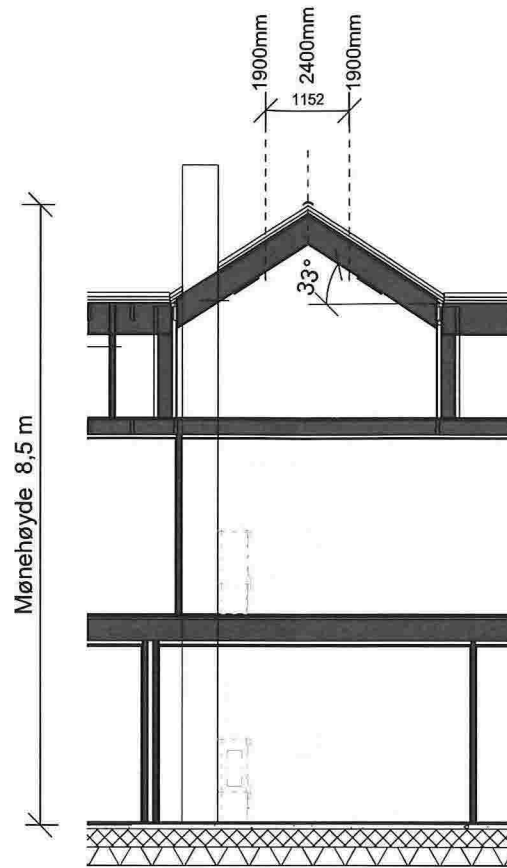

Snitt B-B
1 : 100

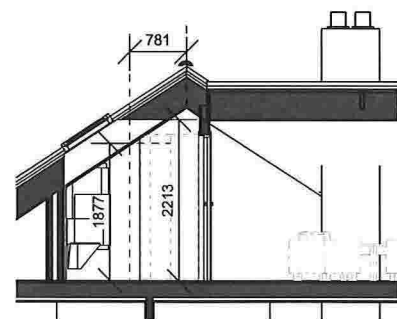

Snitt C-C
1 : 100

P-ROM			
Level	Number	Name	Area
ETG U	001	Entre	3,1 m ²
ETG U	002	Stue/Kjøkken/Hall	20,9 m ²
ETG U	003	Sov	12,9 m ²
ETG U	004	Sove	9,3 m ²
ETG U	005	Bod	3,6 m ²
ETG U	006	Bad/Vask	3,9 m ²
ETG U	007	Bod	5,0 m ²
ETG U	008	Entre	2,7 m ²
ETG U	009	TV Stue	15,7 m ²
ETG U	010	Bod	3,8 m ²
ETG U	011	Gang/Trapp	3,7 m ²
ETG 1	101	Hall inkl. trapp	10,2 m ²
ETG 1	102	Bad	6,6 m ²
ETG 1	103	Bod/Vask	7,1 m ²
ETG 1	104	Kjøkken	17,7 m ²
ETG 1	105	Stue/Spisse	32,9 m ²
ETG 1	106	Sove	13,2 m ²
ETG 1	107	VF	4,0 m ²
LOFT	201	Gang inkl. trapp/ Loftstue	12,8 m ²
LOFT	202	Bad	4,2 m ²
LOFT	203	Sov	8,8 m ²
LOFT	204	Sov	11,2 m ²

BRA inkl. Boder	
Etasje	Areal
ETG U	91,1 m ²
ETG 1	96,4 m ²
LOFT	38,8 m ²
	226,3 m ²

Etasje	Volumet
ETG U	203,5 m ³
ETG 1	220,6 m ³
LOFT	71,8 m ³
	496,0 m ³

BYA
127,3 m ²

ANMERKNINGER:

Risikoklasse: 4 / Brannklasse: 1
Ihht. TEK §7-22

Arealer i tabell er ihht. NS3940.

BYGNINGENS ENERGIYTTELSE
Beregning ihht energitiltaksmodell.

NTO = Nettomål

Mål referert til utsida bindingsverk

SYMBOLFORKLARING:


- Kolehøyde
- Høydenivå
- Eksisterende terreng
- Planert terreng

REV:	DATO:	REVISJON:	SIGN:
		Kunde revisjon	

BYGGEFIRMA
Nilsen & Andersen as
MESTERHUS

TILTAKSHAVER:	Tommy Fauske
BYGGEPLASS:	Midtgård-Leknes
G.nr/B.nr:	196/161
KOMMUNE:	LINDÅS
Utarbeidet av:	Byggefirma Nilsen & Andersen AS Salhusvegen 55 5131 NYBORG
	firmapost@nilsenogandersen.no www.nilsenogandersen.no

TEGN, INNHOLD:	Snitt og arealer	TILTAKSART:	Enebolig	MÅL:	1 : 100
PROSJEKT:	Grete Tomt 18	ARKITEKT:	SB	PROSJEKT NR.:	1136
TEGN, INNHOLD:	SB	TEGN:	SB	TEGN NR.:	01
DATE:	29.02.2014				

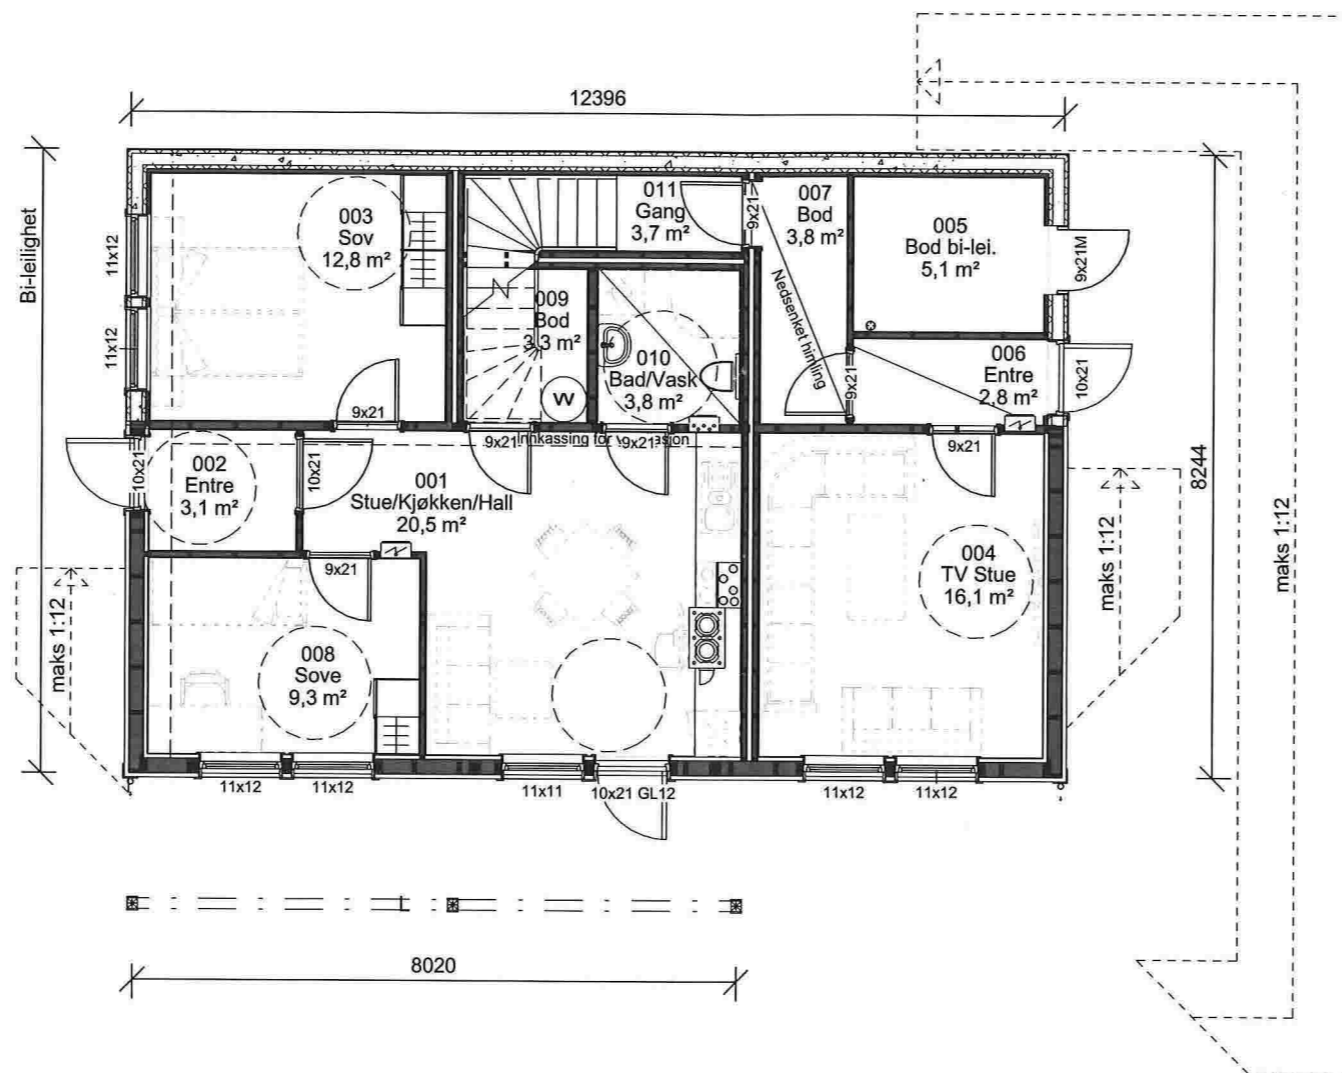

ANMERKNINGER:

Risikoklasse: 4 / Brannklasse: 1
Ihht. TEK §7-22

BYGNINGENS ENERGIYTTELSE
Beregning iht energitilaksmodell.

Utvendige mål = utv bindingsverk

Arealer i de enkelte rom er oppgitt som faktisk romareal.

Ved skrå himling kan det av gulv areal ha lavere takhøyde enn 2,4m.

Innredning og sanitærutstyr kun inkludert hvis angitt i kontrakt.

SYMBOLFORKLARING:

-  Plassering takrennedløp
-  Rømningsvei


REV:	DATO:	REVISJON:	SIGN:

BYGGEFIRMA
Nilsen & Andersen as
MESTERHUS

BYGGKONTOR FOR ANSATT
BYGGKONTOR FOR ANSATT

TILTAKSHAVER:		Utarbeidet av: Byggefirma Nilsen & Andersen AS Salhusvegen 55 5131 NYBORG	
BYGGEPLASS:	Midtgård-Leknes	G.nr/B.nr:	196/161
KOMMUNE:	LINDÅS	firmapost@nilsenogandersen.no www.nilsenogandersen.no	

TEGN, INNHOLD:	U.etg.	TILTAKSART:	Enebolig	MÅL:	1 : 100
PROSJEKT:	Grete type 1 Tomt 18				
ARKITEKT:	SB	DATO:	10.10.2013	TEGN:	SB
PROSJEKT NR.:	878	TEGN.NR.:	02		

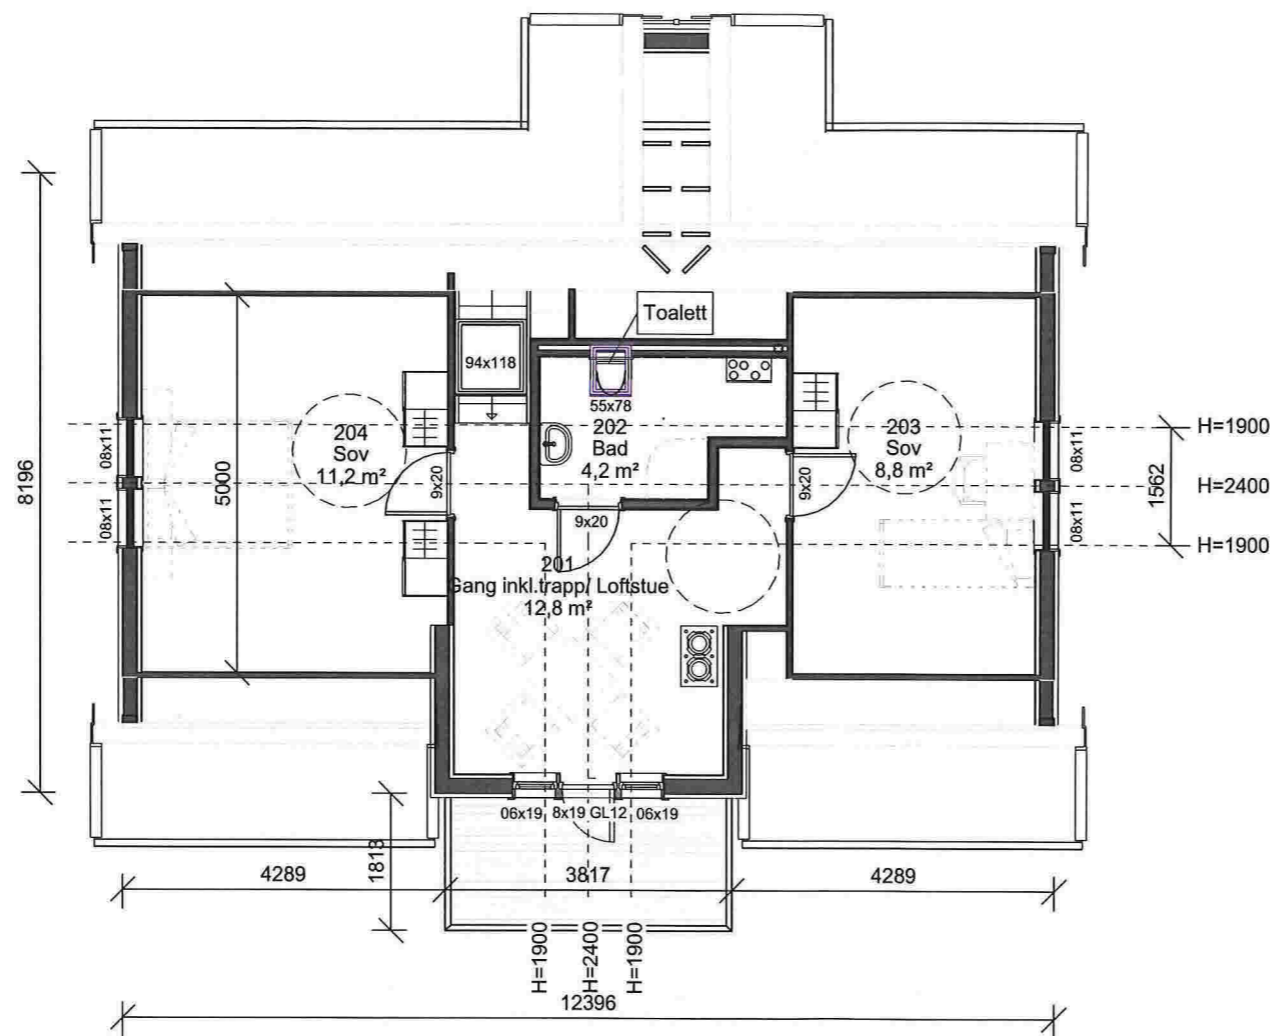

ANMERKNINGER:

Risikoklasse: 4 / Brannklasse: 1
ihht. TEK §7-22

BYGNINGENS ENERGIYTTELSE
Beregning ihht energiltaksmodell.

Utvendige mål = utv bindingsverk

Arealer i de enkelte rom er oppgitt som faktisk romareal.

Ved skrå himling kan deler av gulv areal ha lavere takhøyde enn 2,4m.

Innredning og sanitærutstyr kun inkludert hvis angitt i kontrakt.

SYMBOLFORKLARING:

-  Plassering takrennedløp
-  Rømningsvei

REV.	DATO:	REVISJON:	SIGN:

BYGGEFIRMA
Nilsen & Andersen as
MESTERHUS

BYGNINGS- OG ANLEGGSTEGNING

TILTAKSHAVER:	
BYGGEPLASS: Midtgård-Leknes	Utarbeidet av: Byggefirma Nilsen & Andersen AS Salhusvegen 55 5131 NYBORG
G.nr/B.nr: 196/161	firmapost@nilsenogandersen.no www.nilsenogandersen.no
KOMMUNE: LINDÅS	

TEGN, INNHOLD: Loft	TILTAKSART: Enebolig	MÅL: 1 : 100
PROSJEKT: Grete type 1 Tomt 18		
ARKITEKT: SB	DATO: 10.10.2013	TEGN: SB
PROSJEKT NR: 878	TEGN.NR: 04	