


Revidert etter møte med Norröna AS  
2.april 2009. Avtalt innredning er  
skissert inn - ikke målfast.

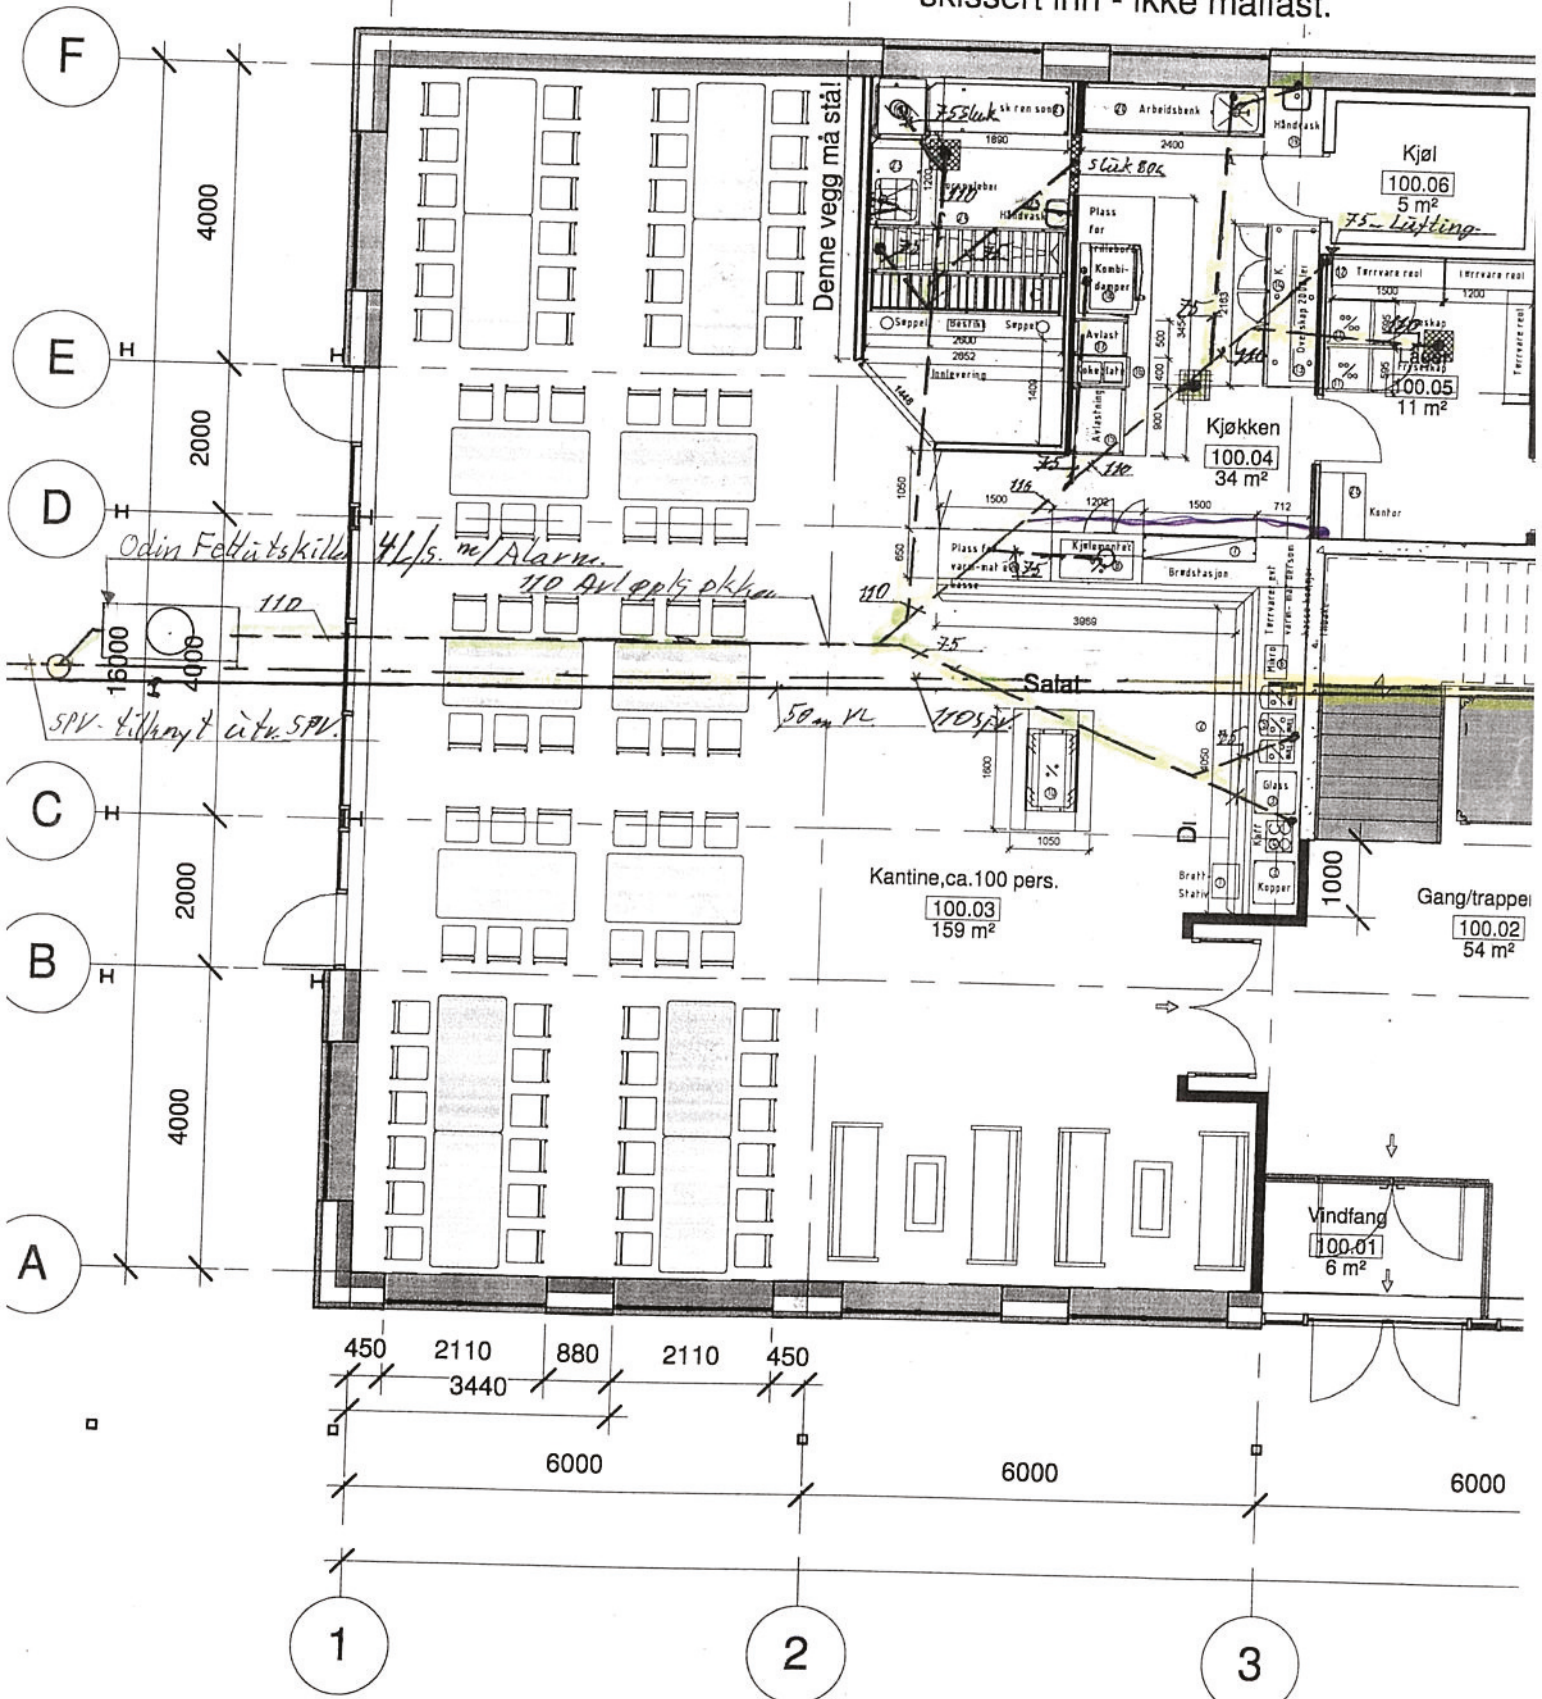

Plan 1.etg

1 : 100

Grunnleidninger. 1:100

LINDÅS RØR & SANITÆR  
5914 ISDALSTO  
TLF. 56 35 71 50  
25/6-2009  
h/h