


Kjeller Plan.

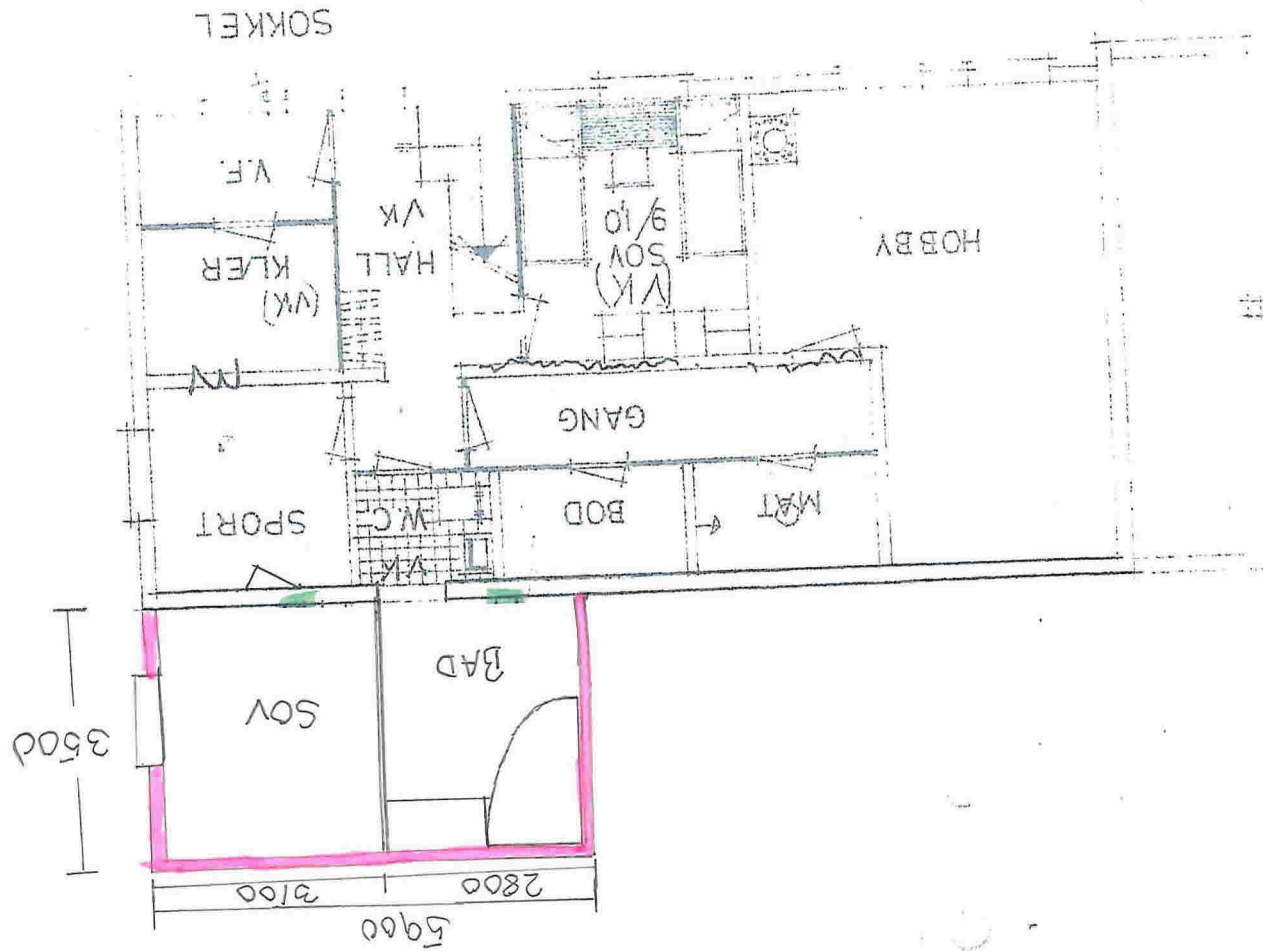

E1 - Dusjelt andring

