

Morgendagen er her | bkk.no

LINDÅS KOMMUNE	
Klassering	
27. 11. 2015	
Ans. bokst.	Lin. nr.
14/2898	
Saksnr.	Prosjekt nr.

Lindås kommune
Plan og miljøutvalet
Kvernhusmyrane 20
5914 ISDALSTØ

Deres ref.: 14/2898 – 15/31757
Vår ref.: 11605827

Dato: 24.11.2015

Merknad reguleringsplan FV404 Kvamme Lindås kommune 2. gangs offentlig ettersyn

Viser til mottatt varsel vedrørende overnevnte datert 13.10.2015.

Hensyn til høyspent distribusjonsnett, nettstasjoner, kabler

Innenfor regulert område, har BKK Nett AS 22 kV høyspenningslinje, høyspenningskabel og nettstasjon. Disse høyspenningsanleggene inngår i distribusjonsnettet for elektrisk energi, og er nødvendige komponenter i den lokale strømforsyningen.

Nevnte anlegg er bygget i medhold av områdekonsesjon, jf. energiloven § 3-2. Omlegging av disse anleggene fordrer ikke søknad om endring av konsesjon, men en del hensyn må likevel ivaretas.

Dersom planen skal forutsette omlegging av eksisterende høyspenningsanlegg, må det settes av plass til nye traseer for disse. Vi gjør videre oppmerksom på at det som hovedregel er den som ønsker å få et høyspenningsanlegg omlagt eller flyttet, som selv må bære kostnaden med dette. BKK Nett AS vil kreve full kostnadsdekning. Vi viser til vedlagt kartskisse som viser eksisterende nettanlegg i planområdet.

BKK Nett kan være interessert i muligheter for å legge kabel langs vei/ i nytt fortau i forbindelse med arbeid som skal gjøres dersom forholdene legges til rette for det.

Kontaktinformasjon

Dersom kommunen ønsker flere opplysninger om eksisterende distribusjonsanlegg/ behov for nye anlegg, kan det tas kontakt med BKK Nett AS ved områdeansvarlig Jon Egil Einestrand på mobil 95 16 38 68 eller e-post jee@bkk.no


Det er viktig at eventuelle behov for omlegginger, forsyninger, forsterkninger, endringer av elektriske installasjoner blir tilkjennegitt på et tidlig tidspunkt.

Vennlig hilsen
BKK NETT AS

Per Ivar Tautra
Spesialrådgiver

Jon Egil Einestrand
Områdeansvarlig

Vedlegg kartskisse

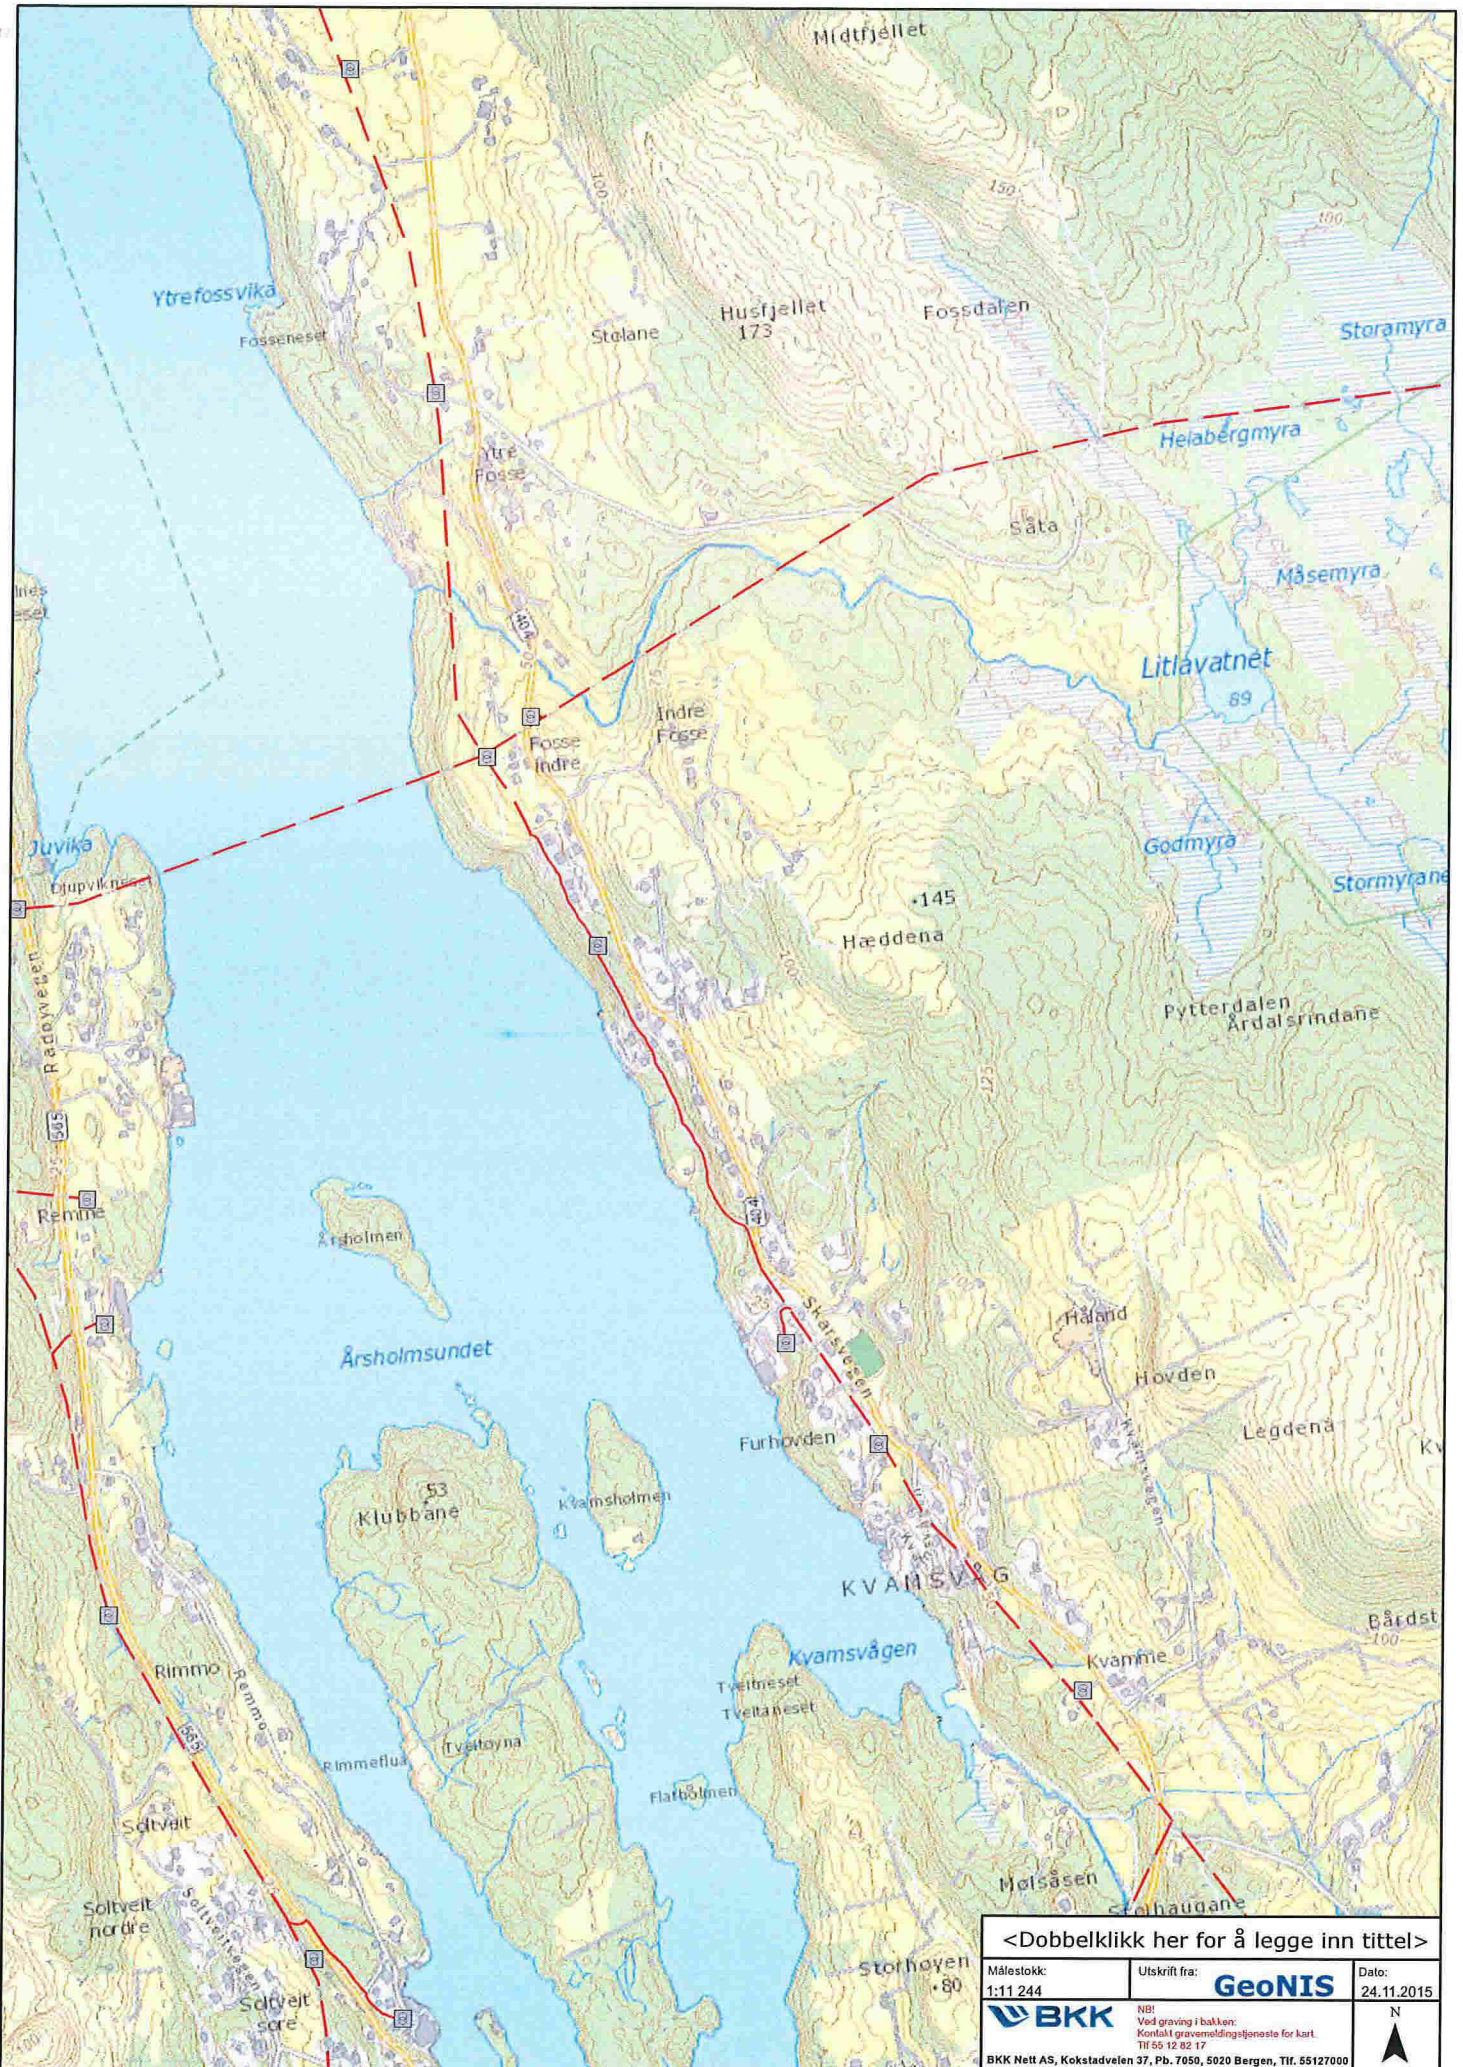

<Dobbelklikk her for å legge inn tittel>

Målestokk: 1:11 244	Utskrift fra: GeoNIS	Dato: 24.11.2015
------------------------	--------------------------------	---------------------

BKK	NB! Ved graving i bakken: Kontakt gravemeldingsjeneste for kart. Tlf. 55 12 92 17	N ▲
------------	--	--------

BKK Nett AS, Kokstadveien 37, Pb. 7050, 5020 Bergen, Tlf. 55127000