

LINDÅS KOMMUNE	
Klassering	
- 2. 12. 2015	
Ark sakenr 15/3449	Løpenr.
Saksf.:	Tilgangskode

Teknisk drift (Vann og avløp)

Lindås Kommune

Kvernhusmyrane 20

5914 Istadstø

Dato: 30.11.2015

Sak: Søknad om dispensasjon for plassering av mur nærmere kommunal vann- og avløpsledning enn 4 meter for gbnr 108/362

I anledning bygging av mur på nabogrense mellom gbnr 108/362 og gbnr 108/361 søkes det herved om dispensasjon for plassering av mur nærmere kommunal vann- og avløpsledning enn 4 meter i henhold til vedlagt beskrivelse av mur, tegning og kartskisse. Muren er planlagt oppført 1, 1 meter fra vegbanekant og utover langs tomtegrense.

Det er tidligere søkt om byggetillatelse til mur (Lindås kommune referanse 15/3449 – 15/35854) som er til behandling.

Vedlegg Q1: Beskrivelse av mur

Vedlegg E1: Skisse av mur

Vedlegg 3: Kartskisse med inntegnet mur

Med vennlig hilsen:

Bjørn Harald Korsfur

Hestegjerdet 10


5955 Lindås

Vedlegg Q1

Ny forstøtningsmur på grenselinje mellom Gnr 108 Bnr 362 og (Bjørn Harald Korsfur) og Gnr 108 Bnr 361 (Øystein Veland)

- Muren starter 1,10 meter fra veggkant og følger i eller opp til 0,5 meter under terrengets høyde i forhold til tomten til Øystein Veland (Gnr108 Bnr361) hele vegen opp skråningen til eksisterende grensemur i en total lengde på ca 7,5 meter
- Muren vil ikke være til hinder for fri sikt langs vegen da den ligger under eller i terrengets høyde i forhold til nabotomt (Øystein Veland Gnr 108 Bnr 361)
- Maksimal høyde over terregn på Bjørn Harald Korsfurs side av grense blir 0,5 meter innenfor 5 meters sone fra vegen (varierende fra 0 til 0,5 meter). Terrenget på Bjørn Harald Korsfurs side av grense mot veg vil bli senket noe i forhold til dagens høyde for å gi plass til snø ved snømåking etc.
- Maksimal høyde i ende mot eksisterende nabogrensemur mot øst blir ca 1,20 meter over terrenget på Bjørn Harald Korsfurs side av tomtegrense (gradvis stigende fra 0 meter de siste 4,5 meter)
- Muren får en avgreining i forkant av steinfylling ca 3,7 meter fra veggkant sørover parallelt med veg på Bjørn Harald Korsfurs tomt (Gnr 108 Bnr 362) innenfor 1 meter fra nabogrense med en maksimal høyde på 0,5 meter
- Muren får også en avgreining inn på Bjørn Harald Korsfurs tomt ved start av eksisterende grensemur mot øst. Avgreiningen vil fortsette parallelt med eksisterende grensemur en avstand på ca 1,0 meter med en høyde på ca 0,9 meter avtagende til 0 meter over terregn
- Forstøtningsmuren bygges i blokkstein fundamentert på steinfylling/fjell med støp og armering. Det legges drenering og fiberduk mot stein/jordfylling på bakside av muren (Øystein Velands side). Det etterfylles med singel før det legges jord på overflate. Oppføring av støttemuren vil bli utført av Todd maskin
- Vedlagt tegning viser mur sett mot nord i nabogrense mot nabotomten (Øystein Veland)


MUR SETT MOT NORD I GRØNSE MOT
NABOTOMT (CYSTEIN VELAND)

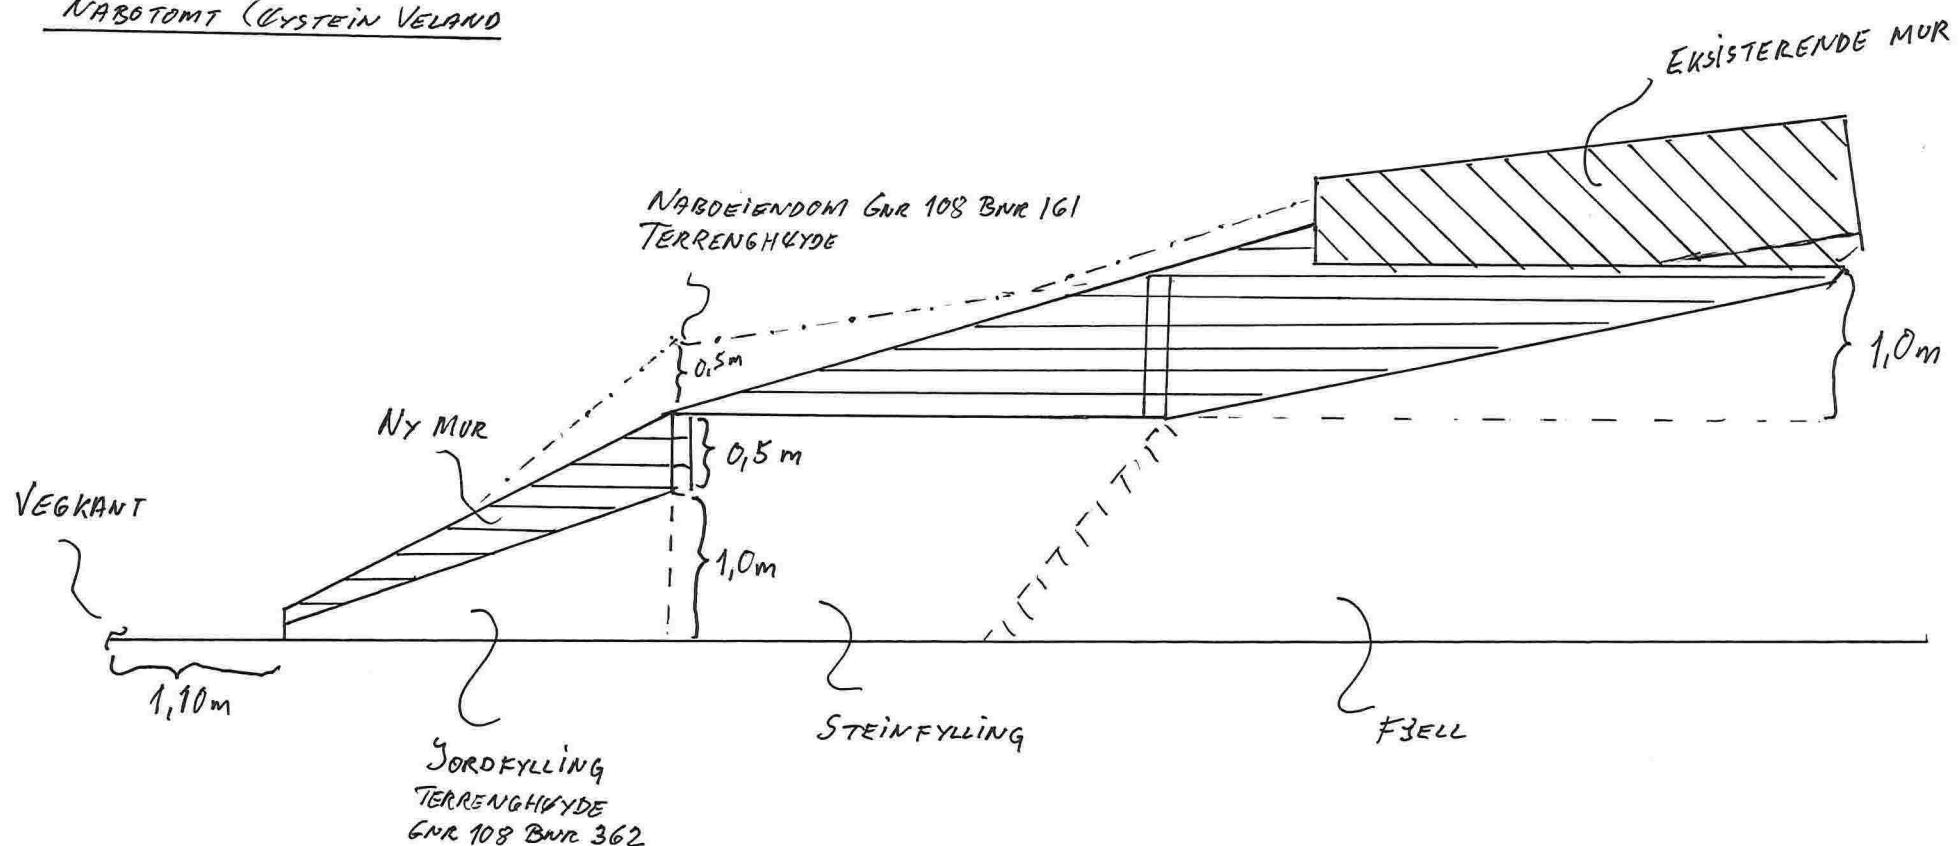

Gnr/Bnr:	Adresse:
108 362	Hestegjerdet 10, 5955 Lindås
Tiltakshaver/Ansvarlig søker:	Tiltakets art:
Bjørn Harald Korsfur	Bygging av støttemur i nabogrense
Tegningstype: Planskisse	Tegningsnr: 1
Målestokk: 1 / 50	Dato: 21.09.2015
Vedleggsnr: 3	

30.11.2015

*VEDLEGG 3: MUR PÅ NABOGRENSE
108/361 - 108/362*

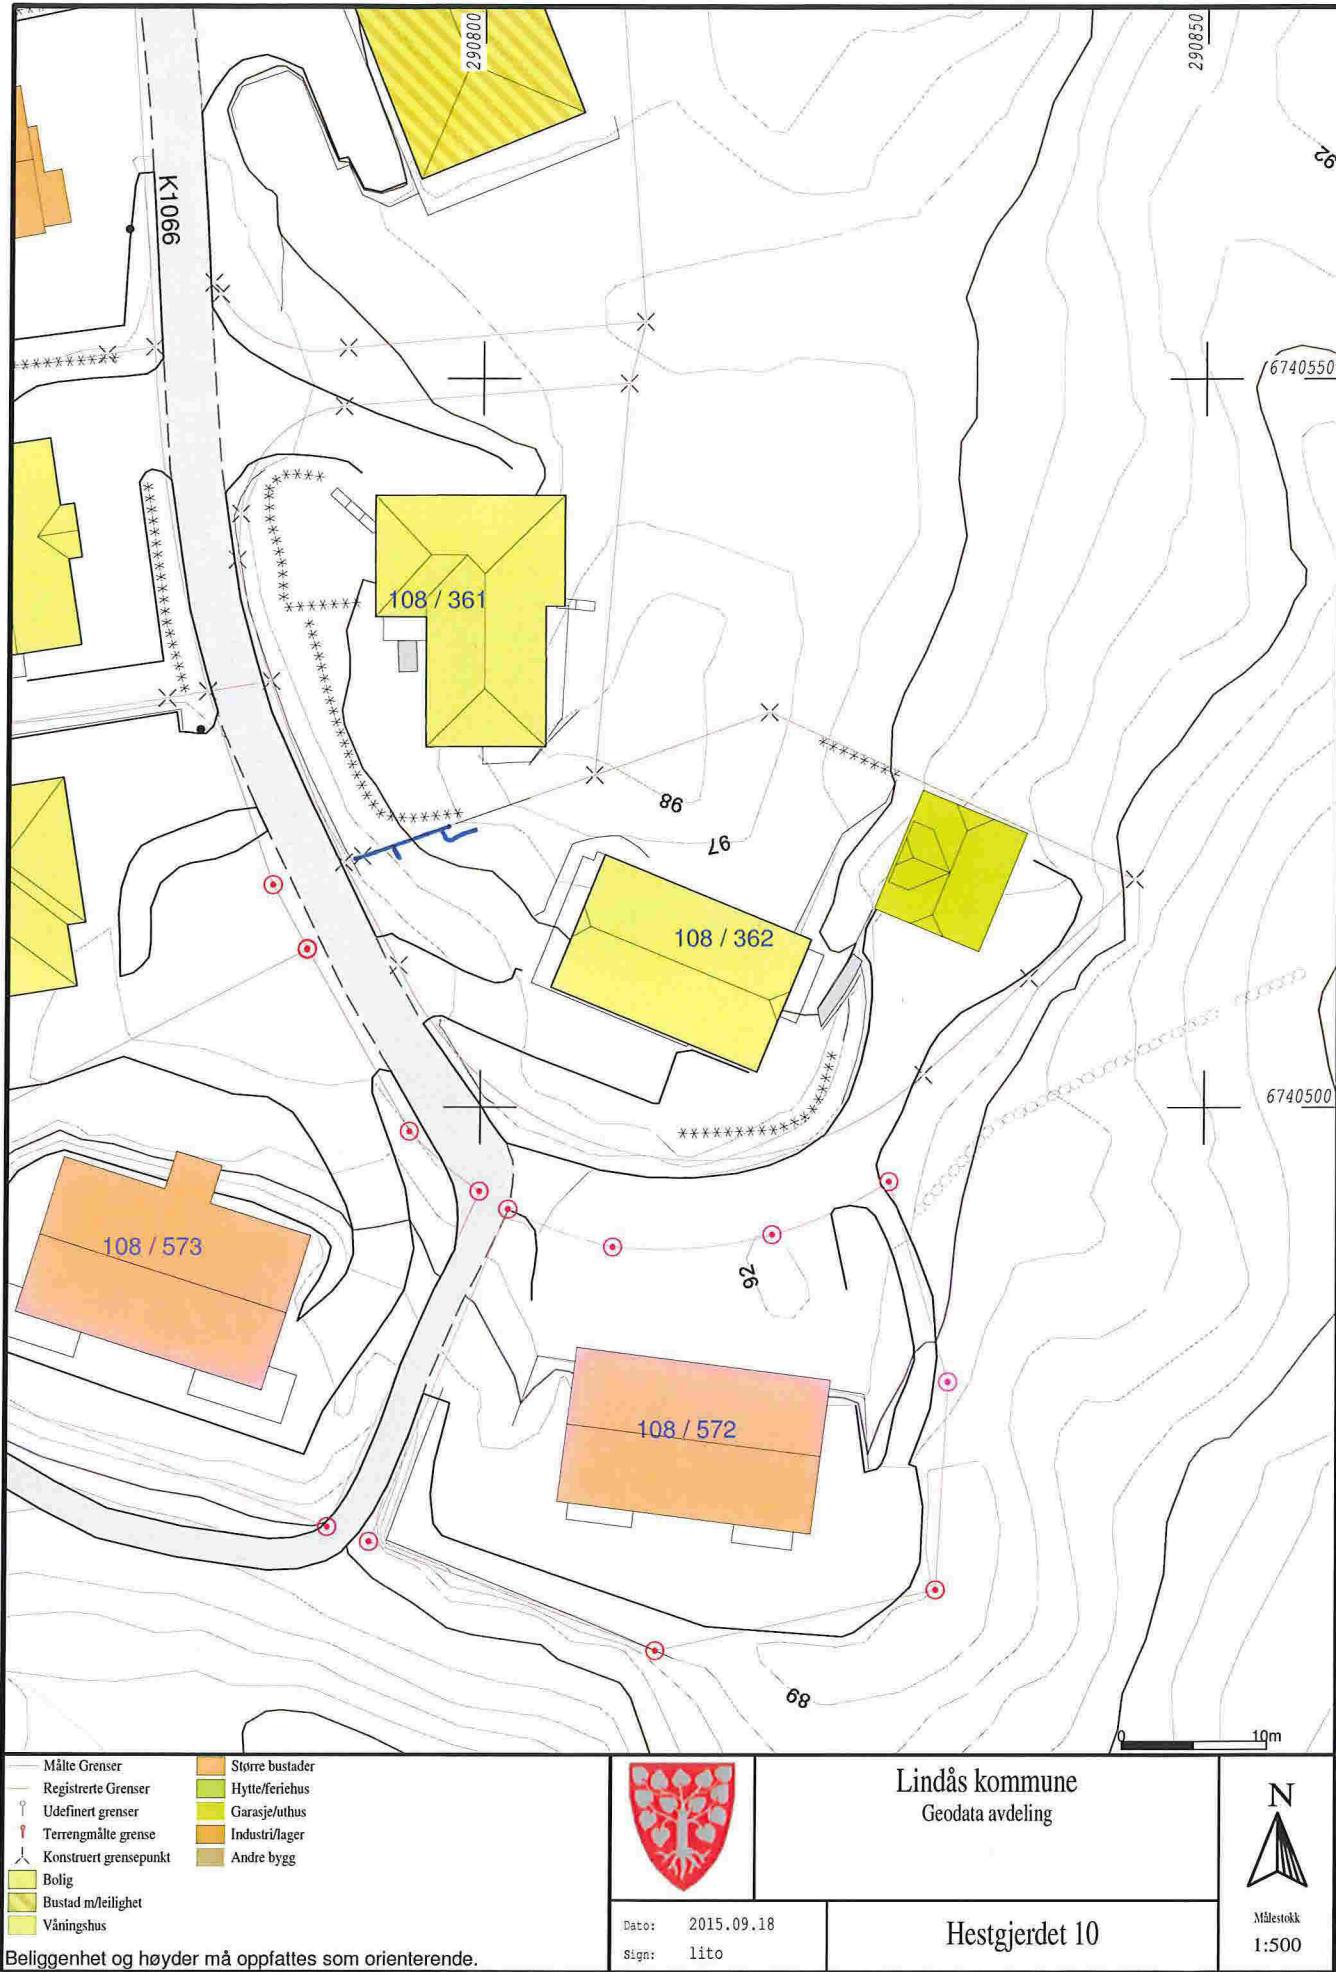

30.11.2015