



Statens vegvesen

Særskilt vedtak og betingelser for arbeidet

Table with project details: Plan nr.: N5373-2015, Sveis nr.: 15/231867-3, Vedtak nr.: N5373-2015, Veg nr.: Fv 397, fra Hp/km: 03/1,660, til Hp/km: 03/1,951, Strekning: Mykingvegen, Sted: Mykingvegen, Arbeid som skal utføres: Grave ny grøft. 2 stk. vegkryssinger. Arbeidet utføres i perioden: Fra dato: 8 desember 2015, Til dato: 30 desember 2015. Annet: Arbeid i tida man - fre kl 08.00 - 18.00. VEGSTENGNING 09.12.2015 kl 08.00 - 15.00. (Buss/utrykn kan passere).

Table with regional information: Region: Vest, Region (2): Velg, Avdeling: Hordaland, Avd. (2): Velg, Avd. (3): Velg, Seksjon: Vegseksjon Nord-, Midt- og Sunnhordland, Telefon: 95 845 124, Faks: , Adresse: , e-post: nordhordland.arbeidsvarsling@vegvesen.no

Med hjemmel i skiltforskrift av 7. oktober 2005 nr 1219 §§ 26, 28, 30 og 32 og vegtrafikkloven §7 treffes vedtak om bruk av følgende trafikkregulerende skilt/lyssignaler/dirigering/oppmerking i samsvar med vedlagte skisse:

Form for traffic signs: Fartsgrenseskilt (362.x) [ ] Andre trafikkregulerende tiltak [x] Trafikksignal (skyttel) [ ] [ ] [ ] [xx] [ ] [ ] [ ] [ ] [ ] [ ] Manuell dirigering [x] 30 40 50 60 70 80 90 Vegstengning [x]

Betingelser for arbeidet:

- 1. Arbeidet skal varsles som vist på vedlagte arbeidsvarslingsplan, datert: 07.12.2015
2. Bestemmelsene i skiltforskriften og håndbok 051 "Arbeid på og ved veg" gjelder for arbeidet
3. Ansvarlig for gjennomføring og oppfølging (kryss av): Statens vegvesen [ ] Byggeleder: Annen offentlig etat [ ] Angi hvilken: Entreprenør [x] Tertnes Maskin as
4. Ansvarshavende: Thomassen. Tlf./e-post: 90721743 Stedsansvarlig(e): Thomassen.Devik.Granberg.Fredrikser Tlf./e-post: 90721743/post@tertnesmaskin.no
5. Loggbok skal alltid føres, og returneres fylkesavdeling: Hordaland
6. Lede-/følgebil [ ]
7. Følgende skal varsles/informeres om arbeidet (kryss av): Politi [x] Brannvesen [x] Ambulanse/lege [x] Vegtrafikkentralen [x] Skole [ ] Angi hvilke(n): Kollektivselskap [x] Angi hvilke(t): Nobina/Skyss/Tide Radio, presse m.m. [ ] Angi hvem: Andre [ ] Angi hvem:
8. Tillatelser: Gravetillatelse [x] Arbeidstillatelse [x] NB: Se vedlagte vilkår for gravetillatelsen

9. Kopi av all dokumentasjon som inngår i arbeidsvarslingsplanen skal oppbevares på arbeidsstedet.
10. Spesielle vilkår/betingelser: Vegstengning ved nr. 1346 og 1373 ons 09.12.2015 i tida kl 08.00 - 15. Infotavler ut senest 08.12.15 formiddag. Infotavler ved X Fv 396/399 Fjellsende og ved X Fv 397/399 Myking. Rutegående- og utrykningskjøretøy under utrykn kan passere. Alt arbeid ihh HB N301 / 101.

NB: Politiet og ansvarshavende skal ha kopi av blanketten.

Statens vegvesen

Arve Løtveit

Sign. (etter fullmakt)


Bergen


07.12.2015

Sted

Dato



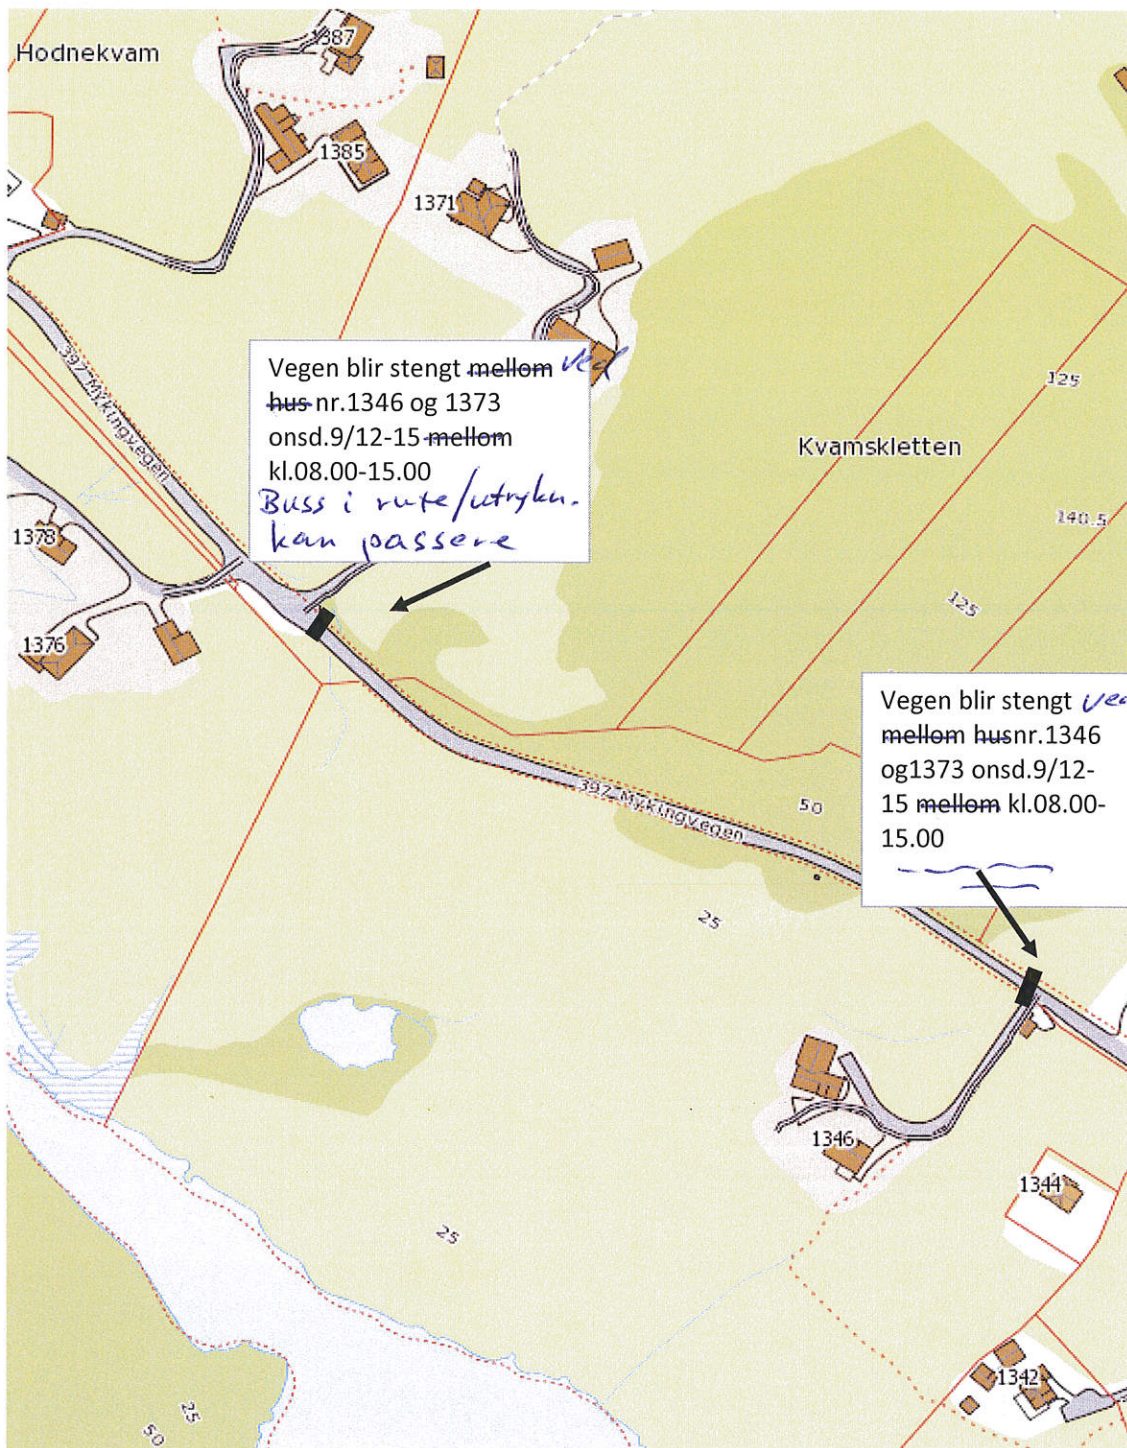

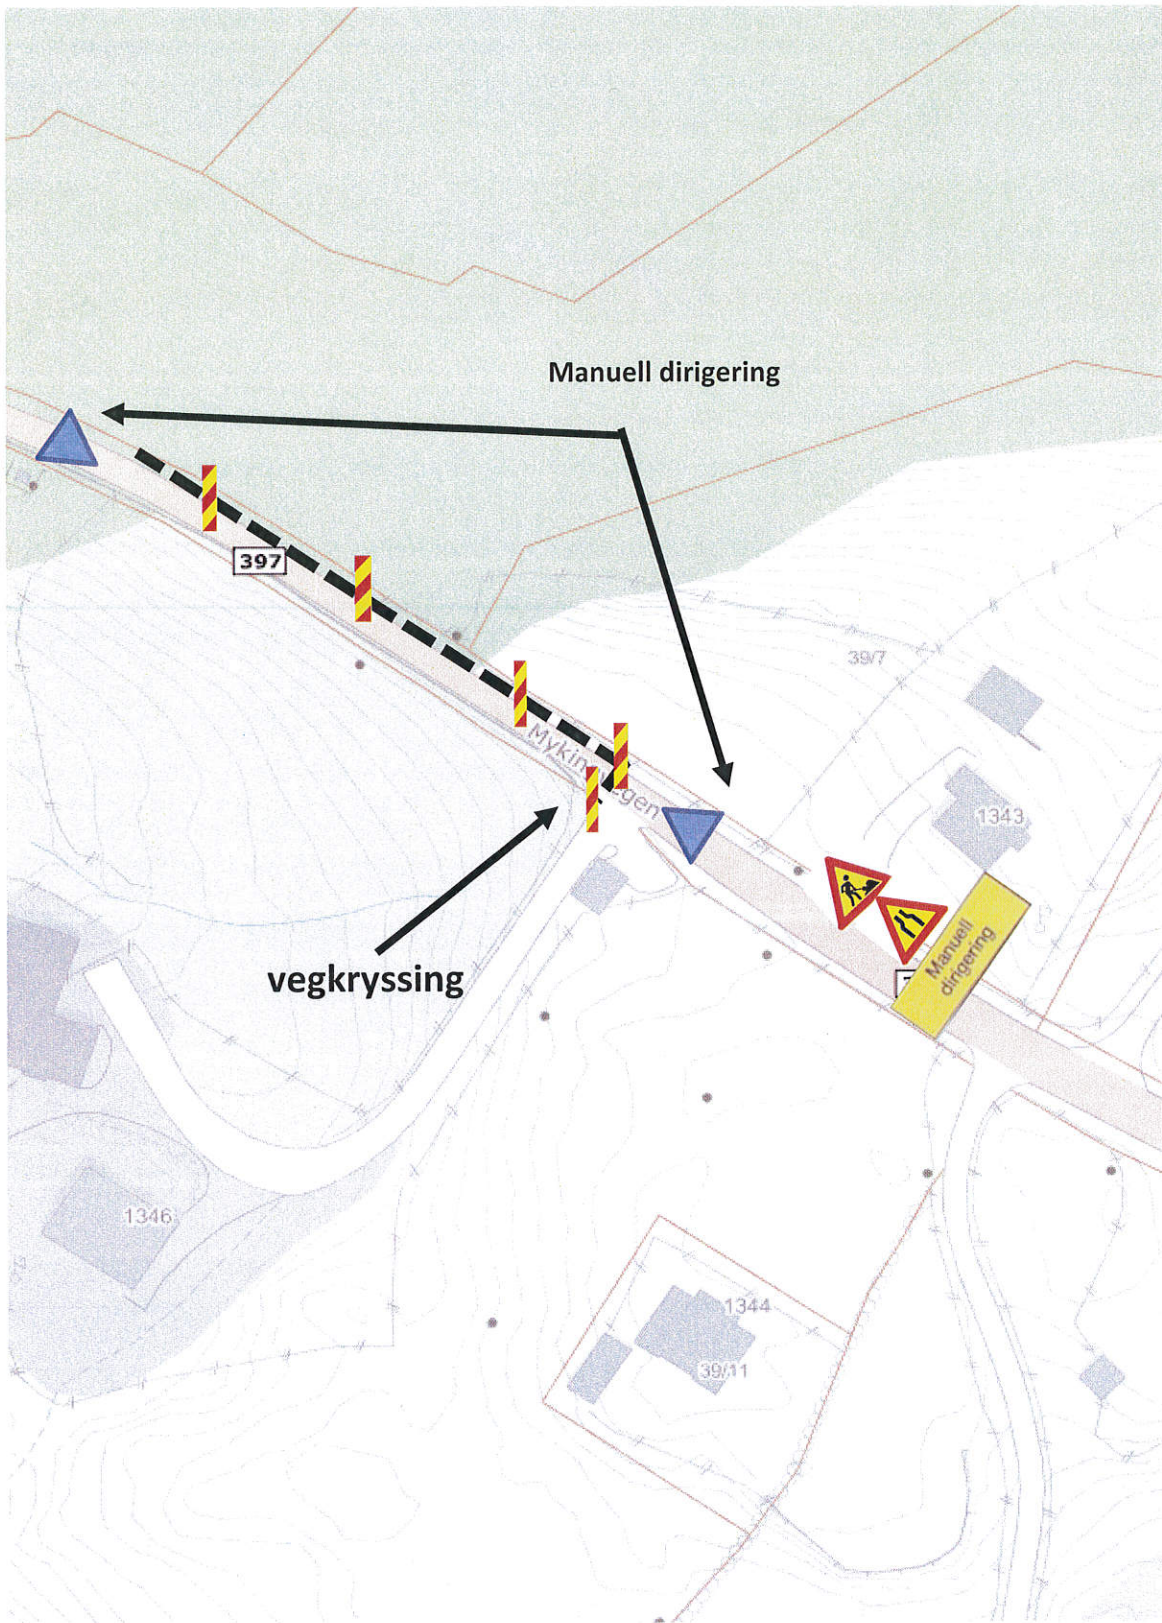



Statens vegvesen

**Enkel risikovurdering av arbeide på eller ved veg**

Plan nr.:	<b>N5373-2015</b>	Sveis nr.:	<b>15/231867-3</b>	Vedtak nr.:	<b>N5373-2015</b>
Veg nr.:	<b>Fv 397</b>	fra Hp/km:	<b>03/1,660</b>	til Hp/km:	<b>03/1,951</b>
Strekning:	<b>Mykingvegen</b>			Sted:	<b>Mykingvegen</b>
Arbeid som skal utføres:	<b>Grave ny grøft. 2 stk. vegkryssinger.</b>				
Ansvarshavende:	<b>Thomassen.</b>			Tlf./e-post:	<b>90721743</b>
Entreprenør:	<b>Tertnes Maskin as</b>			Adresse:	<b>Toppemyr 12</b>
<b>Arbeidet utføres i perioden</b>				<b>5136 Mjølkeråen</b>	
Fra dato:	<b>8 desember 2015</b>	Til dato:	<b>30 desember 2015</b>	E-post:	<a href="mailto:vivian@tertnesmaskin.no">vivian@tertnesmaskin.no</a>

En risikovurdering er en vurdering av hva som kan gå galt, hva som kan gjøres for å hindre det og hvordan en kan redusere konsekvensene dersom noe skjer.

- ▲ Tre enkle spørsmål er kjernen i risikovurderingen:
- Hva kan gå galt?
  - Hva kan vi gjøre for å hindre dette?
  - Hva kan vi gjøre for å redusere konsekvensene dersom det skjer?

Forhold som kan medføre risiko for ulykke:	Sannsynlighet:	Konsekvens:	Prioritet:
	Sett inn verdi for :	Sett inn verdi for :	(= produktet)
Forhold nr.:	Stor: 1	Stor: 1	
↓ Beskrivelse:	Middels: 2	Middels: 2	
Eks.: Byggegropp 1 m dyp umiddelbart inntil kjørebane	Liten: 3	Liten: 3	
1: grave ny grøft	1	2	2
2: Bruk av maskiner / Klemfare	2	1	2
3: Personell	3	1	3
4: Fotgjengere	2	1	2
5: vegkryssing	2	1	2
6:			0
7:			0
8:			0
9:			0
10:			0
11:			0

Forhold nr.:

↓ Tiltak for å forhindre at ulykker skjer / reduserer konsekvensene av en ulykke:

1: skilte-oppmerke

2: skilte-oppmerke

3: Godkjent Arbeidstøy / Godkjent sikring

4: mauell dirigering-

5:

6:

7:

8:

9:

10:

11:

**Merknader:**

Her er trærne vokst inn i ledningene. Stolpene kan ikke brukes lengre.

Ny grøft samt 2 stk.vegkryssinger må graves. Manuell dirigering brukes ved behov.

Vegen blir stengt mellom hus nr.1346 og 1373. Onsdag 9/12-15 fra kl.08.00-15.00. Busser i rute kan passere.

