


Vertikalnivå 2, Lag 1

Her ser en de forskjellige område - lagene hvor det er tegnet i gangareal / felles areal langs BB1. Formålet er ikke fort. lutt fram til kai

N=6721250

N=6721200

N=6721150

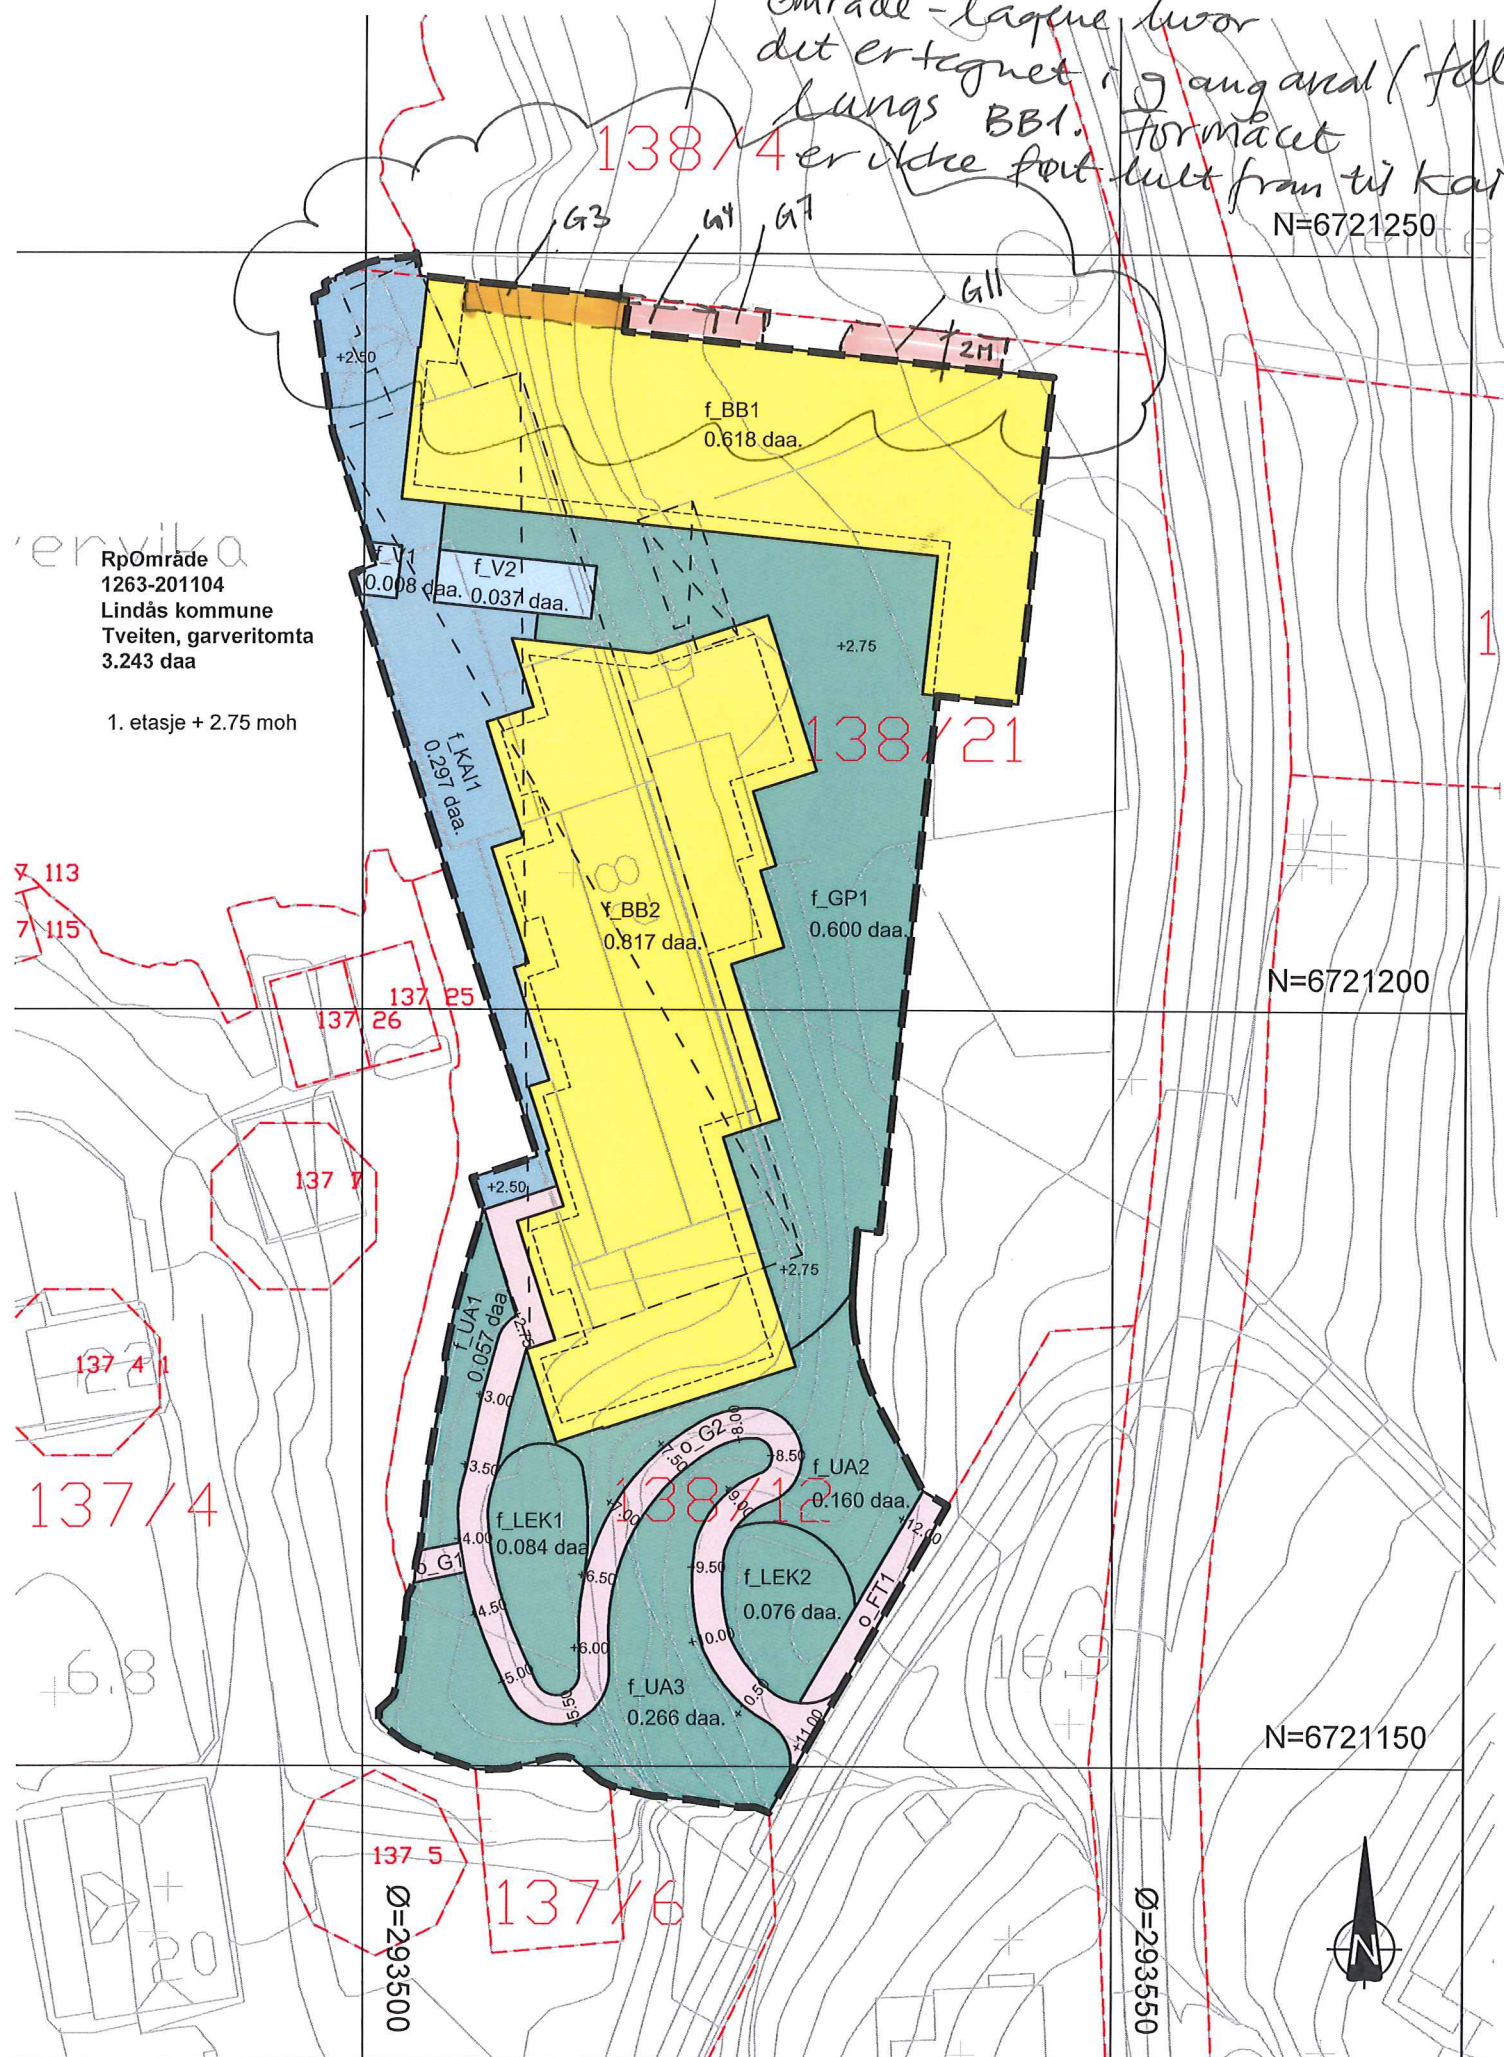

RpOmråde
1263-201104
Lindås kommune
Tveiten, garveritomta
3.243 daa

1. etasje + 2.75 moh

TEIKNFORKLARING

SOSI ver. 4.5

- AREALFØREMÅL** (PBL §12-5)
- BB Bustader-blokker (1113)
 - UA Uteoppalsdareal (1600)
 - LEIK Leikeplass (1610)
 - GP Gardsplass (1620)
- BUSETNAD OG ANLEGG** (PBL §12-5 nr.1)
- FT Fortau (2012)
 - G Gangveg/gangareal (2016)
 - KAI Kai (2041)
- SAMFERDSELSANLEGG OG TEKNISK INFRASTRUKTUR** (PBL §12-5 nr. 2)
- V Bruk og vern av sjø og vassdrag med tilhørende strandsone (6001)
- JURIDISKE TEKSTER, LINE- OG PUNKTSYMBOL** (JF. REGULERINGSFØRESEGNER)
- Plangrense (RpGrense)
 - Føremålsgrense (RpFormålGrense)
 - Bygning som skal fjernast (1215)
 - Regulert senterline (1221)
 - Regulert kant kjørebane (1223)
 - Illustrerende line
- BRUK OG VERN AV SJØ OG VASSDRAG, MED TILHØYRANDE STRANDSONE** (PBL §12-5 nr. 6)

BASISKART

- Eigedomsgrense (4011)
- Geodetisk grunnlag: UTM32_Euref 89
- Geodetiske høydegrunnlag: NN1954
- Uttaksdato basiskart: 22.10.2010

Kartmålestokk: 1:500
Ekvidistanse : 1m



Mindre reguleringsendring for:

LINDÅS KOMMUNE. Tveiten, garveritomta, gnr. 138 bnr. 21 m.fl.
PlanID: 1263-201104

Sakshandsaming i følge plan- og bygningsloven

Nabovarsel / høring	
15.12.12 - 27.01.13	

Utarbeidd av:		Lindås kommunes saksnummer	110/11
Ard arealplan as, Domkirkegaten 3, 5017 Bergen		Siste revisjonsdato plankart	21.05.2013

Det vert stadfesta at plankartet er i samsvar med kommunestyret sitt vedtak:

Ordførar