


N  1:500

Lindås kommune
Byggesaksavdeling



Dato: 2013.09.09
Sign: kbj

Beliggenhet og høyer må oppfattes som orienterende.

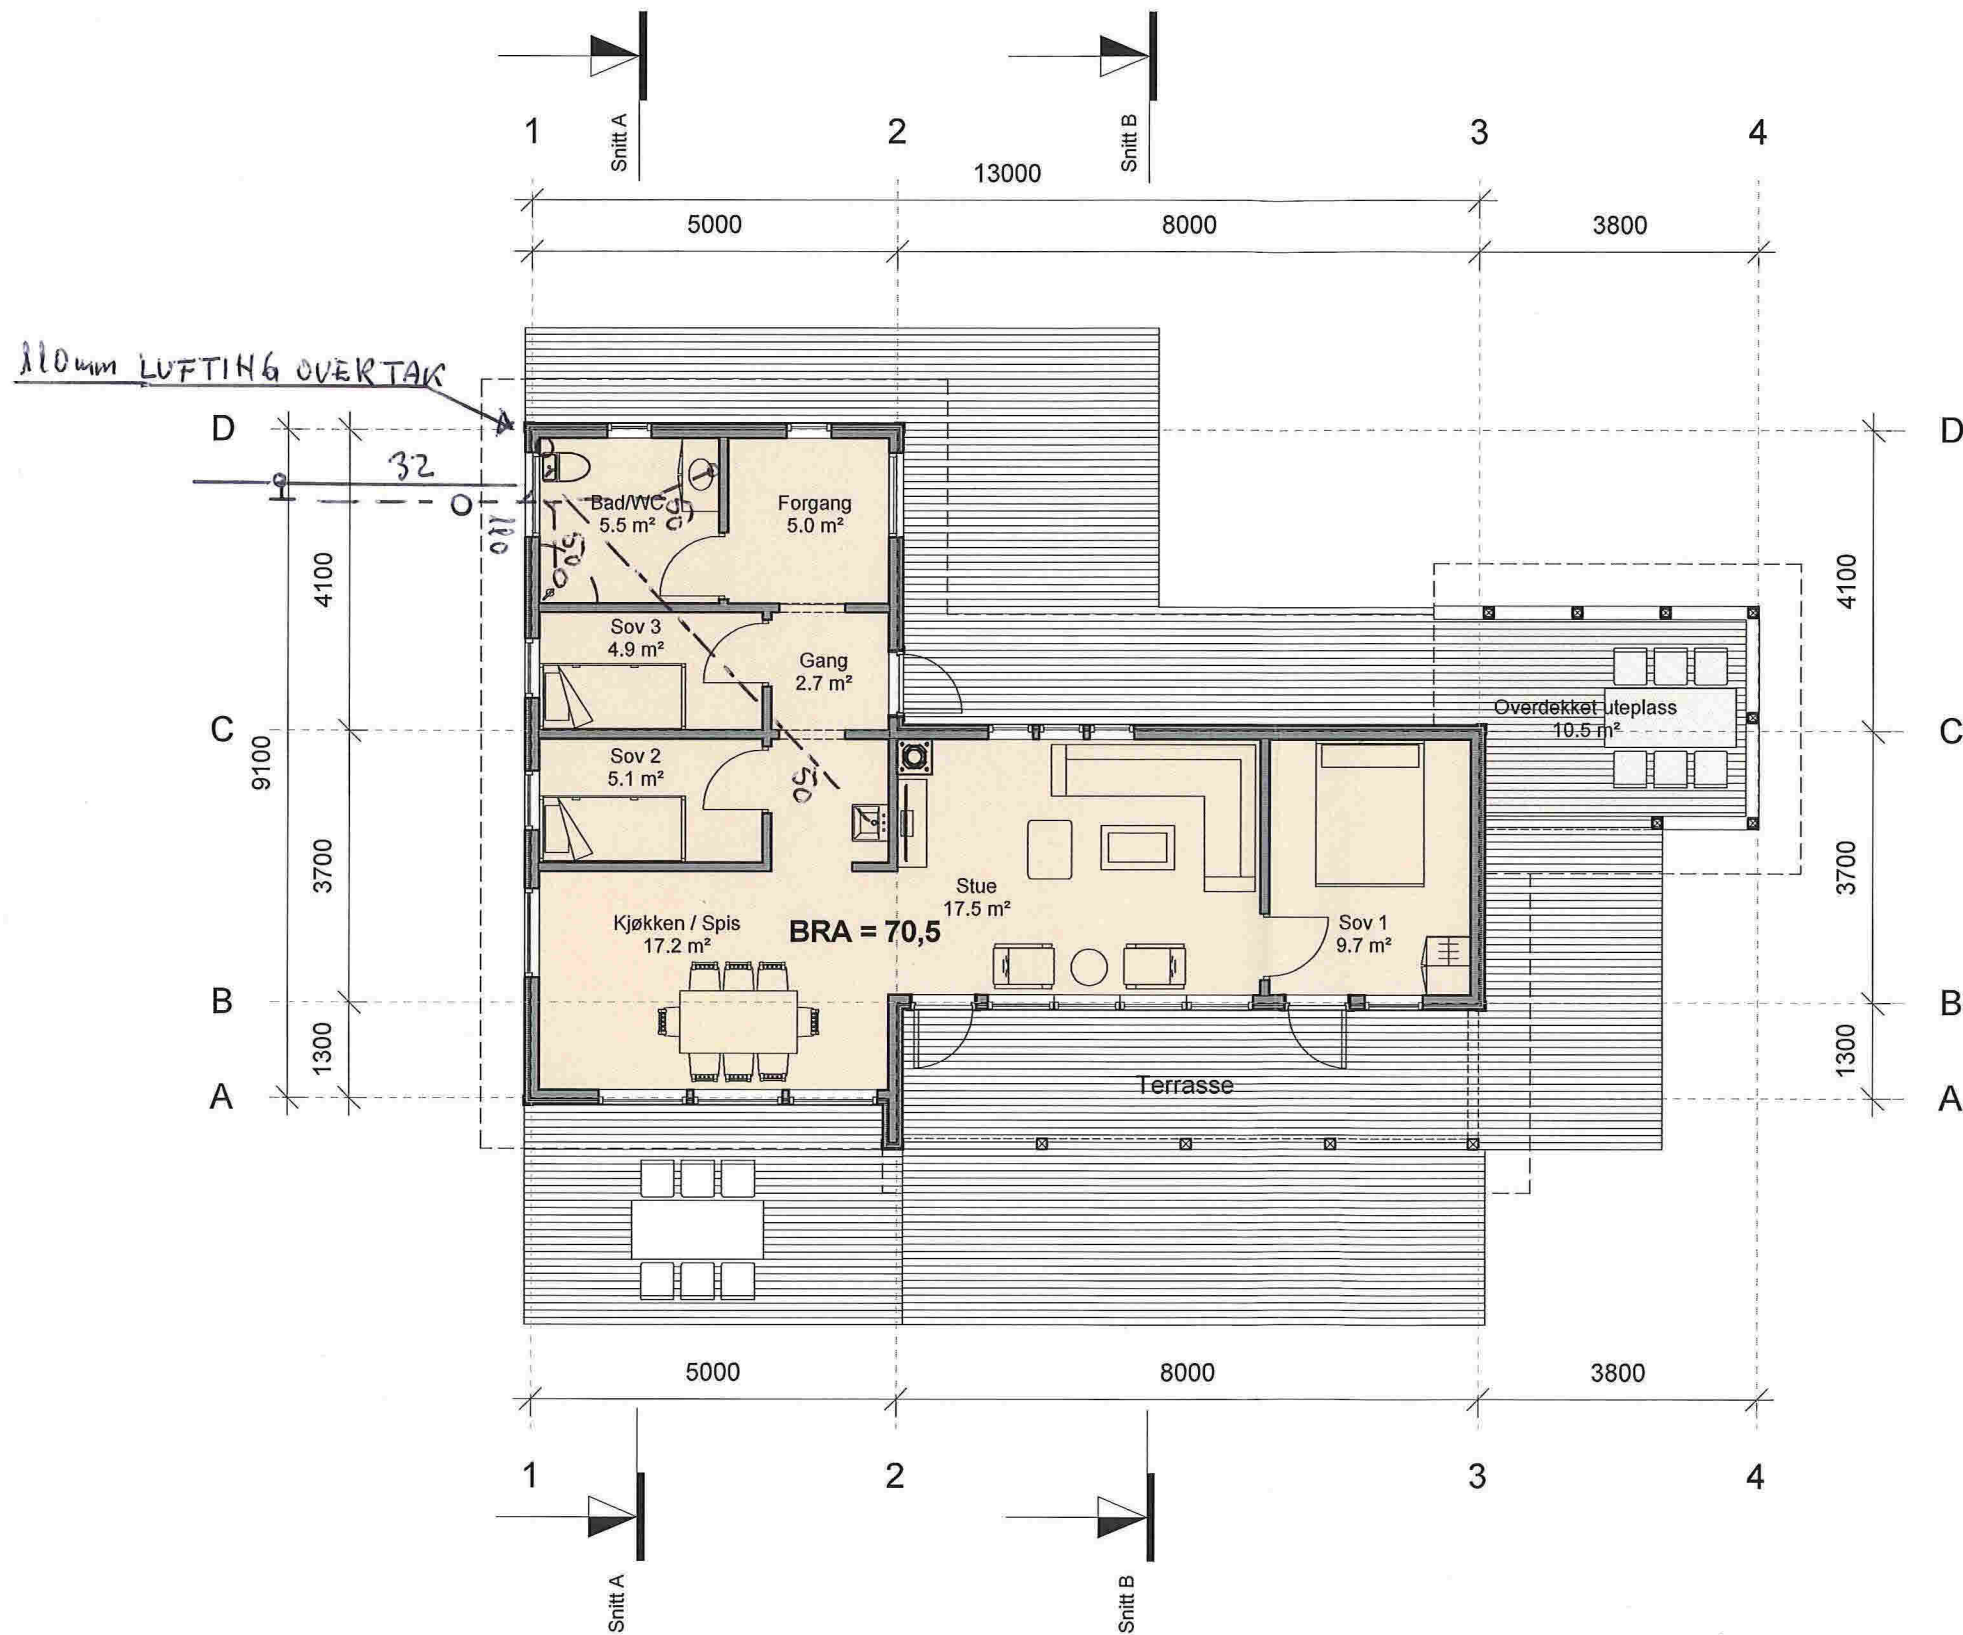

1. ETASJE

OPPMÅLING 16.09.2013

AREAL:

1. Hytte inkl. tilbygg
wc/bad - forgang BRA = 70,5m²

2. Overbygget-
uteplass mot syd BRA = 10.5m²

Sum 1. + 2. BRA = 81,0m²

BTA = 89,5m²

Rev.	Dato	Beskrivelse	Tegn.	Kontr.




Byggemelding

Gnr./Bnr. 81/23
Tillakshaver Familien Raa
Prosjektnavn Hytte Risøy - Lindås

Tegningsnavn Plan

Målestokk	Arkstørrelse	Prosj.nr.	Dato	Tegnet av	Kontr.
1 : 100	A3	13069	16-09-13	RH/HVL	HVL

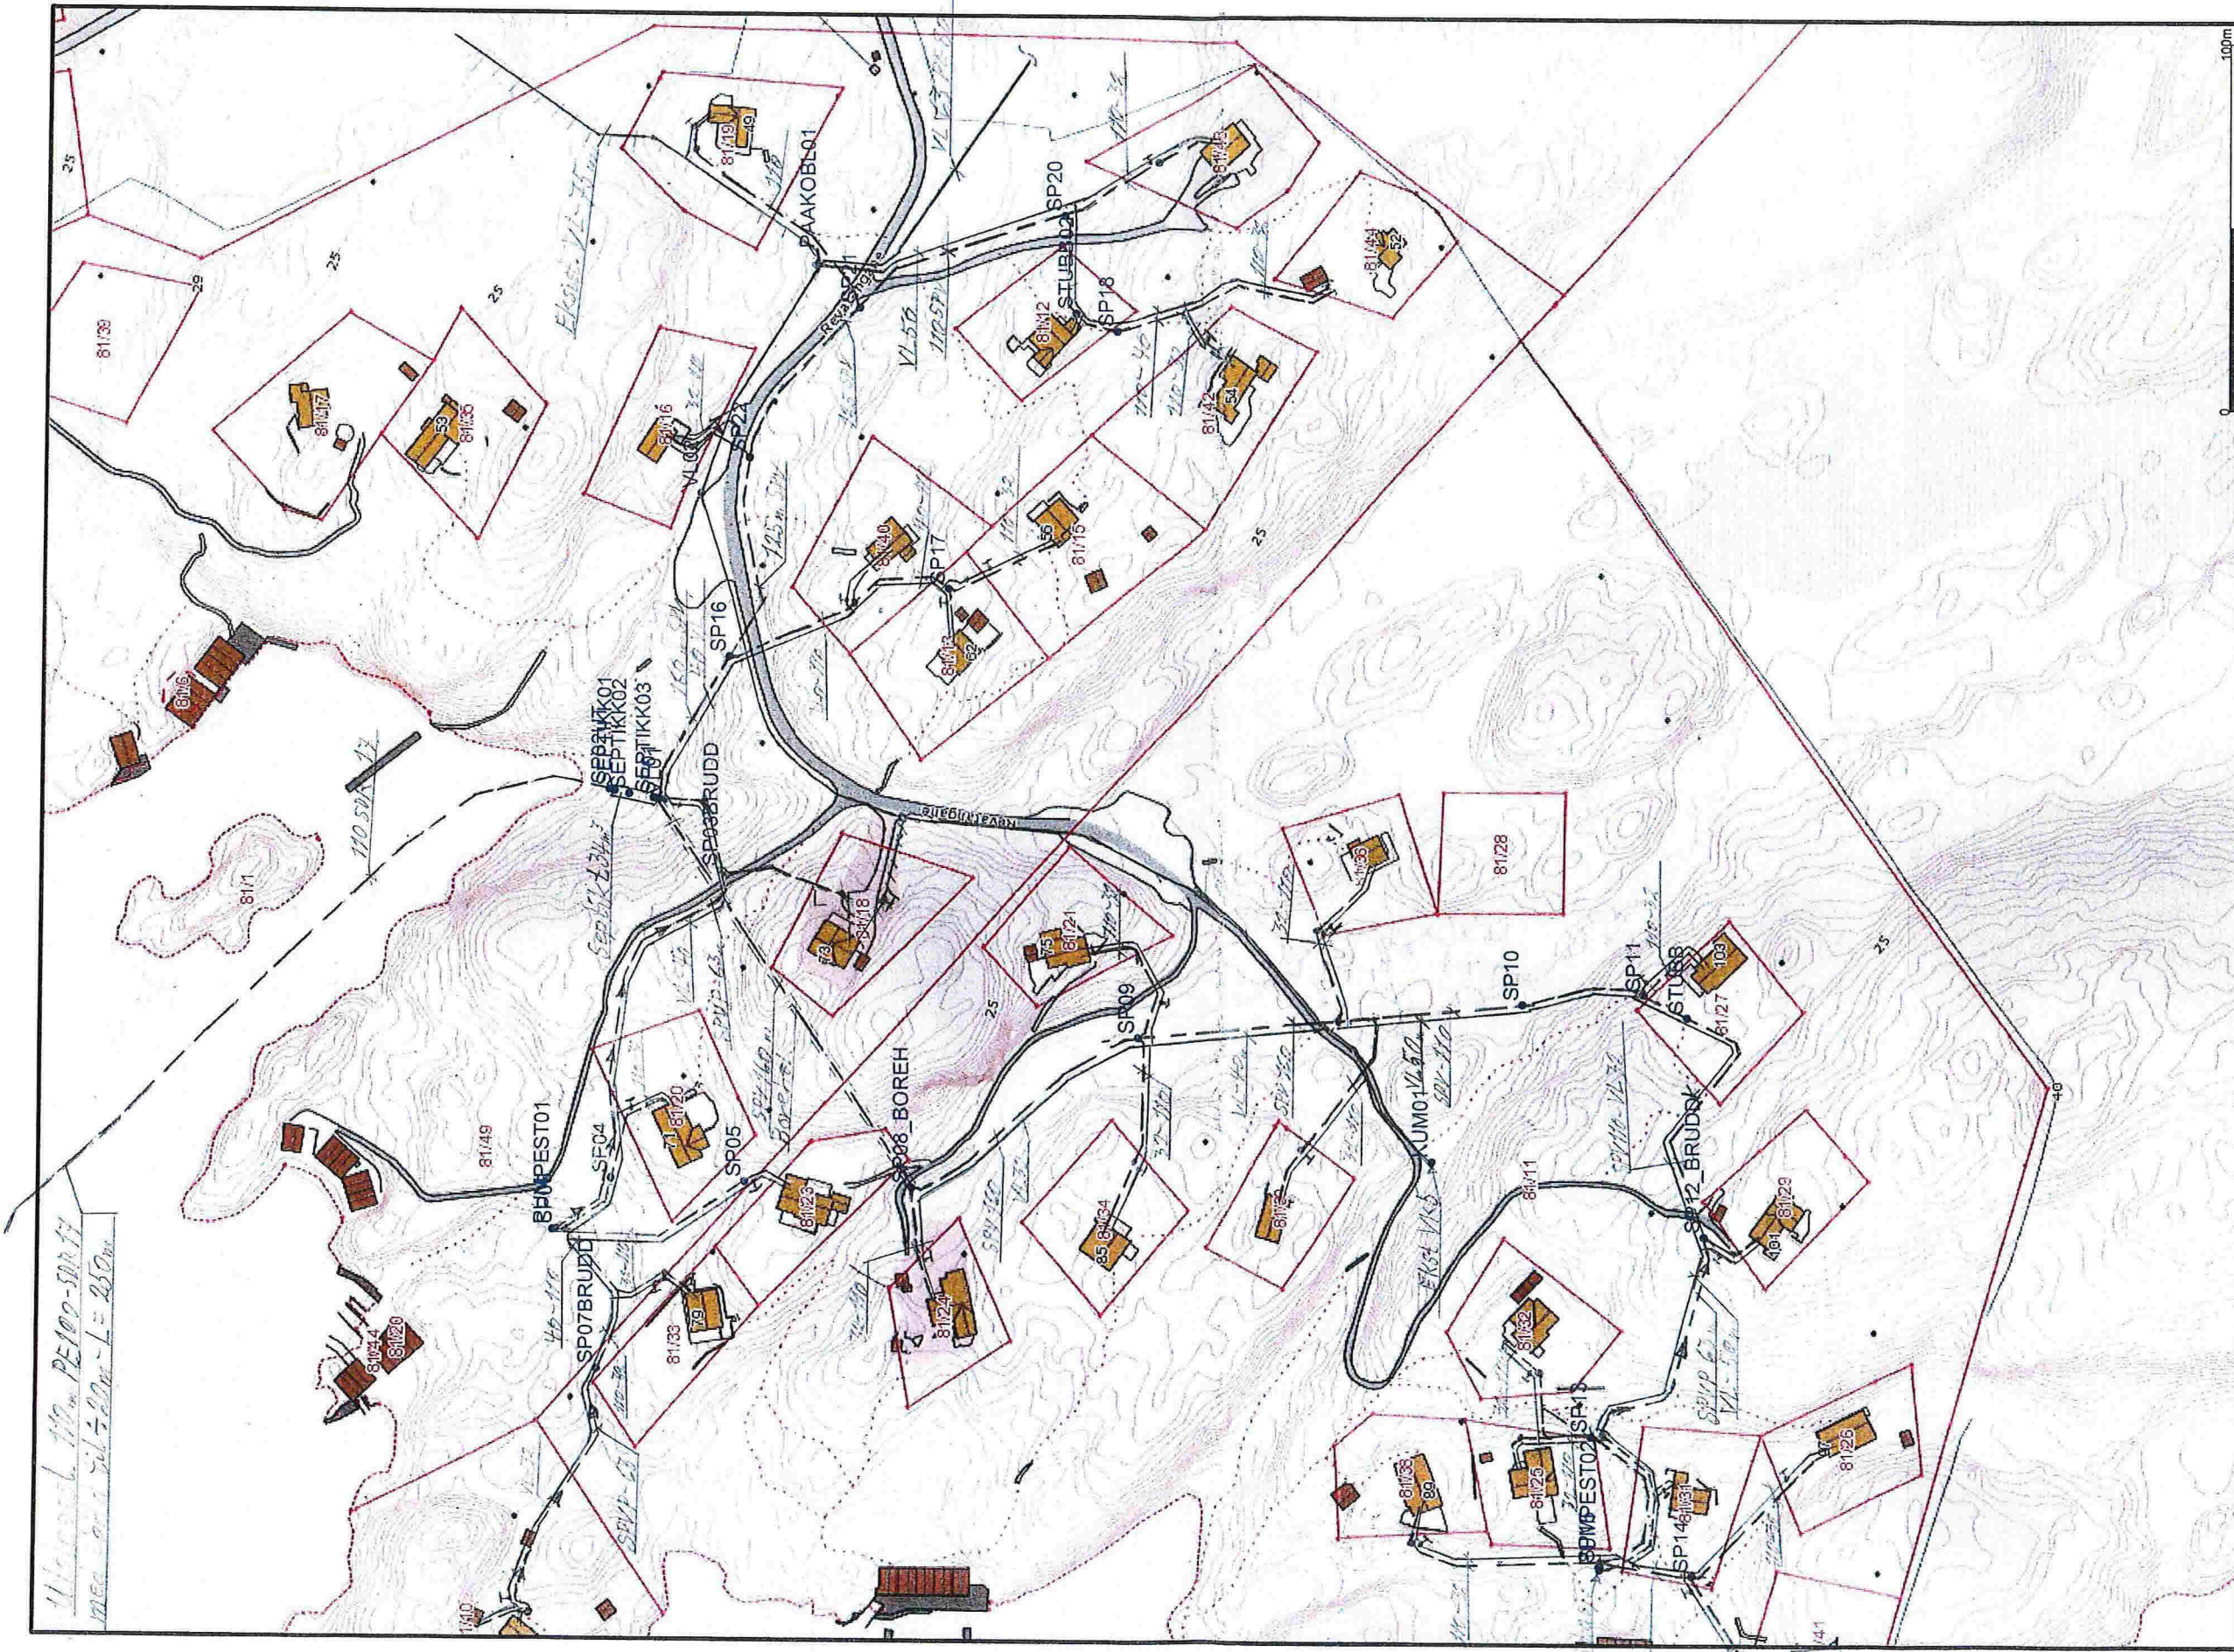

11.08.2013 11.00 PE100-SM17
 med. 0-1 til 200m - L = 250m

100m

N

Anko AS
Bergen

ANNO
ANNO AS

Date: 2013.08.27
 Scale: 1:1700

Anko AS - Bergen
 Ejesangerveien 50C - 5059 Bergen
 55387870 / www.anko.no