

Gnr. 188 bnr. 404

Representasjonspunkt X= 283508 Y=-42203

Koordinatystem: NGO akse I

Kartblad AG 60-1-60


Målestokk 1:500

Areal 43.2 m<sup>2</sup>

Punkt	X	Y	Merking	Lengde
110	283510.31	-42217.91	kryss i fjell	29.02
631	283508.00	-42188.98	godkjent fjellbolt	3.00
109	283505.06	-42189.57	kametall	28.82

K

*Frådelt 188/124*

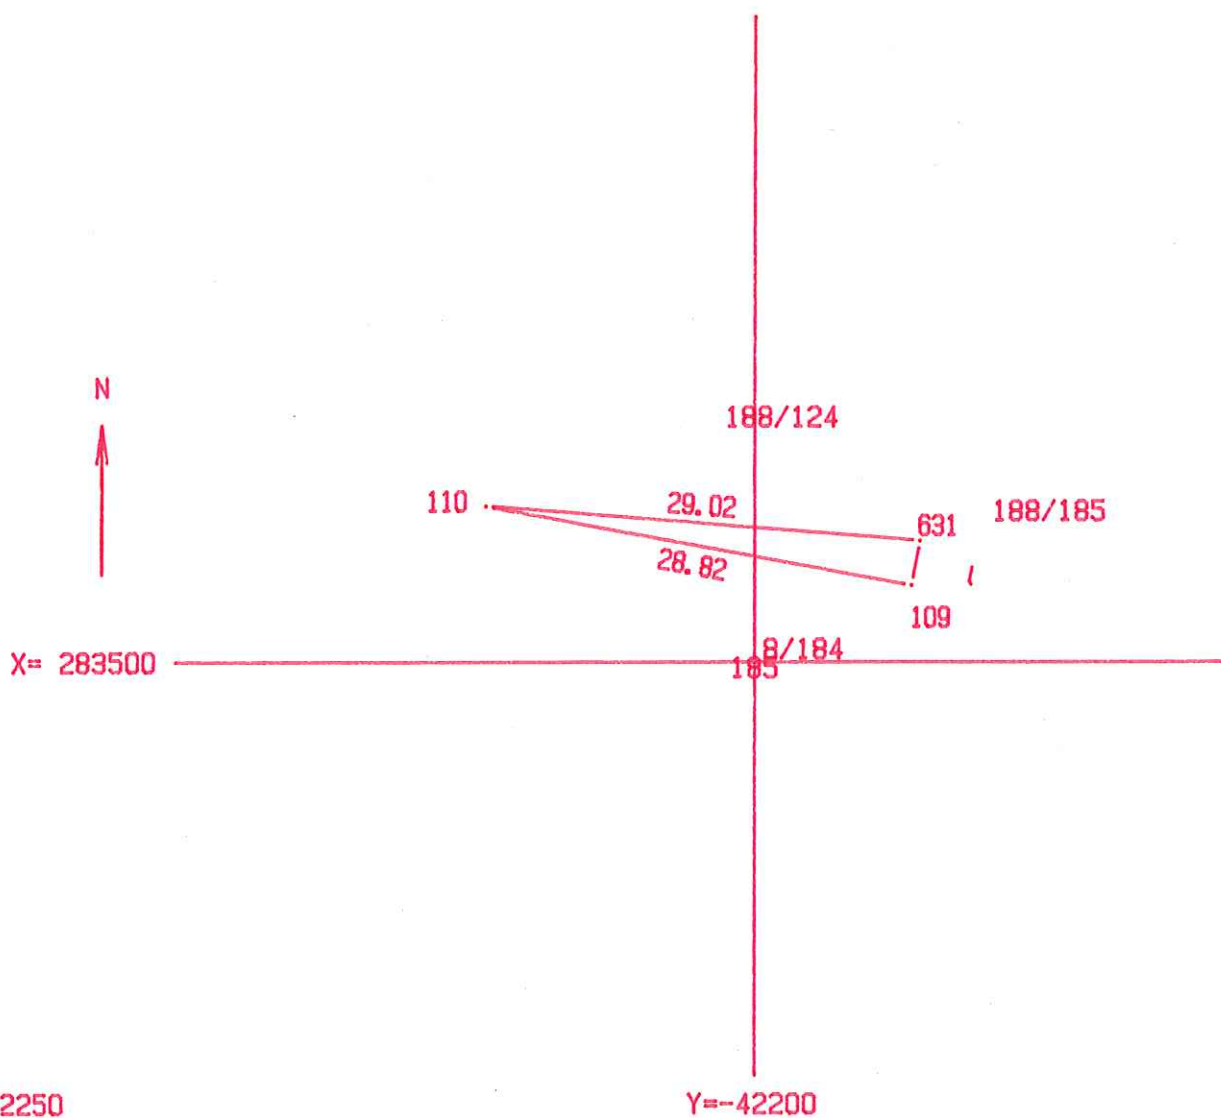

Adresse/Bruksnamn Knavite Felt B.		Gnr - Bnr - Festenr. 188-124
Forretninga gjeld Grensegjerding		Parsellnemning
Rekvirent Lindis kommune		Rekvisjonsdato 23.10.1981
Inngår det fleire bruksnummer i forretninga. Nei ja.	Er bruksnummeret delt i fleire parsellar (teigar) Nei	
Styrar for forretninga Olav Rylland	Varslingsmåte (til partane) Muntlig	
Heimelshavar Lindis kommune	Adresse 5700 Isdalsfj.	
Kjøpar/festar Baukklaget, Knavite I	Adresse 5700 Isdalsfj.	
Forretninga halden - (vekedag, dato, kl.)		Stad

PARTAR			FRAMMØTE (KVITTERING)
Gnr - Bnr - Festenr	Partstilling	Namn	
	Rekvisit	Lindis kommune / Kvidan	
	Kjøpar	Baukklaget, Knavite I	
	Wabe.	W. Varden	Olav Rylland

<input type="checkbox"/> Godkjend av bygningsrådet	<input type="checkbox"/> Godkjend etter delegasjonsinstruks	Dato	Sak
--	---	------	-----

Fråsegner som skal leggjast fram

Servituttar som kviler på arealet forretninga gjeld

Dokument som er lagt fram (Mellombels forretning, dokumentasjon av fullmakter o l)

Avtalar som er gjorde, kort grenseskildring, grensemerking (gammal og ny) o s v

Grunn for den nye parsellen er som vist på skisse

I samsvar med delingslova § 1-6 kan forretninga påklagast til fylkesmannen.

Eg sannar at protokollen er i samsvar med gjennomføringa av forretninga og dei faktiske tilhøva i marka. Innhaldet av protokollen er gjord kjent for alle framømte.

Knavite

15-12-82

Olav Rylland

Underkrift av styrran

Stad

Kommunalforvaltninga - Oppmålingsteknisk blankett utarbeidd av Norske Kommuners Sentralforbund

Gnr. 188 bnr. 405

Representasjonspunkt X= 283504 Y=-42178

Koordinatsystem: NGO akse I

Kartblad AG 60-1-60


Målestokk 1:200

Areál 34.0 m<sup>2</sup>

Punkt	X	Y	Merking
109	283505.06	-42189.57	kametaill
631	283508.00	-42188.98	godkjent fjøllbolt
108	283500.95	-42167.27	godkjent fjøllbolt

K

*Frå delt fra <sup>188</sup>/185*

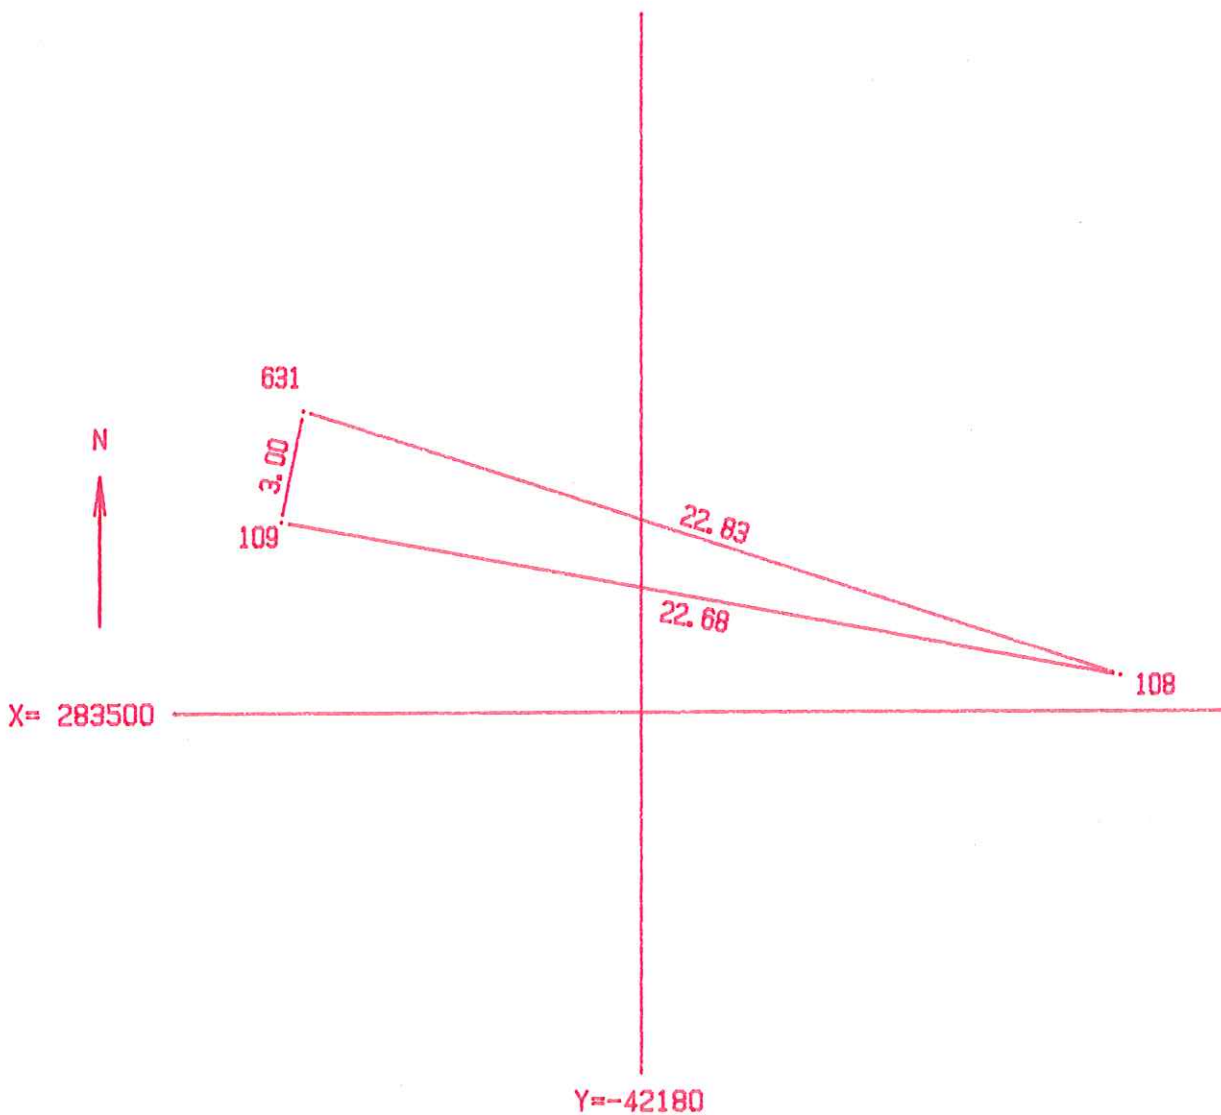

Adresse/Bruksnamn Knavik, Felt B.		Gnr - Bnr - Festenr. 188-185
Forretninga gjeld Grensejustering		Parsellnemning
Rekvirent Martin Varden		Rekvisisjonsdato 23-10-1981
Inngår det fleire bruksnummer i forretninga. Nei	Er bruksnummeret delt i fleire parsellar (teigar) Nei	
Styrar for forretninga Einar Rydland	Varslingsmåte (til partane) Muntlig	
Heimelshavar Martin Varden	Adresse 5100 Isdalstøt	
Kjøpar/festar Burettslaget, Knavik I	Adresse 5100 Isdalstøt	
Forretninga halden - (vøkedag, dato, kl.)		Stad

PARTAR			FRAMMØTE (KVITTERING)
Gnr - Bnr - Festenr	Partstilling	Namn	
188-185	Rekvirent	Martin Varden	Martin Varden
	Kjøpar	Burettslaget, Knavik I	
188-124	Nabo	Lindås kommune / Råda	

<input type="checkbox"/> Godkjend av bygningsrådet	<input type="checkbox"/> Godkjend etter delegasjonsinstruks	Dato	Sak
--	---	------	-----

Fråsegner som skal leggjast fram

Servituttar som kviler på arealet forretninga gjeld

Dokument som er lagt fram (Mellombels forretning, dokumentasjon av fullmakter o l)

Avtalar som er gjorde, kort grenseskiildring, grensemerking (gammal og ny) o s v

Grensene for parsellen er som vist på skisse

I samsvar med delingslova § 1-6 kan forretninga påklagast til fylkesmannen.

Eg sannar at protokollen er i samsvar med gjennomføringa av forretninga og dei faktiske tilhøva i marka. Innhaldet av protokollen er gjord kjent for alle frammøtte.

Knavik

15-12-1982

Einar Rydland

Stad

Underskrift av styraren



LINDÅS KOMMUNE  
RÅDMANNEN  
5100 ISDALSTØ  
TLF. 350555

BRL Knarvik I  
v/ Martin Varden  
5100 ISDALSTØ

SØKNAD OM KJØP AV TILLEGGSAREAL


Kommunestyret handsama saka i møte 18. desember 1980,  
sak nr. 223, og gjorde då fylgjande vedtak:

"Burettslaget Knarvik I får kjøpt tilleggsareal frå gnr.  
188, bnr. 124 og 185 med til saman 90 m2.

Kjøpesummen vert sett til kr. 500,-, som vert å tilføra  
kapitalfondet."

Kopi til kommunekasse og revisjon.

LINDÅS KOMMUNE, RÅDMANNEN, 5. januar 1980

  
Alf Eng Markussen  
rådmann

629/81

HANDSAMADEN  
1. DES. 1981  
LINDAS BYGNINGSKÅB

23/10  
188/276  
188/258  
188/263  
188/265  
188/262  
188/71  
188/94  
188/51  
188/70  
188/68  
188/76  
188/177  
188/178  
188/163  
188/164  
Haugvegen 103

188/176  
188/177  
132  
22611