



# Rørleggjarmelding (KF-570)

Referansenummer: C4AKJN

Registrert dato: 09.12.2015 14:14:35

Vedlegg:

**4 mannsbolig.pdf**

6 mannsbolig tegninger.pdf

Utv. va pahn Alverflaten.pdf

beskrivelse av plaserng boliger.pdf


2 manns bolig Alverflaten.pdf

<b>Søkjær/føretak</b>
<b>Utførande rørleggjar</b>
Føretaksnamn stendal vvs as
Adresse Blombakken 1
Postnummer 5911
Poststad ALVERSUND
E-postadresse post@stendalvvs.no
Telefon 56354455
<b>Kontaktperson</b>
Førenamn Heidi
Etternamn Meland
Mobil 40017963
E-postadresse post@stendalvvs.no

<b>Eigedom/tiltakshavar</b>
Gjeld byggjearbeid på denne eigedommen
Gnr. 137
Bnr. 188

Om tiltakshavaren
Førenamn
Bolig
Etternamn
og Eiendom
Adresse
Stølen 26A
Postnummer
5911
Poststad
ALVERSUND
E-postadresse
arvidrik@yahoo.no
Mobilnummer
91568466


Om arbeidet
Arbeidet vil skje i perioden
Frå og med dato:
04.07.2016
Til og med dato:
30.12.2016
Type anlegg
<input checked="" type="checkbox"/> Offentleg anlegg <input type="checkbox"/> Privat anlegg
Type tilkopling
<input checked="" type="checkbox"/> Tilkobling til vatn <input checked="" type="checkbox"/> Tilkopling til avløp
Vedlagde teikningar
<input checked="" type="checkbox"/> Situasjonsplan <input checked="" type="checkbox"/> Kjellarplan <input type="checkbox"/> Installasjonsteikning
<input checked="" type="checkbox"/> Etasjeplan <input type="checkbox"/> Andre teikningar
Kor mange vedlagde teikningar?
8
Merknader:

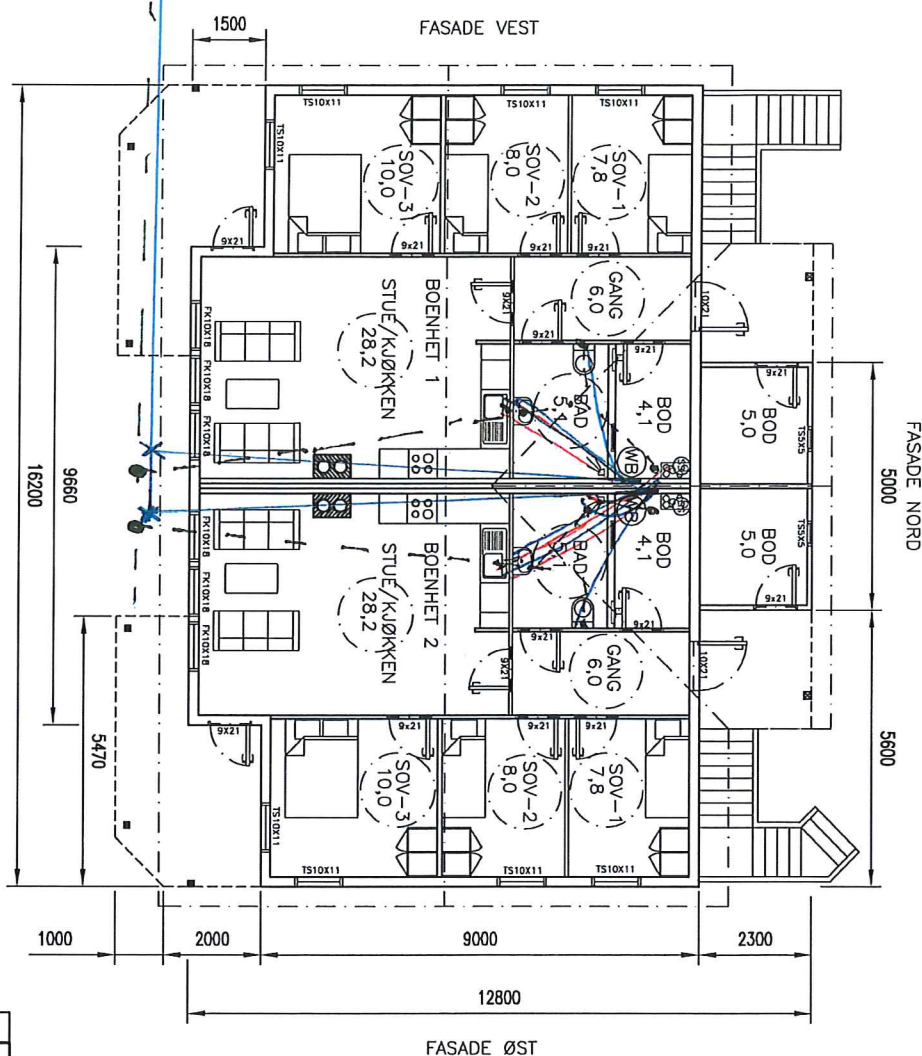

FASADE SØR  
**PLAN 1**

REV	DESCRIPTION	DATE/SIGN
	ARKOCONSULT AS, Postboks 103, 5291 Valsetf., Tel.: 56390003 – Fax: 56191130 – Mob.: 93241511 Mail: post@arkoconsult.no – Org.nr.: 997089782 MVA	
	<b>4 MANNNS BOLLIG ALVERFLATEN</b>	
	<b>PLAN 1</b>	
	<b>20714164A20</b>	
<b>REVISION/DATE:</b> PROJECT NO.: 2014164 DRAWING NO.:		
SCALE:	1:100	FORMAT:
DRAWN:	PKT	DATE:
CHECKED:		DATE:
		25.09.15

**Stendal VVS AS**  
 Blombakken 1 - 5911 ALVERSUND  
 E-post: sten-ws@online.no  
 Org.nr. 980 626 180

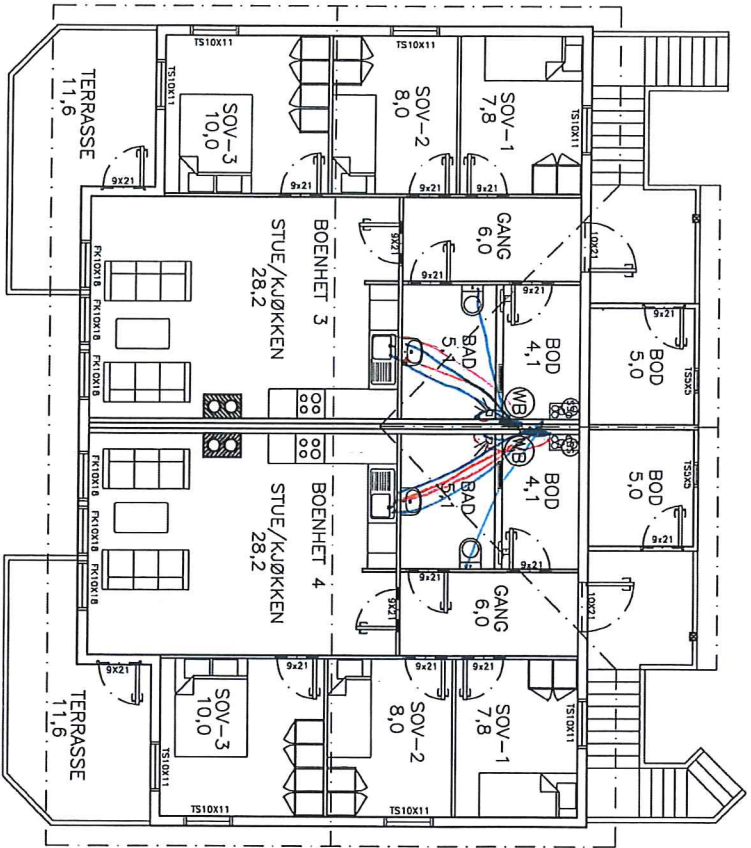

PLAN 2

**Stendal VVS AS**  
 Byggesaksnummer 1-5911 ALVERSUND  
 E-post: [sten-vvs@online.no](mailto:sten-vvs@online.no)  
 Org.nr. 980 626 180

BRA BOENHET 3 INNVENDIG:	cc	77,9 m2
P-ROM BOENHET 3:	cc	68,1 m2
BRA BOENHET 3:	cc	85,8 m2
BRA BOENHET 4 INNVENDIG:	cc	77,9 m2
P-ROM BOENHET 4:	cc	68,1 m2
BRA BOENHET 4:	cc	85,8 m2

REV	DESCRIPTION	DATE/SIGN	REVISION/DATE:
	BOLIG & EIENDOM		
	4 MANNNS BOLIG ALVERELAITEN		
	PLAN 2	PROJECT NO.: 2014164	DRAWING NO.: 20714164A21
	SCALE: 1:100	FORMAT: A3	
	DRAWN: PRT	DATE: 25.09.15	
	CHECKED:	DATE:	

**arkoconsult**  
 ARKOCONSULT AS, Postboks 103, 5291 Vålestr.  
 Tel.: 56390003 – Fax: 56191130 – Mob.: 33241511  
 Mail: [post@arkoconsult.no](mailto:post@arkoconsult.no) – Org.nr.: 997089782 MVA

