



Rørleggjarmelding (KF-570)

Referansenummer: C4AKJN

Registrert dato: 09.12.2015 14:14:35

Vedlegg:

4 mannsbolig.pdf

6 mannsbolig tegninger.pdf

Utv. va pahn Alverflaten.pdf

beskrivelse av plaserng boliger.pdf


2 manns bolig Alverflaten.pdf

Søkjær/føretak
Utførende rørleggjar
Føretaksnamn stendal vvs as
Adresse Blombakken 1
Postnummer 5911
Poststad ALVERSUND
E-postadresse post@stendalvvs.no
Telefon 56354455
Kontaktperson
Førenamn Heidi
Etternamn Meland
Mobil 40017963
E-postadresse post@stendalvvs.no

Eigedom/tiltakshavar
Gjeld byggjearbeid på denne eigedommen
Gnr. 137
Bnr. 188

Om tiltakshavaren
Førenamn
Bolig
Etternamn
og Eiendom
Adresse
Stølen 26A
Postnummer
5911
Poststad
ALVERSUND
E-postadresse
arvidrik@yahoo.no
Mobilnummer
91568466

Om arbeidet
Arbeidet vil skje i perioden
Frå og med dato:
04.07.2016
Til og med dato:
30.12.2016
Type anlegg
<input checked="" type="checkbox"/> Offentleg anlegg <input type="checkbox"/> Privat anlegg
Type tilkopling
<input checked="" type="checkbox"/> Tilkobling til vatn <input checked="" type="checkbox"/> Tilkopling til avløp
Vedlagde teikningar
<input checked="" type="checkbox"/> Situasjonsplan <input checked="" type="checkbox"/> Kjellarplan <input type="checkbox"/> Installasjonsteikning
<input checked="" type="checkbox"/> Etasjeplan <input type="checkbox"/> Andre teikningar
Kor mange vedlagde teikningar?
8
Merknader:

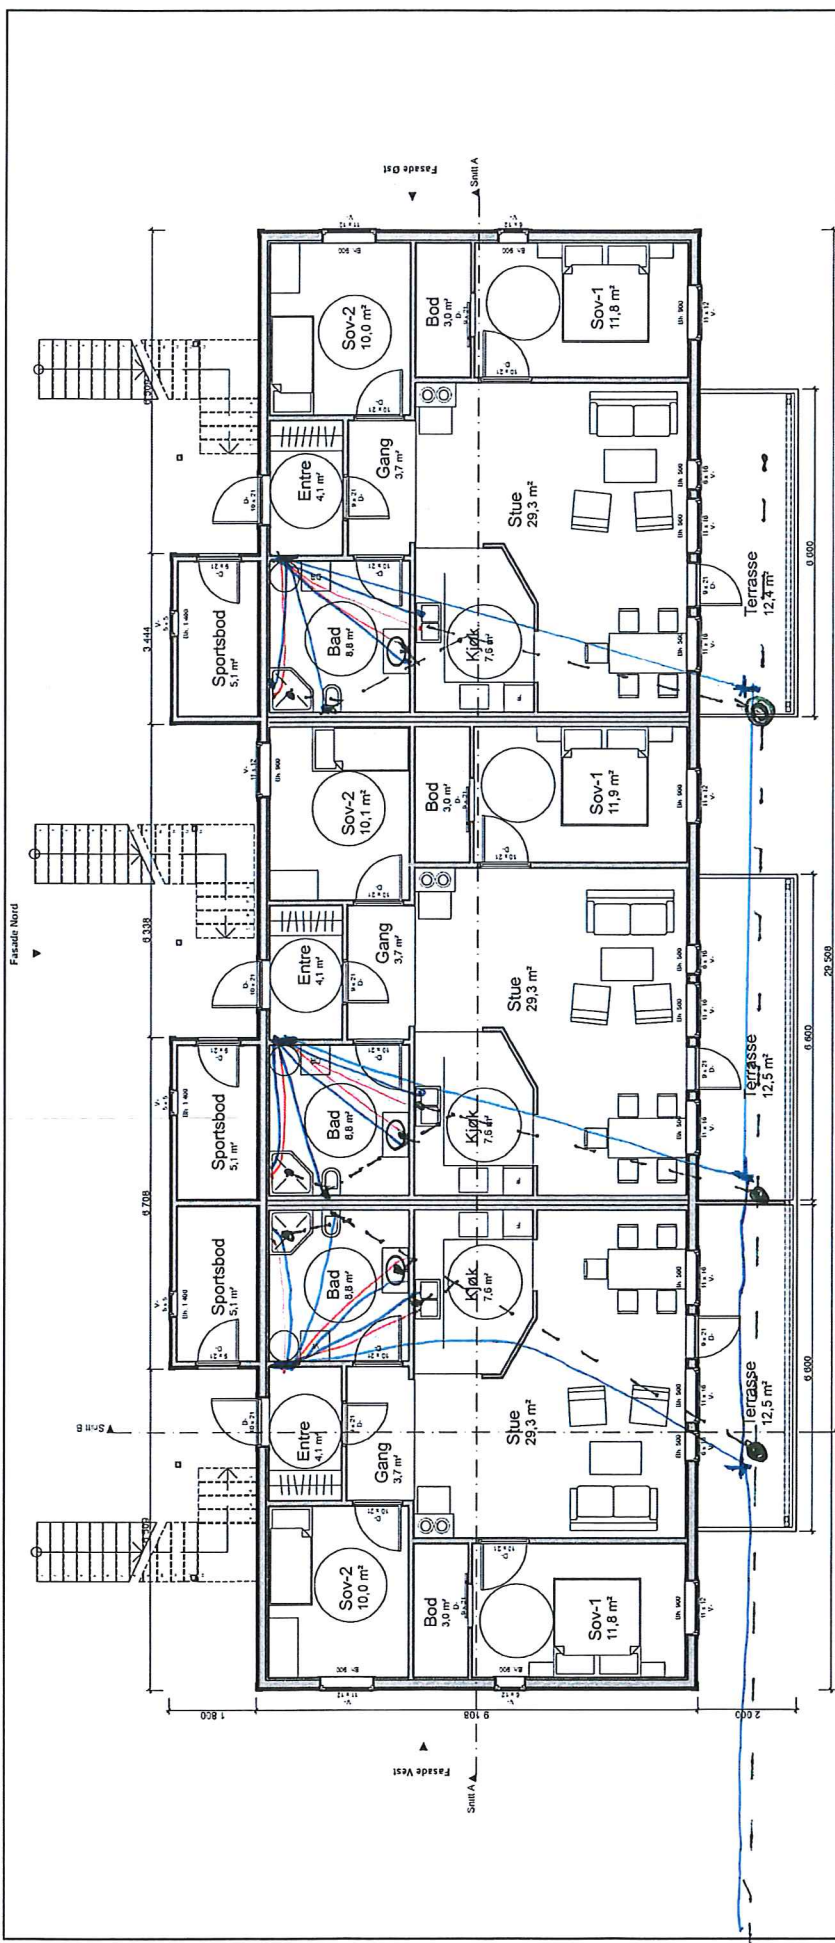


REVISION/DATE:	09.11.2015
PROJECT NO.:	2014164
DRAWING NO.:	20714164A80
SCALE:	1:100
FORMAT:	A3
DRAWN:	PKT/WKMS
CHECKED:	DATE: 25.07.2014

DATE/SIGN:	09.11.2015/WKMS
DESCRIPTION:	Endre brede utvendige trapper fra 1600 til 1200 mm.
DESCRIPTION:	Bolig & Eiendom AS Seksmannsbustad, Alverflaten GNR 137/188, Lindås
DESCRIPTION:	1. etg.
DESCRIPTION:	arkoconsult ARKOCONSULT AS, Postboks 103, 5291 Valestrandsløssen Tel.: 56390003 - Fax.: 56191130 - Mob.: 93241511 Mail: post@arkoconsult.no - Org.nr. 997 089 782 MVA

Stendal WS AS
Blombakken 1 - 5911 ALVERSUND
E-post: stend-ws@online.no
Org.nr. 980 626 180

BRA: 537,5 m²
BYA: 351,3 m²

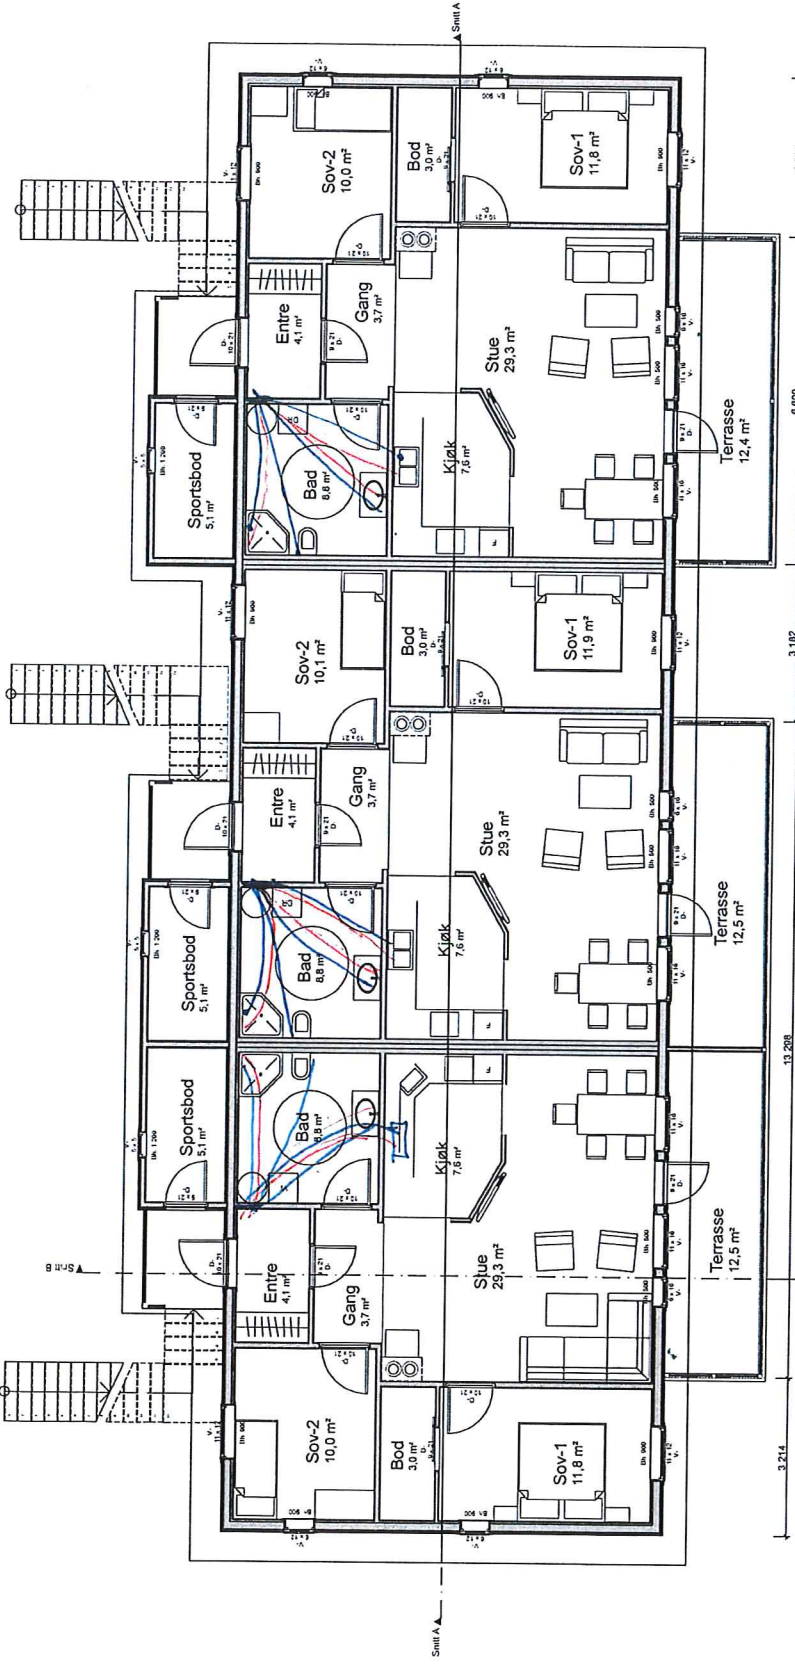

ACCORDING TO INTERNATIONAL LAWS, THIS DRAWING IS THE PROPERTY OF ARKOCONSULT AS. THE DRAWING CAN NOT BE USED, MADE PUBLIC OR HANDED OVER TO A THIRD PARTY WITHOUT OUR WRITTEN CONSENT. ANY INFRINGEMENT WILL LEAD TO LEGAL PROCEEDINGS.	
REVISION/DATE:	09.11.2015
PROJECT NO.:	2014164
DRAWING NO.:	20714164A81
SCALE:	1:100
FORMAT:	A3
DRAWN:	PKTAWKMS
DATE:	25.07.2014
CHECKED:	

Bolig & Eiendom AS Seksmannsbustad, Alverflaten GNR 137/188, Lindås 2.etg.	arkoconsult ARKOCONSULT AS, Postboks 103, 5291 Vaalestrandsossen Tel.: 56390003 - Fax: 56191130 - Mob: 93241511 Mail: post@arkoconsult.no - Org.nr. 997 089 782 MVA
DATE/SIGN:	
DESCRIPTION:	Entre bredde utvendige trapper frå 1600 til 1200 mm.

Stendal VS AS
 Blombakken 1 - 5911 ALVERSUND
 E-post: sten-vs@online.no
 Org.nr. 980 626 180

BRA; 537,5 m²
 BYA; 351,3 m²

ANKJØBSLE TIL
INTERN VEG I
FELT, FRISIKT
4x20m

TOMTEGRENSE

NY 4-MANNSBOLIG

BYGGEGRENSE

UTOMHUSAREAL
ca 540m²


STØYSKJERM I
HENHOLD TIL
STØYRAPPORT

PARKERING
21 PARK.PLASSER

NY 6 MANNSBOLIG

UTEOPPHOLDSAREAL
ca 589m²

LEIKEOMRÅDE/
FELLES GRØNT
OMRÅDE ca 650m²

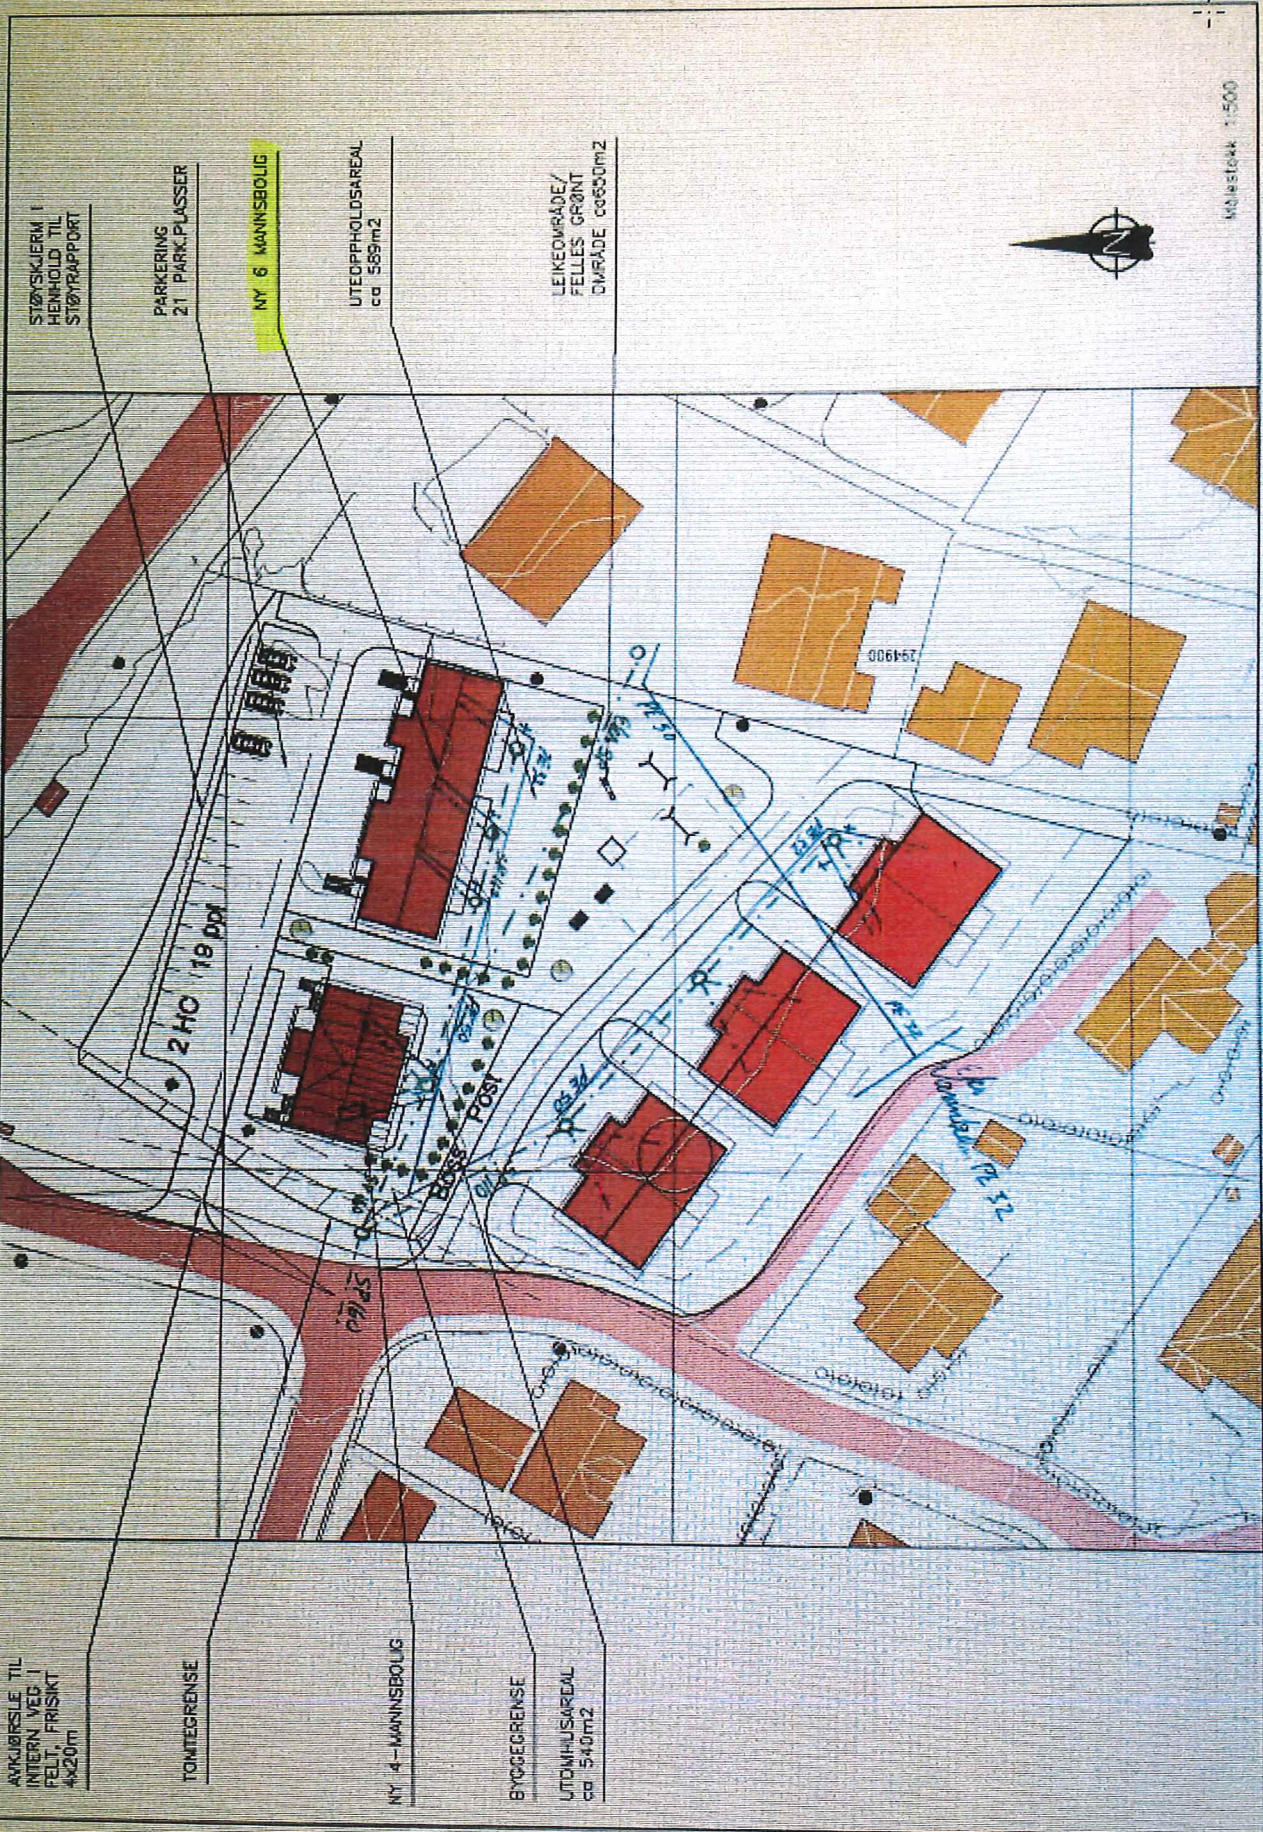

Målestokk 1:500

