


Fløysand VA, as

Rørlegger og vaktmestertjenester
Mob. 952 73 505

Fløysand, 5918 Frekhaug
Org.nr.: No 987 774 525 MVA

D.T.

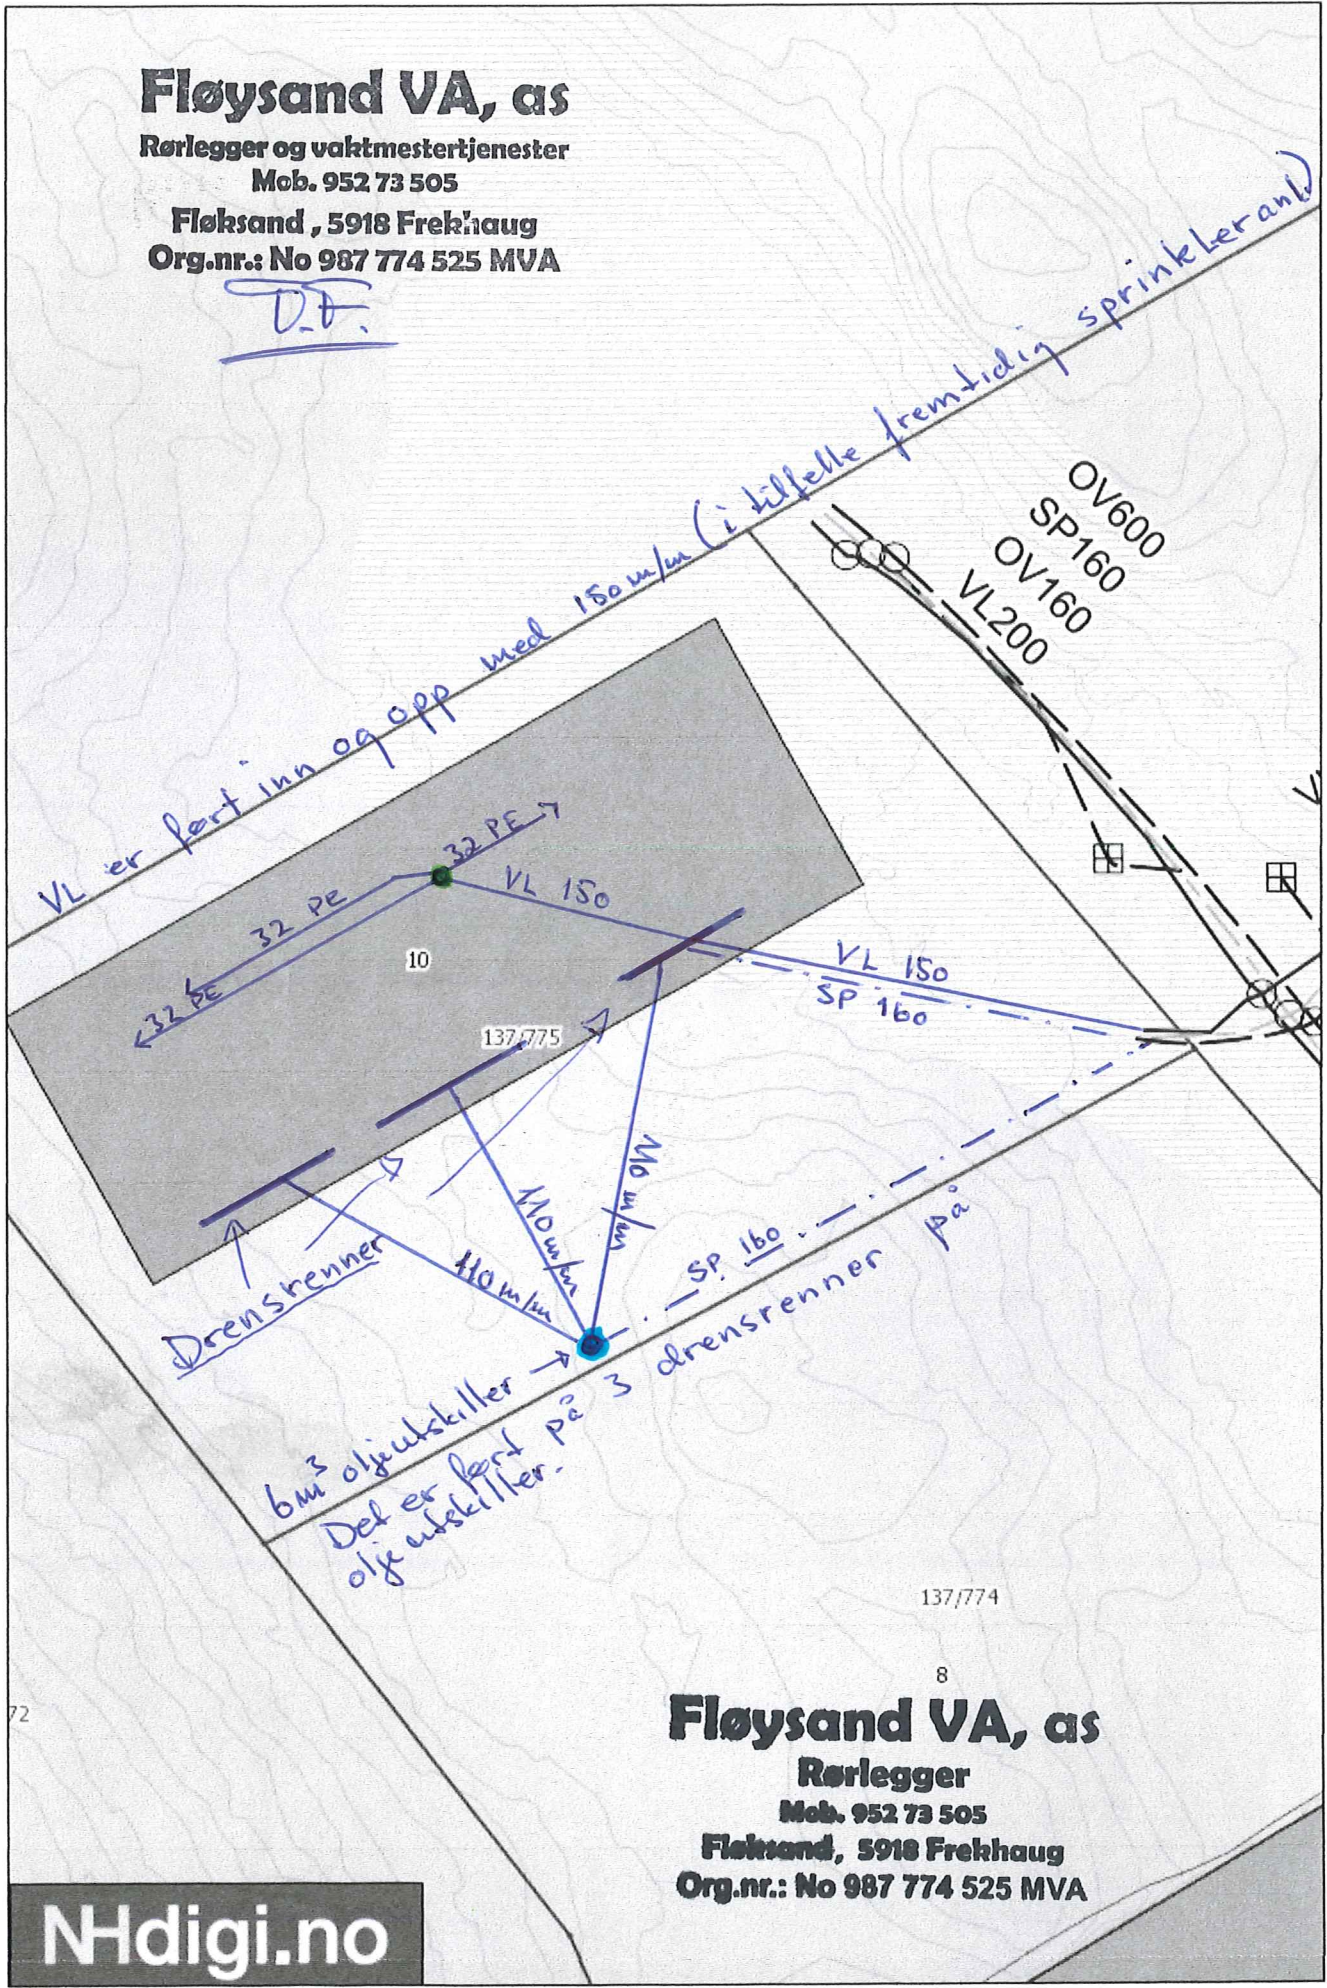

Fløysand VA, as

Rørlegger
Mob. 952 73 505
Fløysand, 5918 Frekhaug
Org.nr.: No 987 774 525 MVA