


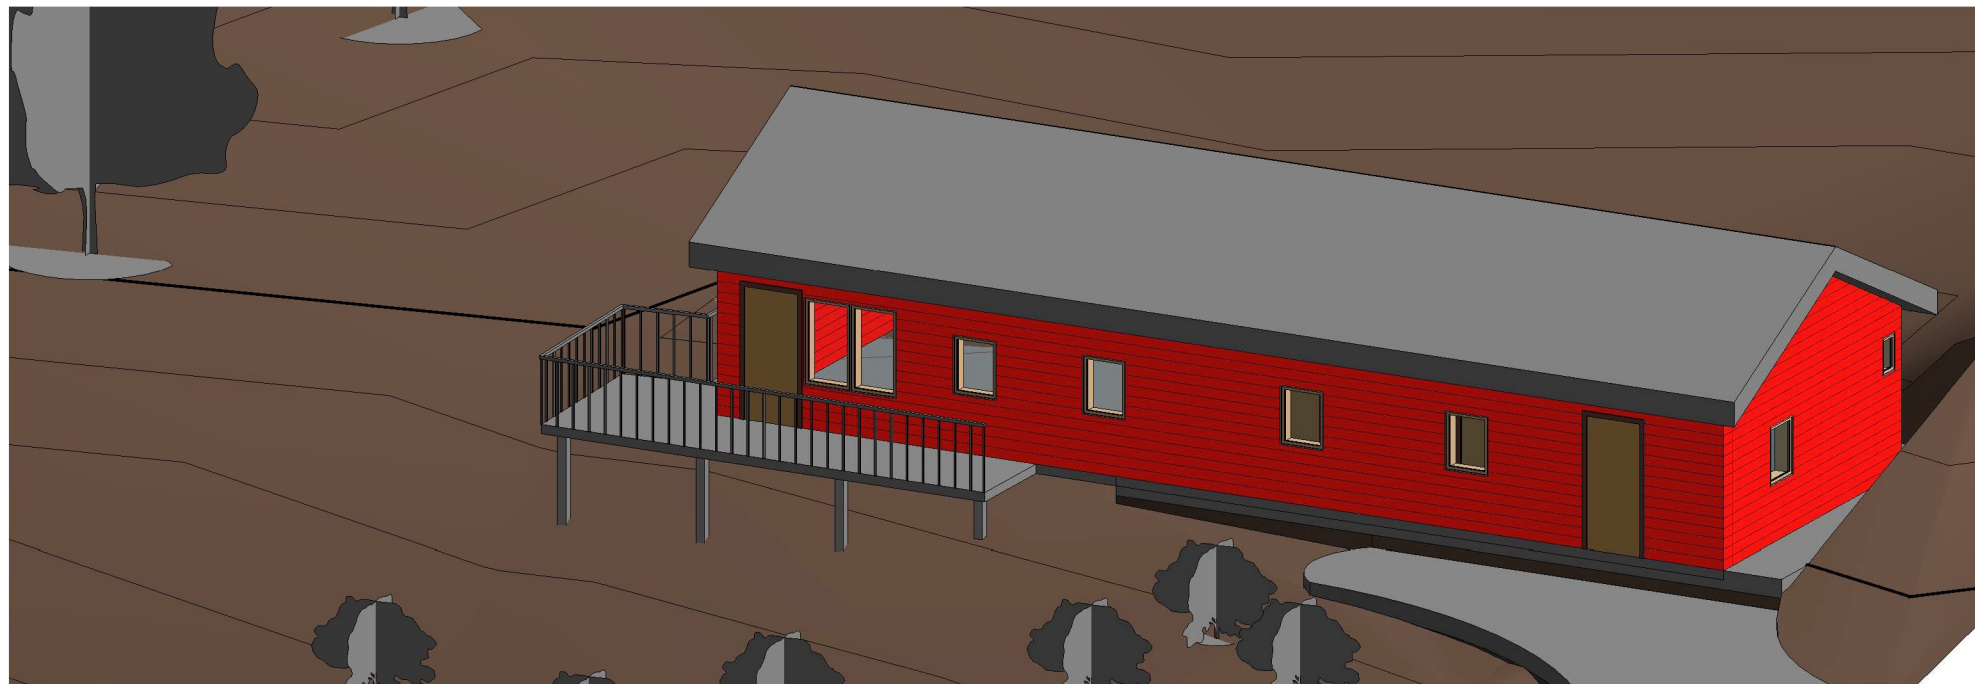


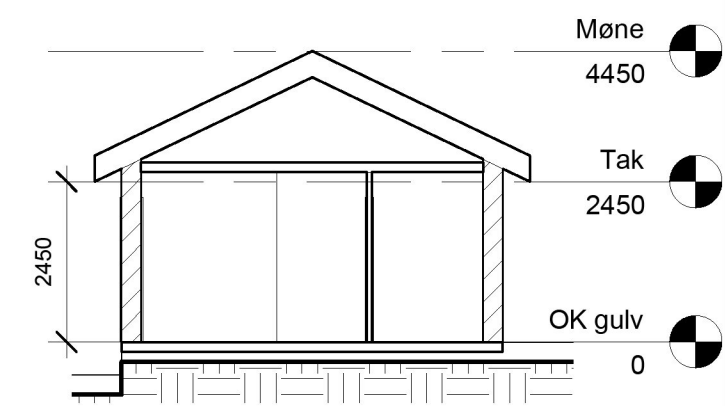

3 3D Oversikt

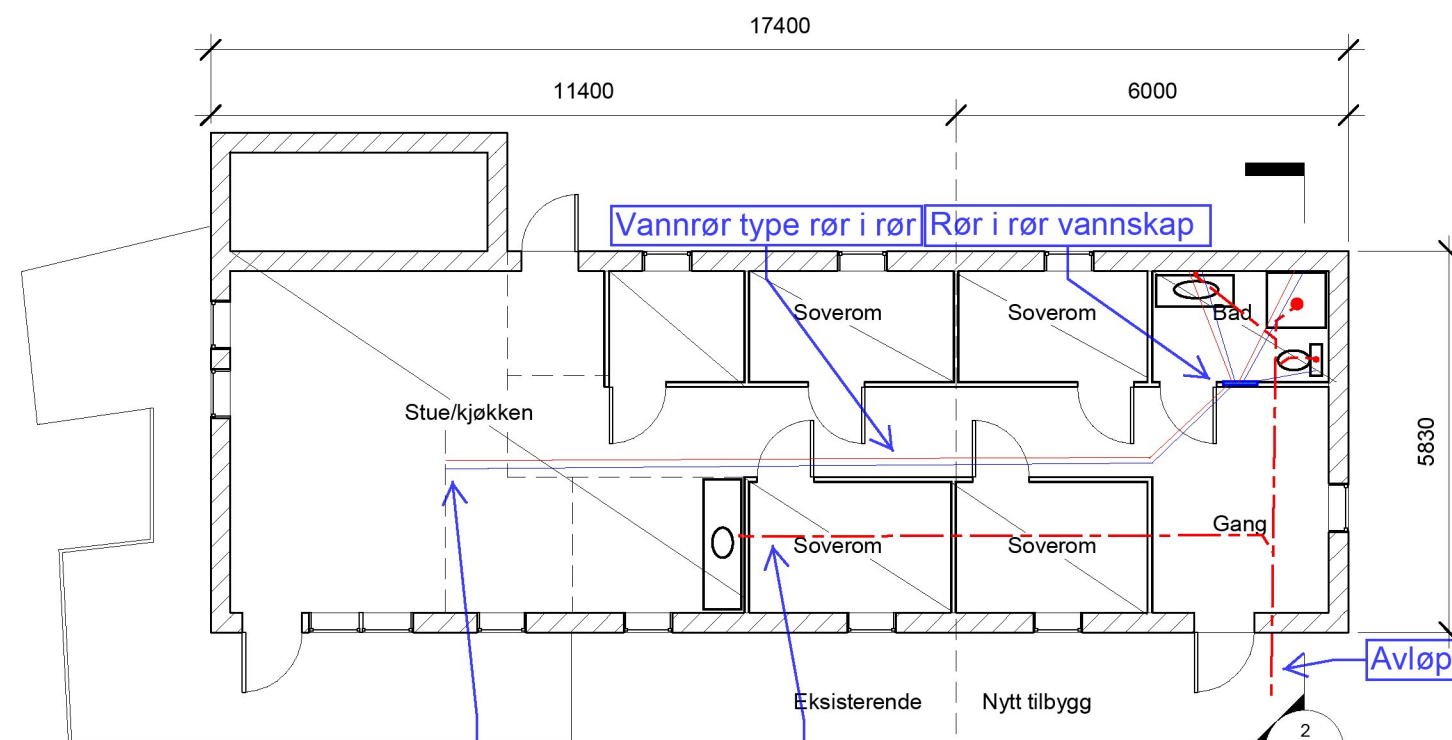

Revisjon	Dato	Beskrivelse	Tegnet	Kontrollert	Gjort/gitt
Oppdragsnr Øyvind Vatne				Målestikk (gjelder for A3 format) ?	
Project Name					
Plan og snitt					
			Tegningsnummer A104		

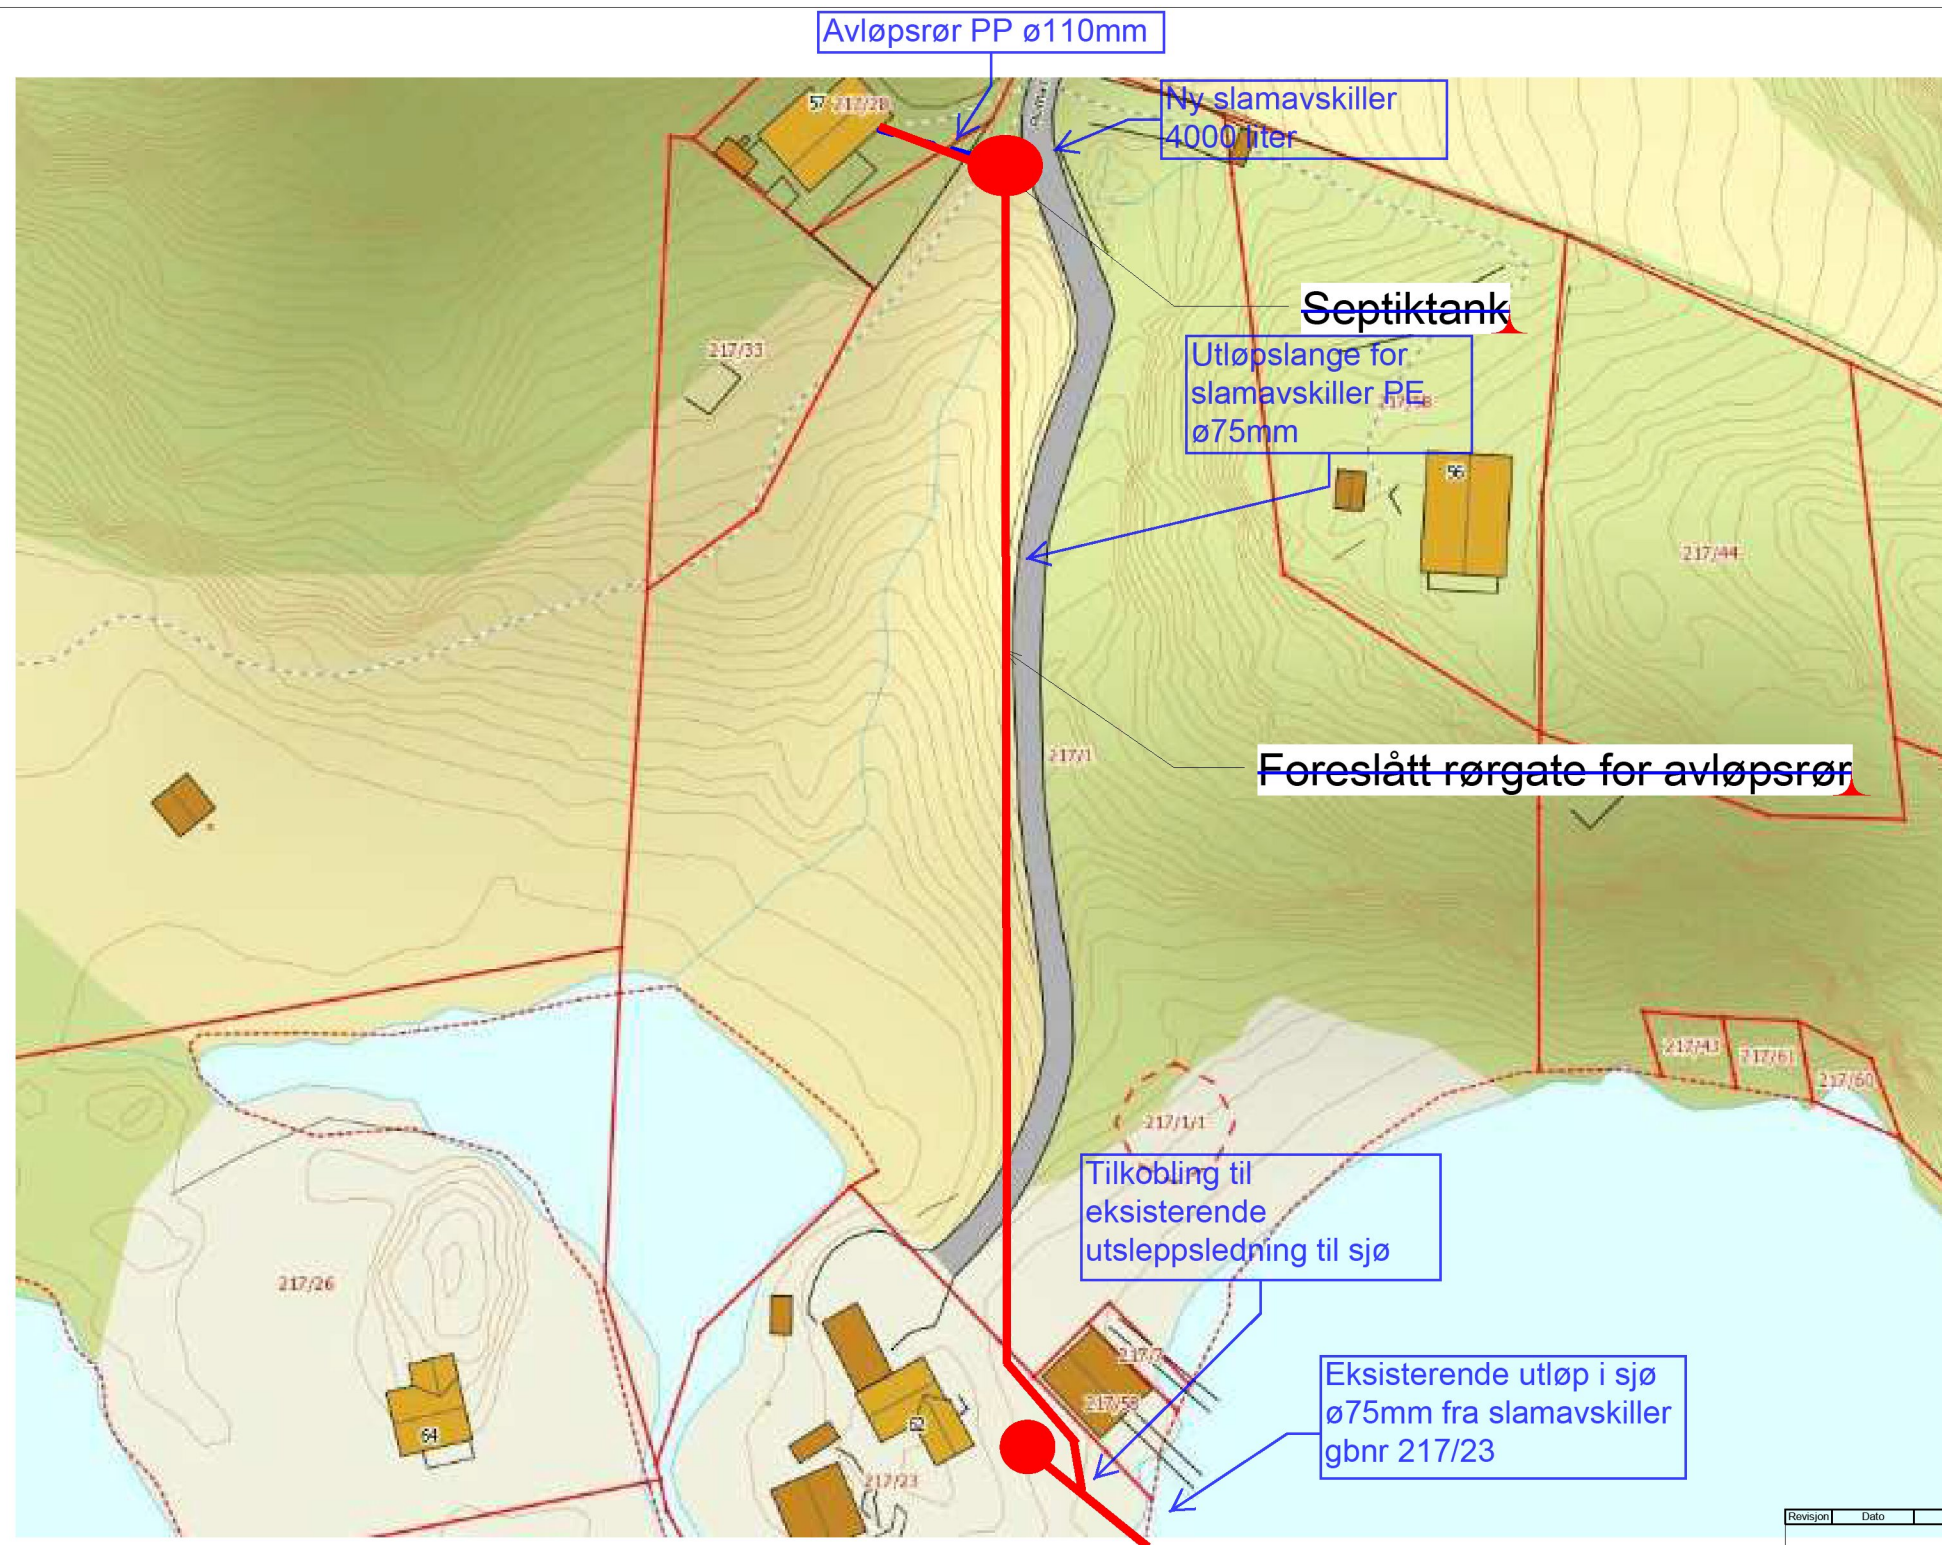

Revisjon	Dato	Beskrivelse	Tegnet	Kontrollert	Godkjent
Oppdragsnavn Øyvind Vatne			Målestokk (gjelder for A3 format) ?		
Påbygg hytte 217/28 Rørgate avløp					
			Tegningsnummer A105		