

6721800

6721600

* FORTAU MED GROFT FOR VATTN OG AVLAUP
FRAM TIL DENNE AVKØYRINGA I DENNE
UTBYGGINGA. ~260m

* UTPASSING AV VEG M/ FORTAU
OPPÅR MØTERLASSAR STØPP
HER

Eksisterende VL 200

* Vei som dagens
fortau bygges i hagen
på vestsida av vei


* Vei som bygges på eksisterende vei
lengre reguleret vei ca 360m.

Prinsippskisse 2

Prinsippskisse 1

Eksisterende VL 200

* Vei som dagens
fortau bygges i
hagen på vestsida
av vei.

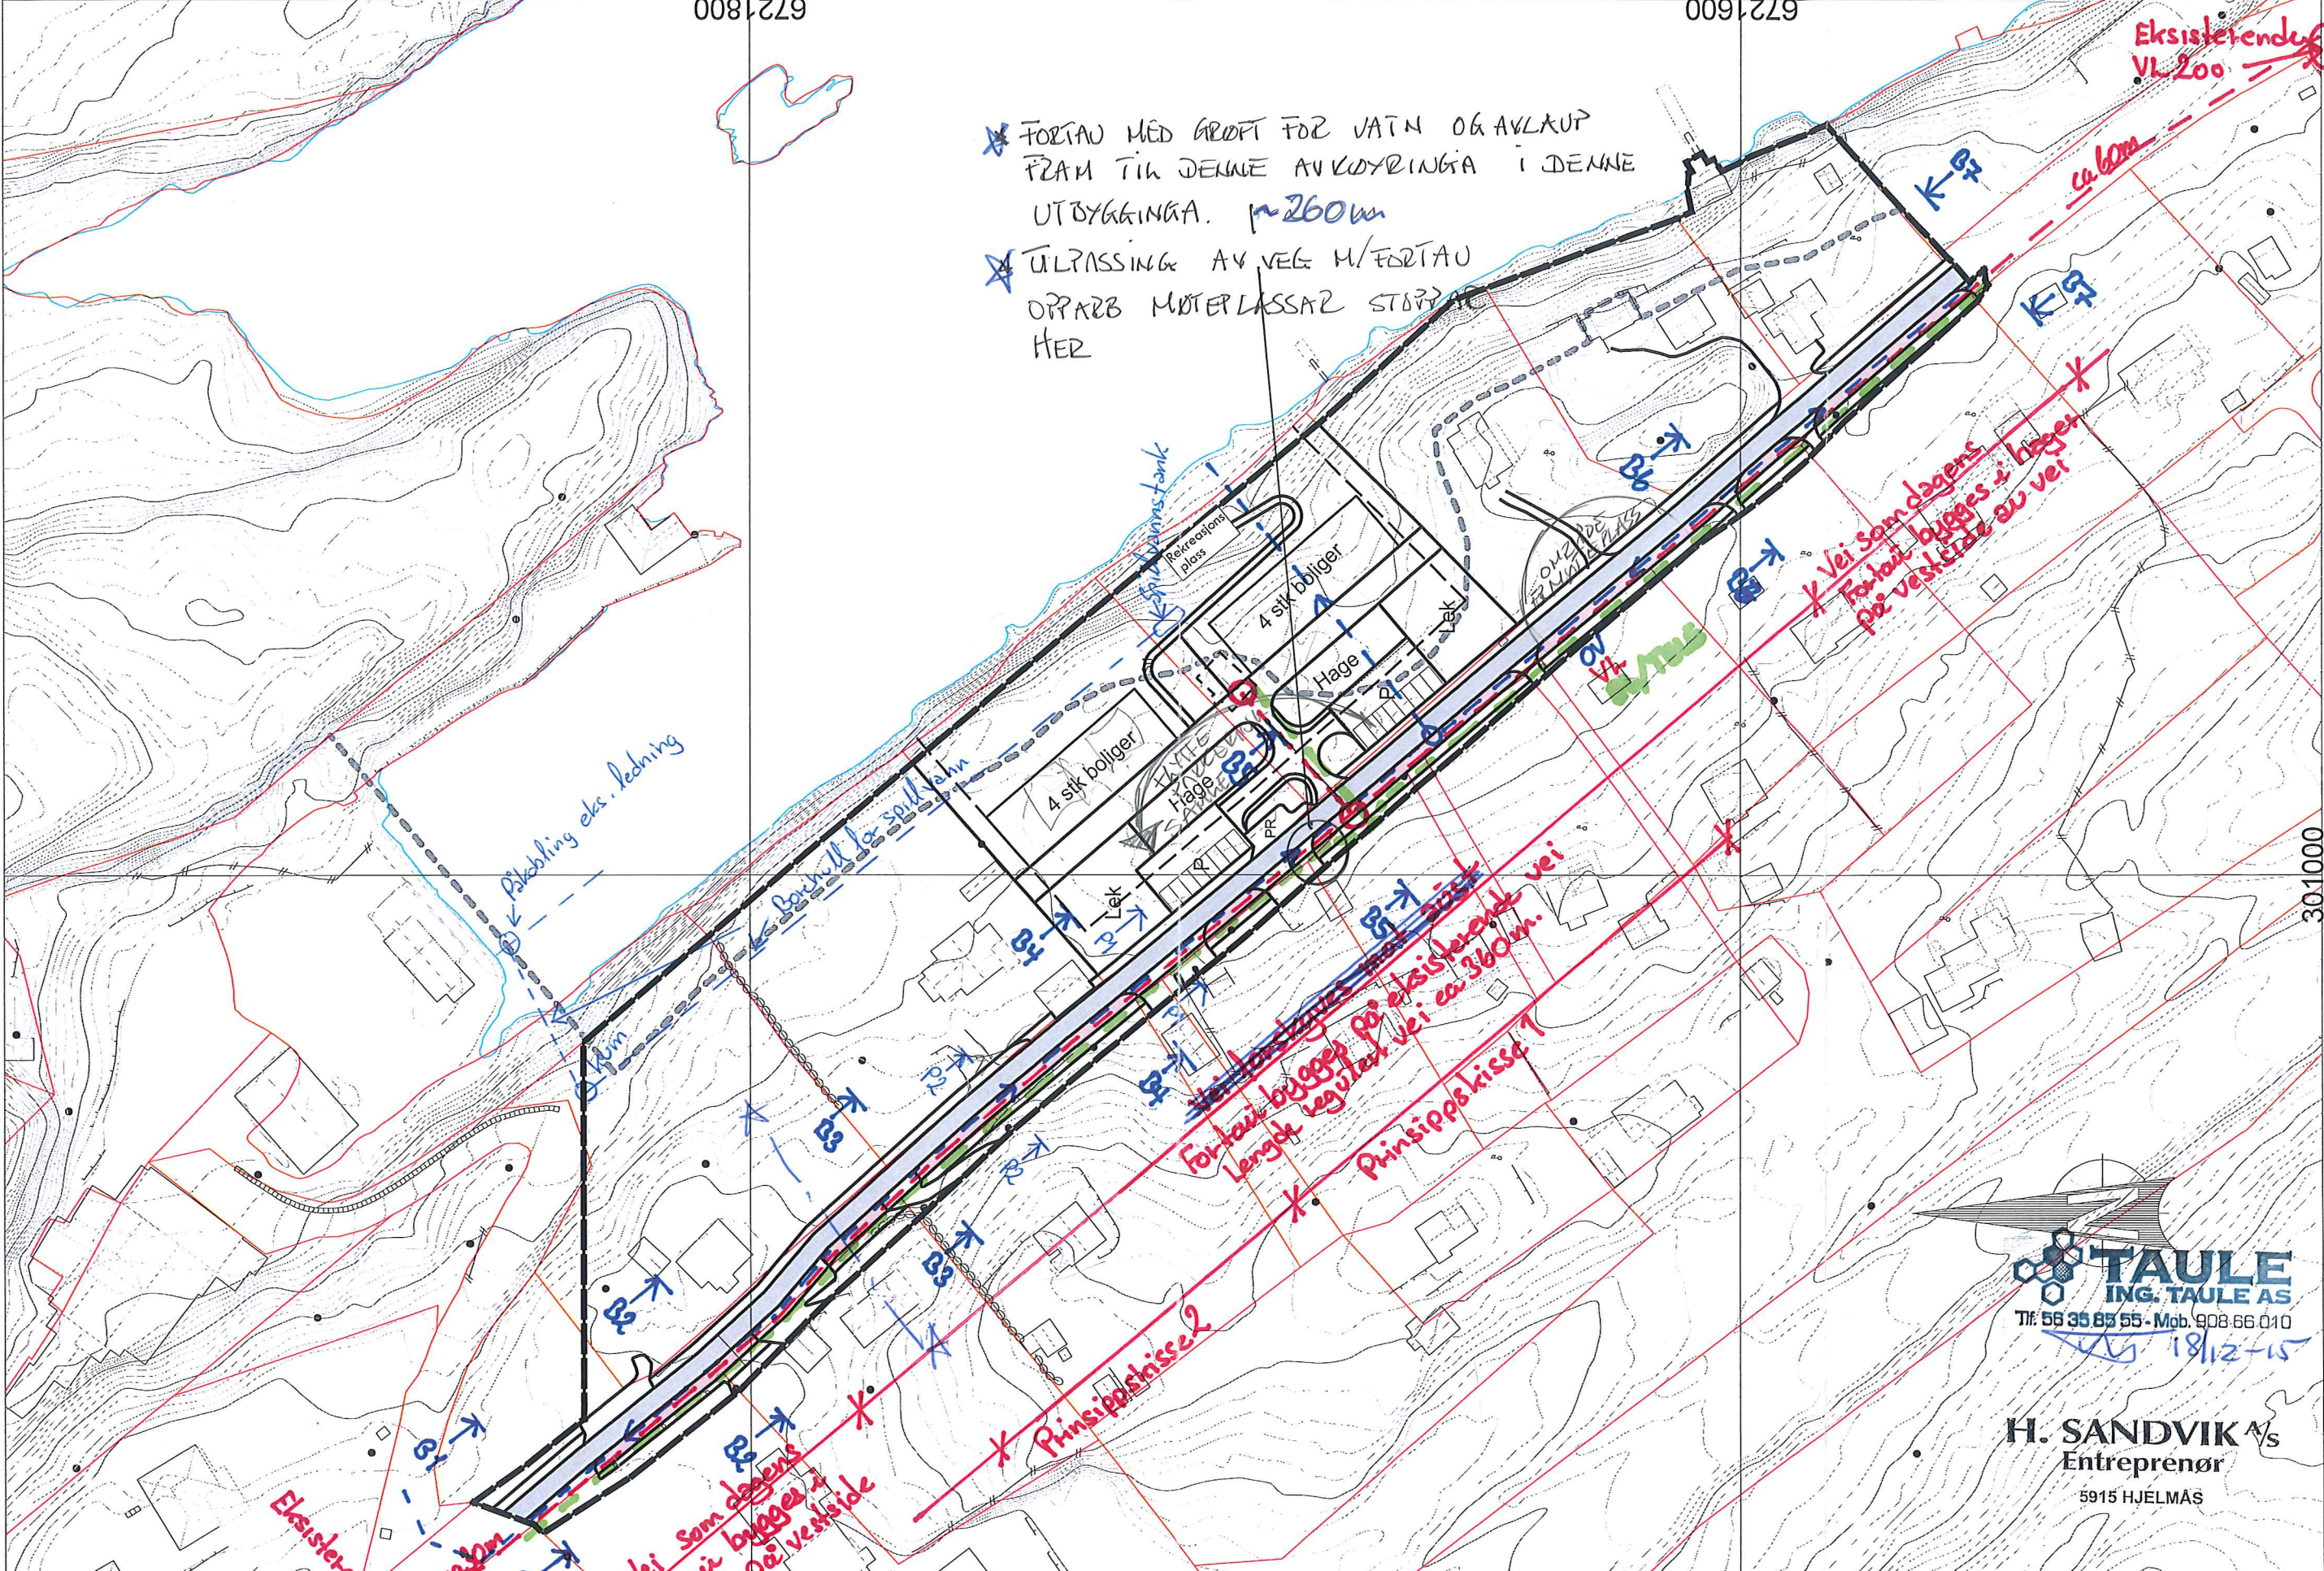

TAULE
ING. TAULE AS
Tlf: 56 35 85 55 - Mob: 908 66 010
18/12-15

H. SANDVIK AS
Entreprenør
5915 HJELMÅS