




FOTO 1

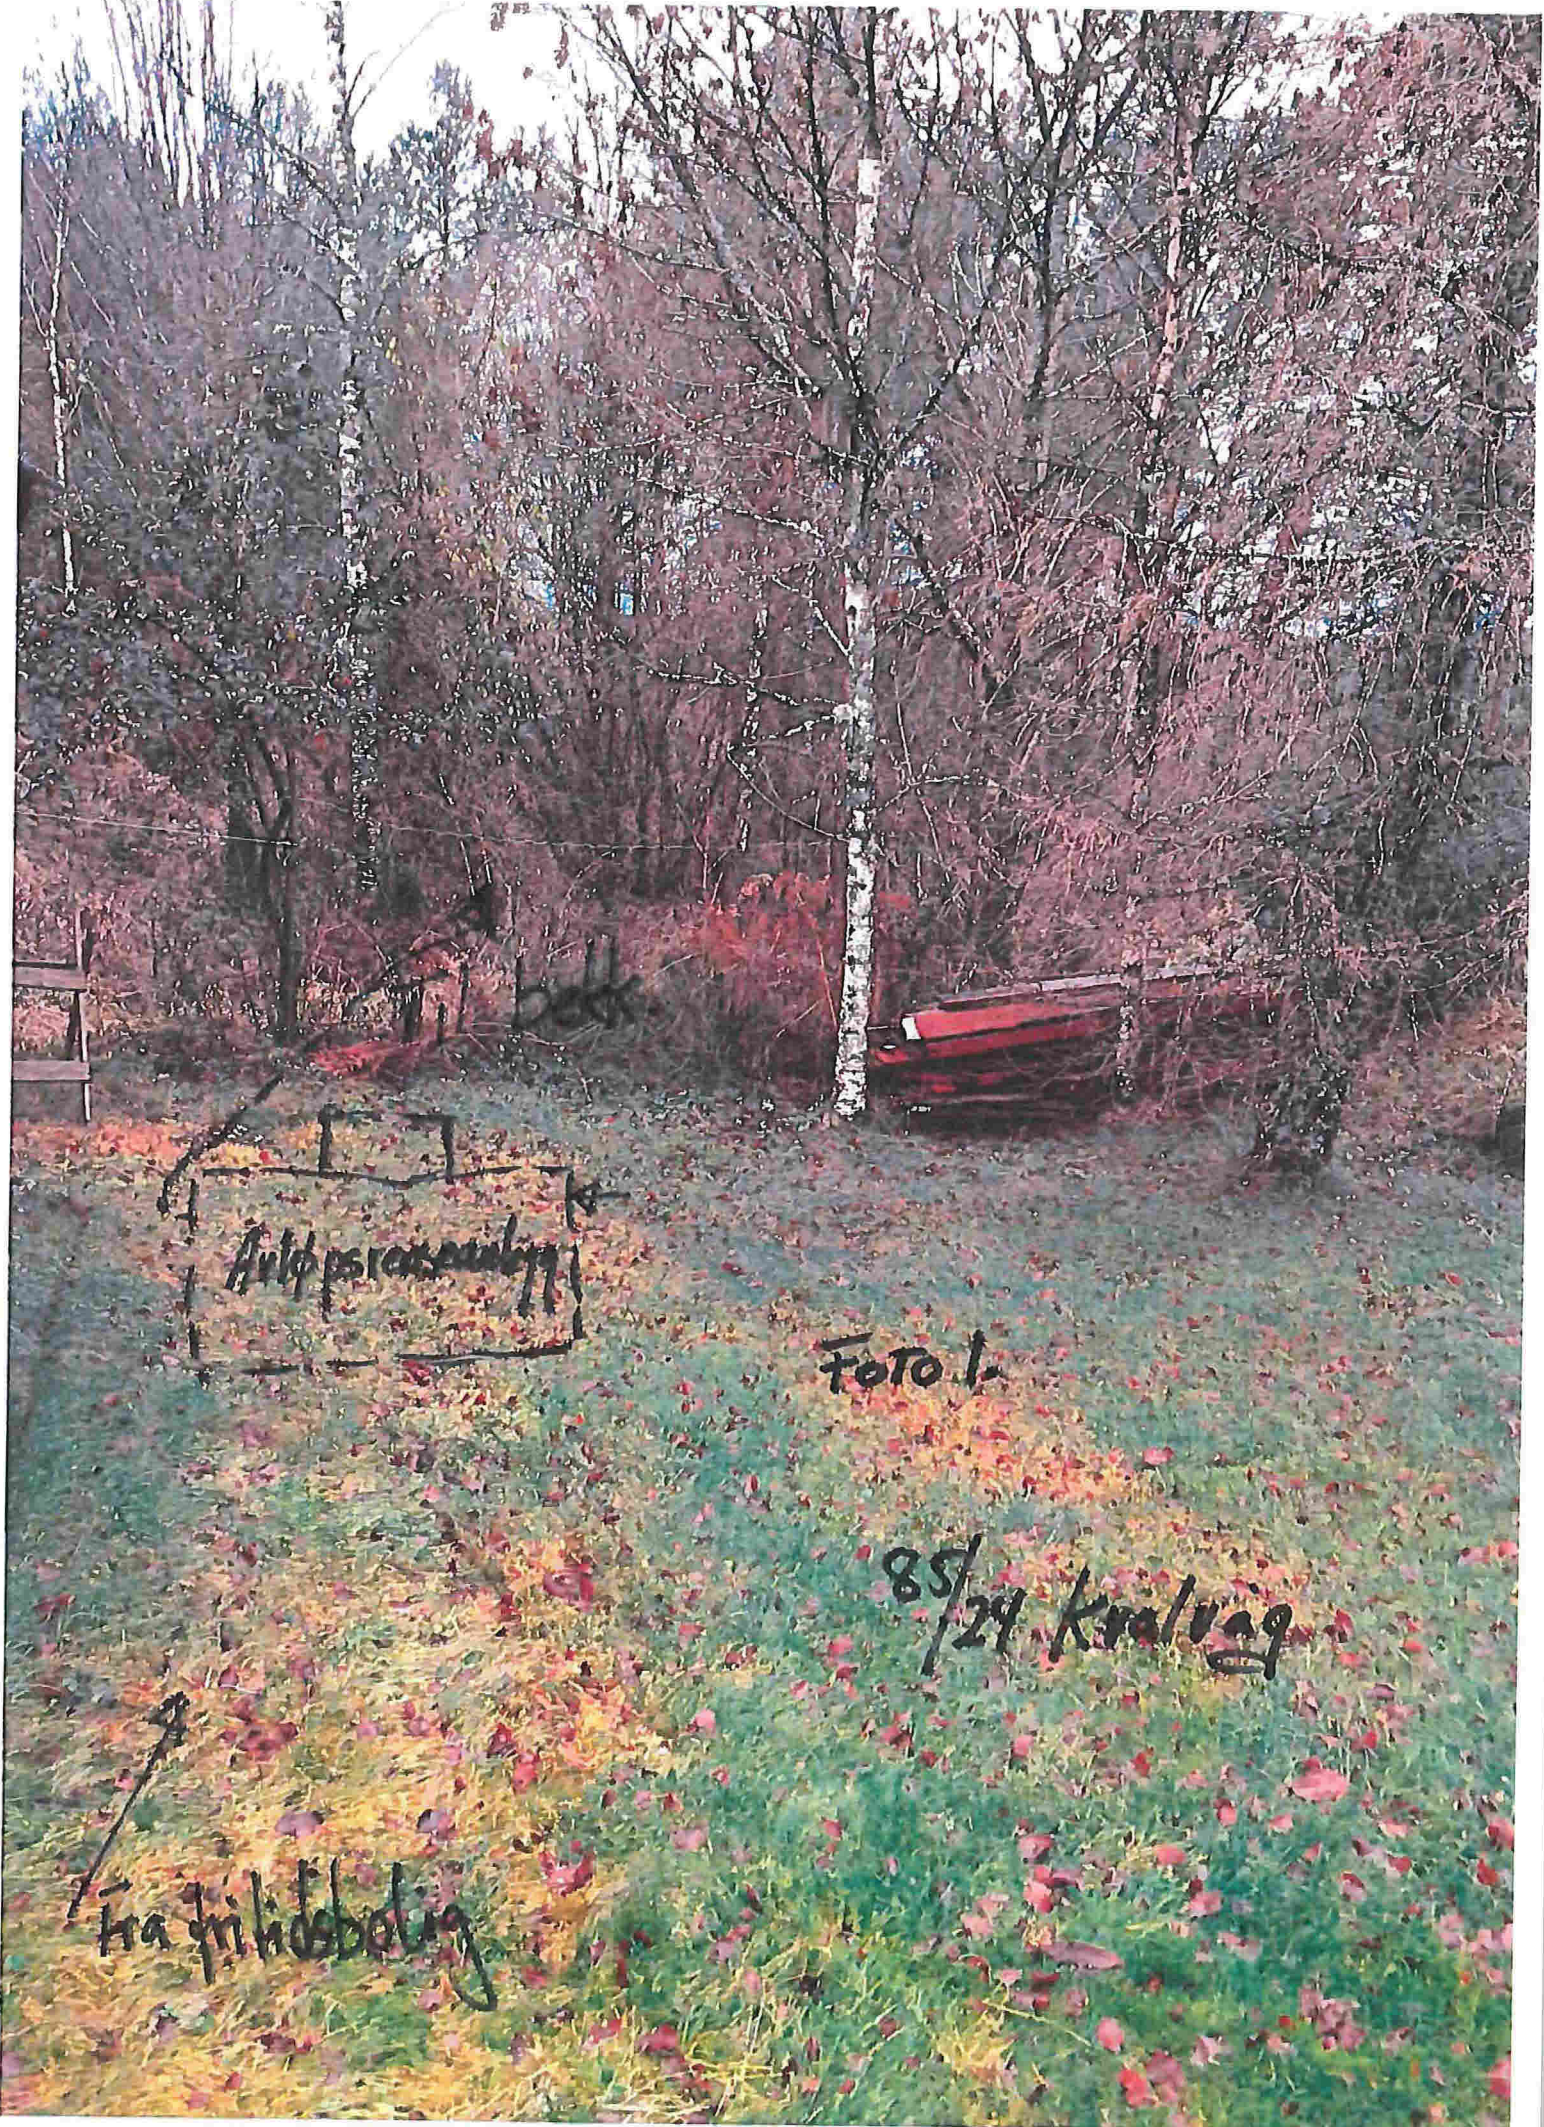


FOTO 1.

85/29 Kralvåg




Foto 2


85/24 Kvalvåg





foto 3

Hovedveien

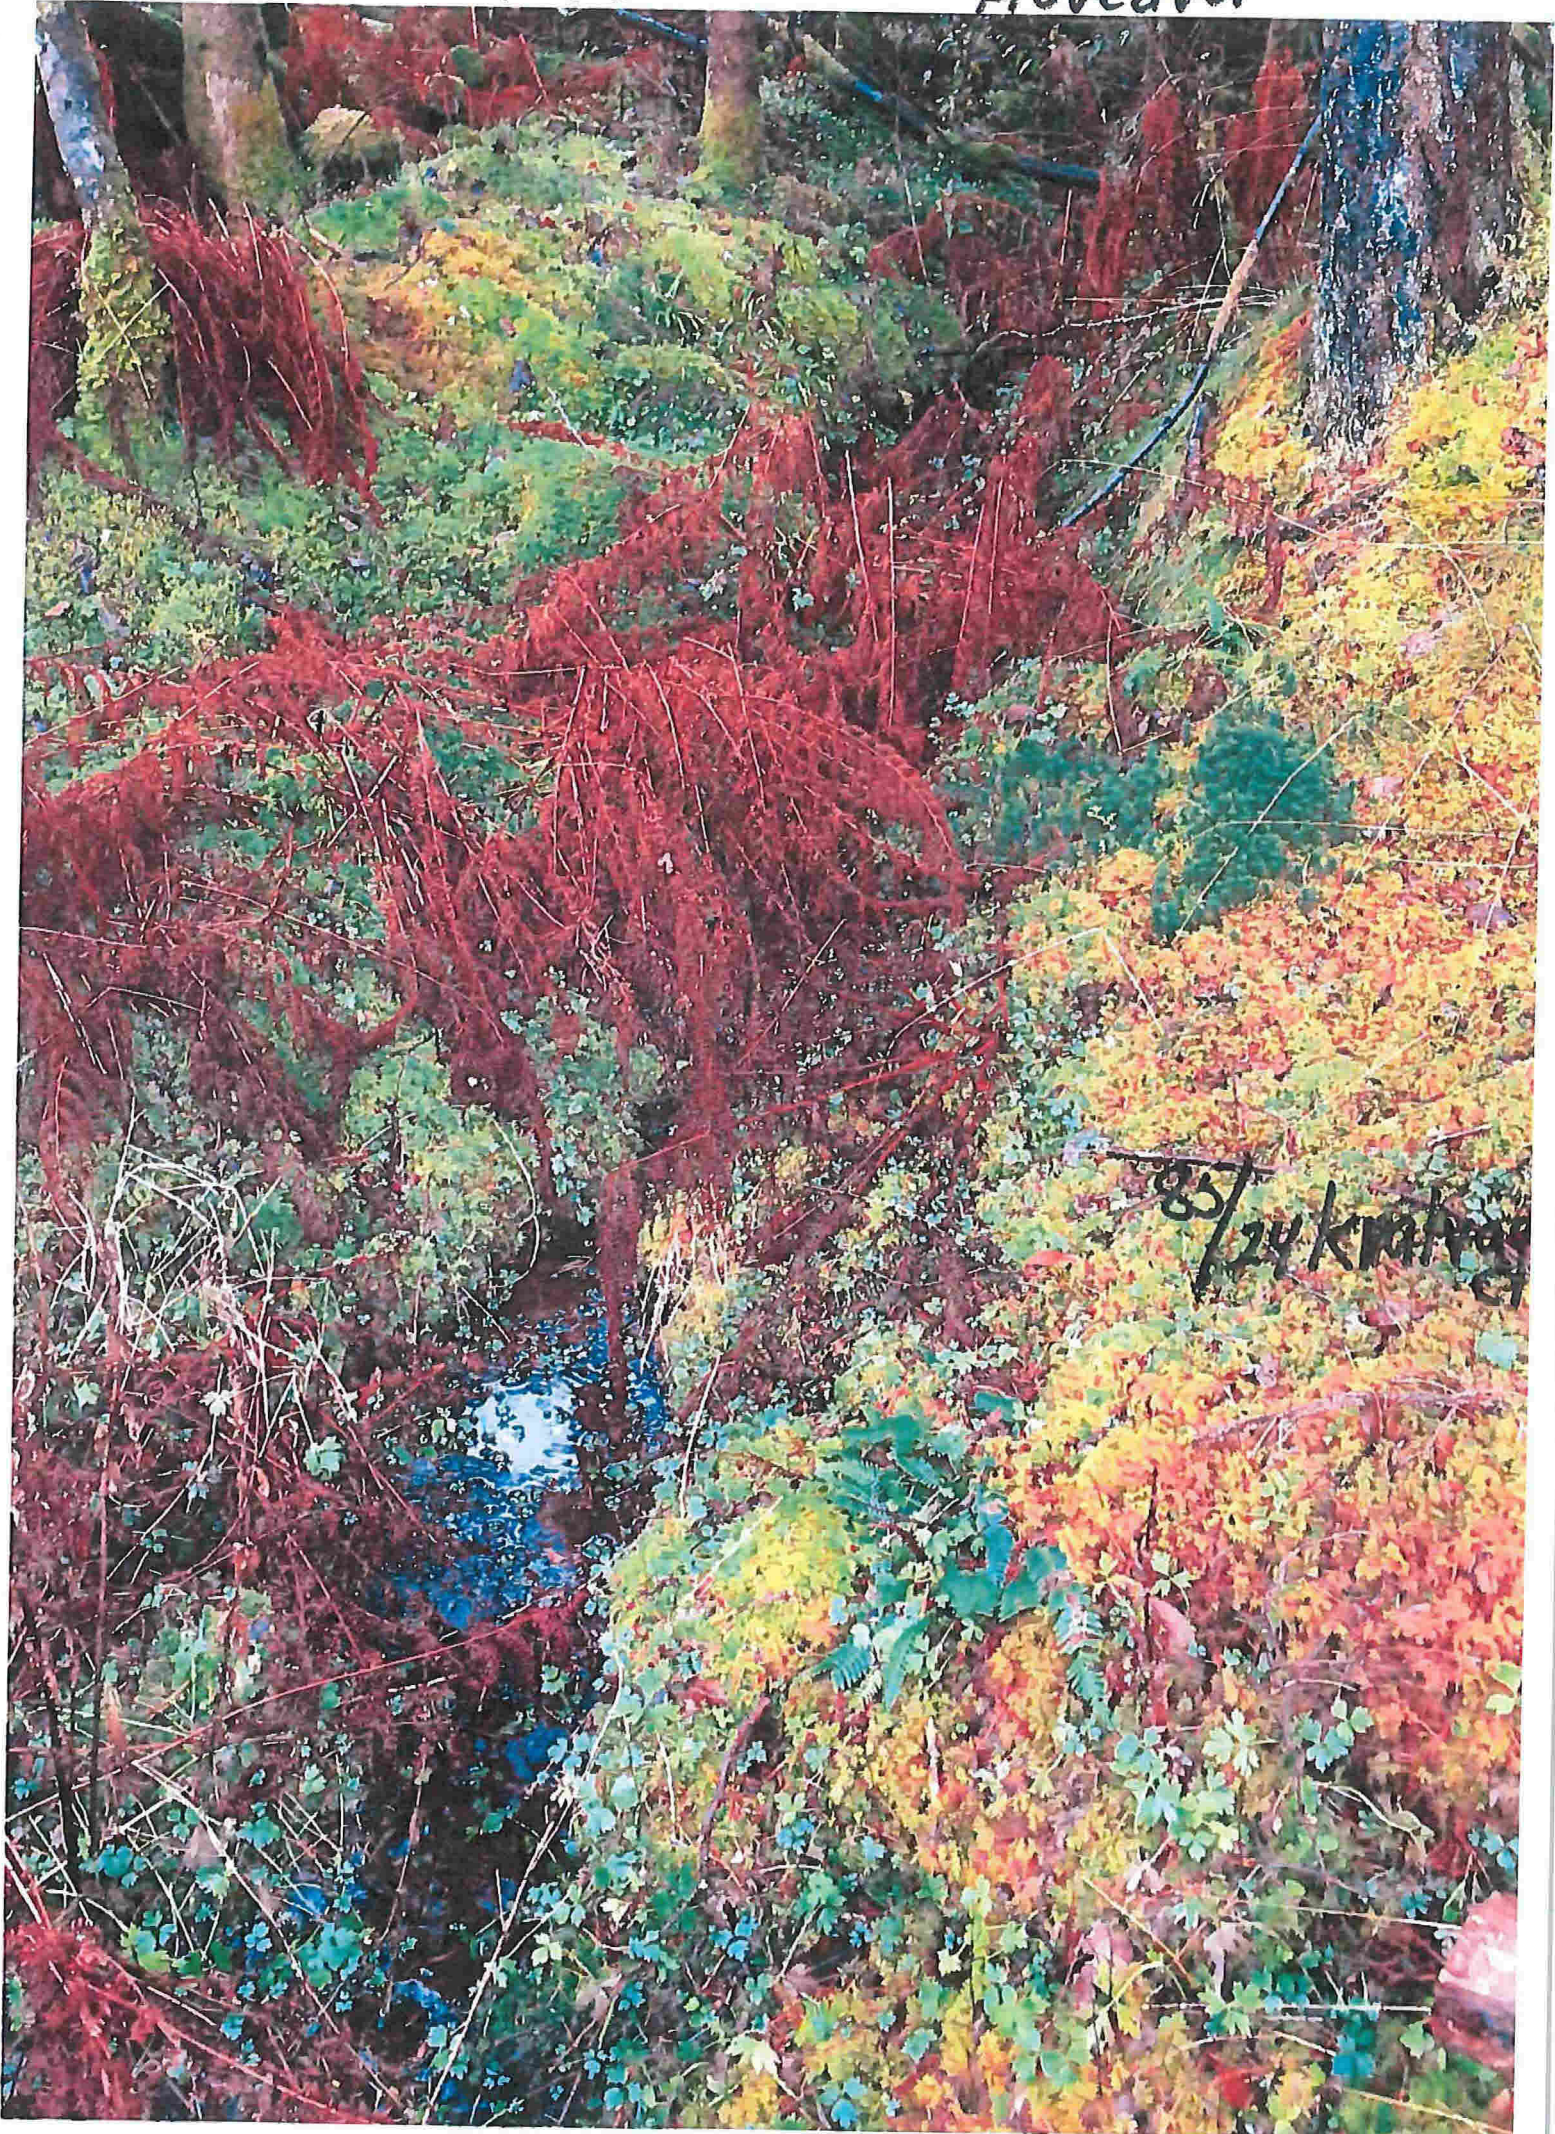

85/24 kraftveg