

- Nytte Grenser
- Registrerte Grenser
- Udefinert grenser
- Tettstedsplanke grense
- Enkeltvist grensepunkt
- ▭ Bolig
- ▭ Bostad m. helsehet
- ▭ Vanningsanlegg

- ▭ Stene bortader
- ▭ Hylte ferdsløp
- ▭ Garasje/bilplass
- ▭ Industribyggen
- ▭ Andre bygg

Hjelmås
VVS

P. Hj 29/1-11



Lindås kommune
Geodata avdeling




Dato: 2011.01.03
Skala: 1:500

Eigedomskart gnr.137 bnr.731

Målestokk
1:500

Beliggenhet og høyder må oppfattes som orienterende.

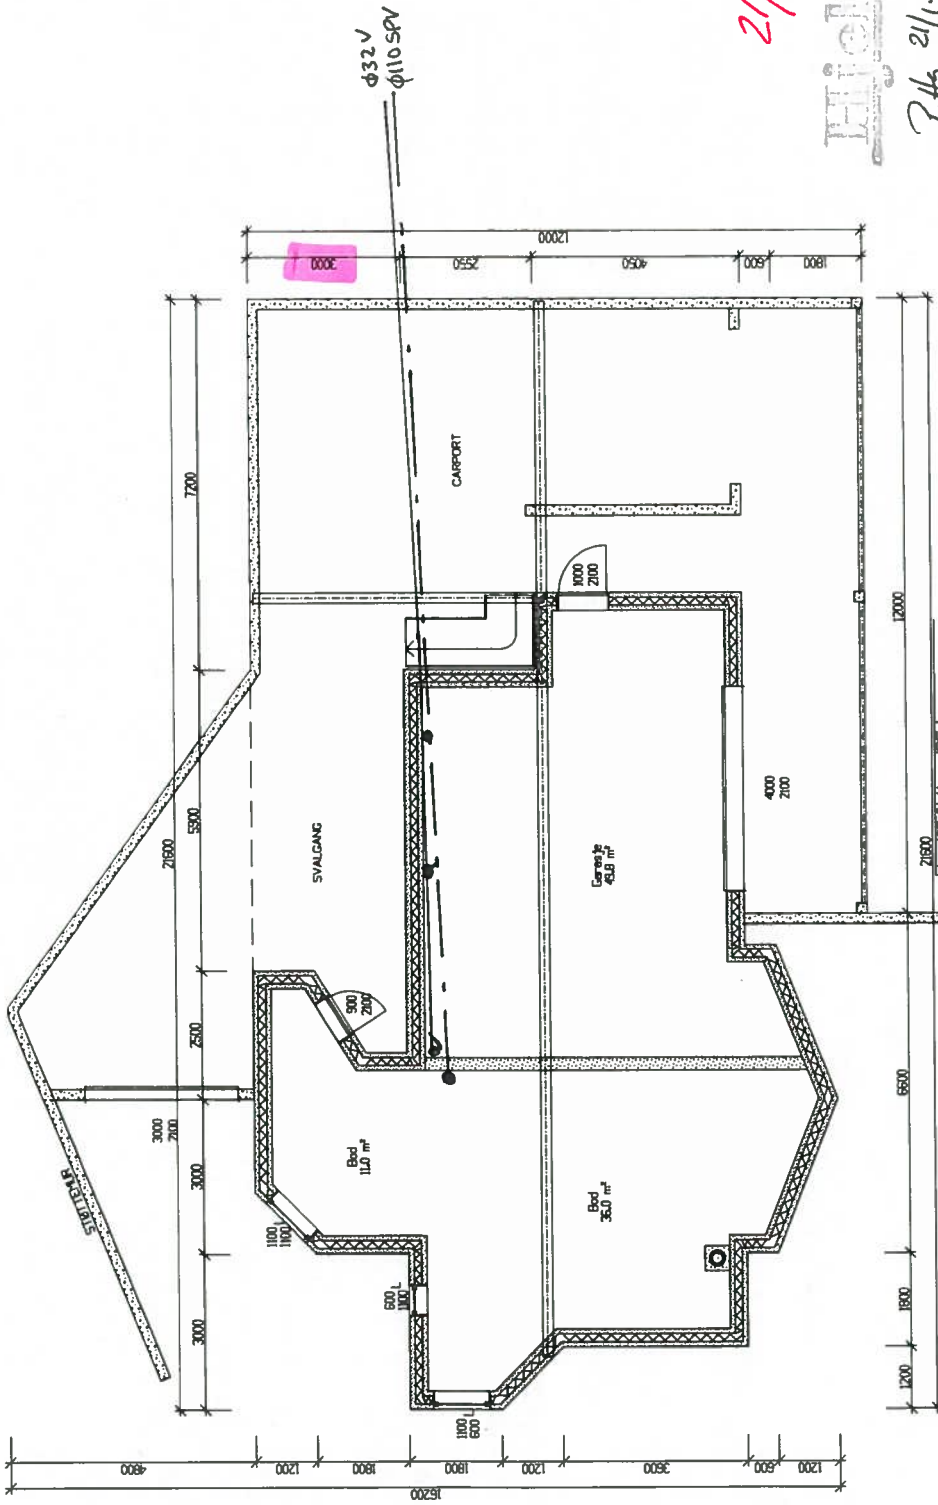

PLAN UNDERETASJE

| | | | |
|--|--|---------------------|---------------------|
| UTKASTAVEN Hogne Reikerås | BYGGER DAGOR AS | MAK 1:100 | BYGGER 1065-10 |
| LEVERANDØR Reknes Byggjevarer LL Selvåg 5986 Hosteland | ANSV. PROSJEKTLEDER REKNES BYGGJEVARER LL | DATE 03.01.11 | BYGGER 915354424 |
| <small>TEKNIKKEN PÅ BÅE KOPPIERES GJELT BEHØRER Å VÆRE LITTE FORVÆRRET FRA. RØKES BYGGJEVARER LL. TEKNIKKEN PÅ BÅE FLYG UTOG KVALITETSSIKRINGSSTEDET TIL RØKES BYGGJEVARER LL.</small> | | TITTEL ENEBOILIG | ARK. 504 |

Hjeltemås
VV3-1/2
21/12/15
P.Hy 21/11