

Søknad om løyve til framføring av kablar, leidningar og graving i offentleg veg

WINDIS KOMMUNE

Etter vedtektene i Veglova §§ 32 og 57 og forskrifter om varsling av arbeid på offentleg veg vert det hermed søkt om løyve til:

Legging Utskifting Reparasjon Luftspenn

Veg nr.: _____ Hp.: _____ Km: _____ - _____ Arbeidsstad: _____

Arbeida gjeld: Vassleidning Telekabel Avløpsleidning TV-kabel
 El-kabel Gassleidning Anna: _____

Noverande dekke: Asfalt Brostein Grus Anna: _____

Frå eigedom Gnr.: _____ bnr.: _____ slik det er vist på vedlagde kart / skisse i målestokk 1: 1000

Arbeidsskildring: BØRE UNDER VEG FRÅ GBNR 134/379 OG
LAGEGRØPET I GANGSTI TIL EL SKAP NR 66493 BKK
BØRE HUL VED CA 2-2,5 meter UNDER ASFALTERT VEG.

Arbeidet er ønska oppstarta: VEKE 52 og venta avslutta: VEKE 53

Talet på kryssingar: 1 stk. Boring: ja, ved km: _____ nei

Lengde på luftspenn/grøft langs veg: _____ m frå km: _____ til km: _____

Som eigar av og oppdragsgjevar/byggherre for anlegget tek eg på meg det ansvaret som «Retningslinjer for framføring av kablar, leidningar og graving i offentleg veg - Statens vegvesen Region vest, av januar 2006» pålegg meg og garanterer for ferdigstilling av anlegget utan kostnad for Statens vegvesen. Eg godtek dei vilkår for løyvet som går fram av nemnde retningslinjer.

Oppdragsgjevar/byggherre: BIRGER HANSEN

Adresse: VARDANE 75 - 5504 ALVERSDAL

Kontaktperson hos oppdragsgjevar/byggherre: Inge Taule A/S Tlf.: 90866010

Dato: 23/12-15 Underskrift: Jan Arne Taule

Som entreprenør er eg kjend med dei plikter som gjeld for undersøking på gravestaden. Det er sett kryss for dei type anlegg som finst på staden:

El-kabel Vassleidning Signalkabel Kulturminne
 Telekabel Avløpsleidning Polygonpunkt Gass
 TV-kabel Skilt Grøntanlegg Anna: _____

Nødvendige opplysningar og direktiv om anlegga er innhenta og varsel om graving er gitt. (kryss av)

Arbeida skal utførast etter «Retningslinjer for framføring av kablar, leidningar og graving i offentleg veg - Statens vegvesen Region vest, av januar 2006», og etter tilvisning av vedrørte partar. Eg godtar dei plikter som arbeid i offentleg veg medfører etter nemnde retningslinjer. Godkjend plan for arbeidsvarsling vil liggja føre før arbeidet vert sett i gang.

Eg har gyldig ansvarsforsikring i følge retningslinjene pkt. 1.6 og 1.7 ja nei (kryss av)

Entreprenør: Inge Taule A/S
Adresse: Wannvegen 33 - 5814 Isdalstø

Kontaktperson hos entreprenør: KARL AXEL TAULE Tlf.: 90866010

Dato: 23/12-15 Underskrift: Jan Arne Taule

Returadresse: *Statens vegvesen Region vest, Askedalen 4, 6863 Leikanger*

VEDLEGG 2 side 1

TIL BOK GRVEMELDINGS-
TJENESTE


GRV 134/379
VARDANE TS



 **TAULE**
ING. TAULE AS
Tlf. 56 35 85 55 - Mob. 908 66 010

TW 23/12-15

SI AVZ

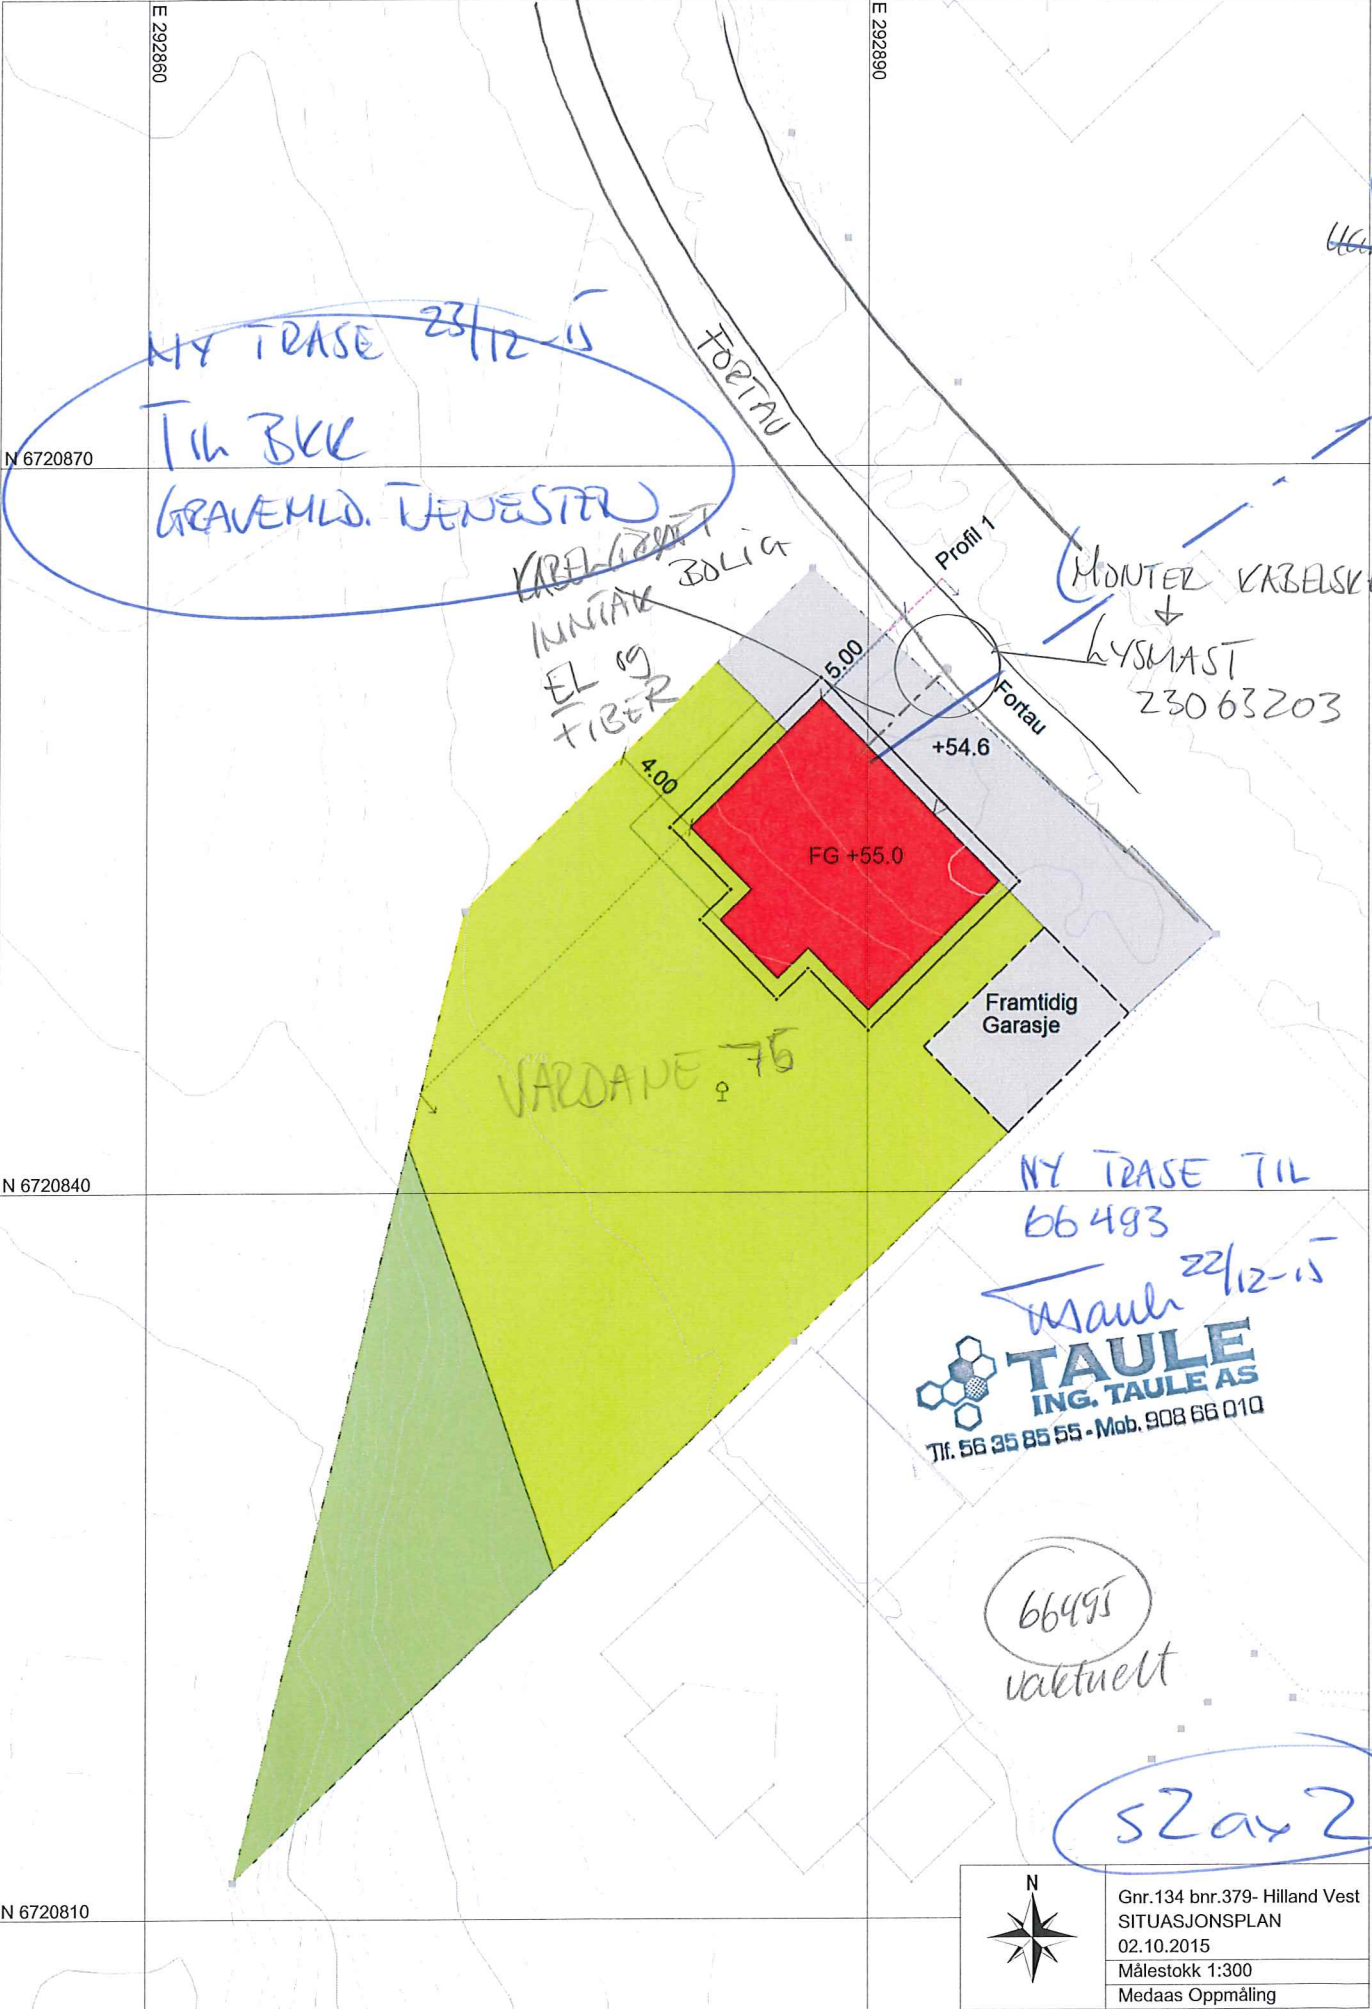

NY TRASE 23/12-15
 TIL BKK
 GRAVEMID. TUNESTEN

KABELKAP
 INNIKAB
 EL OG
 FIBER

MONTER KABELSKAP
 LYSMAST
 23063203

VARDANE 75

NY TRASE TIL
 66493

W. Saule 22/12-15

TAULE
 ING. TAULE AS
 Tlf. 56 95 85 55 - Mob. 908 66 010

66495
 vaktuelt

S2a2



Gnr.134 bnr.379- Hilland Vest
 SITUASJONSPLAN
 02.10.2015
 Målestokk 1:300
 Medaas Oppmåling