



Plan av 2. etasje

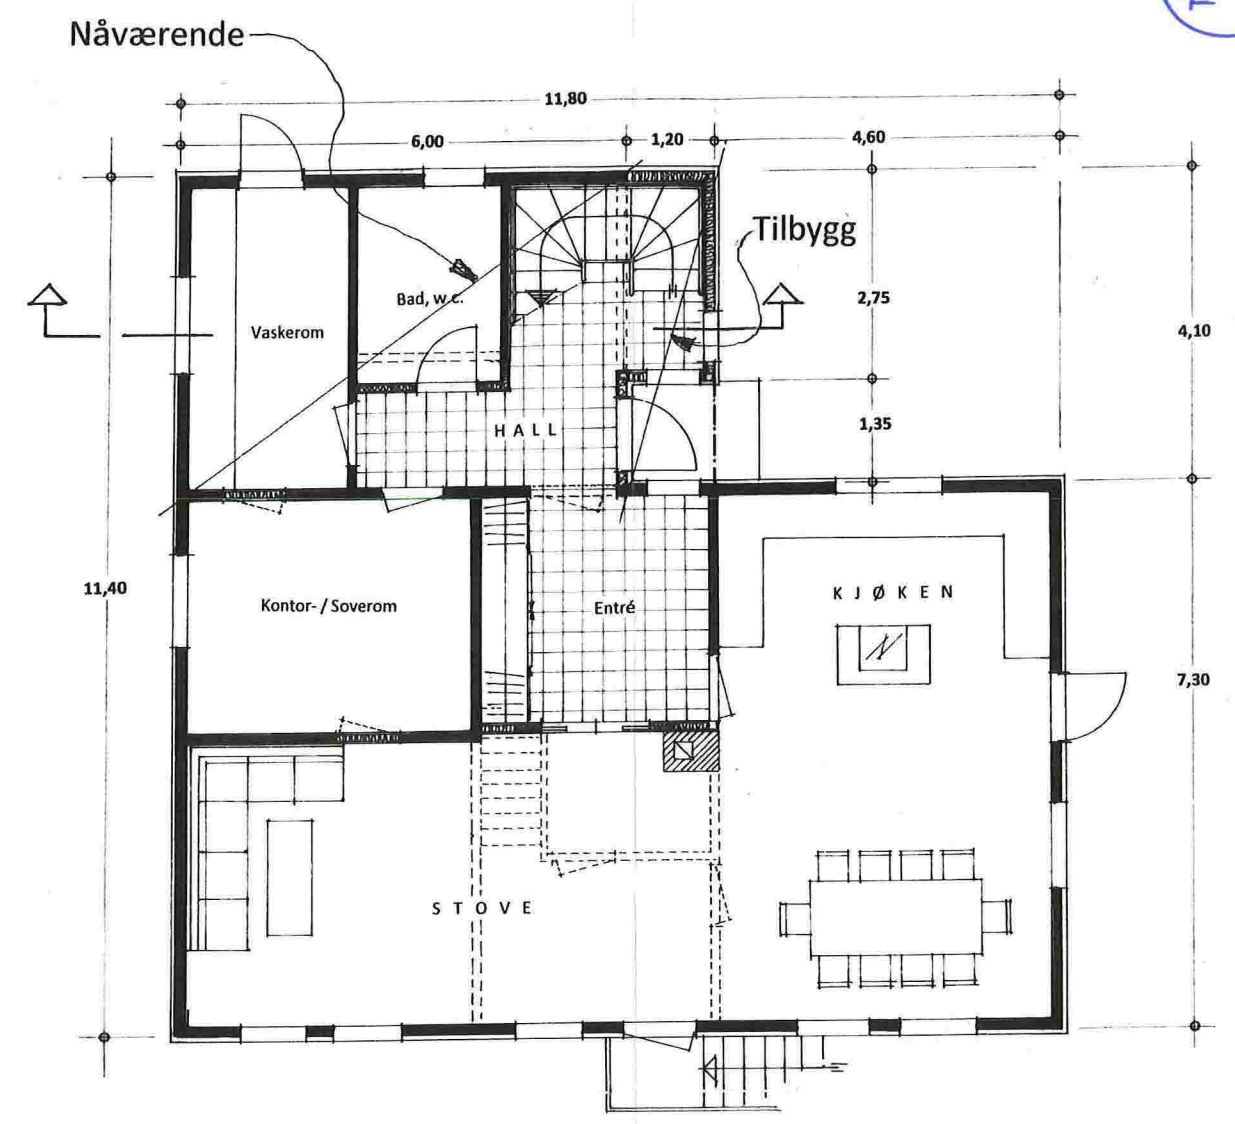


Plan av 1. etasje

- Prosj. nye vegger
- Vegger som skal rives
- Vegger som beholdes

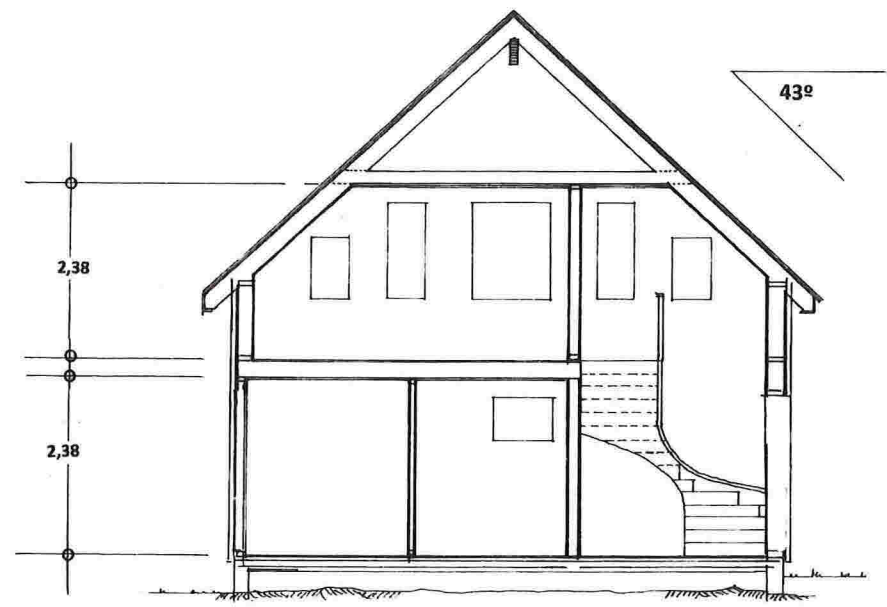


Snitt


Prosj. ombygging + tilbygg på Gnr. 176 , Bnr 3 i Lindås kommune
 Etasjeplaner – og Snitt i Mål = 1 : 100

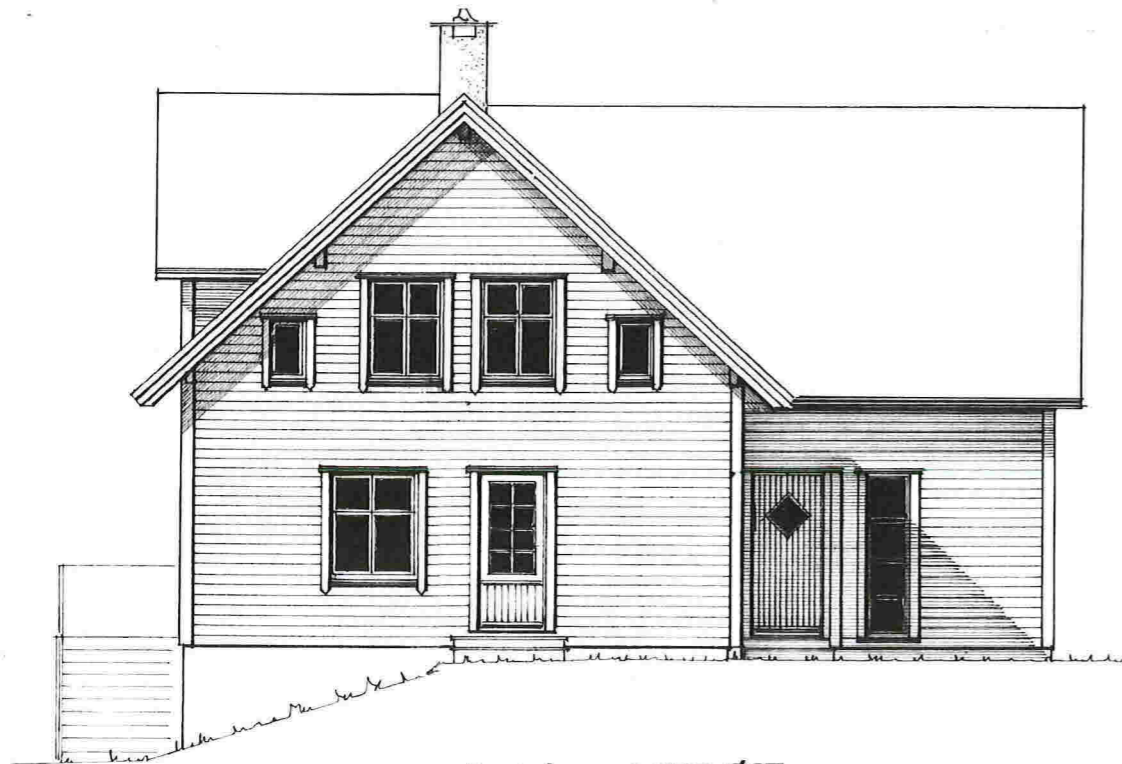

Fasade mot SYD-ØST

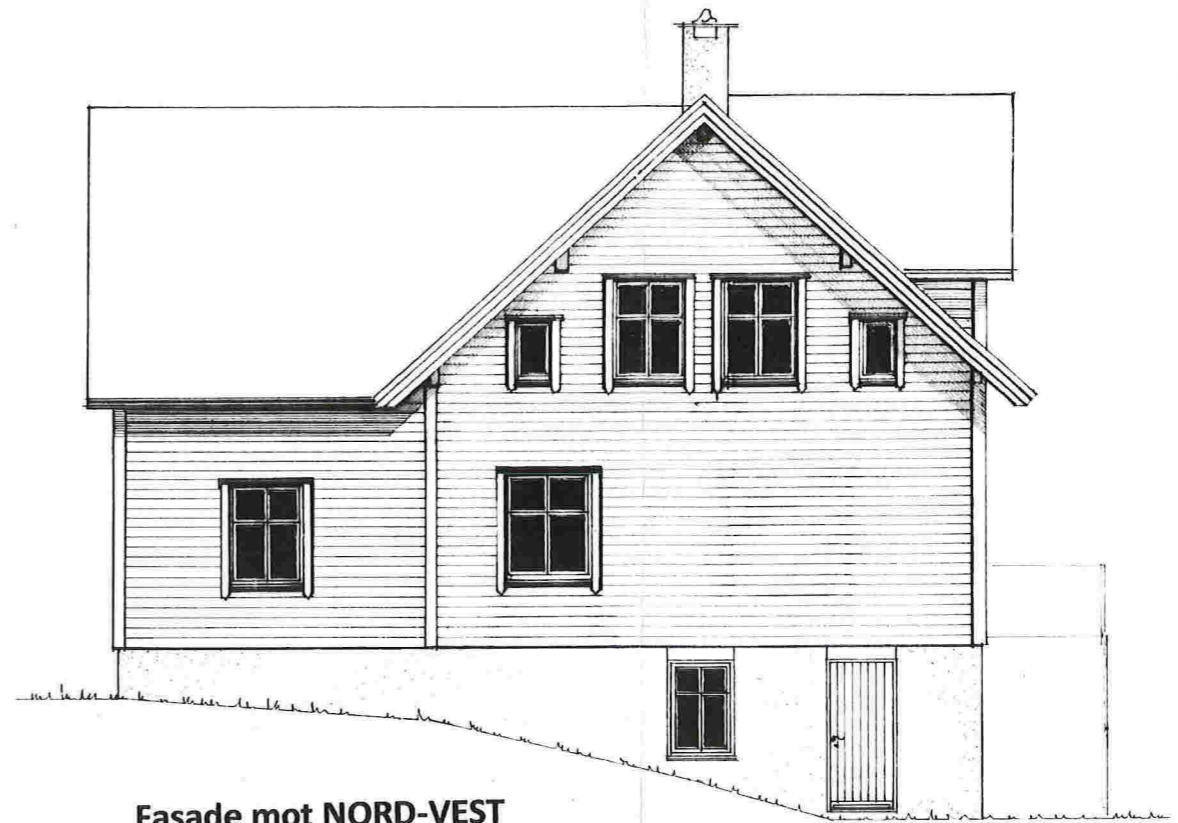

Fasade mot NORD-VEST

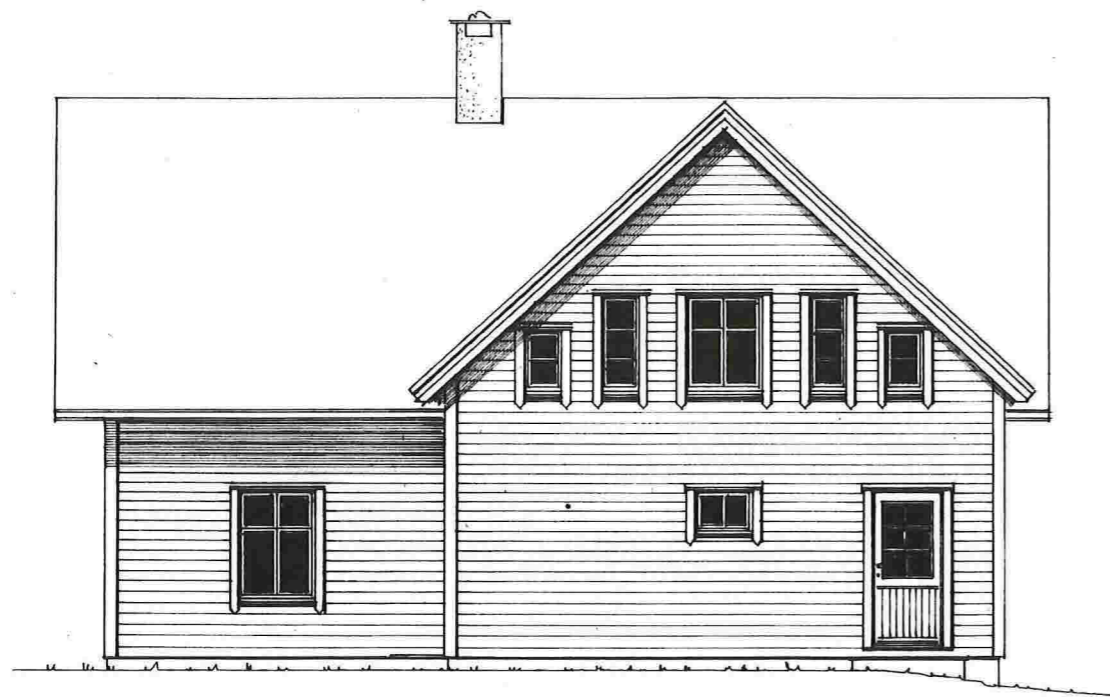

Fasade mot NORD-ØST



Fasade mot SYD-VEST

Prosj. ombygging av bustaden på Gnr. 176 , Bnr. 3 i Lindås kommune
Fasader i Mål = 1:100