


VEDLEGG (2)

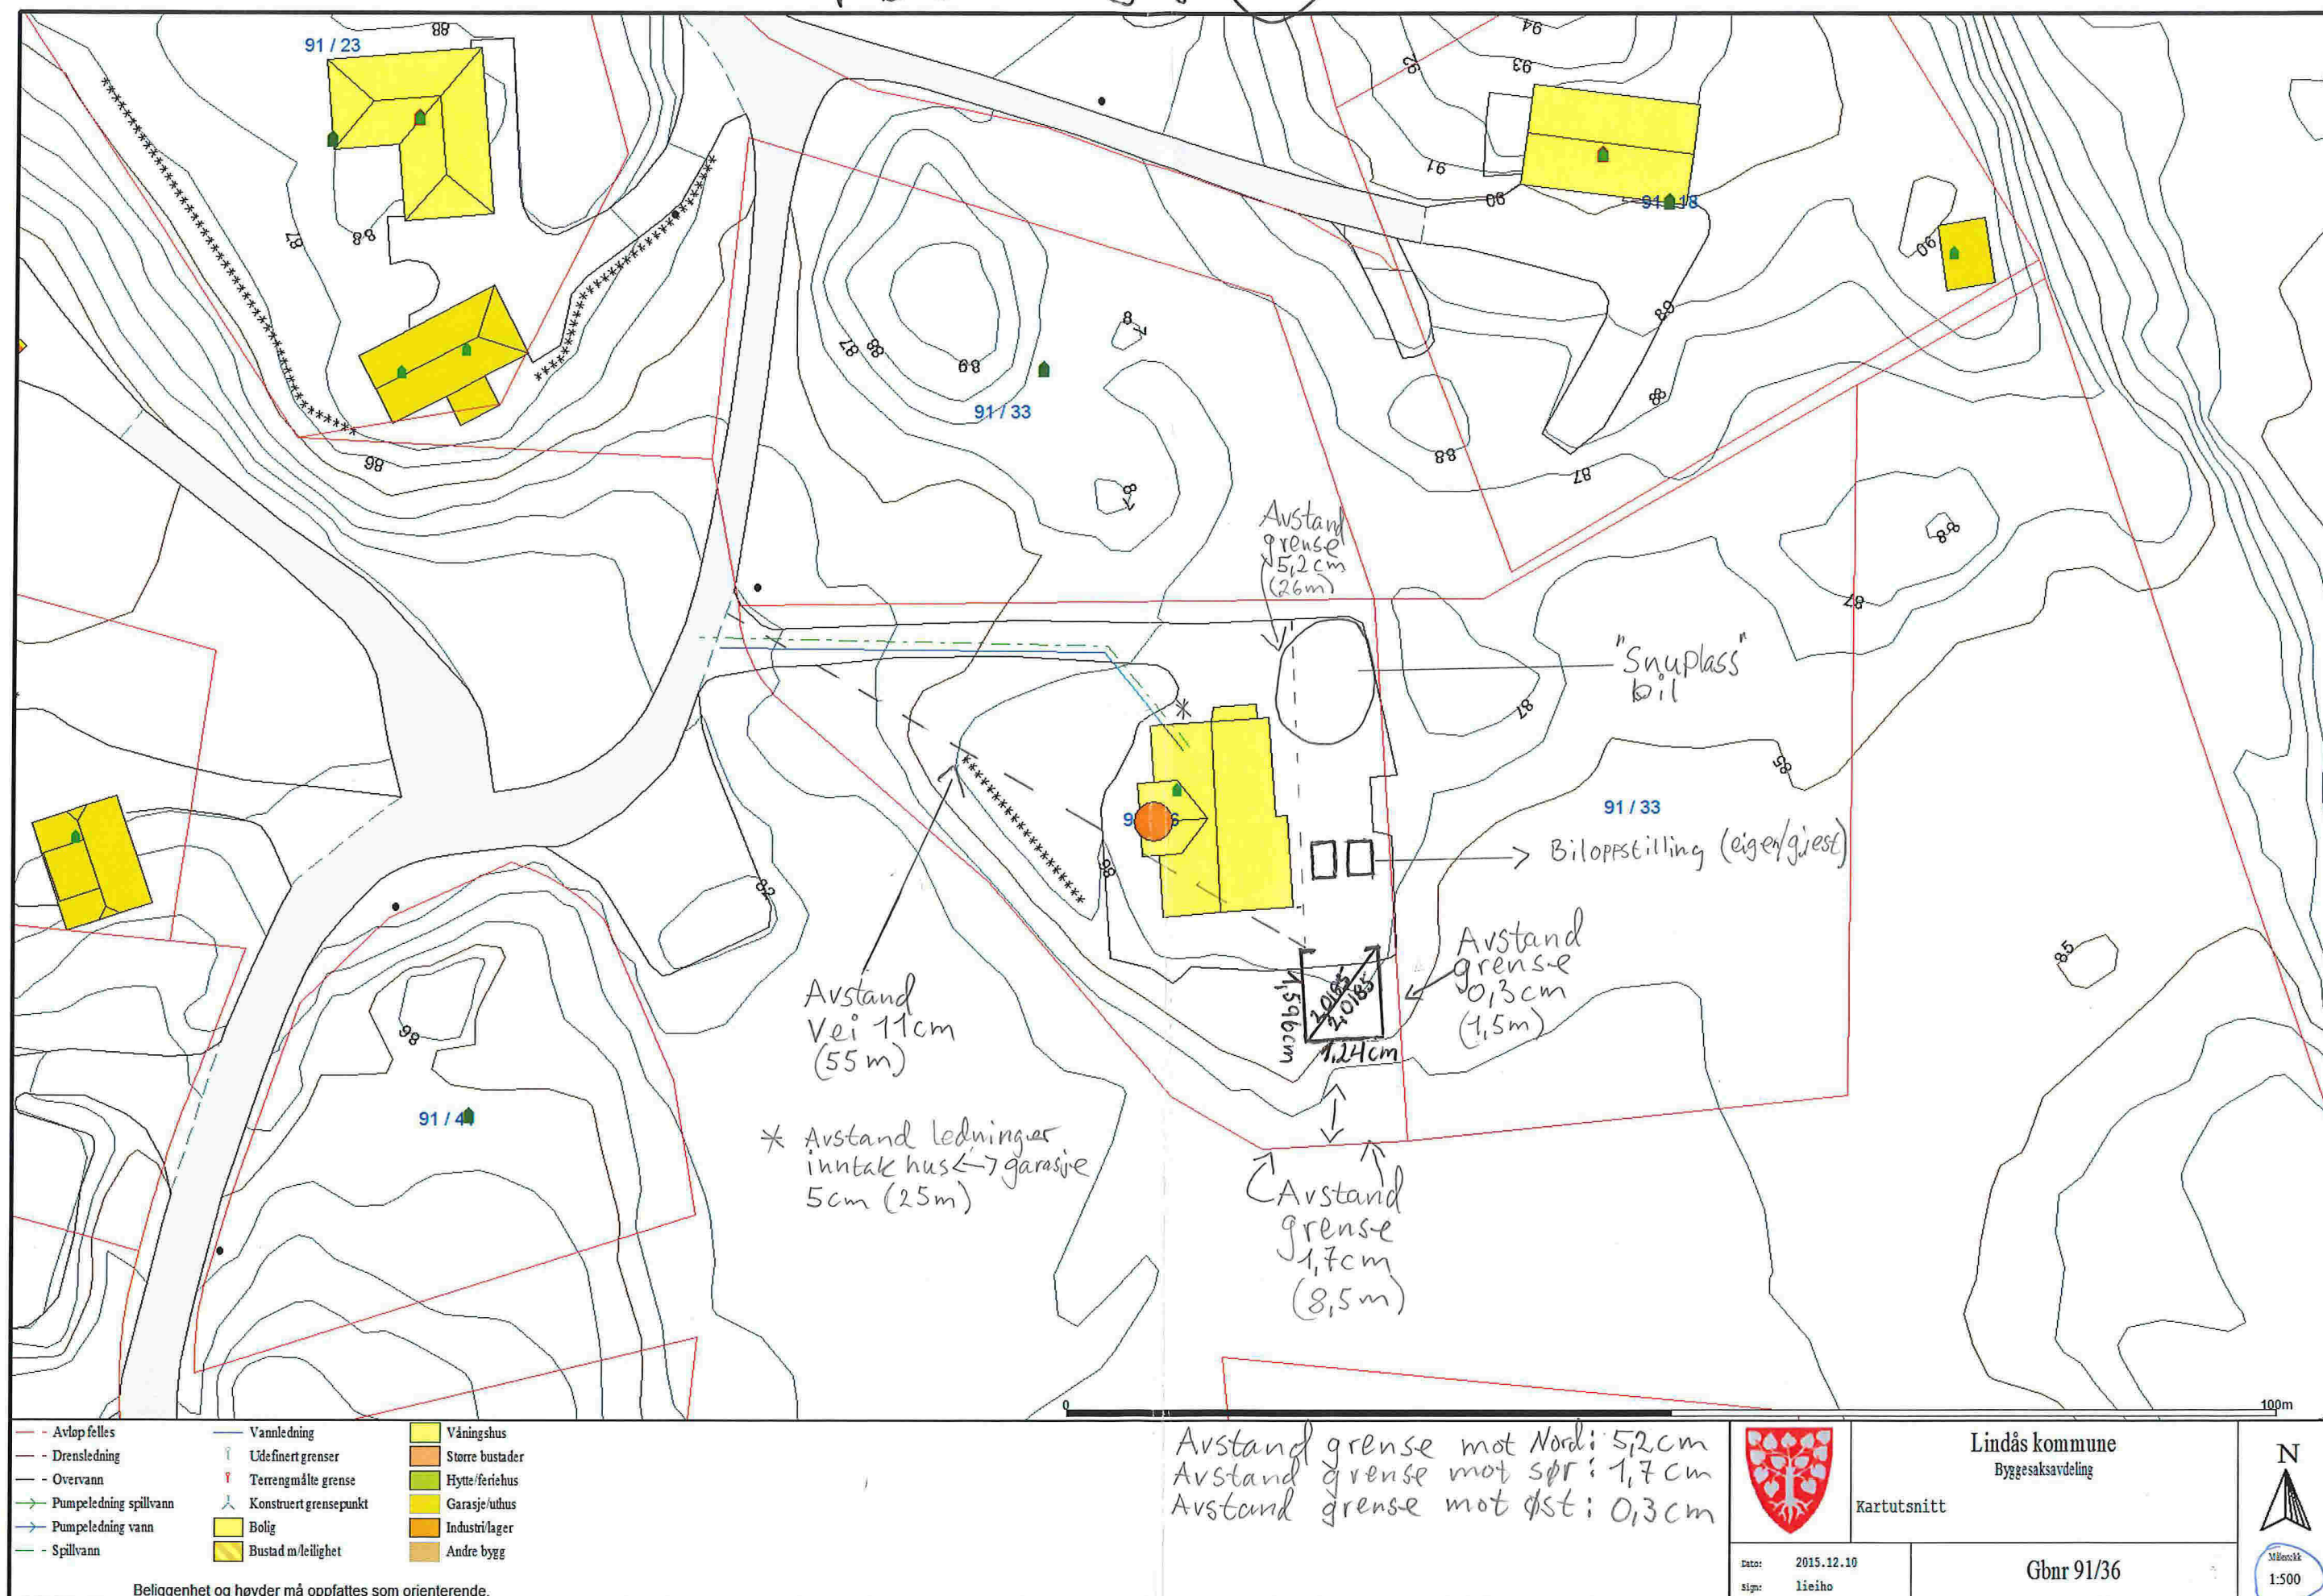

Avstand grense mot Nord: 5,2 cm
 Avstand grense mot sør: 1,7 cm
 Avstand grense mot øst: 0,3 cm



Lindås kommune
Byggesaksavdeling

Kartutsnitt

Dato: 2015.12.10
Sign: lieho

Gbnr 91/36



Målestokk
1:500

Vedlegg (2)