

Til kommune:

Til vegavdelinga

**SØKNAD OM DISPENSASJON FRÅ BYGGEGRENSE**

Arbeida på eigedomen kan ikkje settast i gang før løyve frå kommunen er gjeve.

Tiltakshavar	Torgeir Arne Lid	Tlf.	48227093
Ansvarleg søkjar/utførande	H. Sandvik AS	Tlf.	97019.634
Byggeplassadresse	Oterdalen 66, 5914 Isdalstø	Gnr./bnr	188/722
Vegstrekning	Gnr. 188, Bnr. 531, 626	Stad	
Tiltaket ligg i område med reguleringsplan			
Nei <input type="checkbox"/> (Søknaden vert handsama hjå vegmynde).			
Ja <input checked="" type="checkbox"/> Namn på planen: <u>Felt: E SÅTA, plan ID 1263-16051983</u> (Søknaden vert handsama hjå Byggesak).			

**Søknad om dispensasjon frå byggegrensa langs kommunal veg.**

- Det vert søkt om dispensasjon frå byggegrens som er 15 m frå midt kommunal veg.
- Det vert søkt om dispensasjon frå byggegrens som er ca 4 m frå vegkant på regulert veg
- Vedlagt følgjer grunngeving for særleg grunn i samsvar med PBL§19-1.
- Naboar er varsla om at det er søkt om dispensasjon.
- Vedlagt følgjer vedlagt kart/skisse i målestokk 1:500, med påteikna målsett tiltak, som viser avkøyrslø.

Kva tiltak dispensasjonen gjeld (garasje, tilbygg m.v.).	Tilbygg	..
Minste avstand frå planlagt bygg - til nabogrens mot veg	2,5	m
Minste avstand frå planlagt bygg - til midt kommunal veg	5,7	m

**Signatur**

Eg er kjend med at vanlege fristar for handsaming ikkje gjeld før løyve til avkøyring er avklart.

Dato:	Tiltakshavar
22.12.15.	Torgeir Arne Lid


**Søknad motteke hos kommunens vegmynde, Dato .....**

- Uttale                       Søknad godkjent                       Søknad avslått

**Merknader/vilkår**

- Det skal være mogeleg å snu på eige grunn.
- Plassering av tiltaket må ikkje hindre sikt for andre trafikktilhøve på staden.
- Tiltaket må plasserast slik at krav til sikt for eigen avkøyring vert teke vare på.
- Tiltaket må plasserast \_\_\_\_\_ m frå ledningstracè.
- Tiltaket må plasserast \_\_\_\_\_ m frå midt kommunal veg.
- Anna:

Kommunens vegmynde    Dato.....sign. ....

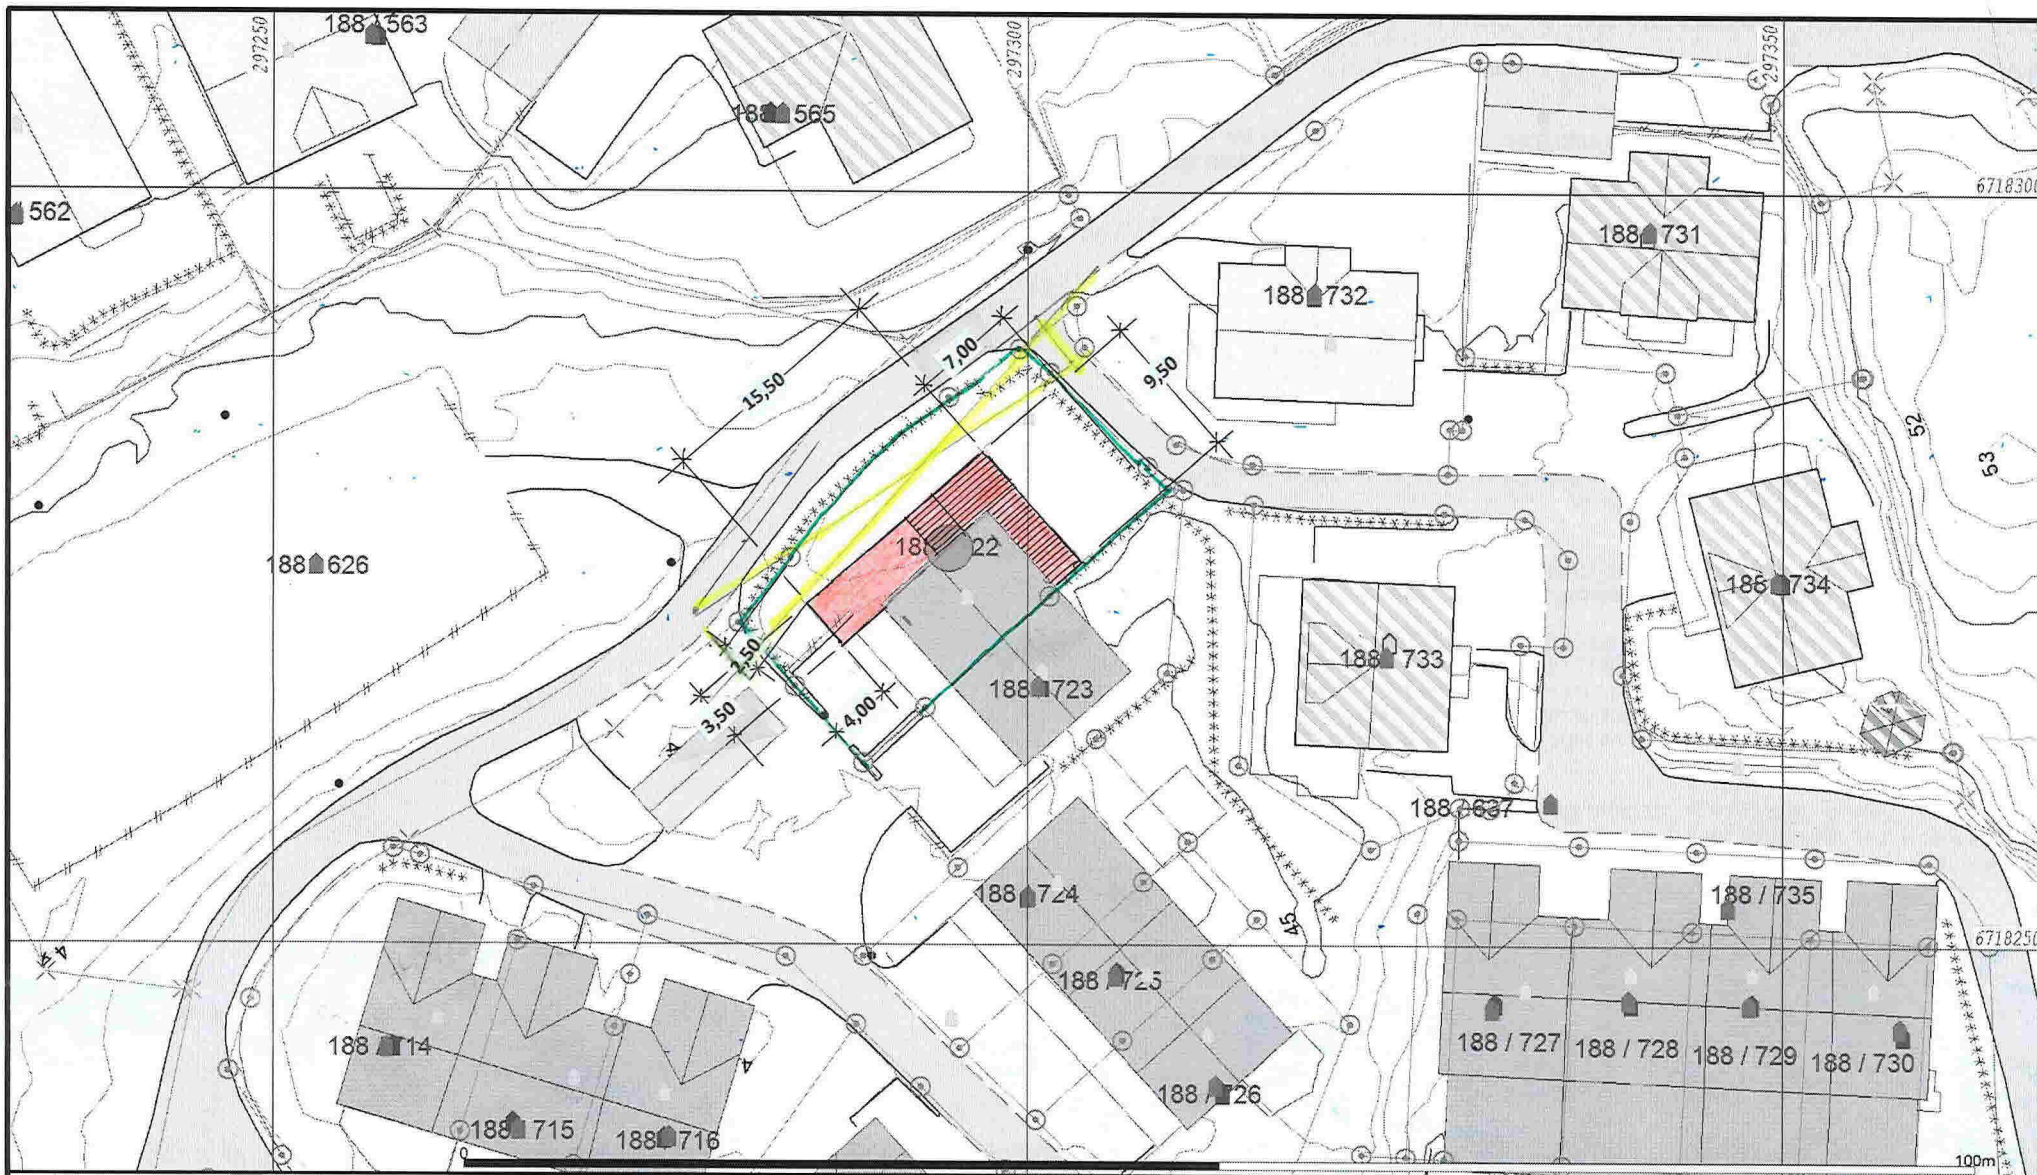

- |                          |                   |
|--------------------------|-------------------|
| — Målte Grenser          | ▨ Våningshus      |
| — Registrerte Grenser    | ▨ Større bustader |
| ⊕ Udefinert grenser      | ▨ Hytte/feriehus  |
| ⊕ Terrengmålte grense    | ▨ Garasje/uthus   |
| ⊕ Konstruert grensepunkt | ▨ Industri/lager  |
| ▨ Bolig                  | ▨ Andre bygg      |
| ▨ Bustad m/leilighet     |                   |

Beliggenhet og høyder må oppfattes som orienterende.



Lindås kommune  
Geodata avdeling



Dato: 2015.11.17  
Sjipp: lrei

Gnr 188 bnr 722

Målestokk  
1:500

alt pengene på kontoen med påløpte renter og uten fradrag for eventuelt avtalt vederlag for holdet. Kontohaver skal få tilbakebetalt en forholdsmessig del av eventuell forhåndsbetalt

heve avtalen ved vesentlig mislighold fra kontohaverens side. Grunnen til hevingen skal opplyses.

ses- og hevingsrett gjelder for avtale om særlige tjenester knyttet til en konto.

### **Bankklagenemnda**

om kontohaveren og banken, kan kontohaver bringe saken inn for Bankklagenemnda for er kompetent i tvisten og kontohaver har saklig interesse i å få nemndas uttalelse. Banken kan a tvist om urettmessig belastning av konto eller betalingsinstrument.

Bankklagenemnda rettes via sekretariatet i Finansklagenemnda, postboks 53, Skøyen 0212 Oslo, tlf rrmere informasjon se [www.finansklagenemnda.no](http://www.finansklagenemnda.no)

### **Virksomhet, tillatelser og tilsynsmyndighet**

Banken er bank- og finansieringsvirksomhet, med konsesjon fra Finansdepartementet etter bank- og bankens står under tilsyn av Kredittilsynet og er registrert i blant annet Foretaksregisteret. Bankens ngår av bankens avtaler og på bankens nettsider. Banken er ikke merverdiavgiftspliktig med og betalingstjenester.

med mottak av innskudd, kontohold og ytelse av betalingstjenester er bl.a. regulert i /sparebankloven, finansieringsvirksomhetsloven, banksikringsloven, betalingssystemloven og sse lovene er elektronisk tilgjengelig på [www.lovdatab.no](http://www.lovdatab.no).

### **Stiftelse**

loven 1996 nr 75 om sikringsordninger for banker og offentlig administrasjon mv av banker med hovedsete i Norge obligatoriske medlemmer av Bankenes sikringsfond.

Id i de nevnte banker garantert av sikringsfondet med inntil 2 millioner kroner i sum for den ksimumsbeløpet på 2 millioner kroner gjelder selv om innskyteren har flere kontoer i banken, nken opptrer under andre merkevarenavn(for eksempel Postbanken). For kunder i A eller andre banker eiet av DNB Bank ASA og som er medlem av Bankenes sikringsfond, dsgaranti fullt ut og kommer i tillegg til garanti for eventuelle kontoer som innskyter har i DNB bankens øvrige merkevarenavn.

g for innskyterens eventuelle gjeld til banken, dersom gjelden er forfalt til betaling og banken har etter alminnelige rettsregler. Garantien fra Bankenes sikringsfond blir effektiv dersom banken stand til å dekke sine forpliktelser.