

LANGHESET NR. 81





Kartverket

# Se eiendom

informasjon fra matrikkel og grunnboken

10/08 2015

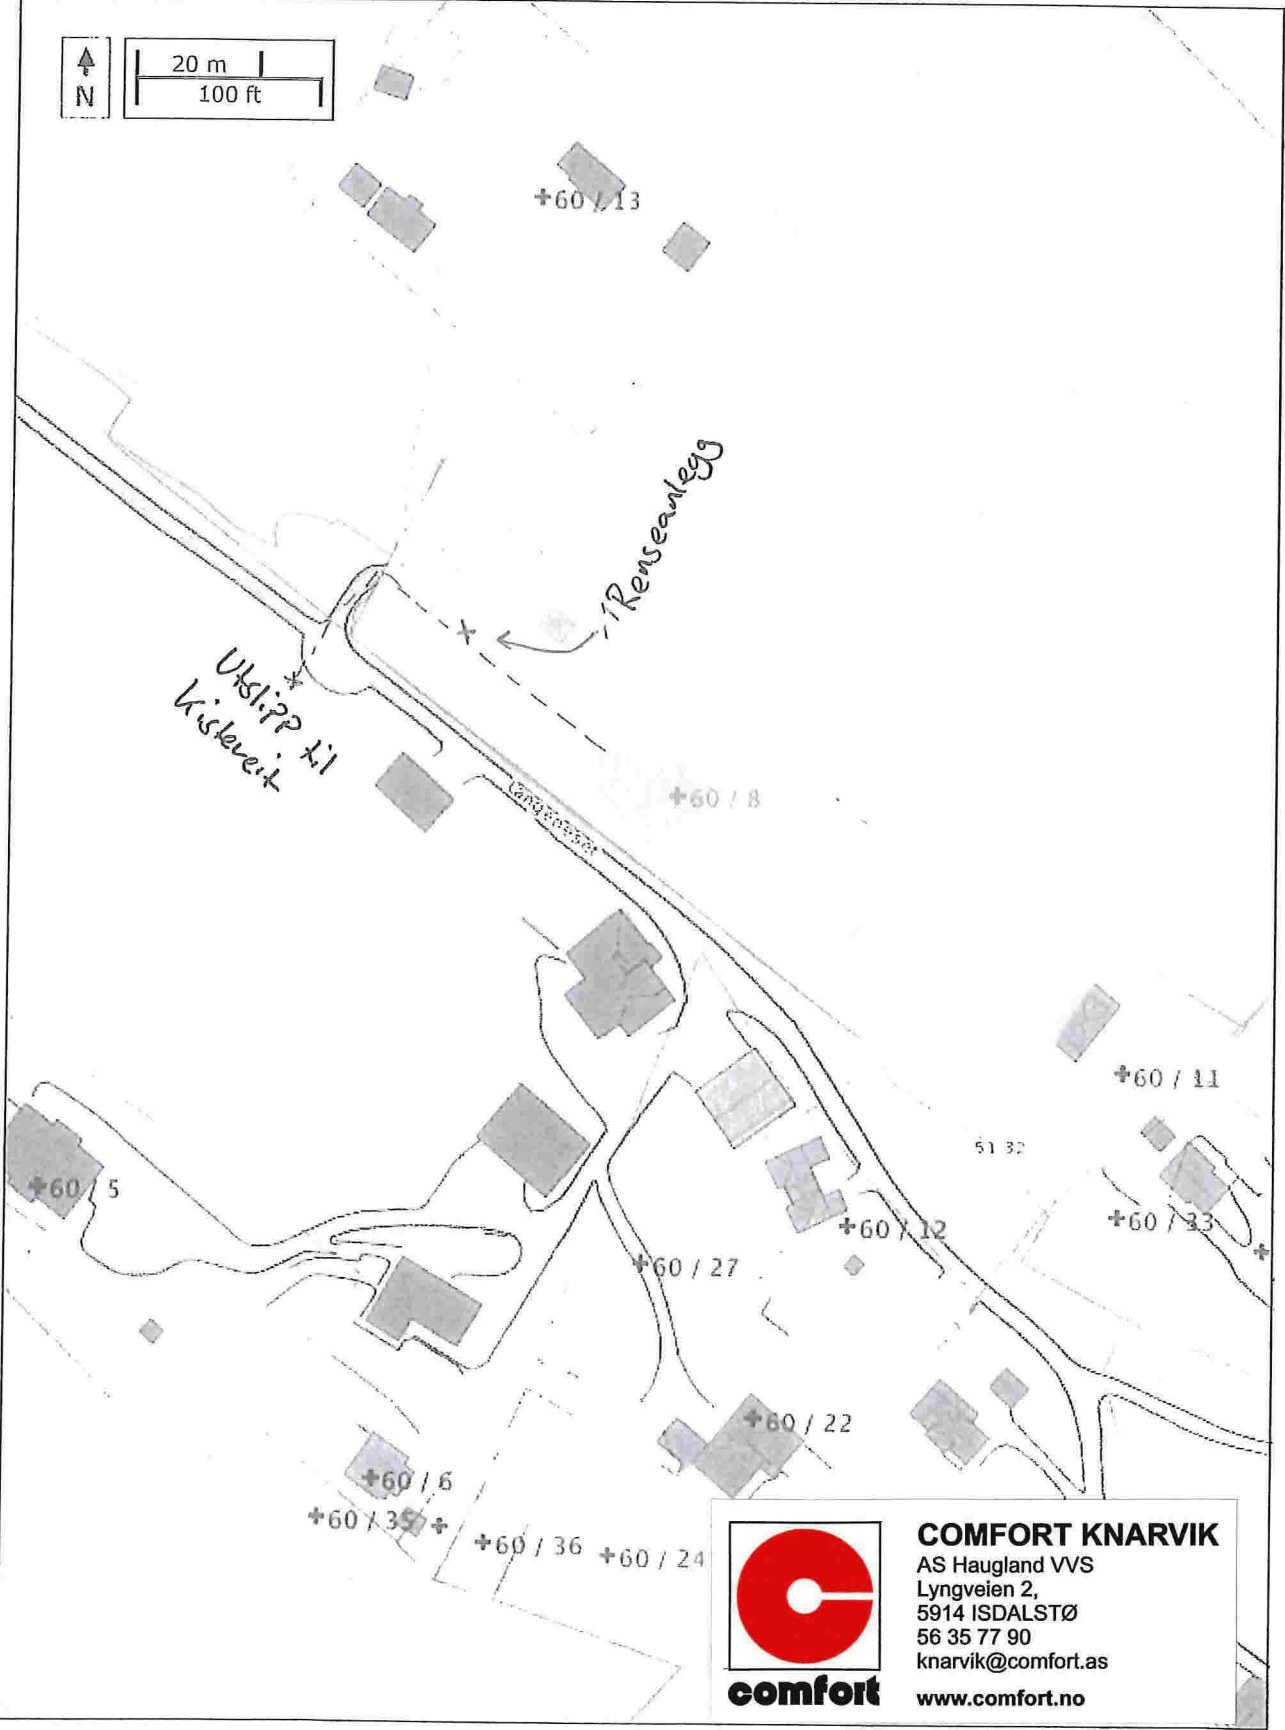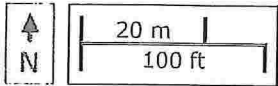

**COMFORT KNARVIK**  
 AS Haugland VVS  
 Lyngveien 2,  
 5914 ISDALSTØ  
 56 35 77 90  
 knarvik@comfort.as  
 www.comfort.no



# Se eiendom

informasjon fra matrikkel og grunnboken

10/08 2015

