


UTBEDRING AV TILKOMSTVEG.

D2

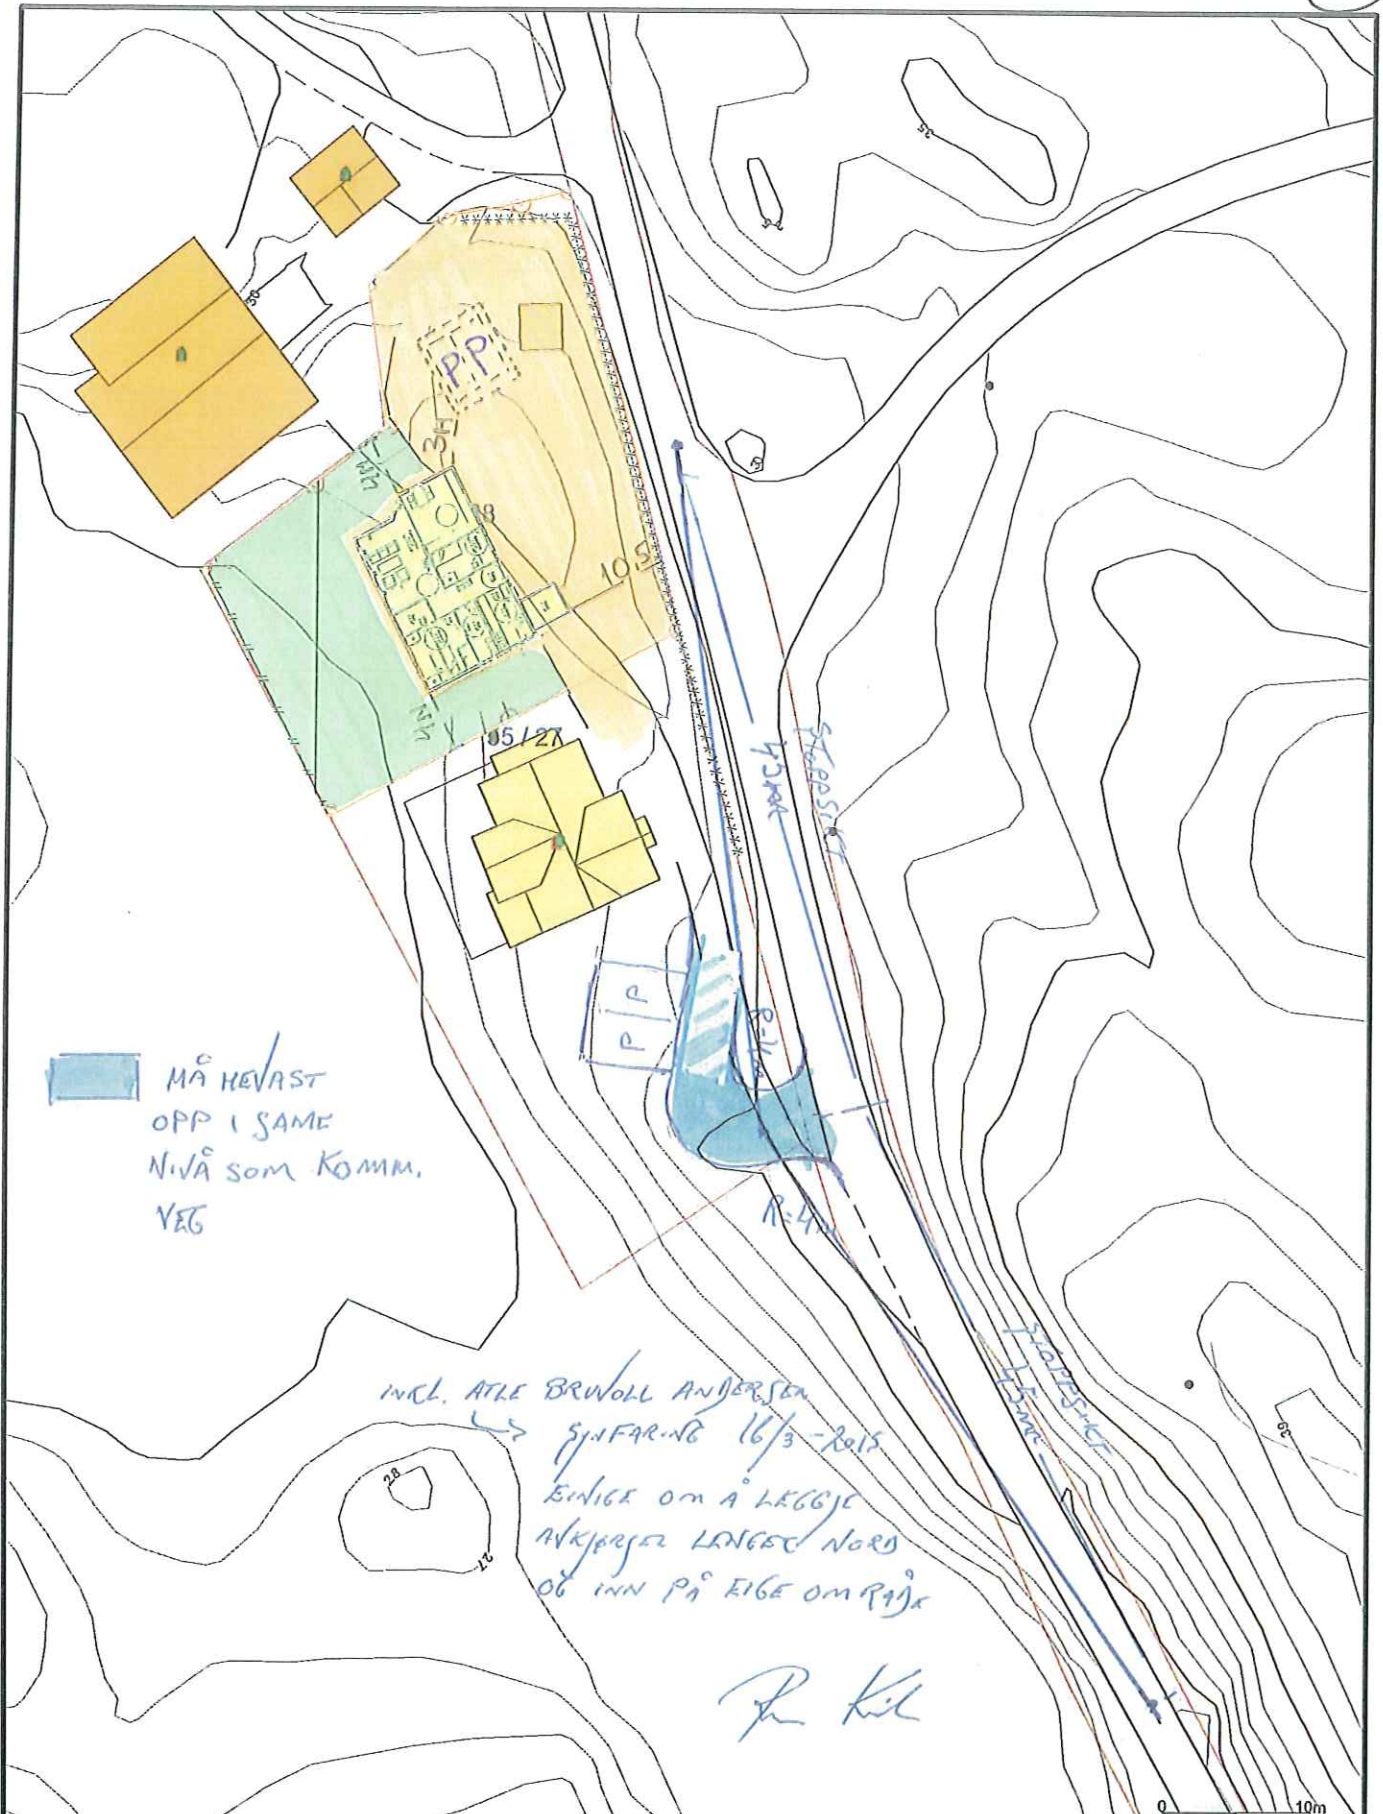

MÅ HEVAST
OPP I SAME
NIVÅ SOM KOMM.
VEG

INCL. ATLE BRUVOLL ANDERSEN
og inn på eige område

R. KIL

- Avlop felles	Terrengmålte grense	Industri/lager
- Drensledning	Konstruert grensepunkt	Andre bygg
- Overvann	Bolig	
-> Pumpeledning spillvann	Bustad m/teiligbet	
-> Pumpeledning vann	Våningshus	
- Spillvann	Storre bustader	
- Vannledning	Hytte/feriehus	
† Udefinert grenser	Garasje/uthus	

Beliggenhet og høyder må oppfattes som orienterende.



Lindås kommune
VVA avdeling

Dato: 2015.03.16
Sign: liru



Målestokk
1:500

0 10m