


Knarvik Terrasse - Lindås

utbygger - Stoltz Røthing AS

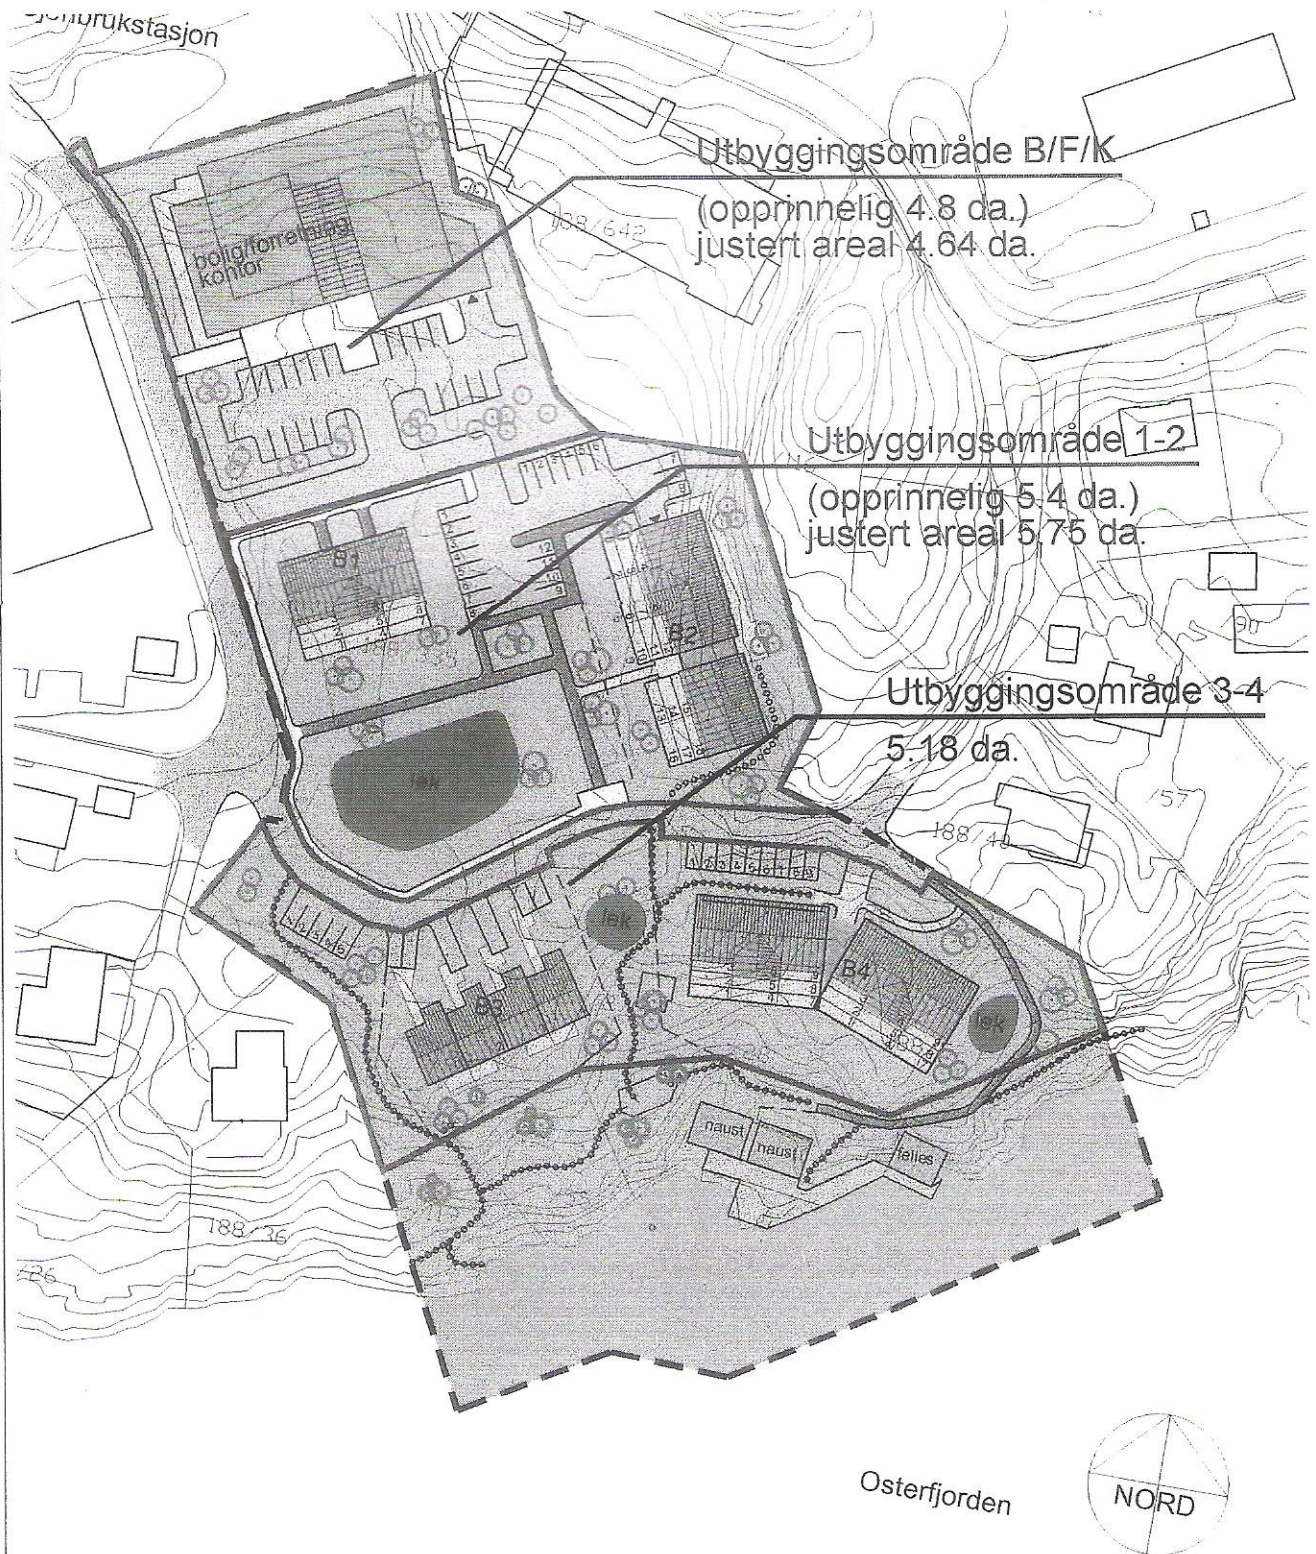

Oversikt utbyggingsområder

dato 24.09.01 - rev. 27.09.09



HV SL.