



Hjelmås gravplass, trinn 2


REVISJON A

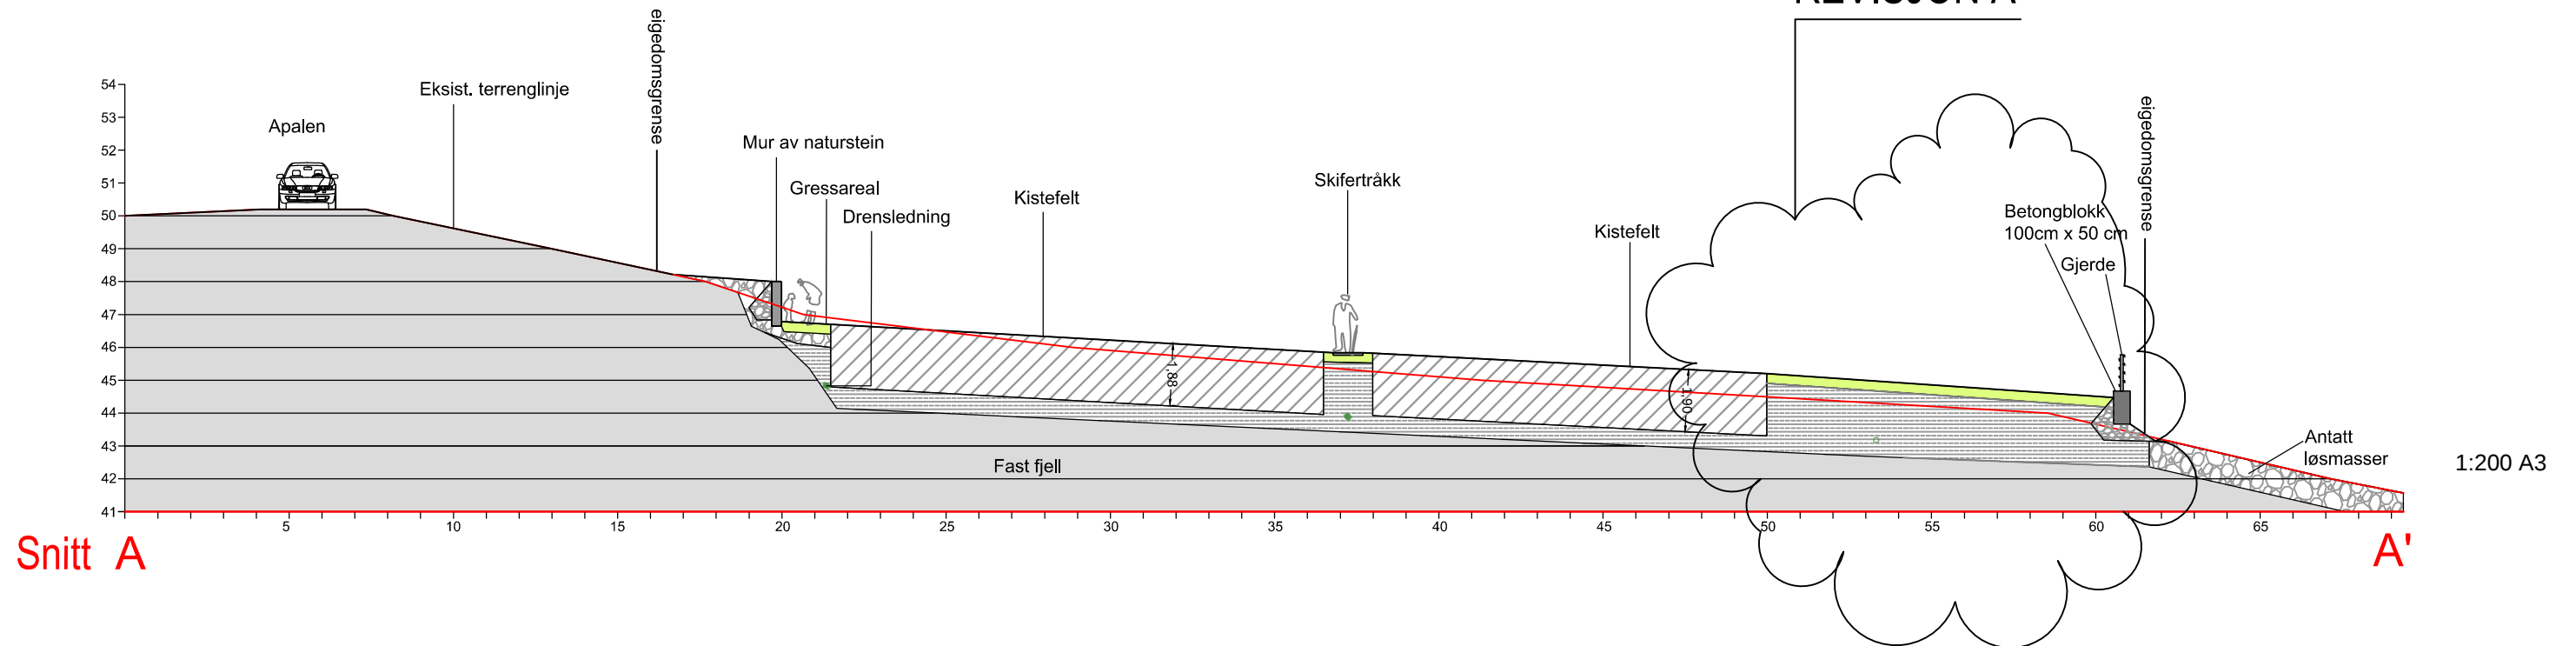

Snitt B

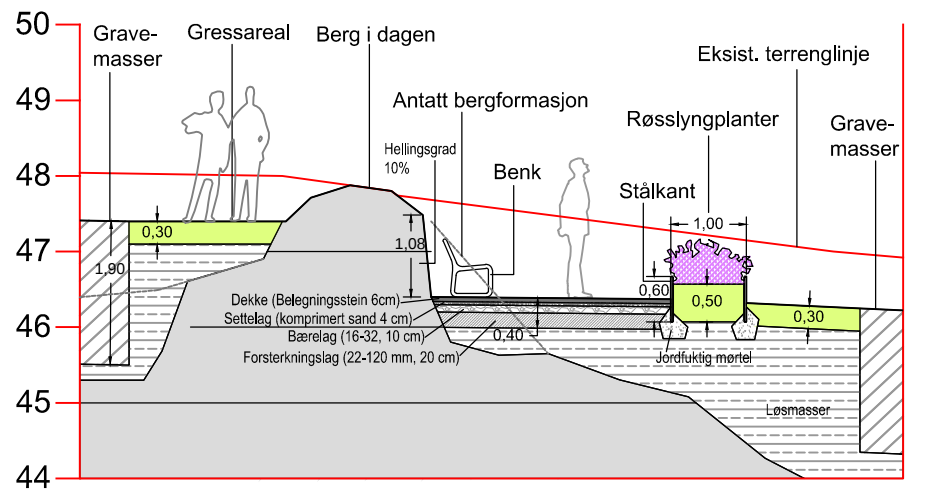

1:100 A3

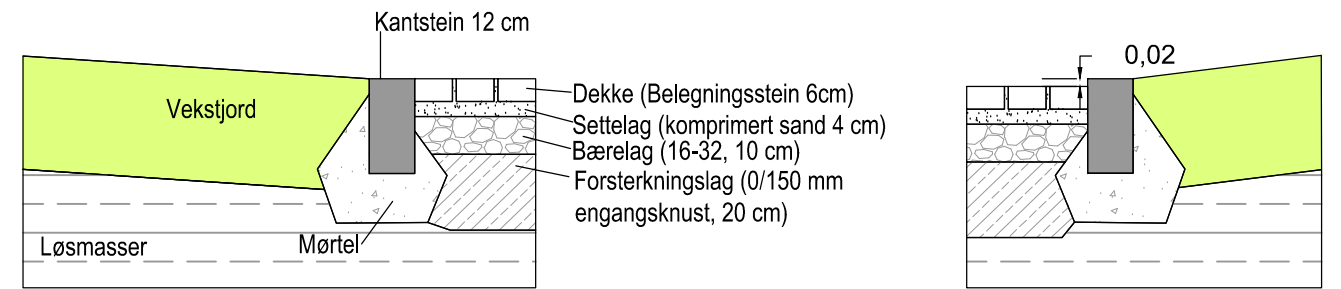

Prinsippsnitt kantstein uten vis

Prinsippsnitt kantstein med 2 cm vis

1:20 A3

A		Innskrenket kistefelt, vei fjernet	15.04.14	JA
REV.	REVISJONS	TEKST	DATO	SIGN.
HJELMÅS KYRKJEGARD Trinn 2 utviding Snitt		Oppdragsgiver Kyrkjeverje i Lindås		
		Dato	15.04.2014	Målestokk se tegn
		Tegner	JA, SFV	Kontrollert AT
		Filnavn	hjelmås_j.dwg	Prosjekt nr. HJEE1355
 Akasia Bjørns gate 1 5008 Bergen		Tegningsnr. L220	Rev. nr. A	