



D-1

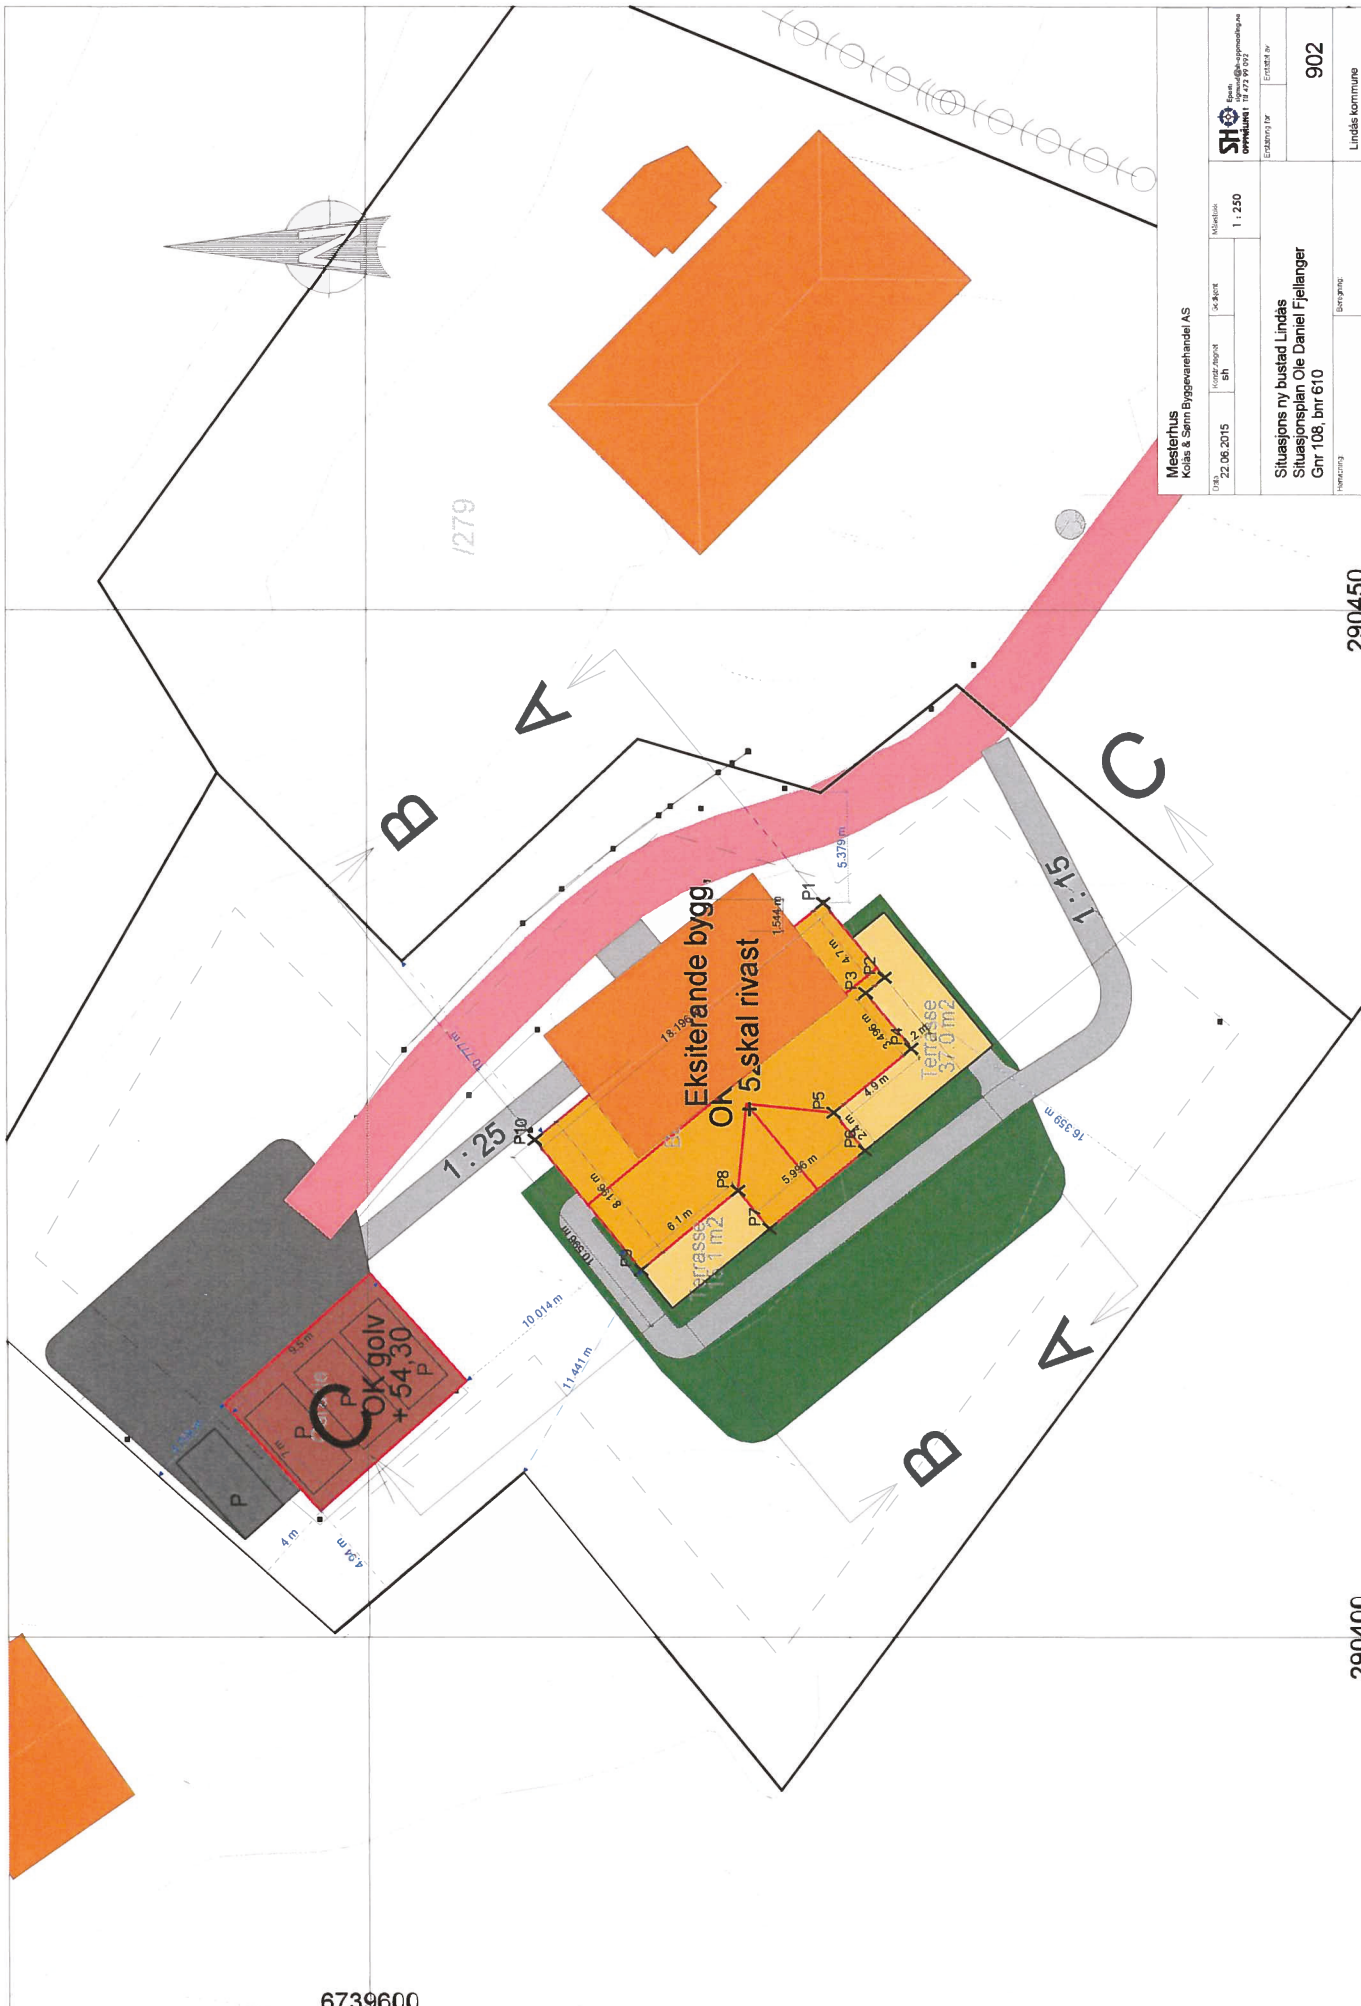

Mesterhus Køles & Sønn Byggevarehandel AS		Skisse		Målestokk	
Dato	22.06.2015	Prosjekt	BN	Skisse	1:250
Situasjonsplan Ole Daniel Fjølanger Gnr. 108, bnr 610					
Etablert av				Etablert av	
Lindås kommune				902	

D-2

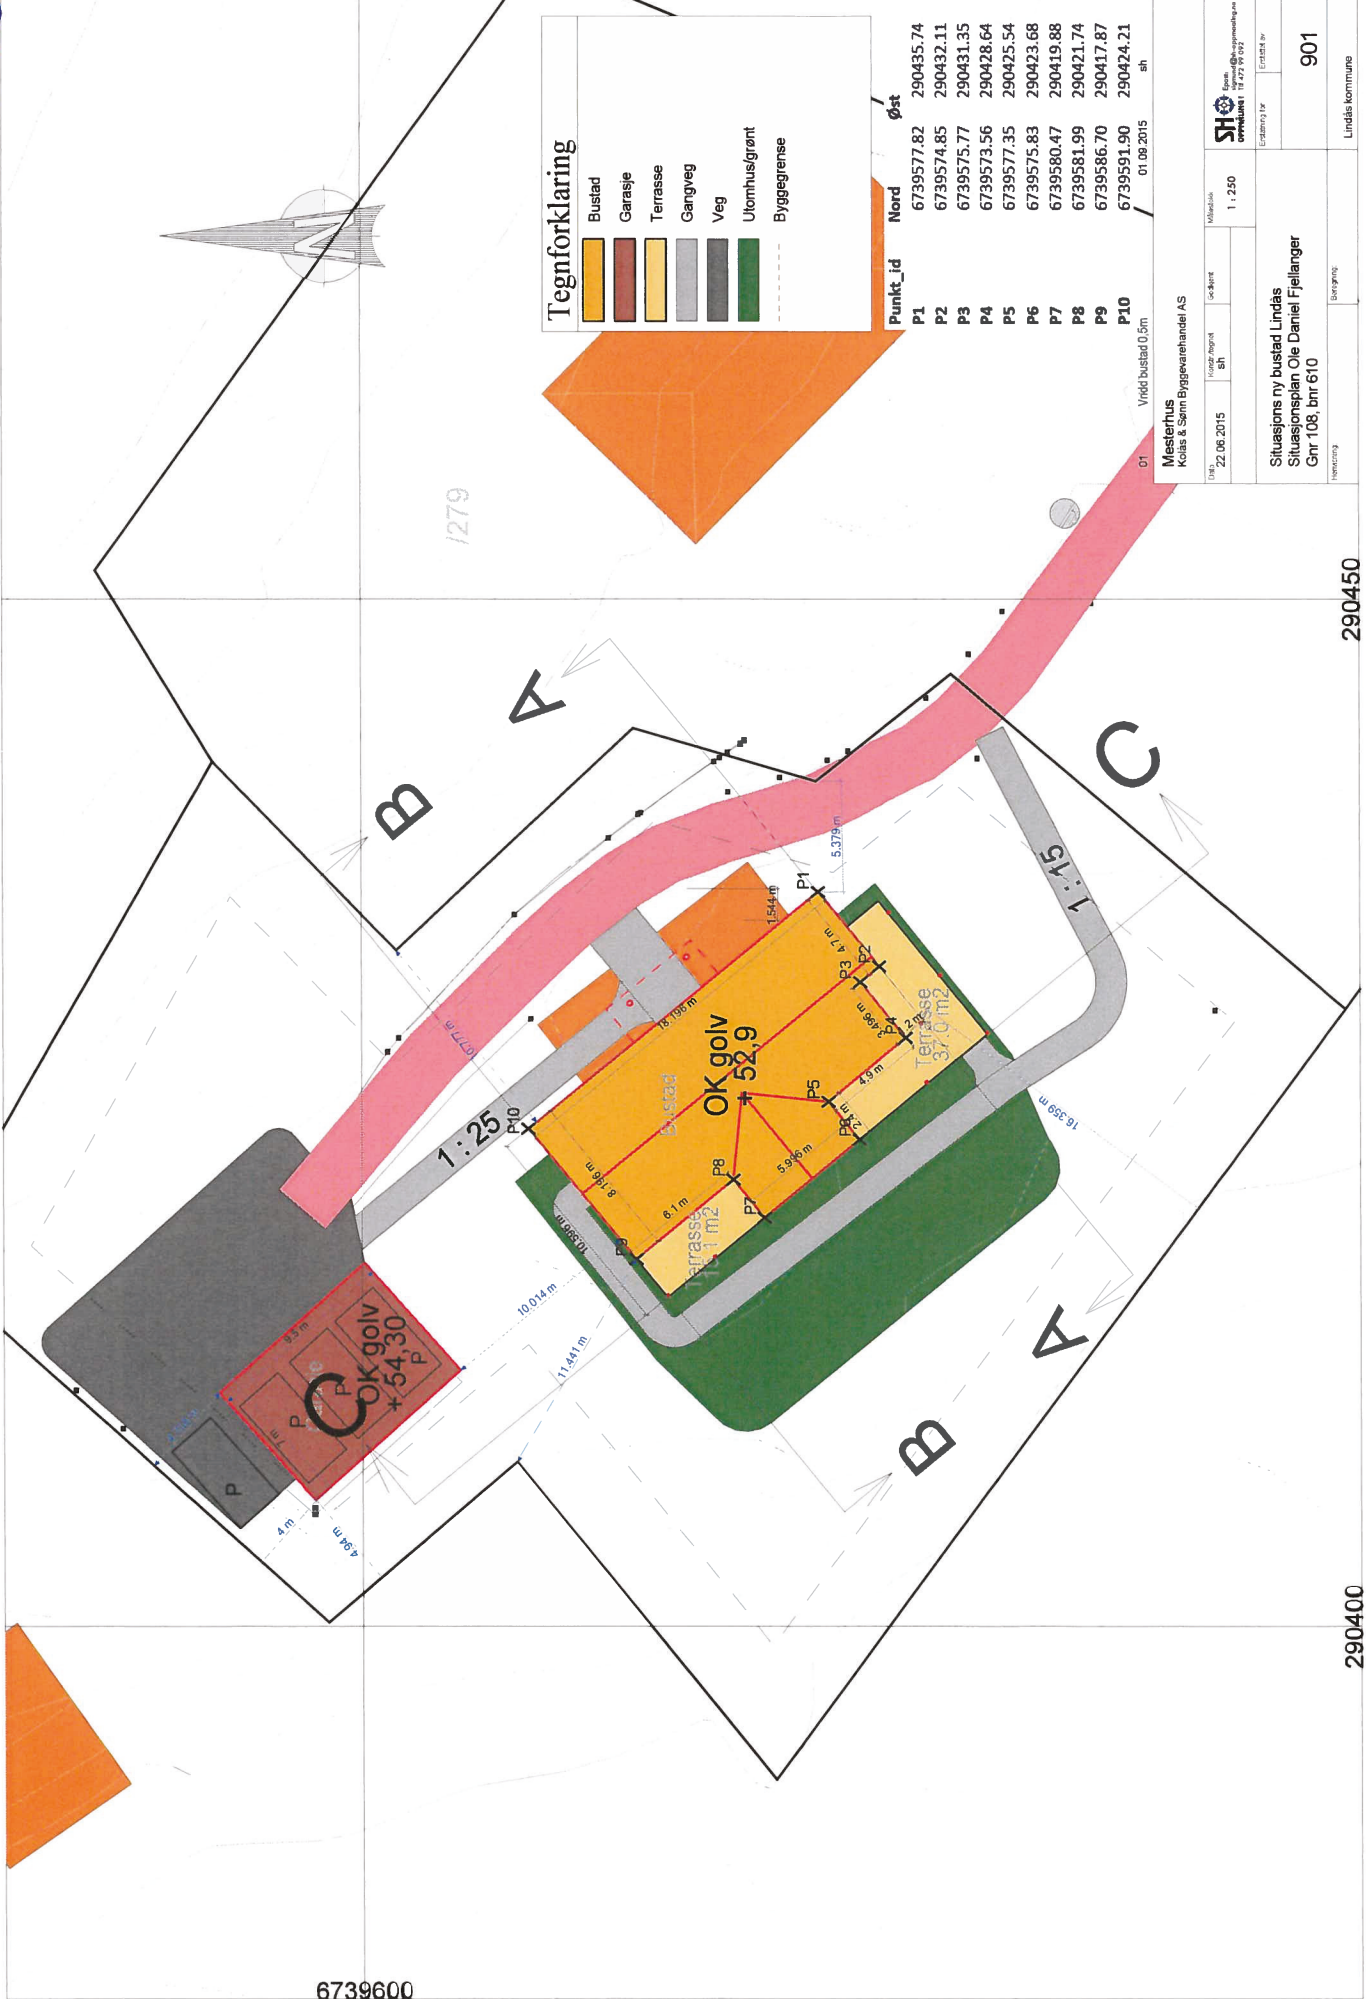

Tegnforklaring

[Yellow box]	Bustad
[Red box]	Garasje
[Orange box]	Terrasse
[Grey box]	Gangveg
[Dark grey box]	Veg
[Green box]	Utomhusgrønt
[Dashed line]	Byggegrense

Punkt_id	Nord	øst
P1	6739577.82	290435.74
P2	6739574.85	290432.11
P3	6739575.77	290431.35
P4	6739573.56	290428.64
P5	6739577.35	290425.54
P6	6739575.83	290423.68
P7	6739580.47	290419.88
P8	6739581.99	290421.74
P9	6739586.70	290417.87
P10	6739591.90	290424.21
		sh
		01.08.2015

Virdd bustad 0,5m

Mesterhus
Køla & Sørn Byggevarehandel AS

Dato: 22.08.2015
Lage/Prosjekt: SH
Skisse: 1:250
Målestokk: 1:250

Situasjonsplan Ole Daniel Fjellanger
Gnr 108, bnr 610

Byggherrens navn: Lindås kommune

Byggherrens nummer: 901

SHO
Situasjonsplan
1:250

6739600

290450

290400

D-3

