

---

**Fra:** Widar Sorø <Widar@arkoconsult.no>  
**Sendt:** 8. desember 2015 13:28  
**Til:** Kristin Schübeler Nielsen  
**Emne:** VS: Alverneset  
**Vedlegg:** 12632014000 - Alverneset.TXT; 12632014000 - Alverneset.sos

---

**Fra:** Pål Kjetil Tufta  
**Sendt:** 8. desember 2015 13:27  
**Til:** Widar Sorø  
**Emne:** SV: Alverneset

Med vennlig hilsen/Best Regards

**Pål Kjetil Tufta**  
**Teknisk leder | Partner**

Direkte: +47 99520416 | Felles: +47 56390003  
Fax: +47 56191130  
Epost: [pkt@arkoconsult.no](mailto:pkt@arkoconsult.no)



**Hovedkontor - Valestrandsfossen:**  
**Arkoconsult AS**  
Postboks 103, HTB-bygget  
5291 Valestrandsfossen | NORWAY | [www.arkoconsult.no](http://www.arkoconsult.no)

**Avdelingskontor - Voss**  
**Arkoconsult AS**  
Strandavegen 2  
5705 Voss | NORWAY | [www.arkoconsult.no](http://www.arkoconsult.no)

 Vennligst tenk på miljøet før du skriver ut denne e-posten.

---

**Fra:** Widar Sorø  
**Sendt:** 8. desember 2015 12:42  
**Til:** Pål Kjetil Tufta <[pkt@arkoconsult.no](mailto:pkt@arkoconsult.no)>  
**Emne:** VS: Alverneset

---

**Fra:** Kristin Schübeler Nielsen [<mailto:Kristin.Nielsen@lindas.kommune.no>]  
**Sendt:** 8. desember 2015 10:39  
**Til:** Widar Sorø

**Kopi:** Christian Hagerup Reinshol  
**Emne:** VS: Alverneset

Hei!

Vi har fått tilbakemelding frå Geodataavdelinga. Kan de sjå på dette?

Med venleg helsing



LINDÅS KOMMUNE

**Kristin Nielsen**

Arealplanleggar/siv.ark  
Planavdelinga


Tlf: 56 37 51 03

---

**Fra:** Terje Villanger  
**Sendt:** 7. desember 2015 15:09  
**Til:** Kristin Schübeler Nielsen  
**Emne:** SV: Alverneset


Hei!

To bilder vedlagt som viser feil.  
Dobbel flate ved skravur.

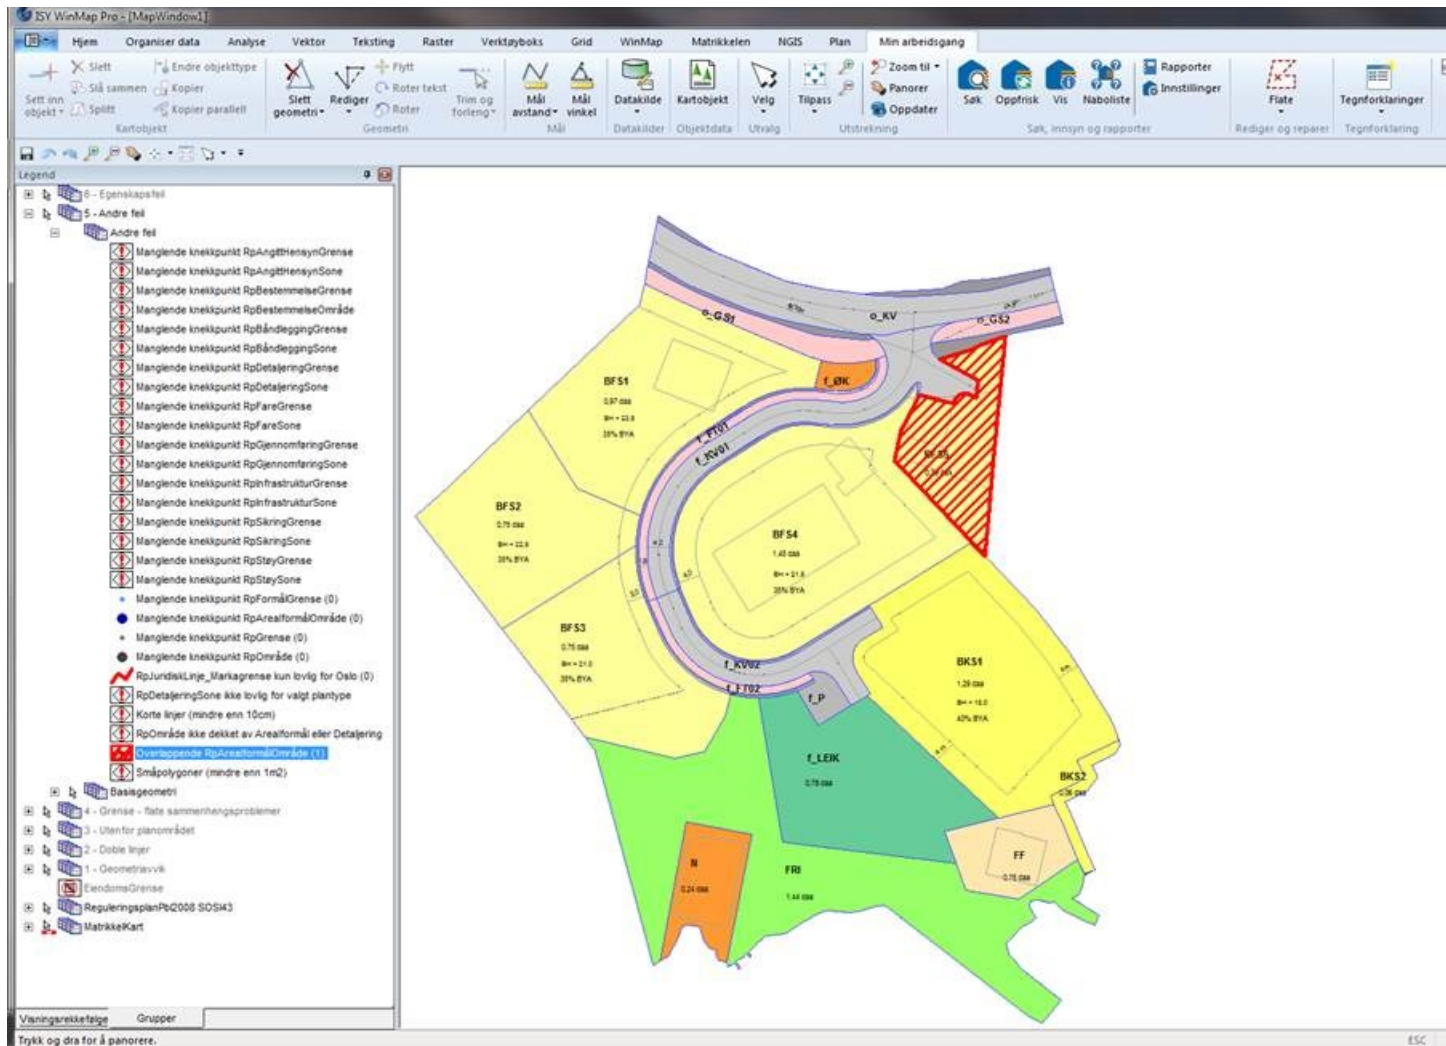

RpJuridiskLinje som går utenfor planområdet, tjuke lilla (tre stk).

Det ser ut som om de treffer RpGrense, men det mangler sannsynligvis knekkpunkt i RpGrense.

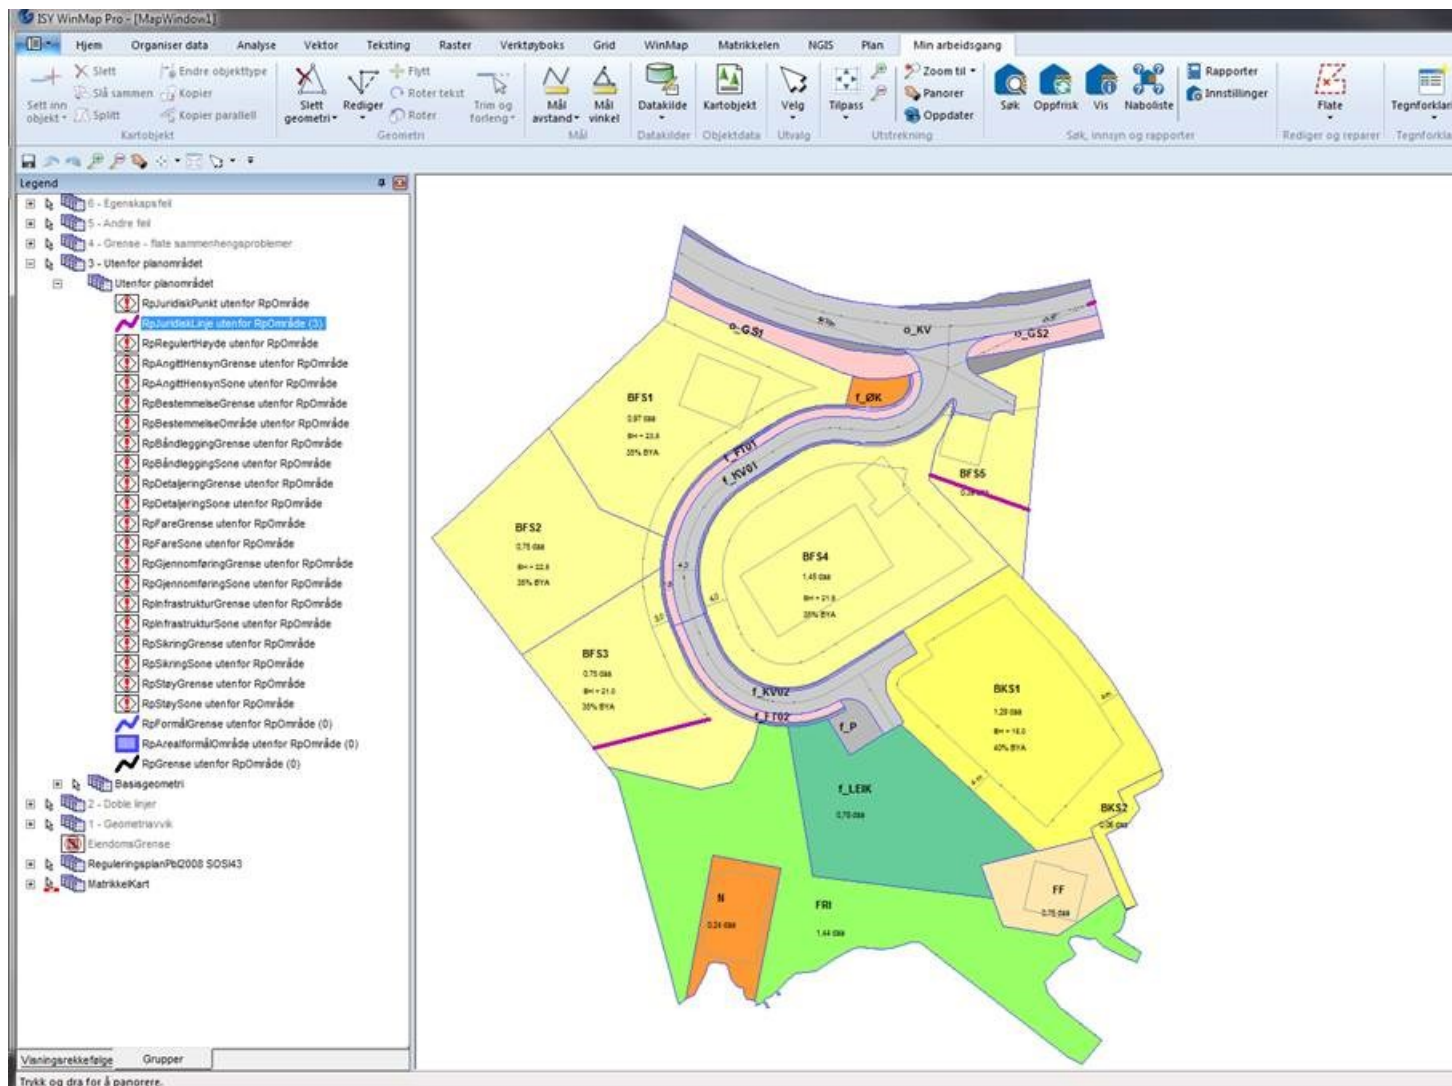

Med venleg helsing  
Terje Villanger

Lindås kommune, Geodata  
[tvi@lindas.kommune.no](mailto:tvi@lindas.kommune.no)  
Tlf. 56 37 50 00 dir. 56 37 56 39

---

**Fra:** Kristin Schübeler Nielsen  
**Sendt:** 7. desember 2015 12:29  
**Til:** Terje Villanger  
**Emne:** VS: Alverneset

Hei!

Kan du ta eit titt på denne og sjå om den er ok, når du har tid?

Helsing Kristin

---

**Fra:** Widar Sorø [<mailto:Widar@arkoconsult.no>]

**Sendt:** 4. desember 2015 13:34

**Til:** Kristin Schübeler Nielsen

**Kopi:** Christian Hagerup Reinshol; [kjell@reigstadbygg.no](mailto:kjell@reigstadbygg.no); Håkon Reigstad

**Emne:** VS: Alverneset

Med vennlig hilsen/Best Regards

**Widar Sorø**

**Siv.ark. MNAL**

Direkte: +47 476 30 377 | Felles: +47 56390003

Faks: +47 56191130

Epost: [widar@arkoconsult.no](mailto:widar@arkoconsult.no)



**Hovedkontor – Valestrandsfossen:**

**Arkoconsult AS**

Postboks 103, HTB-bygget

5291 Valestrandsfossen | NORWAY | [www.arkoconsult.no](http://www.arkoconsult.no)

**Avdelingskontor – Voss:**

**Arkoconsult AS**

Strandavegen 2

5705 Voss | NORWAY | [www.arkoconsult.no](http://www.arkoconsult.no)



Vennligst tenk på miljøet før du skriver ut denne e-posten.

---

**Fra:** Pål Kjetil Tufta

**Sendt:** 4. desember 2015 13:28

**Til:** Widar Sorø

**Emne:** Alverneset

Med vennlig hilsen/Best Regards

**Pål Kjetil Tufta**

**Teknisk leder | Partner**

Direkte: +47 99520416 | Felles: +47 56390003

Fax: +47 56191130

Epost: [pkt@arkoconsult.no](mailto:pkt@arkoconsult.no)



**Hovedkontor - Valestrandsfossen:**

**Arkoconsult AS**

Postboks 103, HTB-bygget

5291 Valestrandsfossen | NORWAY | [www.arkoconsult.no](http://www.arkoconsult.no)

**Avdelingskontor - Voss**

**Arkoconsult AS**

Strandavegen 2

5705 Voss | NORWAY | [www.arkoconsult.no](http://www.arkoconsult.no)



Vennligst tenk på miljøet før du skriver ut denne e-posten.