


E1C

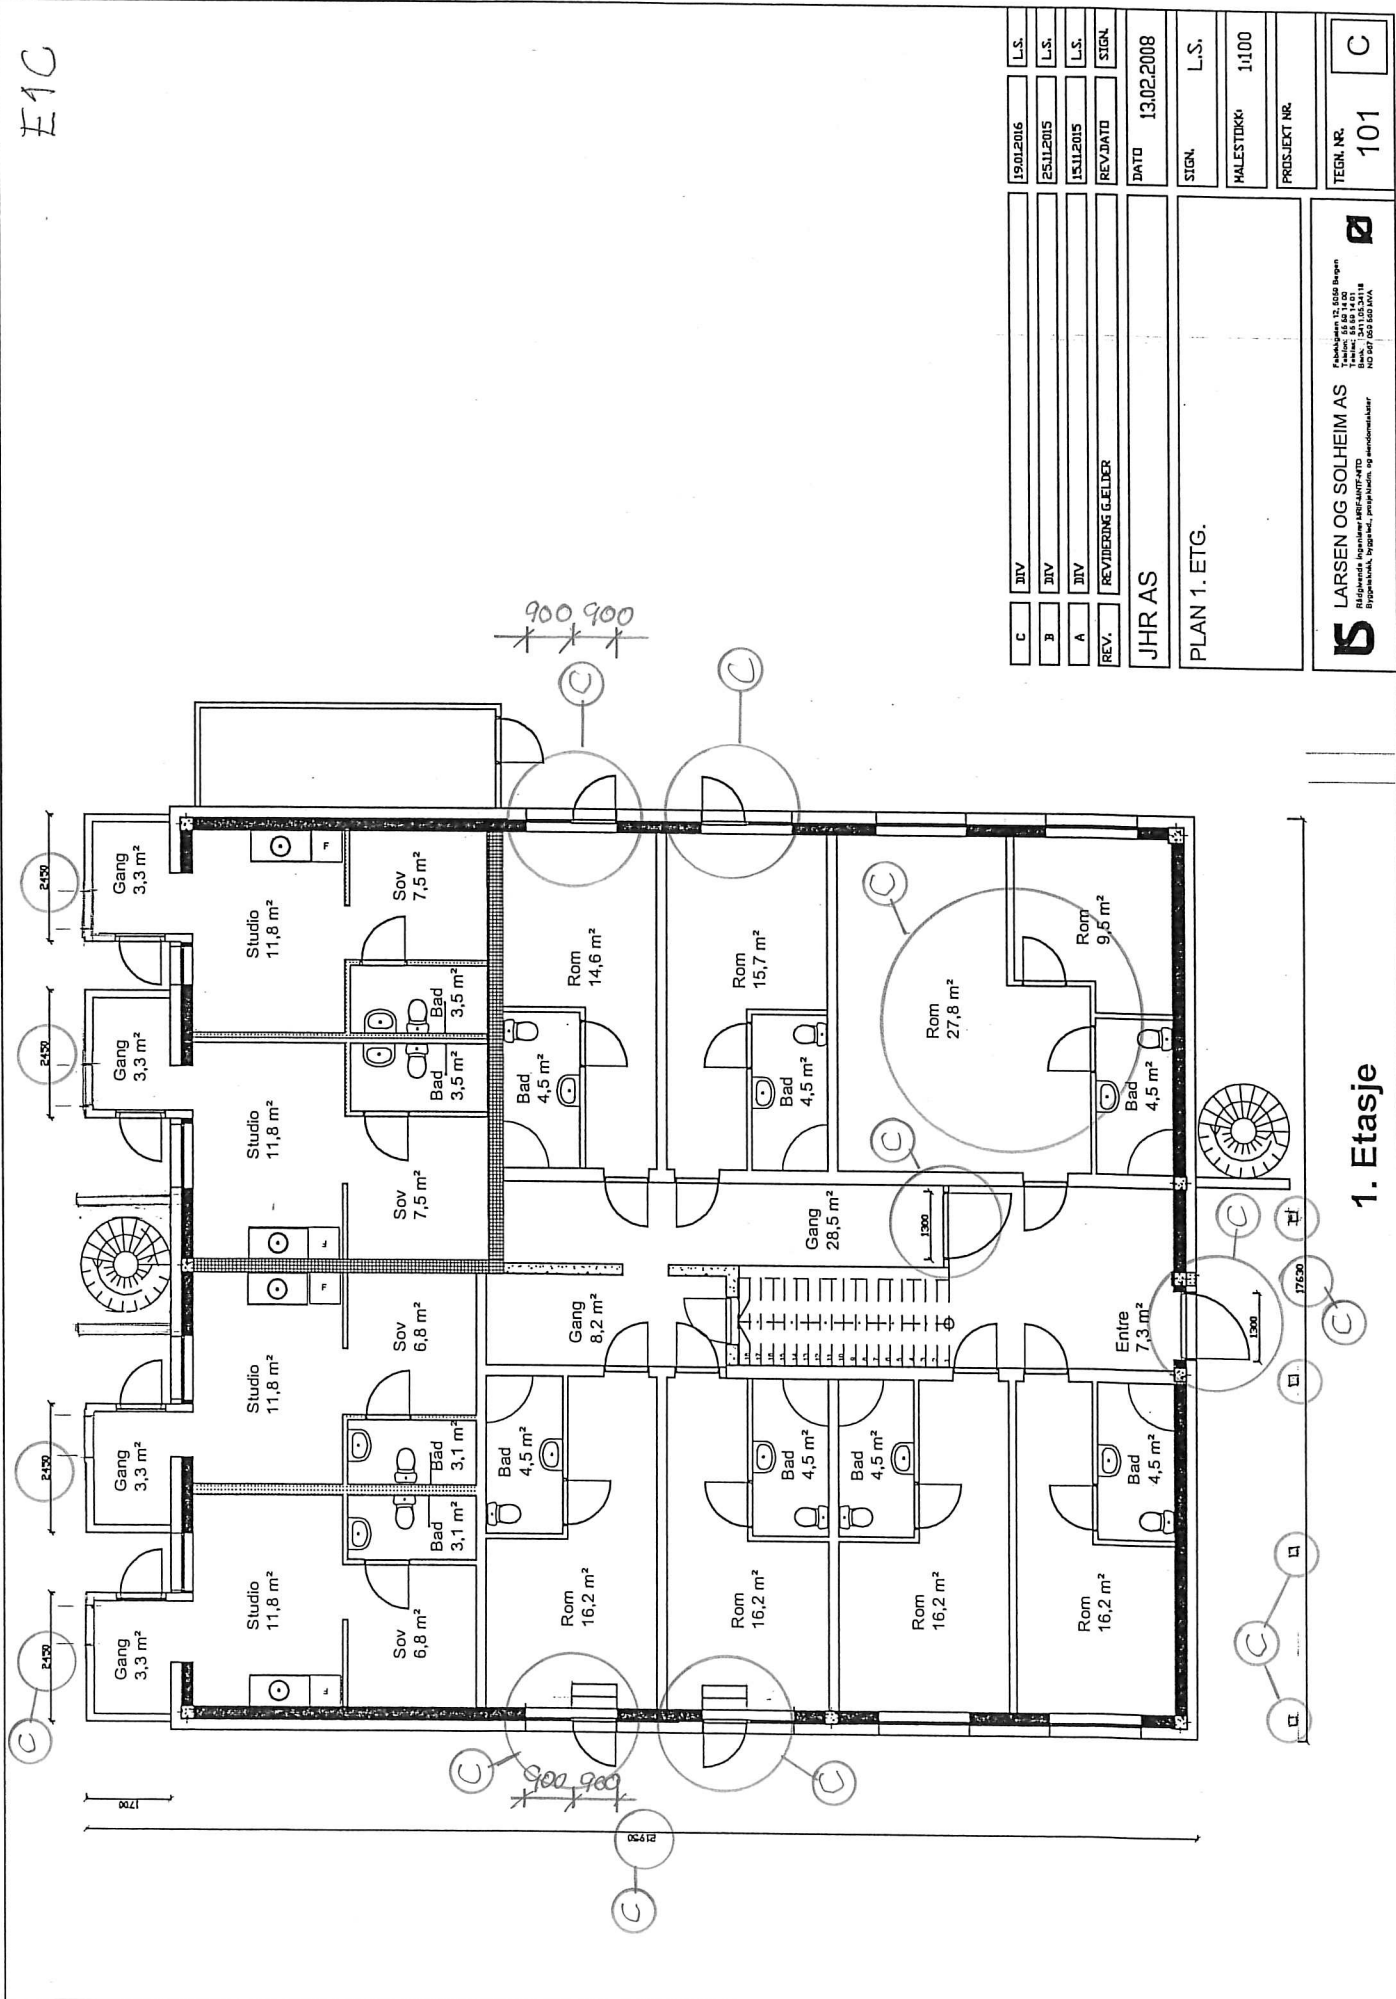


C	JIV	19.01.2016	L.S.
B	JIV	25.11.2015	L.S.
A	JIV	15.11.2015	L.S.
REV.	REVJERING GJELDER	REVJATO	SIGN.
JHR AS		DATE	13.02.2008
PLAN 1. ETG.		SIGN.	L.S.
		HALESTØKKE	11100
		PROSJEKT NR.	
		TEGN. NR.	101
			C

B LARSEN OG SOLHEIM AS

1. Etasje

ERC

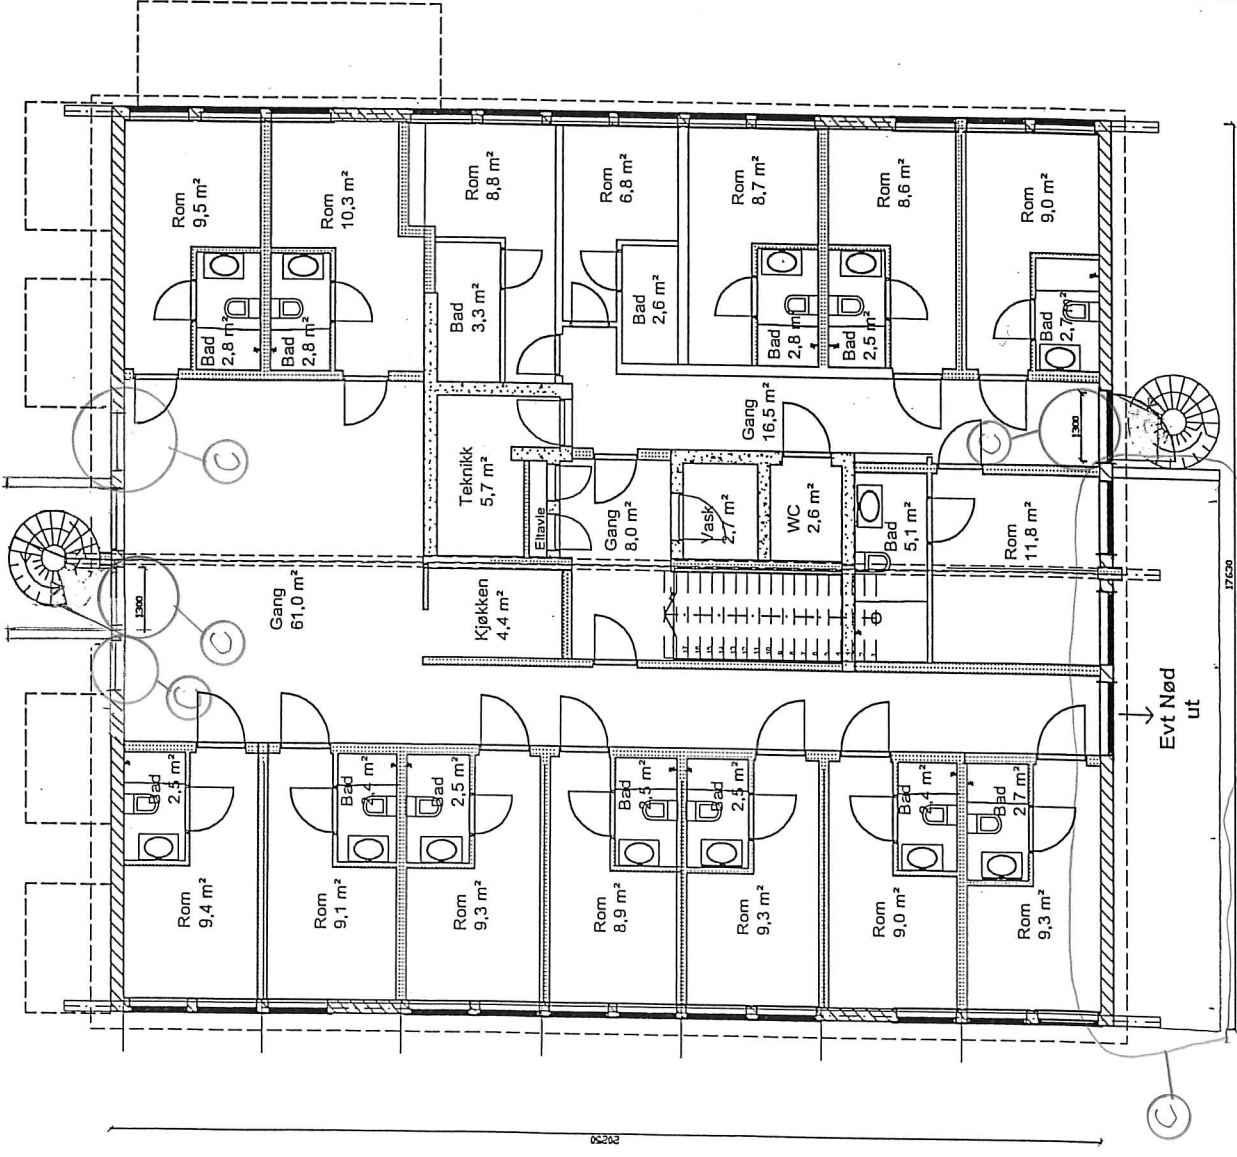


2. Etasje

C	JIV	19.01.2016	L.S.
B	JIV	25.11.2015	L.S.
A	JIV	15.11.2015	L.S.
REV.	REVIDERING G. ELDER	REV.DATO	STGN.
JHR AS		DATE	13.02.2008
PLAN 2. ETG.		STGN.	L.S.
		HALESTØKK	11100
		PROSJEKT NR.	
		TEGN. NR.	102
			C

LARSEN OG SOLHEIM AS
 Rådgivende ingeniør- og arkitektfirma


E3C

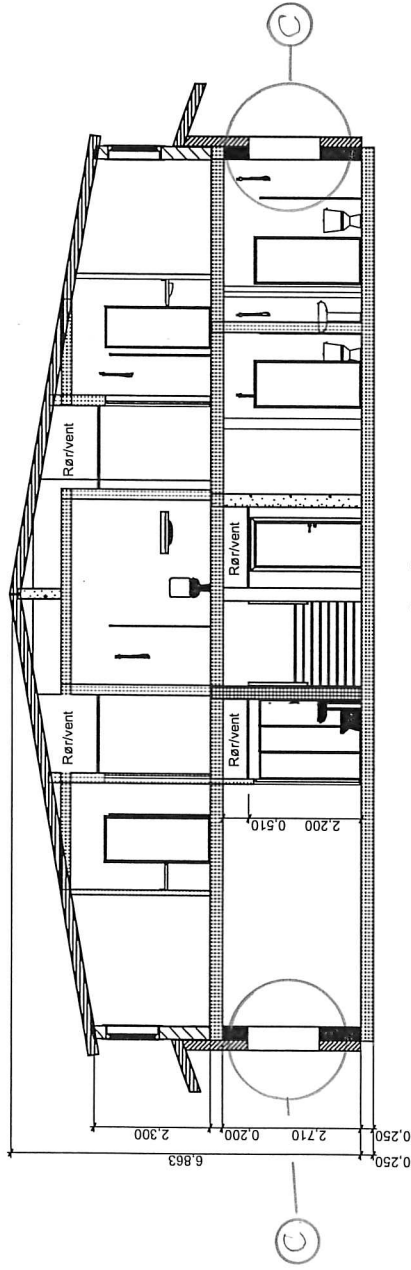


Snitt

C	JIV	15.01.2016	L.S.
B	JIV	25.11.2015	L.S.
A	JIV	15.11.2015	L.S.
REV.	REVIDERING GJELDER	REV.DATO	STIGN.
JHR AS		DATE	13.02.2008
SNITT		STIGN.	L.S.
		MALESTØKKE	1:100
		PROSJEKT NR.	
		TEGN. NR.	201
			C

S LARSEN OG SOLHEIM AS
 Rådgivende ingeniørfirma
 Oppgaver: utprosjekt, prosjektering og anleggsmåling

Fabrikkeveien 12, 5058 Berge
 Telefon: 05 58 12 00
 Telefax: 05 58 12 01
 Bank: 3417 05 3418
 NO 501 05 501 00


E2B

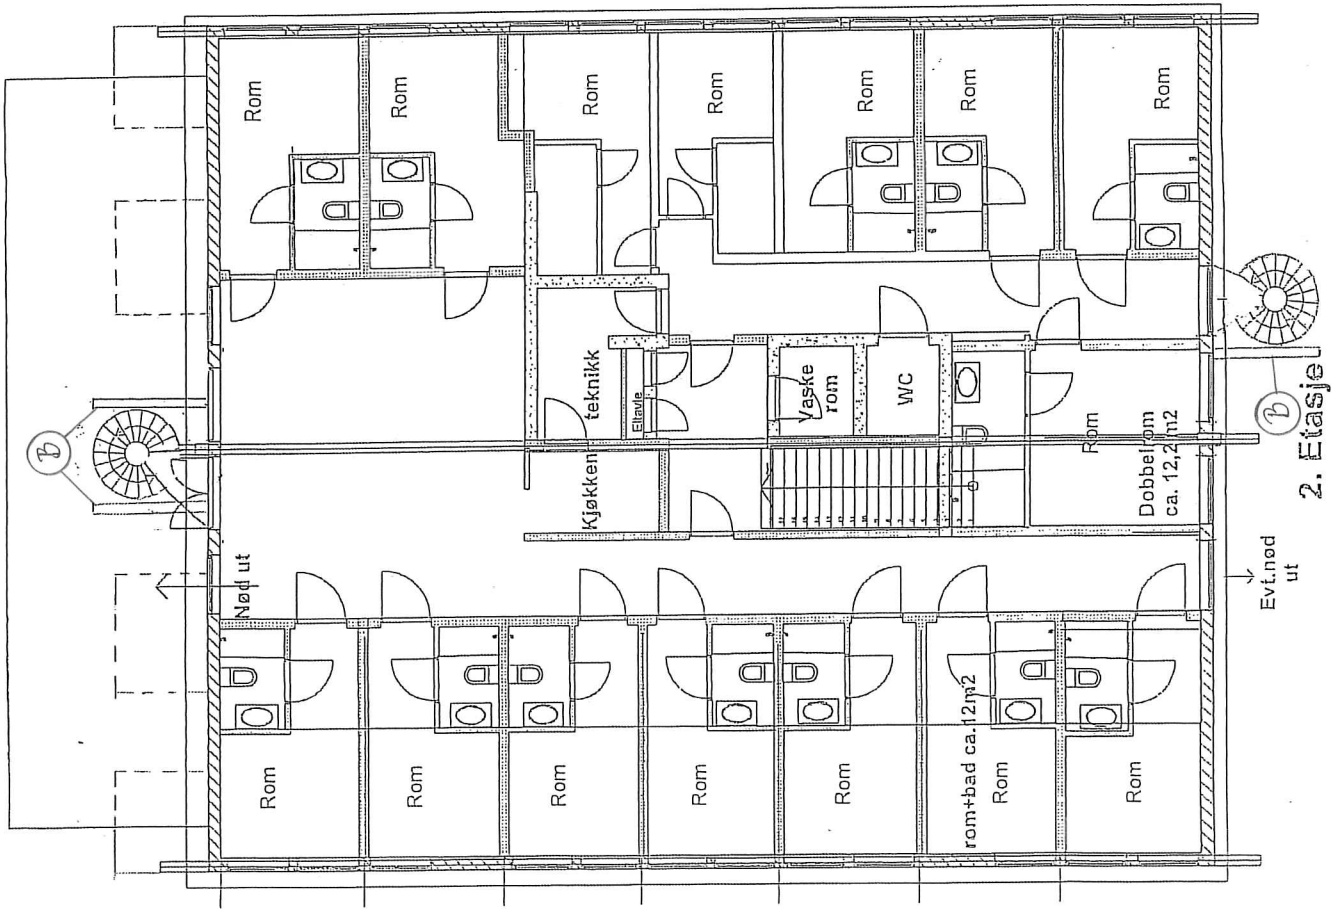

B	DIV.	25.11.15	L.S.
A	DIV.	16.11.15	L.S.
REV.	REV/BERING CJELEDER	REV.DATO	SIGN.
JHR AS		DATE	19.02.2008
PLAN 2. ETG.		SIGN.	L.S.
		MÅLSTOKK	1:100
		PROSJEKT NR.	
		TEGN. NR.	102
			B

LARSEN OG SOLHEIM AS

43B

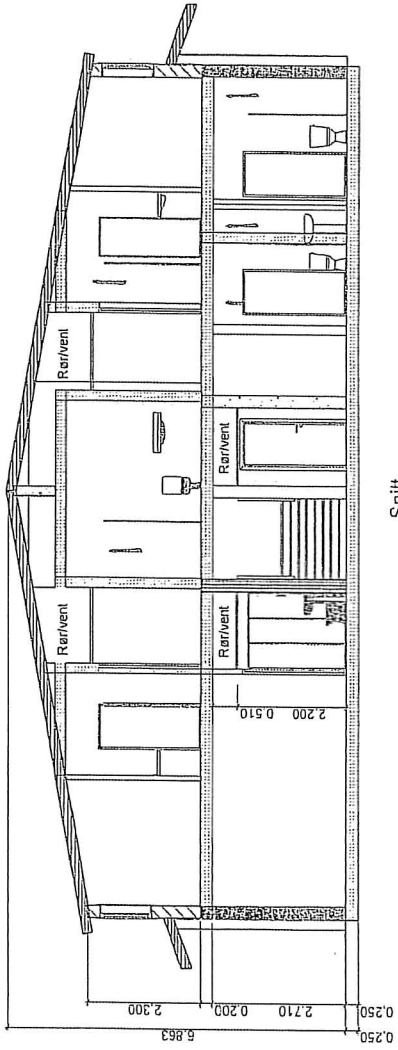

Snitt





REV. B	25.11.15	IS
REV. A	16.11.15	IS
REV. DIV		SIGN
REV. REVIDERING GJELDER		
DATA	13.02.2006	
SIGN.	L.S.	
MALES TØKKE	1:100	
PROSJEKT NR.	201	
TEGN. NR.	201	


JHR AS

SNITT


LARSEN OG SOLHEIM AS

B4B

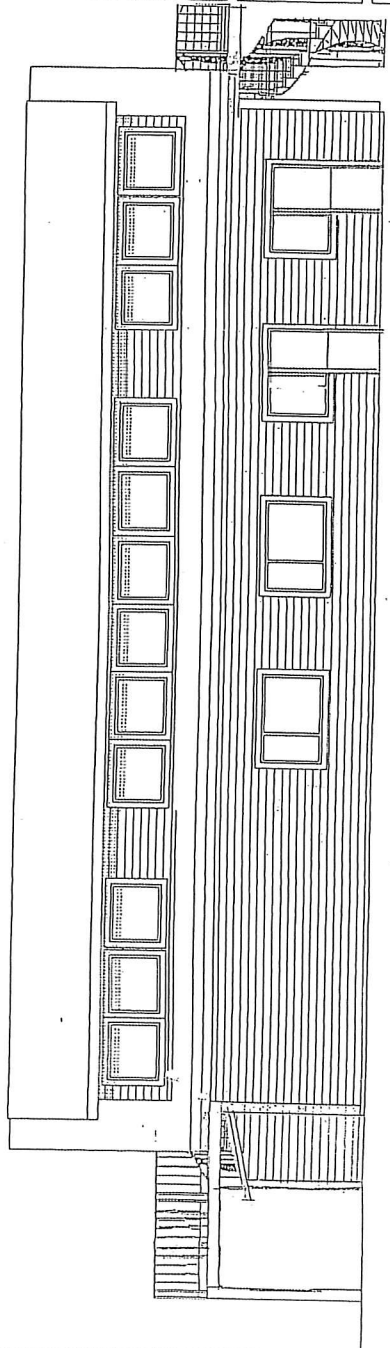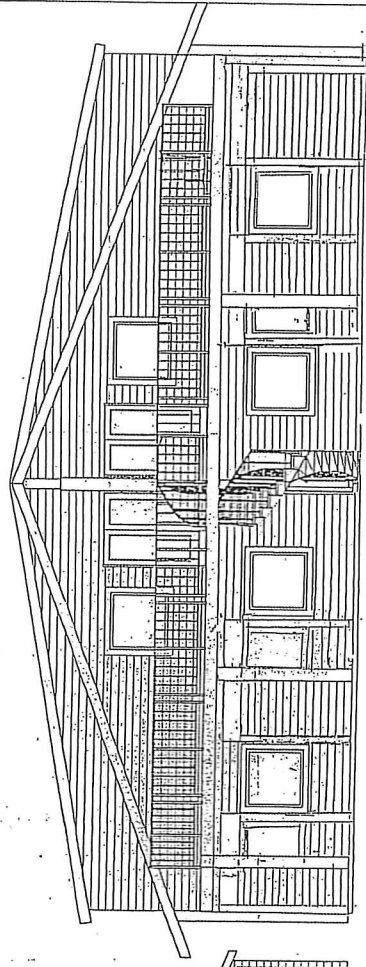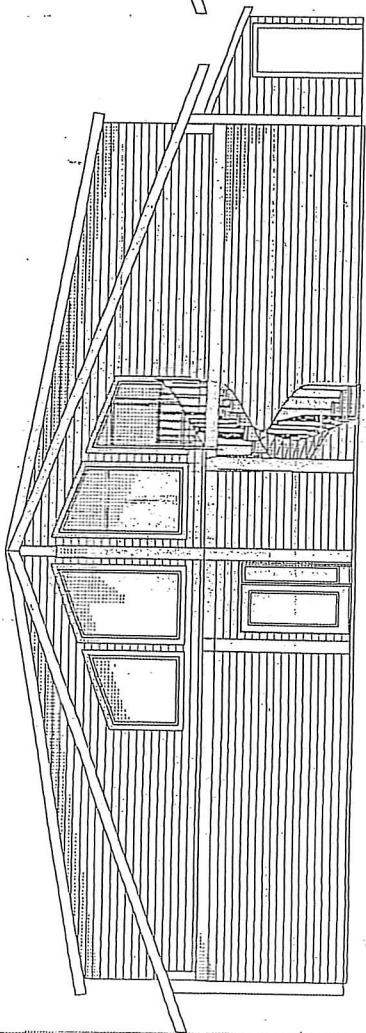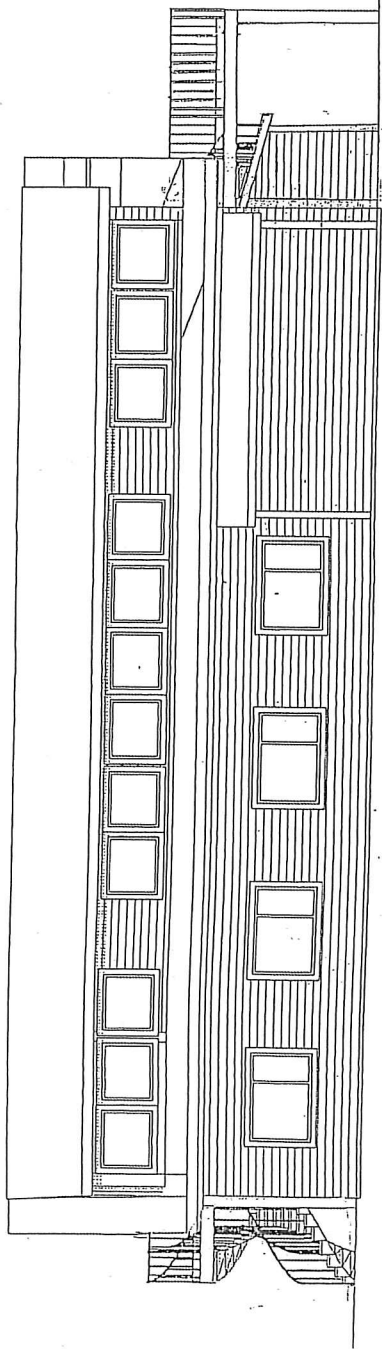

REV.	B	DIV	15.11.15	L.S.
REV.	A	DIV	16.11.15	L.S.
REV.		REVIDERING GÆLDER	REV.DATO	SIGN.
JHR AS		DATE	15.02.2006	
FASADER		SIGN.	L.S.	
		MALESTOKK	1:100	
		PROSJEKT NR.		
			B	

E2A

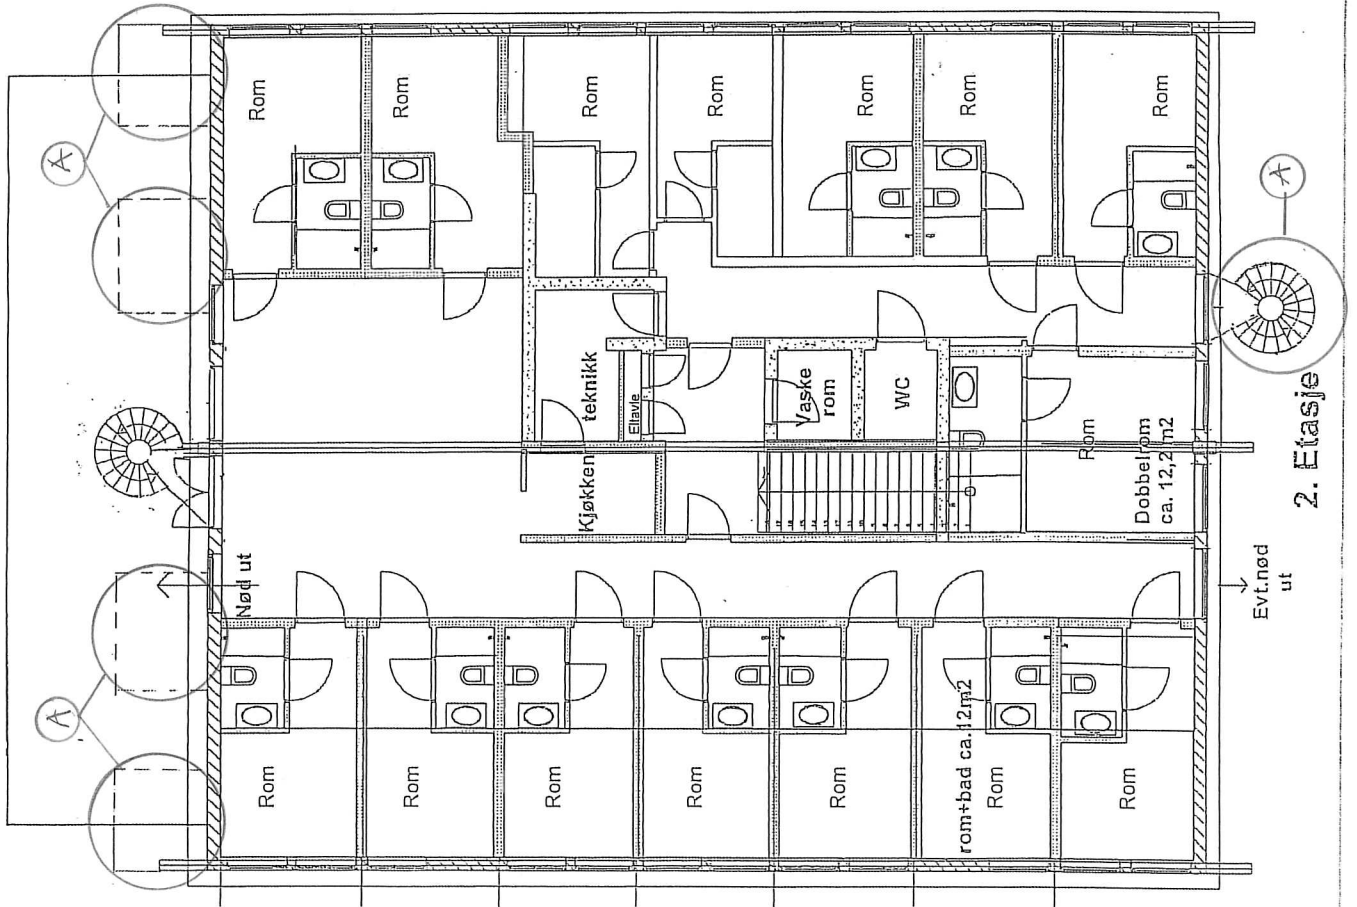


A	DIV.	16.11.15	L.S.
REV.	REVIDERING GJELDER	REV.DATO	SIGN.
VÅGSEIDE PENSJONAT AS		DATE	13.02.2008
PLAN 2. ETG.		SIGN.	L.S.
		MALESTOROKK	1:100
		PROSJEKT NR.	
		TEGN. NR.	102
		A	

LARSEN OG SOLHEIM AS


E 3A

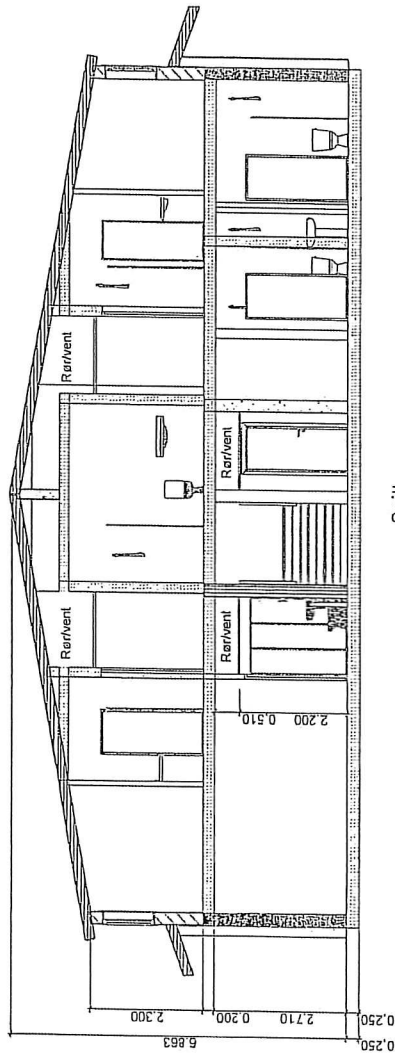

Snitt

REV.	DN	REV.DATO	16.11.13	STIGN.	LS
VÅGSEIDE PENSJONAT AS					
SNITT					
DATA					
13.02.2008					
STIGN.					
L.S.					
MALESTORR					
1:100					
PROSJEKT NR.					
FECN. NR.					
201					

S LARSEN OG SOLHEIM AS



