

Søknad om ferdigattest

Pbl § 21-10, SAK10 §§ 8-1 og 8-2

Søknaden gjelder							
Eiendom/ byggested	Gnr.	Bnr.	Festenr.	Seksjonsnr.	Bygningsnr.	Bolignr.	Kommune
	214 142				Lindås		
Adresse				Postnr.	Poststed		
Østerfjordvegen 1226				5913	Eikangervåg		

Ferdigattest	
Tilfredsstillert tiltaket kravene til ferdigattest?	<input checked="" type="checkbox"/> Ja <input type="checkbox"/> Nei Hvis nei, fyll ut informasjonen nedenfor.
Det gjenstår følgende arbeider av mindre vesentlig betydning som vil bli utført innen 14 dager:	Dato
Type arbeider	
Bekreftelse på at disse arbeidene er utført vil være kommunen i hende innen:	Dato

Oppdatert dokumentasjon	
Er det foretatt ikke søknadsppliktige endringer/justeringer i forhold til tillatelsen?	
<input type="checkbox"/> Ja <input checked="" type="checkbox"/> Nei	Hvis ja, vedlegg oppdatert situasjonsplan, tegninger eller dokumentasjon som viser hva som er utført.

Sluttrapport for avfall		
Sluttrapport av	Dato	vedlegges søknaden
Ansvarlig søker forplikter seg til å påse at sluttrapporten blir ajourført og oppbevart.		Vedlegg nr. K -


Varmesystem				
Energiforsyning		Varmefordeling		<input checked="" type="checkbox"/> Ikke relevant
<input type="checkbox"/> Elektrisitet	<input type="checkbox"/> Sol	<input type="checkbox"/> Vannbåren gulvvarme	<input type="checkbox"/> Luftoppvarming	
<input type="checkbox"/> Biobrensel	<input type="checkbox"/> Gass	<input type="checkbox"/> Vannbåren radioator	<input type="checkbox"/> Kamin/ovn/peis	
<input type="checkbox"/> Varmepumpe - luft	<input type="checkbox"/> Olje/parafin	<input type="checkbox"/> Elektriske varmekabler	<input type="checkbox"/> Annet	
<input type="checkbox"/> Varmepumpe - berg/sjø	<input type="checkbox"/> Annet	<input type="checkbox"/> Elektriske panelovner		
<input type="checkbox"/> Fjernvarme/spillvarme				

Erklæring	
<input checked="" type="checkbox"/>	Det bekreftes at tilstrekkelig dokumentasjon som grunnlag for driftsfasen er overlevert byggherrens eier

Vedlegg				
Beskrivelse av vedlegg	Gruppe	Nr. fra - til	Ikke relevant	
Situasjonsplan, avkjøringsplan	D	1 - 1	<input type="checkbox"/>	
Tegninger, plan, snitt, fasade	E	-	<input checked="" type="checkbox"/>	
Redegjørelser/kart	F	-	<input checked="" type="checkbox"/>	
Gjennomføringsplan	G	1 - 1	<input type="checkbox"/>	
Sluttrapport for avfallsplan og miljøsaneringsbeskrivelse	K	-	<input checked="" type="checkbox"/>	
Boligspesifikasjon i matrikkelen	H	-	<input checked="" type="checkbox"/>	
Uttalelser fra andre offentlige myndigheter	I	-	<input checked="" type="checkbox"/>	
Andre vedlegg	Q	-	<input checked="" type="checkbox"/>	


Underskrifter					
Ansvarlig søker for tiltaket (for tiltak etter pbl § 20-1)			Tiltakshaver (bare for tiltak uten ansvarlig søker pbl § 20-2)		
Foretak			Navn		
Kålas & Sønn byggevarehandel AS					
Kontaktperson	Telefon	Mobiltelefon	Kontaktperson	Telefon	Mobiltelefon
Oddbjørn Hindenes	56353370	90261336			
E-post			E-post		
oddbjorn@kålasbygg.no					
Dato	Underskrift		Dato	Underskrift	
25.04.2014	Oddbjørn Hindenes				
Gjentas med blokkbokstaver			Gjentas med blokkbokstaver		
ODDBJØRN HINDENES					

D1,

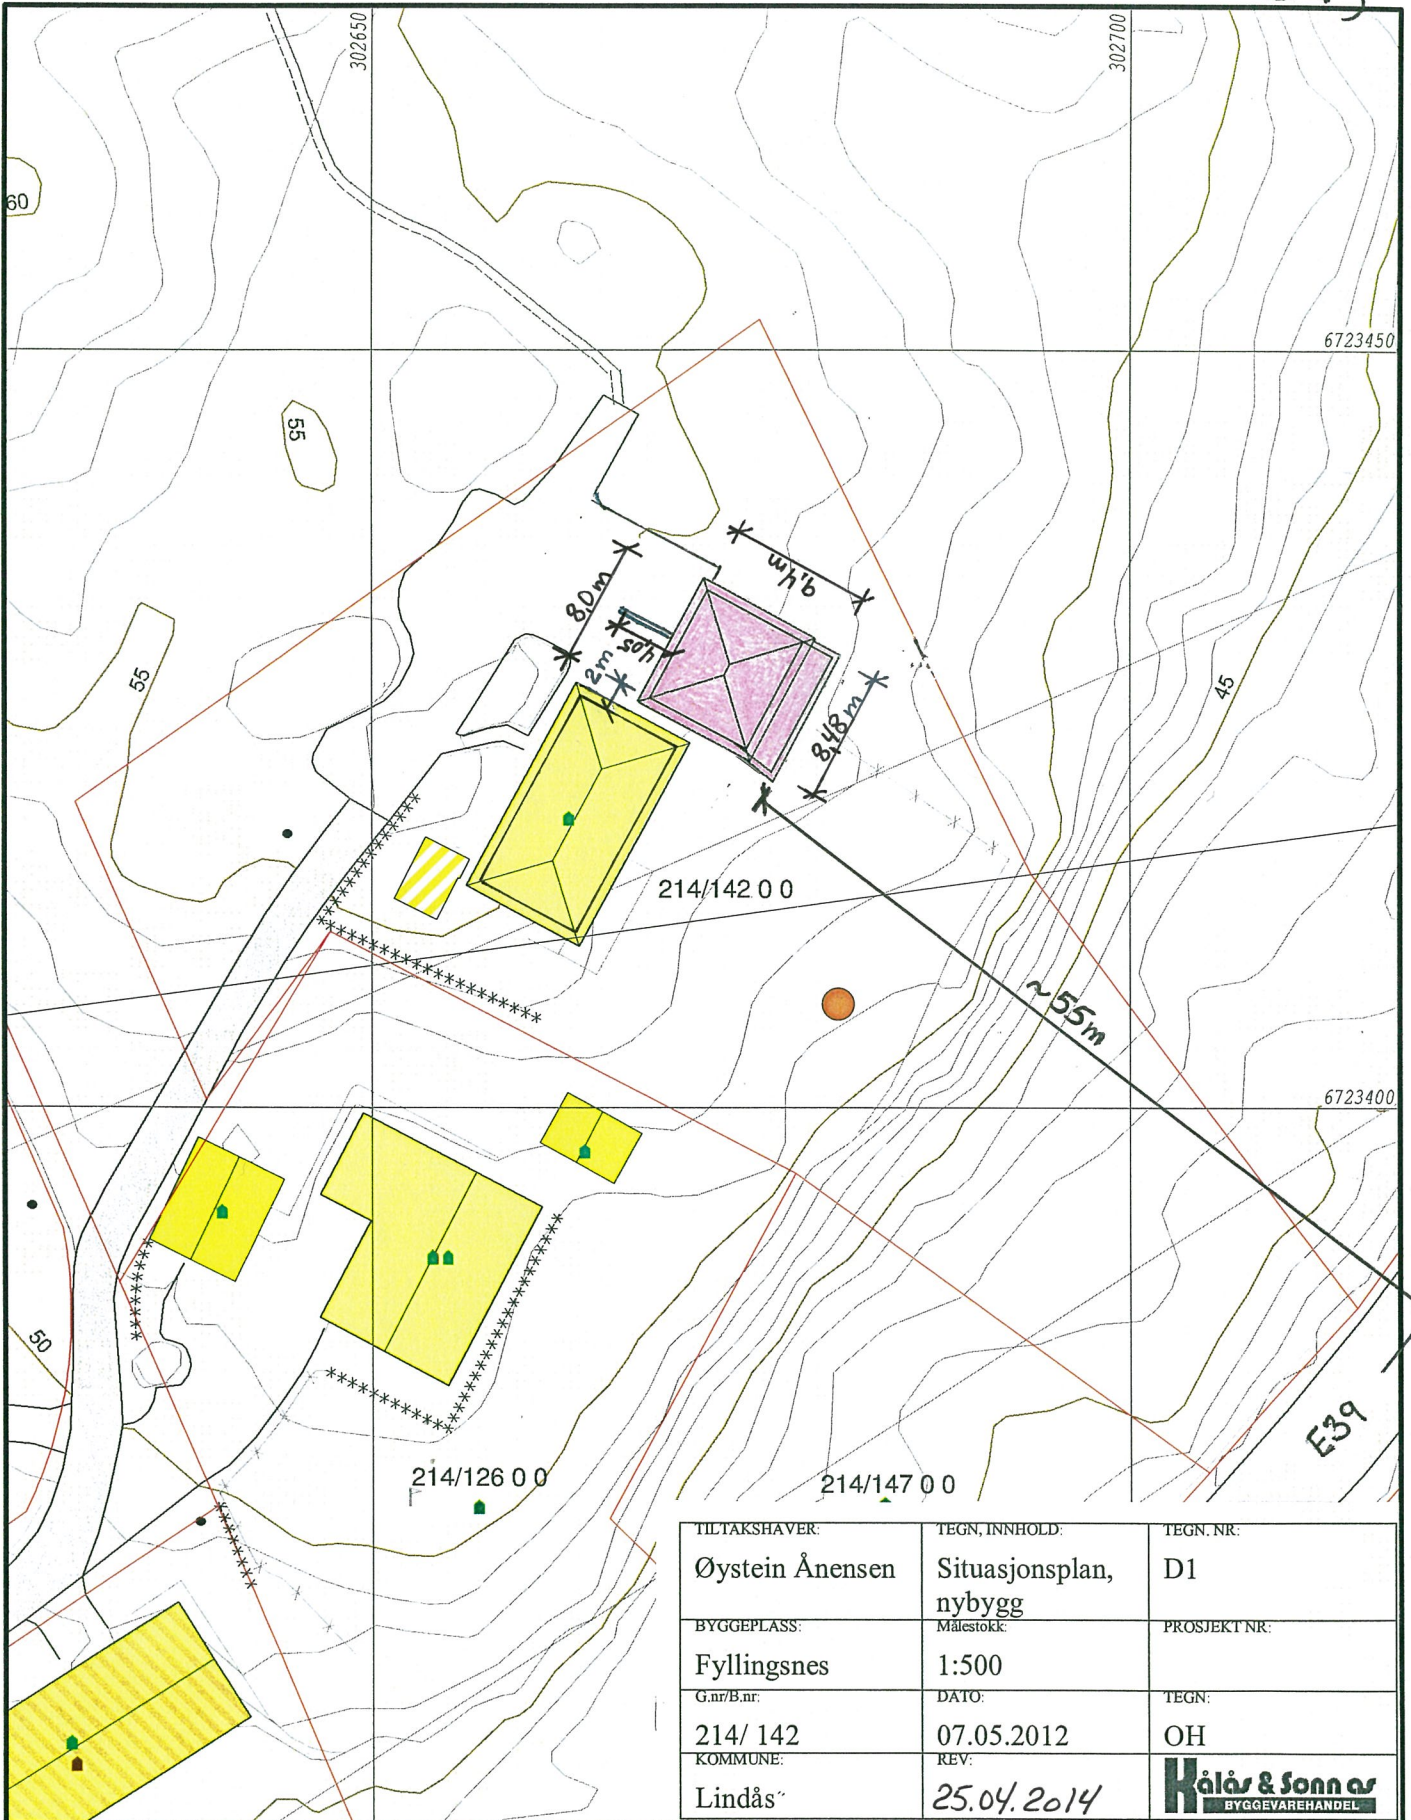


TILTAKSHAVER: Øystein Anensen	TEGN, INNHOLD: Situasjonsplan, nybygg	TEGN. NR: D1
BYGGEPLASS: Fyllingsnes	Målestokk: 1:500	PROSJEKT NR.:
G.nr/B.nr: 214/ 142	DATO: 07.05.2012	TEGN: OH
KOMMUNE: Lindås	REV: 25.04.2014	Kålås & Sonn BYGGEVAREHANDEL

- Målte Grenser
- Registrerte Grenser
- Udefinert grenser
- Terrengmålte grense
- Konstruert grensepunkt
- Bolig
- Bustad m/leilighet
- Våningshus
- Større bustader
- Hytte/feriehus
- Garasje/uthus
- Industri/lager
- Andre bygg
- = Ny garasje



Lindås kommune
Geodata avdeling

N



Dato: 2012.05.02
 Sign: e.r

Gnr 214 bnr 142

Målestokk
 1:500

Beliggenhet og høyder må oppfattes som orienterende.

Kontrollmål etter utførelse

Kommunens saksnr.
2012/1003

Vedlegg
G 1

Side
1 av 1



Gjennomføringsplan

Versjonsnr. 2	Dato 25.04.2014	Signatur, ansv. søker O. Hindenes							
Eiendom/byggested 214 142	Gnr. 142	Bnr. 142	Festenr.	Seksj.nr.	Bygn.nr.	Kommune Lindås	Adresse Fyllingsnes	Postnr. 5913	Poststed Eikangervåg

Beskrivelse av fagområde, ansvarsområde, tiltaksklasse (i hhv. prosjektering, utførelse og uavhengig kontroll)			Foretakets navn og org.nr.	Kryss for planlagt samsvarserklæring erstattes med dato når denne foreligger				Sett kryss når arbeidet innen ansvarsområdet er avsluttet
Alle fagområder i tiltaket	Beskrivelse hentet fra søknad om ansvarsrett	Tiltaks-klasse		Søknad om rammetillatelse	Søknad om igangsetnings-tillatelse/ett-trinnsøknad	Søknad om midlertidig brukstillatelse	Søknad om ferdigattest	
(1)	(2)	(3)	(4)	(5)	(6)	(7)	(8)	(9)
Arkitektur Plassering Byggeteknikk	<u>Prosjektering:</u> Bygningsutforming- arkitektur	1	Kälås & Sønn Byggevarehandel AS 940 215 897		09.05.2012			X
	Utarbeiding situasjons plan	1	"		09.05.2012			X
	Prosjektering grunn; betong-og trekonstruksjoner	1	"				25.04.2014	X
Grunn-ogbetongarb. Tømmerarbeid	<u>Utførelse:</u> Grunn-og betongarbeid	1	Øystein Anensen (Sjølvsbygger)				07.04.2014	X
	Tømmerarbeid	1	Kälås & Sønn Byggevarehandel AS 940 215 897				25.04.2014	X