


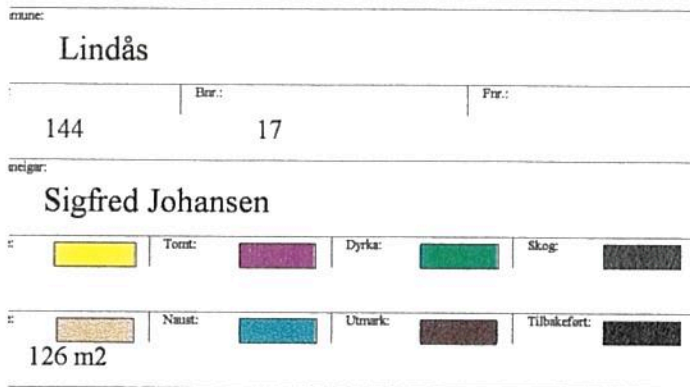

Vegnr.:	Fv 404		
Prosjektnr.:	98041	Takstnr.:	
Målt av:	Åge Andersen	Date:	2002
Korut. av:	Åge Andersen	Date:	21/01/03
Målestokk:	1:1000	Teikn. nr.:	