



Rørleggjarmelding

Skjemaet skal nyttast ved arbeid som vedkjem tilknyting til kommunale vass- og avlaupsleidningar, og private anlegg.

Utfylt skjema skal sendast:

Lindås kommune
Teknisk drift, VA-avdelinga,
Kvernhusmyrane 20
5914 ISDALSTØ

Før arbeidet vert sett i gang skal det ligge føre communal godkjenning av denne rørleggjarmeldinga og pålagt tilkoplingsgebyr skal vere innbetalt til kommunen.

Gjeld byggearbeid på følgjande eigedom:

Gnr/Bnr	Adresse til eigedommen
196/156	Midtgård 5915 Hjelmås

Utførande rørleggar:

Foretaksnamn	Hjelmås VVS A/s
Adresse	Letnesvegen 183
Kontaktperson	Peder Hagaasen

Tlf 56354050

Mobil/tlf. (kontaktperson)
906 89 888

Arbeidet vil føregå i perioden/type anlegg:

Frå og med dato	Til og med dato
<input type="checkbox"/>	<input type="checkbox"/>
Offentleg anlegg	Privat anlegg
<input checked="" type="checkbox"/> Tilkopi Vatn	<input checked="" type="checkbox"/> Tilkopi Avl

Teikningar vedlagt:

<input type="checkbox"/> Situasjonsplan	<input checked="" type="checkbox"/> Kjellarplan
<input type="checkbox"/> installasjonsteikning	<input checked="" type="checkbox"/> Etasjerplan
Andre teikningar, gje opp kva slag	

Tal teikningar vedlagt

3

Merknadar:

Bunnledning og utvendige arbeider
er ikke utført av oss.





LINDÅS KOMMUNE

Tilting for teknisk drift

I Lindås kommune gjeld KS "Standard abonnementsvilkår for vann og avløp". Desse er delt i "Administrative bestemmelser" og i "Tekniske bestemmelser". Foretak som skal utføre arbeid på sanitæranlegg i Lindås kommune, skal være kjent med dette reglementet.
I tillegg har Lindås kommune sin egen VA-norm, www.va-norm.no

Nokre viktige punkt i forhold til regelverket:

1. Lågast tillatte kjellargolvshøgde vert fastsett av stikkleidningen sin lengde, fall og andre krav i abonnementsvilkåra. Det skal alltid være minst 90 cm mellom kjellargolv og/eller vasstand i lavast monterte vasslas, og imvendig topp hovedleidning, målt i stikkleidningen sitt forgreiningspunkt på hovedleidningen. Aldri lågare enn kote + 3,00.
2. Dersom det må nyttast trykkauking/reduksjonsventil grunna for lågt eller for høgt trykk, er det konsulent/ansvarleg sokjar/royfleggjar/abonent sitt ansvar å undersøkja om det er nautsynt, og utførande royfleggjar/abonent sitt ansvar å sørge for å koste dette. Utforming av anlegg for trykkauke skal beskrivast/teiknast og godkjennast spesielt, før endelig tilknyting vert utført.

Som utførande er eg kjend med dei vilkår som vedkjem tilknyting til kommunale vass- og avløpsleidningar i Lindås kommune.

Hjelmås 22/5.15

Peder Hagedash

Hjelmås
VVS %

Stad, dato og underskrift utførande royfleggjar


Som eigar av anlegg/eigedom vil eg rette meg etter dei til ei kvar tid gjeldande sanitær- og avgiftsforesegner i Lindås kommune.


05.02.16

L. Vetaas

Stad, dato og underskrift eigar av anlegg/eigedom

Rorleggarmeldinga må vere komplett utfylt, ha to underskrifter og alle vedlegg innlevert før handsaming vert utført.

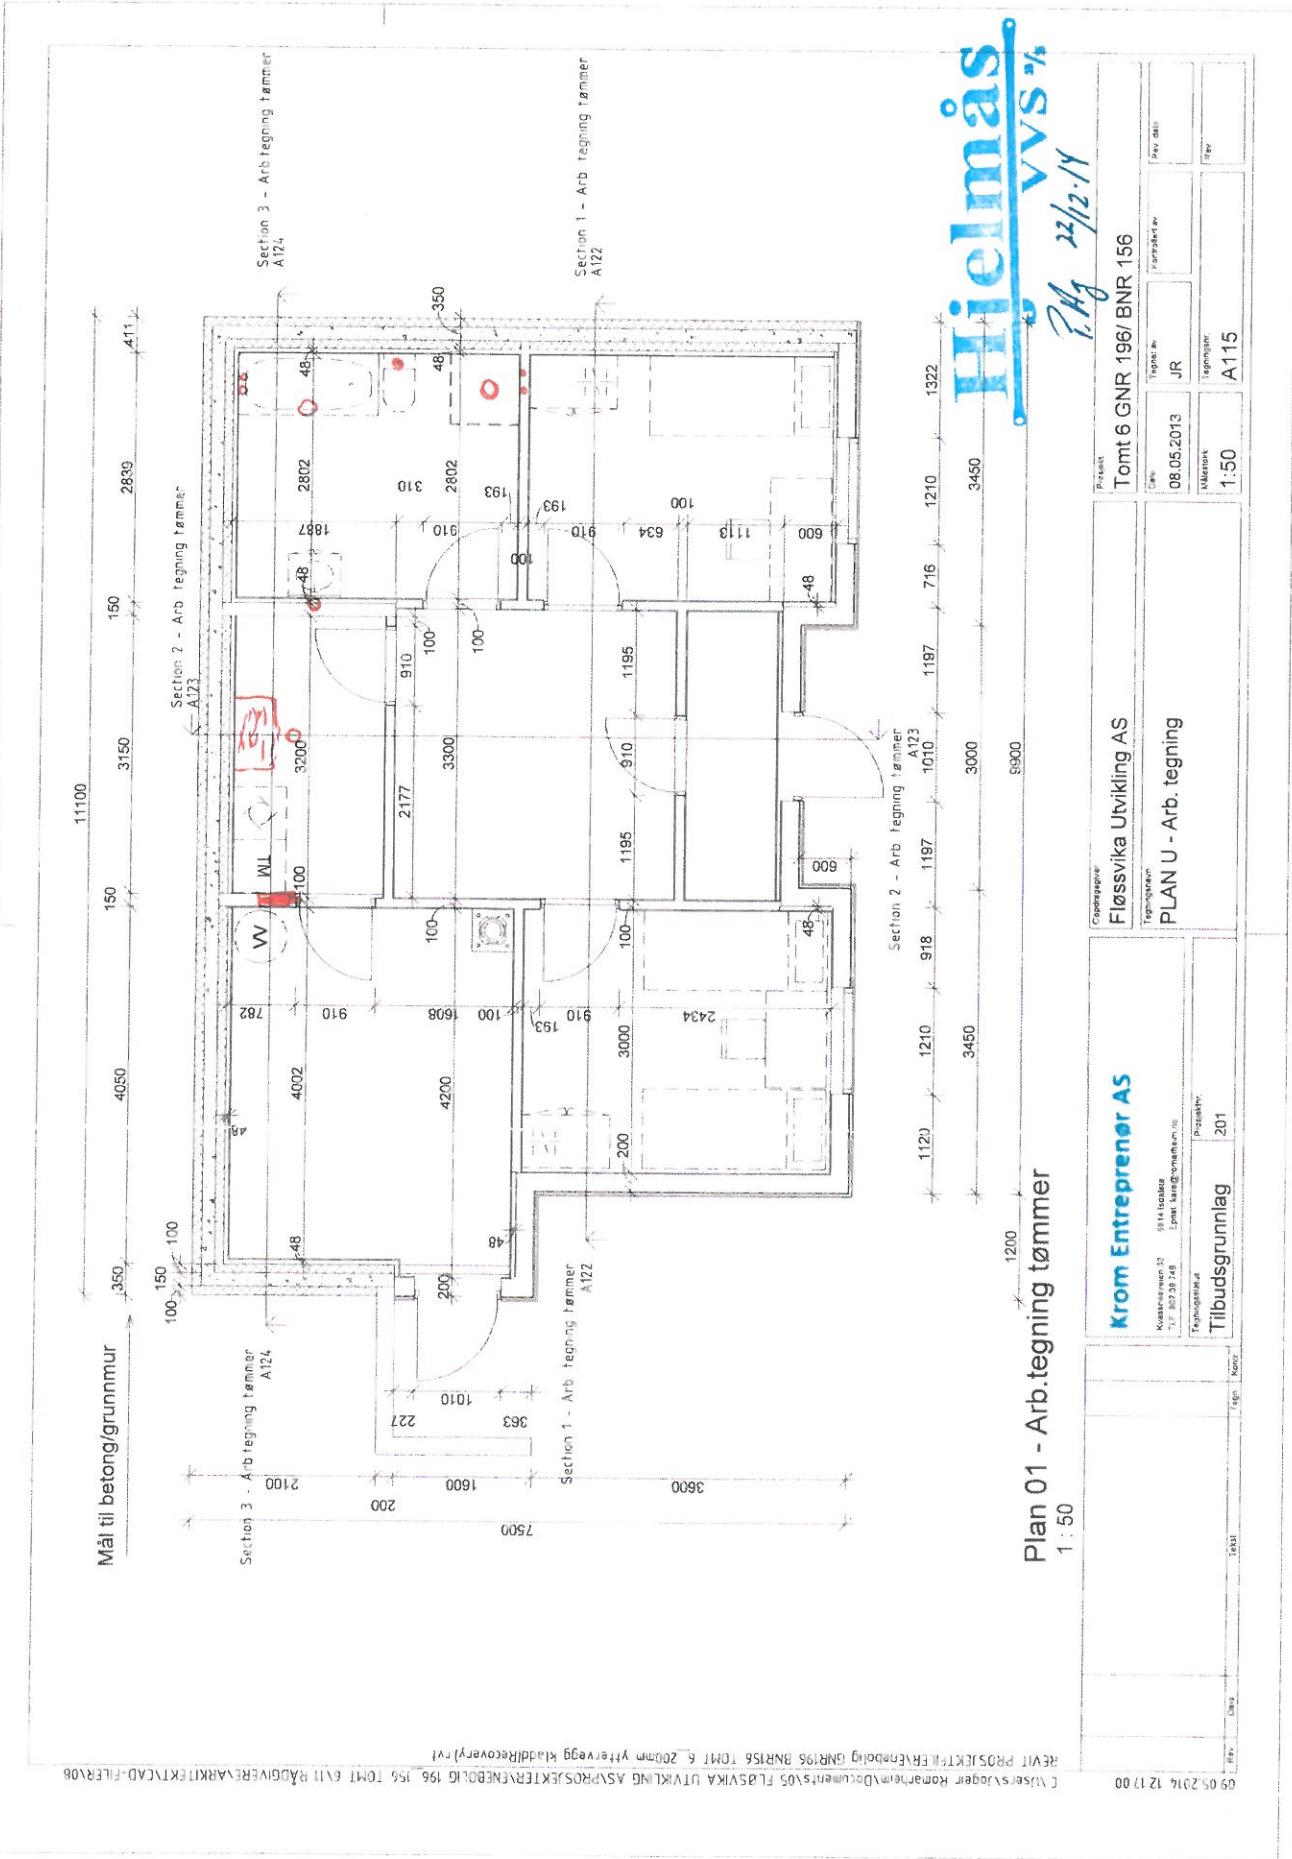

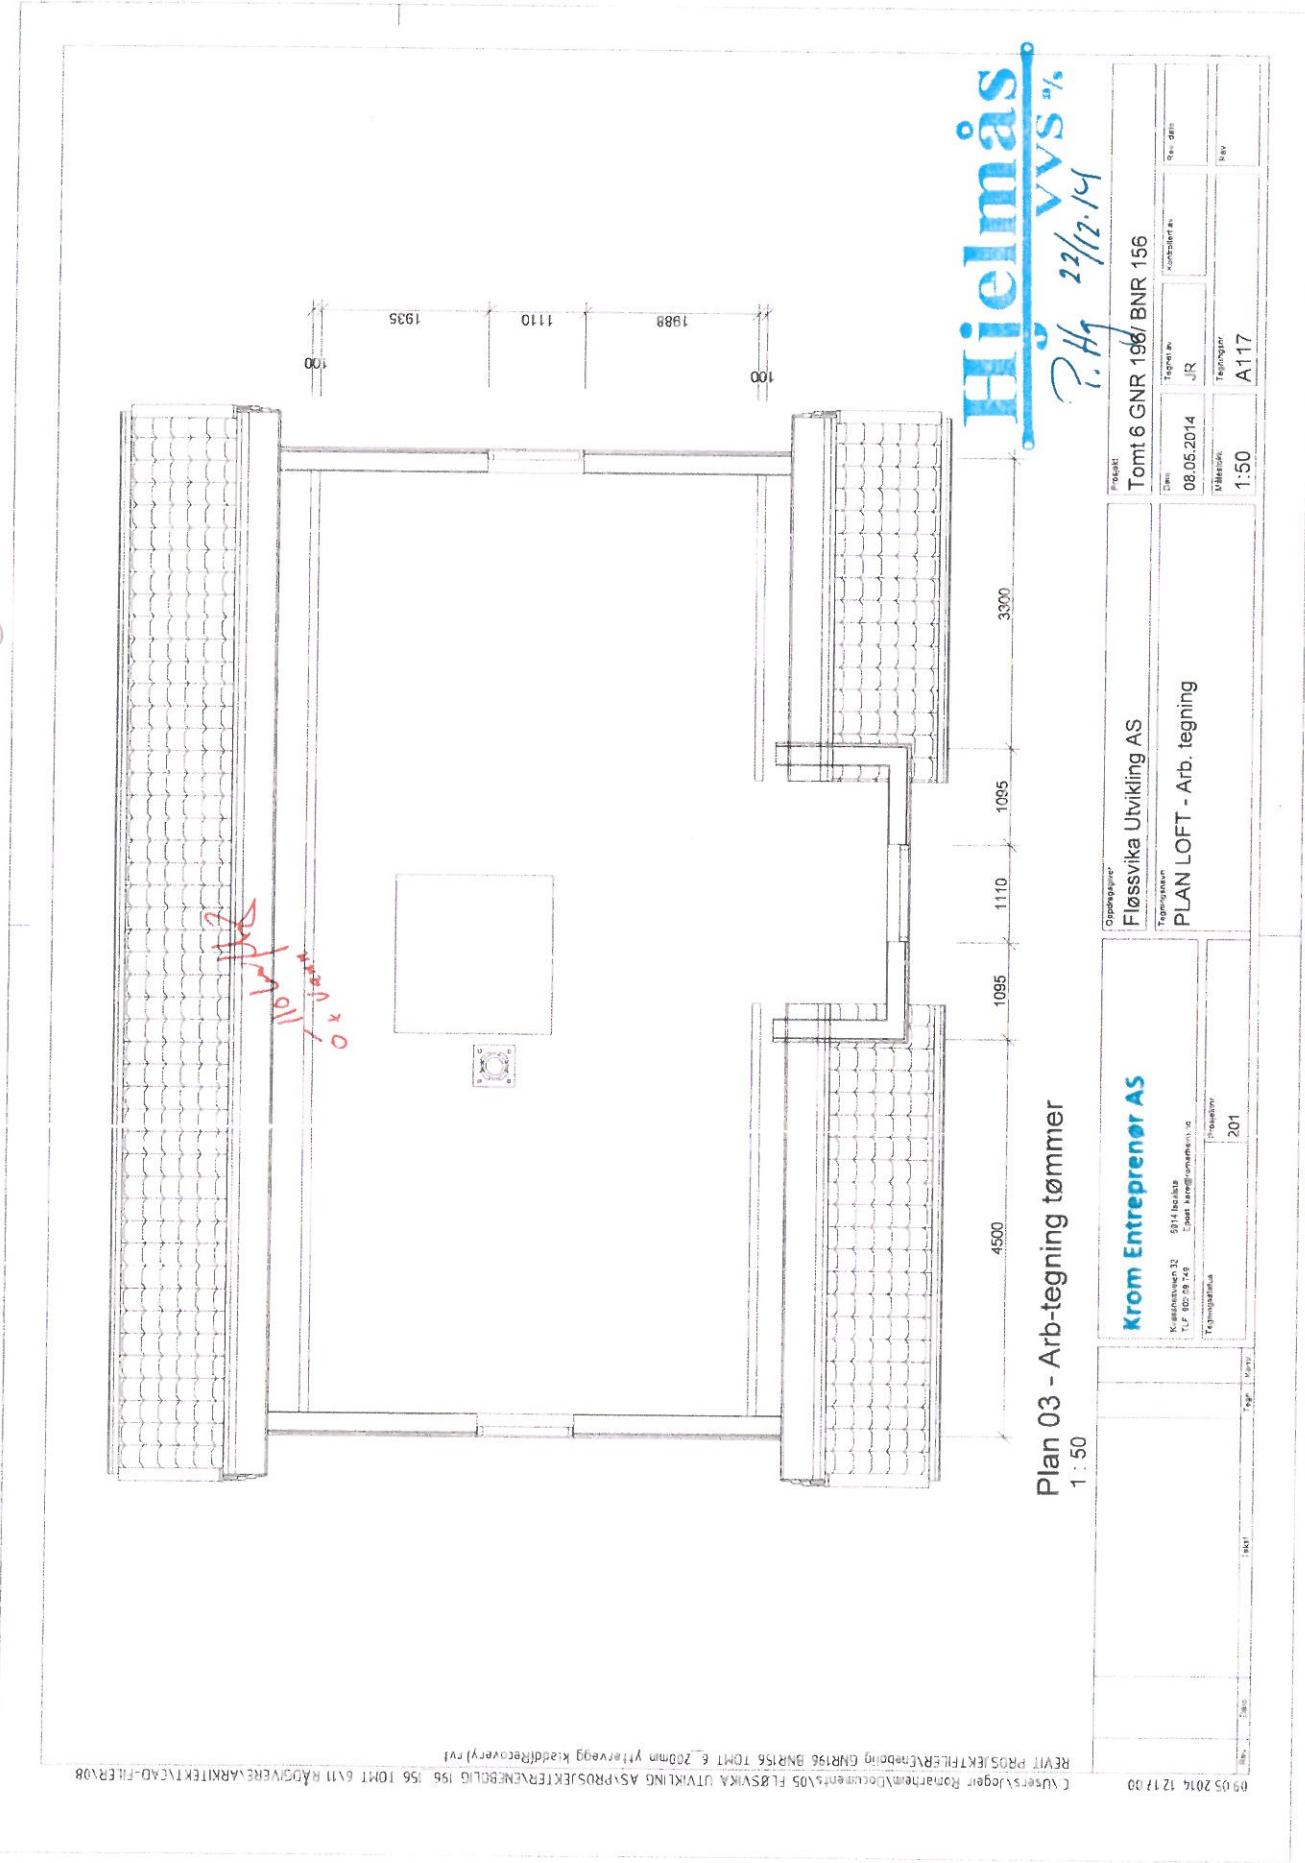

Hjelmås

R.H.
21/12/14

Projekt		Tromt 6 GNR 196/BNR 156	

Fløssvika Utvikling AS
PLAN HOVEDPLAN - Arb. tegning

Krom Entrepreør AS
Prosjektnavn:
Tilbudsgrunnlag 201

Plan 02 - Arb.tegning tømmer
1 : 50

