

Lindås Rør & Sanitær

KVALITETSSYSTEM



7-311A KONTROLLSKJEMA FOR BUNNLEDNING - SANITÆRANLEGG

Tiltakshaver: Walde Utvikling	Prosjektnr: W-04
Tiltak: Ny enebolig	Prosjektdato: 2013-05-30
Adresse: Leknes	Gnr.: 196 Bnr.: 156 Snr.:

Sted: _____ Tegn. nr. _____

Nr	Kontrollpunkter	OK	Kommentarer/avvik	Dato	Sign.
Forarbeider					
1	Utmålinger	X		011	S.V. L
2	Grøftebunn og fundament	X			
3	Gjennomføringer	X			
4	Omfylling og overdekning	X			
5	Koordinering andre entreprenører	X			
6	Avklaringer tegninger og beskrivelser	X			
Utførelse – kontroll					
7	Montasje etter siste rev. tegninger	X			S.V. L
8	Avløpsrør - type/dim.	X	PVC 110/75		
9	Fall	X			
10	Utmåling av oppstikk	X			
11	Utmåling av sluk	X			
12	Stakekum/stakepunkt	X			
13	Jordingsmuffe	X			
14	Avløp til sluk	X			
15	Rister og lokk				
16	Tersing av oppstikk	X			
17	Kotehøyde ferdig gulv				
18	Vanntilførsel, type og dim.	X	PE80 PN10 32m		
19	Frostsikring				
20	Innv. hovedstoppeventil				
21	Ledninger i gulv				
22	Plugging av oppstikk				
23	Vannskadesikker løsn.				
24	Rydding etter egne arbeider				
Tetthetsprøving og trykkprøving					
25	Tetthetsprøving avløp (med protokoll)				
26	Trykkprøving - Vann påsatt				
Funksjonskontroll / sluttkontroll					
27	Sluttkontroll er gjennomført				

Kommentarer noteres på baksiden av arket med nr. og henvisning – alternativt benyttes eget avviksskjema

Tilleggsdokumentasjon vedlagt:

Foto Sertifikat/anvisning fra leverandør Annet _____

Kontrollform Operatør Sidemann Overordnet Uavhengig kontroll



Utarbeidet dato/sign.: 25.11.2010 ss	Godkjent dato/sign.: 25.11.2010 ss	Revidert dato/sign.: 25.11.2010 ss
---	---------------------------------------	---------------------------------------



LINDÅS RØR & SANITÆR AS

5914 ISDALSTØ



Ordreseddel

Mottatt av :

Ekspedert av :

Dato:

3/11-13

Navn : WALDE HUS
 Adresse : TOMTE LUKKES
 Merket : BUNNLEDNING

VARE-NR.	VARE	UTTAK	RETUR	LEVERT	PRIS	BELØP
	KANAL RØR 110			10M		
	75mm RØR			13M		
	GREV 110x75x110x45°			4		
	GREV 110x45°			2		
	BEND 75mm			9		
	BEND 110			5		
	DUBBEL MUFFE 110mm			4		
	— 11 — 75mm			8		
	GREV 110x45°			2		
	B					



NAVN	Timer									
	SVE MOA	3/1)	/	/	/	/	/	/	/	/

Anmerkninger :

Transport.....km.

Levert materialer Ja Nei

Reise og gangtid inngår i arbeidstiden.

Kvittert av:.....

Lindås Rør & Sanitær

KVALITETSSYSTEM

7-310A Kontrollskjema utvendig sanitæranlegg



Tiltakshaver: Walde Utvikling		Prosjektnr: W-04	
Tiltak: Ny enebolig		Prosjektdato: 2013-05-30	
Adresse: Leknes	Gnr: 196	Bnr: 156	Snr:

Sted: _____ Tegn. nr. _____ ADK Sertifikat _____

Nr	Kontrollpunkter	OK	Kommentarer/avvik	Dato	Sign.
Forarbeider					
1	Utmålinger				
2	Grøftesikkerhet				
3	Grøftebunn og fundament				
4	Omfilling og overdekning				
5	Koordinering andre entreprenører				
6	Avklaringer tegninger og beskrivelser	✓			AM
Utførelse – kontroll					
7	Montasje etter siste rev. tegninger	✓			
8	Tilkopling av avløpsledn.	✓			
9	Fall på avløpsledninger	✓			
10	Utmåling av forgr. punkt				
11	Kummer og gjennomføringer				
12	Rørtype og dimensjon	✓			
13	Frostsikring				
14	Tilkopling av vannledning				
15	Utmåling av tilkopling				
16	Utvendig stengeventil	✓			
17	Utmåling stengeventil				
18	Frostsikring				
19	Gjennomføringer				
20	Gjennomspyling				
22	Rydding etter egne arbeider	✓			
Tetthetsprøving og trykkprøving					
23	Tetthetsprøving med protokoll				
24	Trykkprøving - Vann påsatt				
Funksjonskontroll / sluttkontroll					
25	Sluttkontroll er gjennomført				

Kommentarer noteres på baksiden av arket med nr. og henvisning – alternativt benyttes eget avviksskjema

Tilleggsdokumentasjon vedlagt:

Foto Sertifikat/anvisning fra leverandør Annet _____

Kontrollform Operatør Sidemann Overordnet Uavhengig kontroll



Utarbeidet dato/sign.: 25.11.2010 ss	Godkjent dato/sign.: 25.11.2010 ss	Revidert dato/sign.: 25.11.2010 ss
---	---------------------------------------	---------------------------------------



LINDÅS RØR & SANITÆR AS

5914 ISDALSTØ

TLF. 56 35 74 50
FAX 56 35 22 05

Facturert Nov. 13.
Ordreseddel

Mottatt av :

Ekspedert av :

Dato: 23.10.13

Navn : WALDE HUS

Adresse : Tant Leknes G

Merket : innstikk vann/avløp

VARE-NR.	VARE	UTTAK	RETUR	LEVERT	PRIS	BELØP
110	Kanal Rør			8,5m		
110	Bend PP			2		
32	PE Vannlange			18m		
170	-250 Teleskop			1		



NAVN	Timer										
	23/10	23/10	23/10	/	/	/	/	/	/	/	/
Anders	2										

Anmerkninger :

Transport.....km.


Levert materialer Ja Nei

Reise og gangtid inngår i arbeidstiden.

Kvittert av:.....

Reklamehuset

All rights reserved. Passing on and copying of this document, use and communication of its contents not permitted without written authorization.

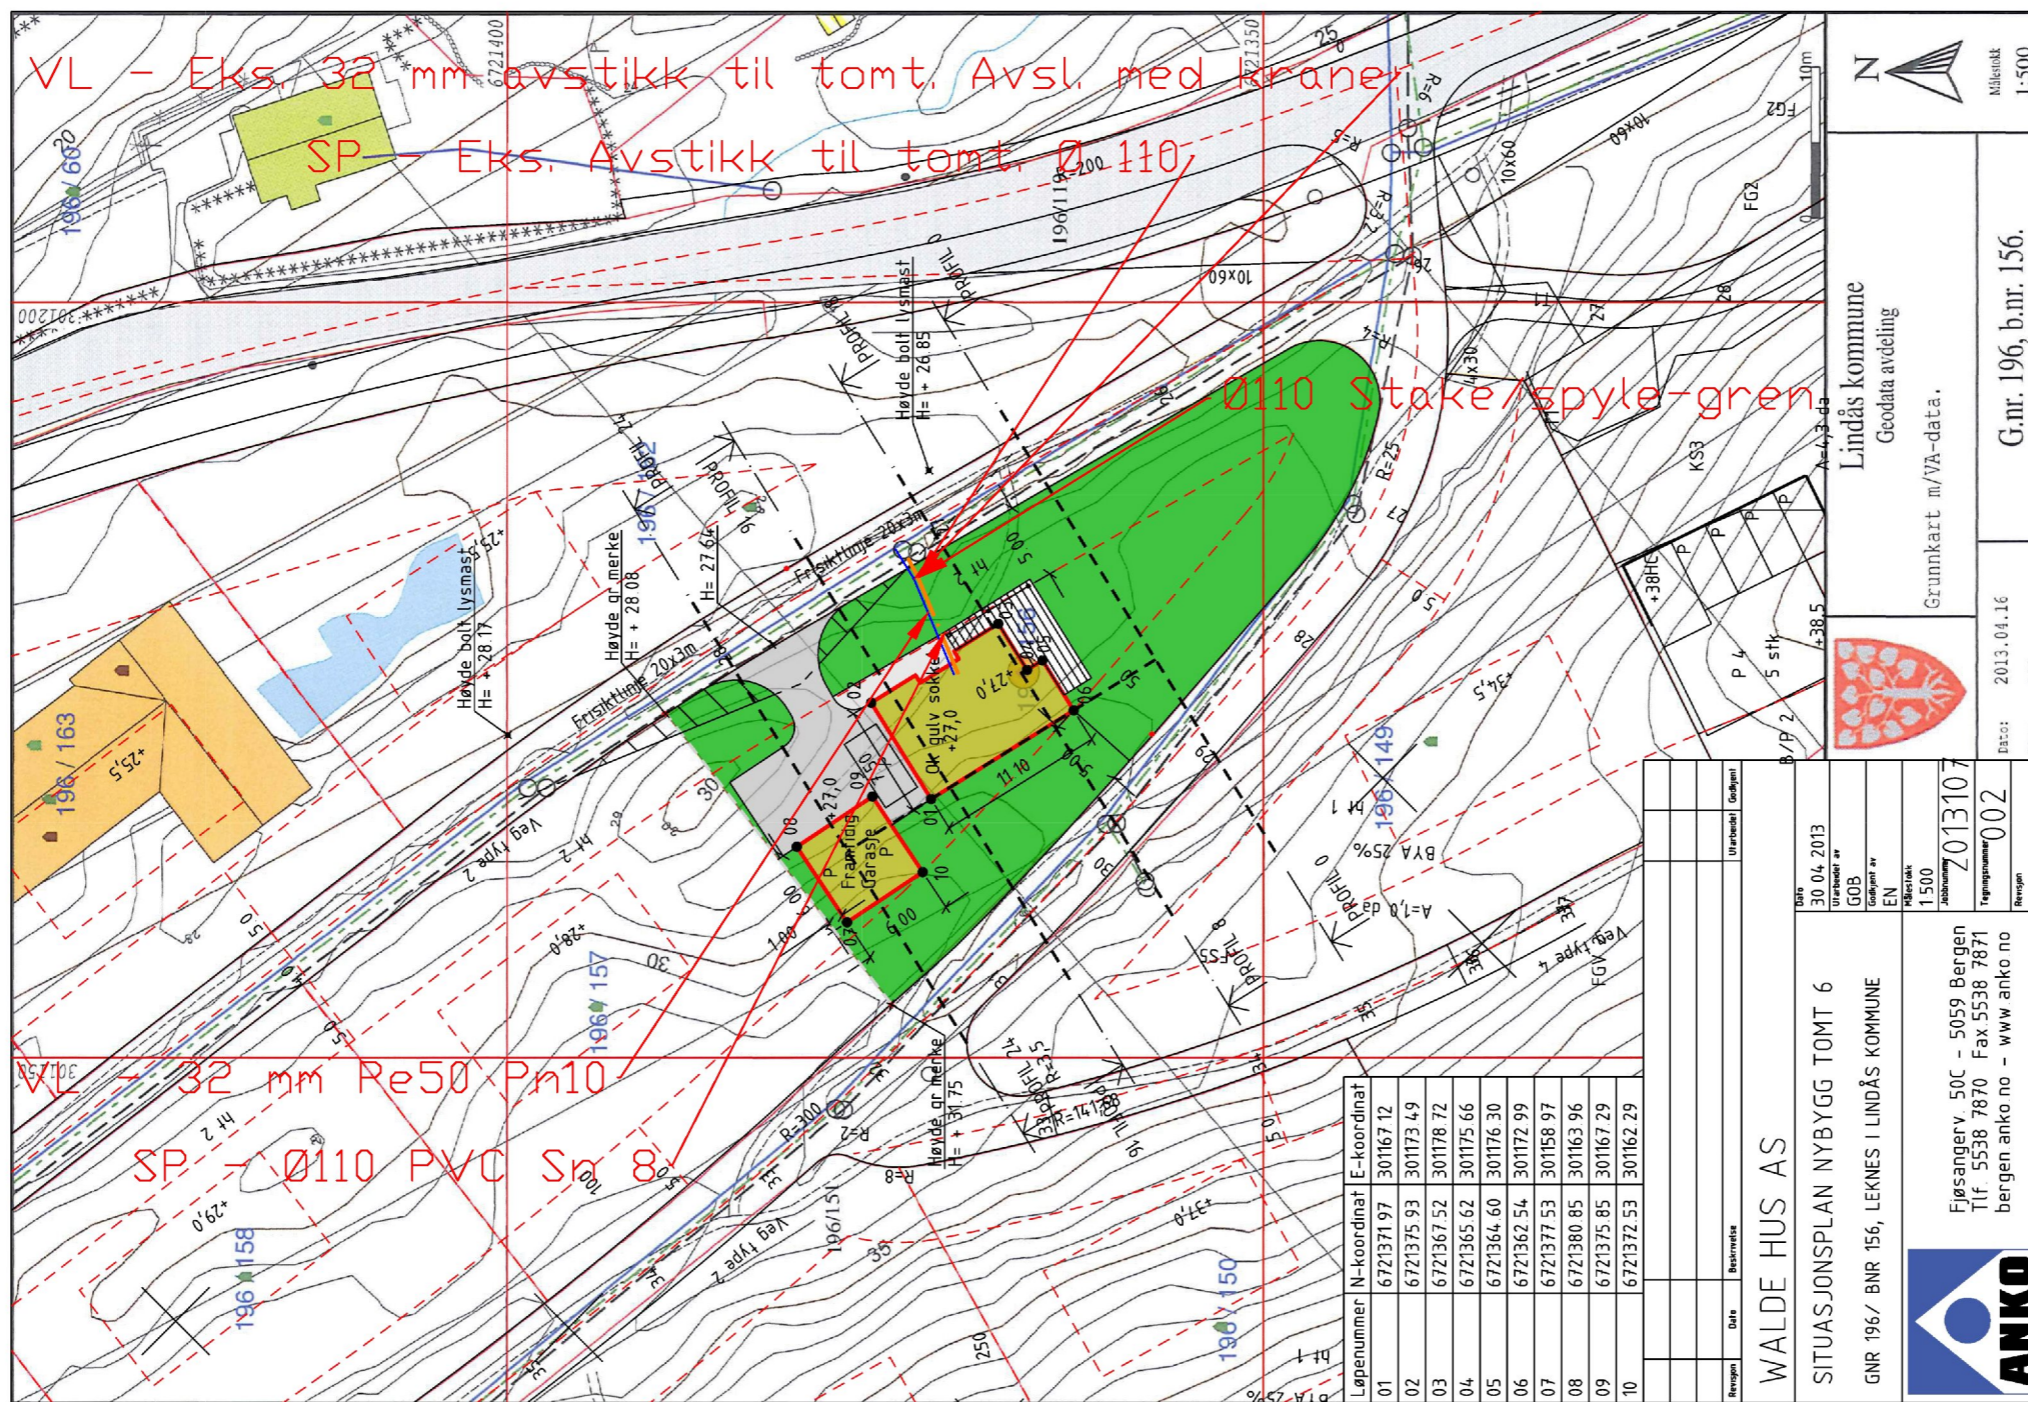

Lindås kommune
Geodata avdeling
Grunnkart m/VA-data.
G.nr. 196, b.nr. 156.

Dato: 30.04.2013
Utarbeidet av: GOB
Godkjent av: EN
Målestokk: 1:500
Prosjektnummer: 2013107
Tegningsnummer: 002

WALDE HUS AS
SITUASJONSPLAN NYBYGG TOMT 6
GNR 196/ BNR 156, LEKNES I LINDÅS KOMMUNE


Fjøsangerv. 50C - 5059 Bergen
Tlf. 5538 7870 Fax 5538 7871
bergen anko.no - www.anko.no




Dato: 30.05.2013
Konstr./Tegnet: H.Nævdal
Godkjent:
Målestokk: 1:500
Prosjektsjonsmetode:
Tracet:
Stand.kontr:
Tittel:
Erstatning for:
Erstattet av:
Tegningsnummer:
Hensvisning:
Beregning:

Walde Hus, Leknes Tomt 6
Lindås Kommune. Gnr 196, Bnr 156
Lindås Rør & Sanitær AS

VVS - 01

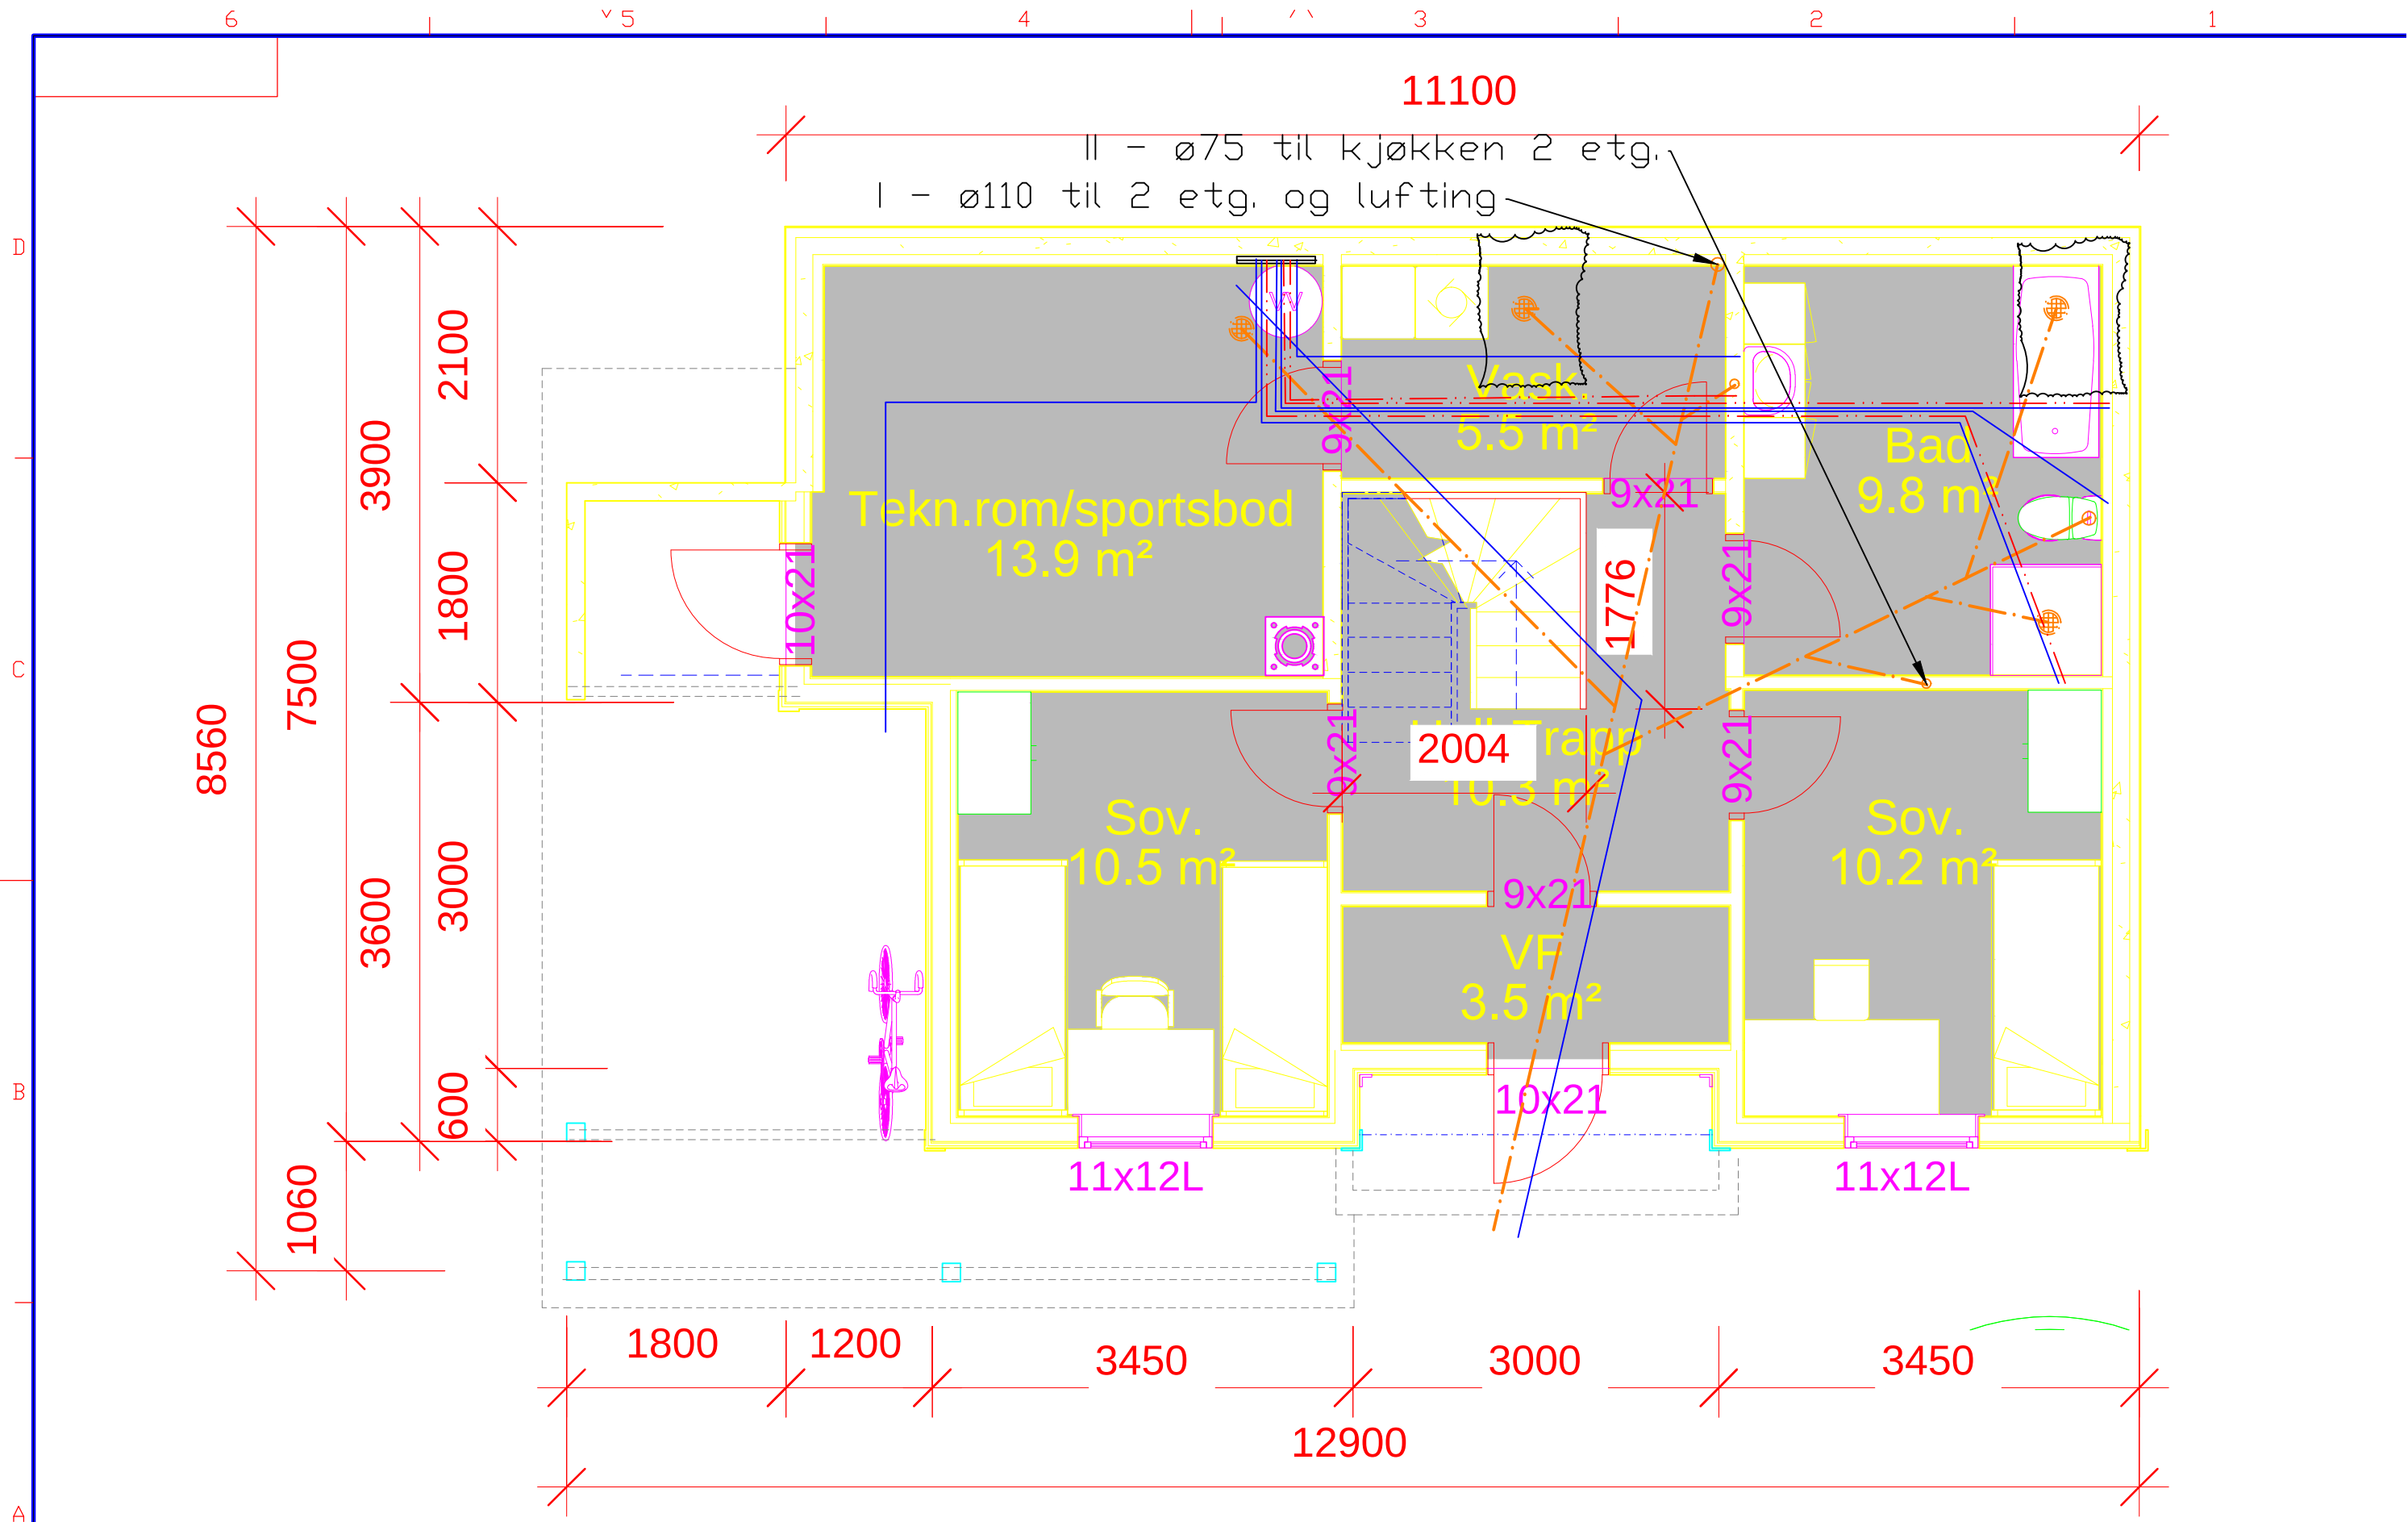

Date	rev. 01.11.2013	Author/Project	H.Nævdal	Scale	1:50
Project name	Walde Hus, Leknes Tomt 6		Client	Lindås Kommune. Gnr 196, Bnr 156	Contract no.
Sheet no.	VVS - 02		Designer	Lindås Rør & Sanitær AS	Contract no.

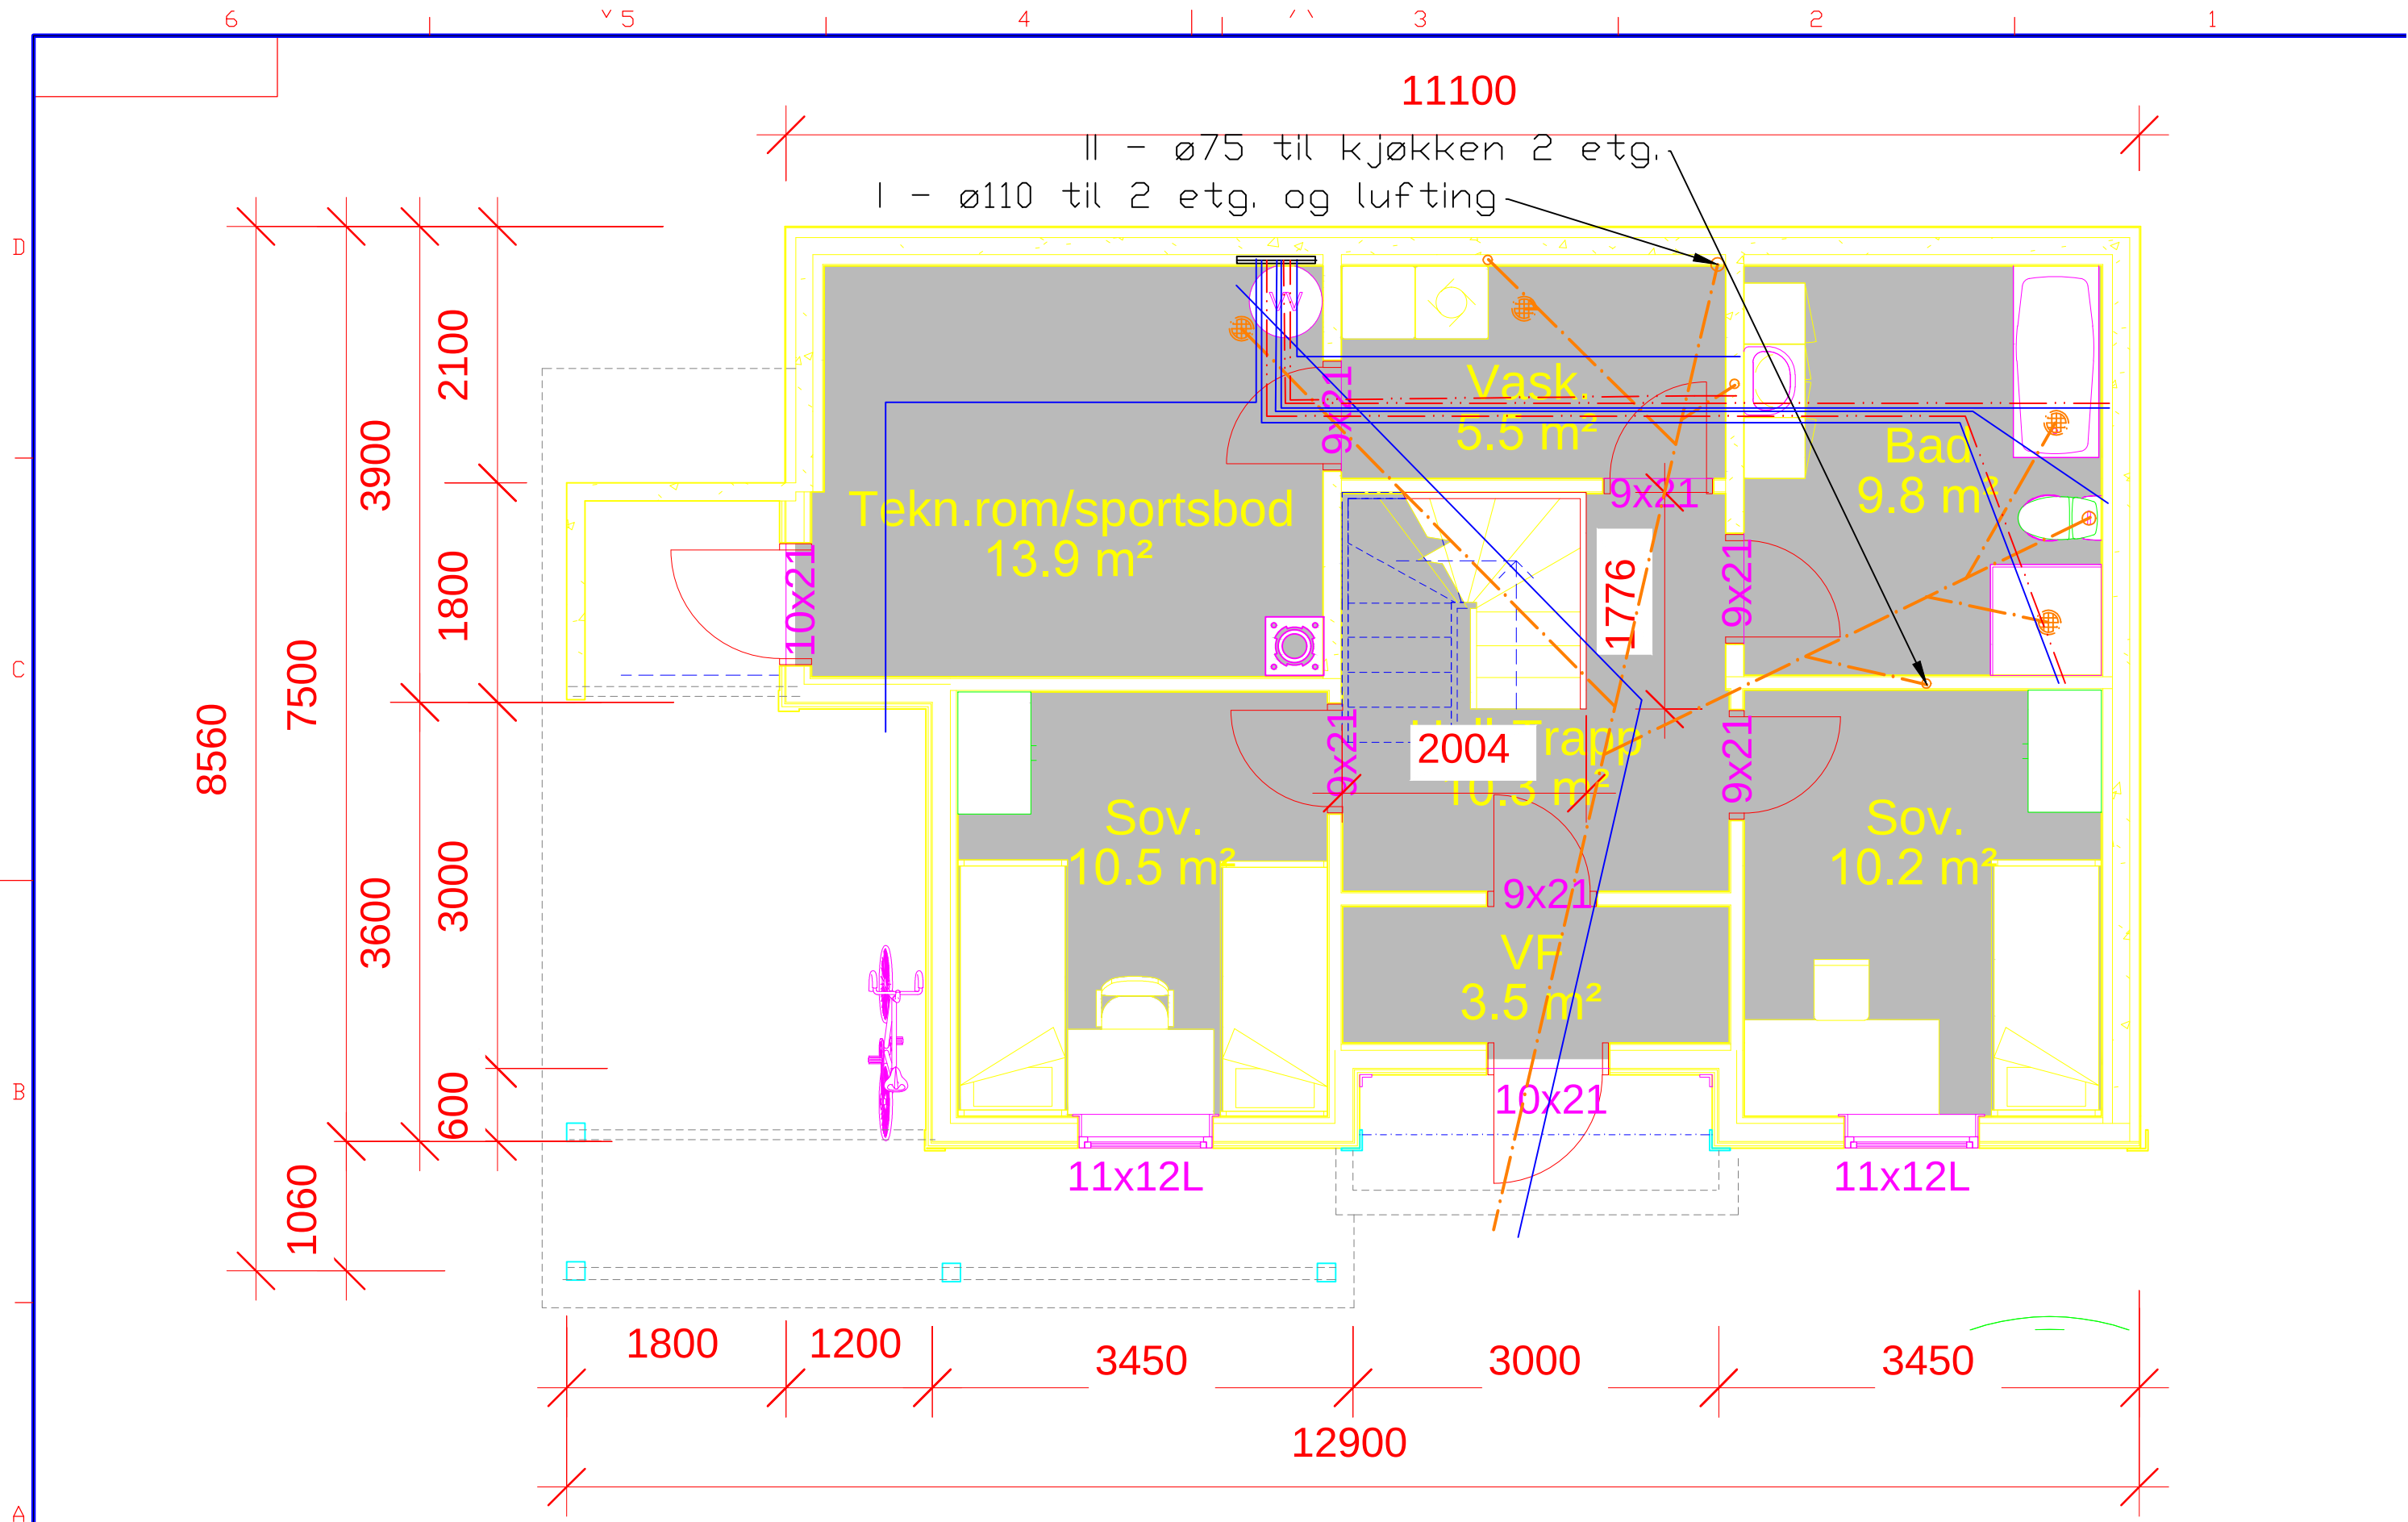

Dato	30.05.2013	Arbeid/Prosjekt	H.Nevdal	Utbygger	Waldhus
Prosjekt	Waldhus	Byggher	Lindås	Byggher	---
Tittel: Waldhus, Leknes Tomt 6 Lindås Kommune. Gnr 196, Bnr 156 Lindås Rør & Sanitær AS					
Entreprenør: VVS - 02					Forfatter: Kontrollert av: