



## Saksframlegg

Sakshandsamar:	Byggesak	Siril Therese Sylta
	Arkivnr.: 14/1239	Klassering:

### **Klage på avslag på søknad om rammeløyve for oppføring av tilbygg til og fasadeendring av bustad - gbnr 188/135 Gjervik ytre**

#### **Rådmannen sitt framlegg til vedtak:**

Lindås kommune sitt vedtak datert 27.02.2014 vert oppretthaldt, klagen vert ikkje tatt til følgje.

Som grunngjeving for vedtaket vert det vist til saksutgreiinga og vedtaket.

Dersom Plan- og miljøutvalet finn grunnlag for å ta klagen til følgje, må det setjast vilkår om at ingen delar av tilbygga skal plasserast i strid med byggjegrensa mot sjø.

#### **Saksopplysningar:**

##### **Politisk handsaming**

Saka skal til innstilling i Plan- og miljøutvalet.

##### **Saka gjeldt**

Saka gjeld søknad om oppføring av tilbygg til og fasadeendring på bustad og oppføring av garasje/carport på eigedomen. Det er søkt om å føra opp 2 tilbygg som tilsaman har BRA 111 m2. Det største tilbygget vil vera lagt i lengderetninga av eksisterande bygg i tillegg til det verta ført opp eit mindre tilbygg i glas, vinterhage, i 2 etasjar på hovudfasaden mot sørvest (sjøen).

Det er også søkt om å føra opp bygg med garasje og carport på tomta. Dette bygget har storleik 48 m2 BRA. Utnyttingsgrada er oppgjeve å vera 25,6 % TU. Søknad om garasje er ikkje handsama i dette vedtaket.


Det ligg ikkje føre nabomerknadar i saka.

Det vart sendt inn klage på vedtaket frå tiltakshavar i brev motteke her 20.03.2014. Klagen er og supplert med notat vedkomande estetikk frå ansvarleg søker motteken 20.03.2014.


## Planstatus

Eigedomen er omfatta av kommunedelplan Knarvik – Alversund og ligg i byggeområde for bustadar. Delar av eigedommen ligg innanfor kommunedelplanen si byggjegrense mot sjø.


## Kart og teikningar:

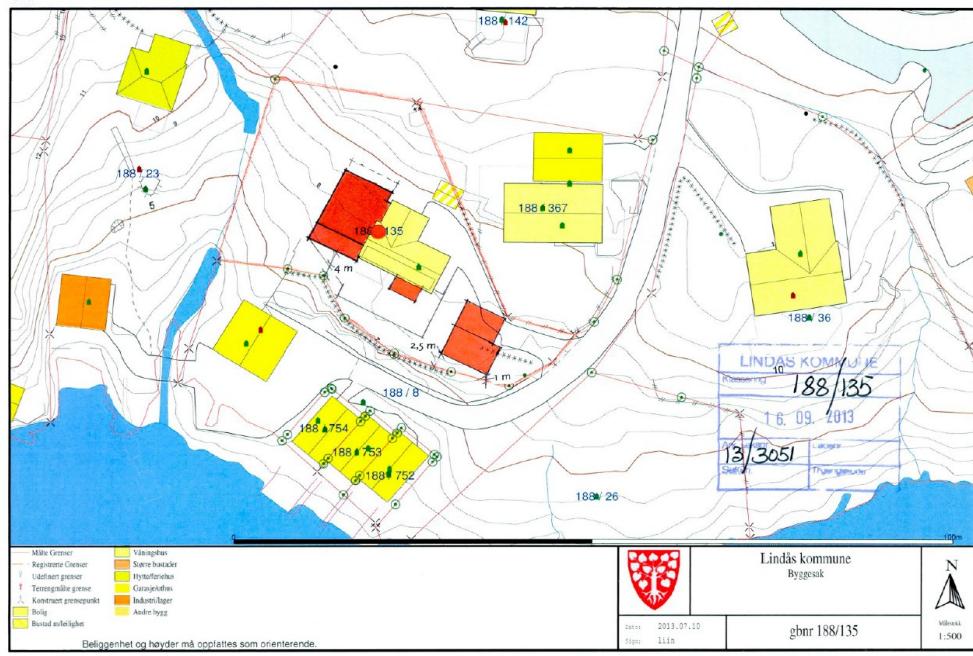

## Fasader før

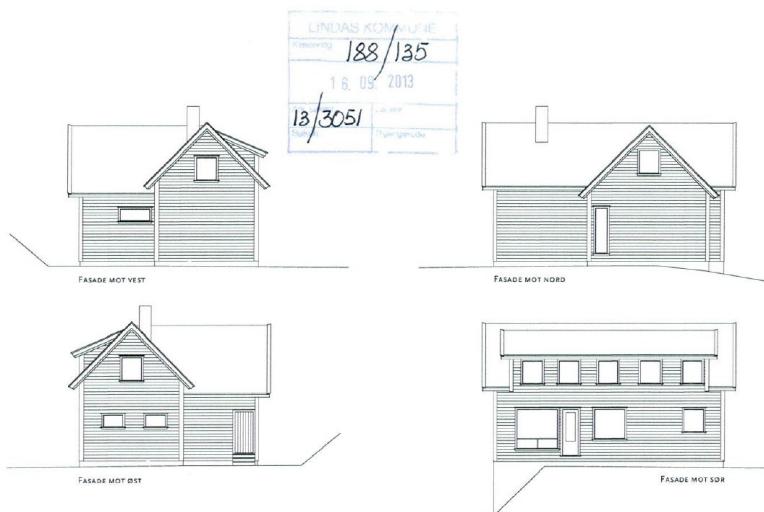

## Fasader etter

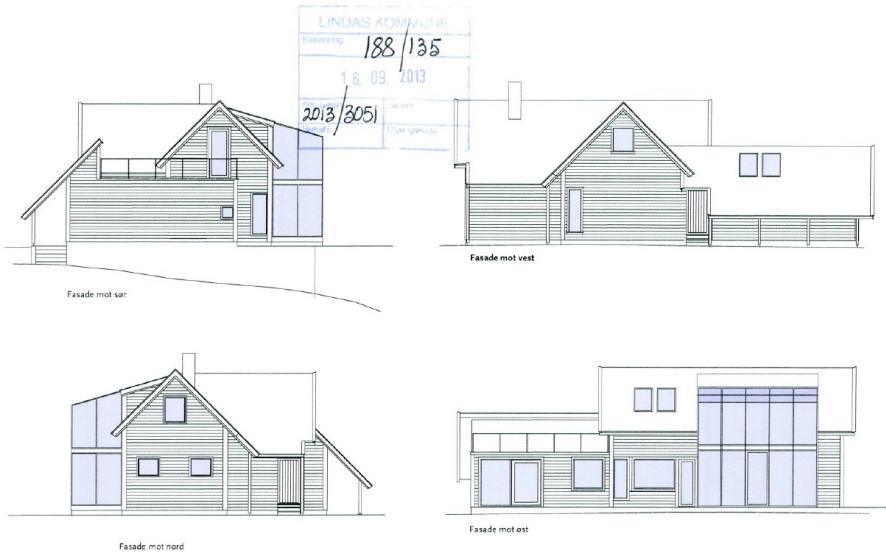

FRODE NYGÅRD KNUTSEN / MARIT MIDTGÅRD ENEBOLIG I KNARRVIK SNITT ETTER MALT 1:150 ABSOUTT FORM BREDSGÅRDEN 2 E 5003 BERGEN TELEFON +47 926 22 901 E-post: rolfaf@designfellesskapet.no

**10**

## Klage

### Visuelle kvalitetar etter pbl § 29-2 og punkt 2.4 i kommunedelplanen

Vi meiner at huset, etter planlagde påbygg, vil framstå som eit meir heilskapeleg bygg enn det gjer i dag, og at det ikkje vil bryte nemneverdig med omkringliggjande bygningar.

Vi har fått opplyst at huset i utgangspunktet var ei lita hytte frå 1936. Huset har sidan den gong blitt utbygd i ulike retningar, i ulike tiår. Dette bærer huset preg av i dag.

Etter eventuelt påbygg, meiner vi at huset vil framstå som meir heilsakeleg, og bere mindre preg av å vere ei påbygd hytte.

Vi meiner at neverande fasade er svært dominante frå sjøen, medan det etter fasadeendring vil framstå som visuelt mindre dominante. I dag ber fasaden preg av store kvite flater, med vindauge i ulike storleikar. Etter fasadeendringa, vil glasa bryte med den store flata som i dag er svært synleg frå sjøen og frå Nordhordlandsbrau.

Påbygget mot sør vil ha same takdekke som neverande hus. Glasfasaden vil bestå av store vindauge, snarare enn glasveggar. Vi meiner dette vil bidra til at påbygget i større grad vil framstå som ein integrert del av det neverande huset.

Takterrassen ligg lavt i terrenget, og er teikna med tanke på å vere minst mogleg til hinder for naboar si utsikt til sjøen.

Vi meiner at huset vårt ikkje vil skilje seg nemneverdig ut frå omkringliggende bygningar, då vi finn det vanskeleg å finne ein fellesnemnar for desse. Bygningar er oppført i ulike stilartar, fargar og storleikar. Her er einebustader, rekkjehus, blokker, industribygg, flatt tak og møner.

Vi ynskjer og å peike på at det er gjennomført nabovarslar, utan innvendingar frå nokon av naboane. Vi har lagt vekt på at påbygga ikkje skulle vere til sjanse for nokon, verken når det gjeld det reint visuelle, eller med tanke på naboane si utsikt.

Husteikningane er laga av arkitekt Rolf Hermansen i *Absolutt Form*. Sjå vedlegg med tilhøyrande bilete og teikningar.

#### **Tilfredsstillande uteoppahaldsareal**

I avslaget vert vi bedne om å gjere greie for at tomta har tilfredsstillande uteoppahaldsareal. De skriv at "tomta er stor og ut frå innsend situasjonsplan ser det ut som om kravet kan oppfyllast".

Vi kan ikkje sjå at det ligg til grunn konkrete krav til storleik, men snarare eit krav om teneleg og trygt område kring bustaden til å opphalde seg på.

I samband med omlegging av kommunale avløpsrør i området siste månadane, har kommunen grave opp store delar av tomta vår. Avtalen med kommunen, er at dei etterlet området planert, og med murar og gjerde mot sjøen. Elles er resten av tomta sikra med gjerde mot sjø og elv.

Utearealet er godt ivaretatt på plassen/terrassen framfor huset, ved inngangsparti og del av tomt som Lindås kommune skal opparbeide etter enda VA prosjekt.

#### **Snu på eigen grunn**

Vi vert bedne om å dokumentere at det er mogleg å snu bilen på eigen grunn. Det kan gjerast på følgjande måte: Ein køyrer opp mot huset, rygger ut på (ny opparbeida) snuplass til venstre, og køyrer deretter ut. Viser til vedlagt teikning.

#### **Overskridning av byggjegrensa for den funksjonelle strandsona i kommunedelplanen**

Vi vert bedne om å gjere greie for om "glastilbygget og evt. opparbeiding av uteoppahaldsareal ligg utanfor byggjegrensa for den funksjonelle strandsona i kommunedelplanen".

Dette har vore påpeika tidlegare. Vi snakka med byggesakspektant på rådhuset, som sa at omsøkte garasje vert liggende i anvendt strandsone. Dette blei det då søkt dispensasjon for. Viser til søknad med siste revisjon datert 10. januar 2014.

På vedlagt kart er det illustrert inn tilbygg mot strandsone. Eine hjørnet bryt grensa.

## Vurdering

Då garasje/carport ikkje er handsama i dette vedtaket, vil dei punkta i klagen som gjeldt dette, ikkje verte vurdert her. Garasje/carport må handsamast i eige vedtak.

I pbl § 29-2 står det *"ethvert tiltak etter kapittel 20 skal prosjekteres og utføres slik at det etter kommunens skjønn innehar gode visuelle kvaliteter både i seg selv og i forhold til dets funksjon og dets bygde og naturlige omgivelser og plassering."*

I klagen er det vist til at den omsøkte bygningen opprinnelig var ei hytte, som opp gjennom åra har vorte bygd i ulike retningar. Klagar meiner at med omsøkte tilbygg så vil bygningen framstå som meir heilskapleg, og at tilbygget vil gjere fasaden mindre dominerande mot sjøen. Klagar skriv og at dei ikkje kan sjå at huset deira vil skilje seg i det vesentlege frå omkringliggjande bygningar, då det er vanskeleg å finne ein fellesnemnar for desse. Klagar påpeikar at det er ingen naboar som har merknader til tiltaka.

I notat frå ansvarleg søker er det sagt følgjande om vurdering av estetikk:

Ved siste utbygging, på 1950 tallet, fikk huset et stor ny ark som, ut fra vår vurdering, blir ut av proporsjon, og sprennger rammen for en arkløsning på et så lite hus. (Se bilde 1 og 2)  
Mot sjøen får huset med den store arken, et svært dominerende preg, som ytterligere blir understrek av usammenhengende vindusoppdelinger og en hvit fasadefarge.

For at huset skal kunne få livsopstandard, er det nødvendig med et påbygg, som gir soverom og bad i hovedetasjen. Det er også ønskelig med mer luft, og bedre kontakt mellon 1 og 2 etg.

Vi har forsøkt å retablere den opprinnelige huskroppen, og samtidig legge til tilbygg som kan gi gode soveromsfasiliteter og bad i 1 etg. I tillegg fjerner vi en stor del av arken fra 1950 tallet, og legger på en glassboks, som knytter seg til arkens opprinnelige form, og skaper forbindelse mellom 1 og 2 etg.

Vi mener dette gir huset et klarere preg av opprinnelig form som er tilsatt nye elementer, og dermed mer spenning i fasadene.

Ved en ny fargebehandling, med mørke farger, vil huset få et mindre dominerende preg og bli mye mer anonymt i landskapet. Alt glass, både vinduer, glassboks og glassrekkeverk vil i praksis utgjøre mørke falter. Når dette blir kombinert med mørke farger på selve huskroppene og alle profiler, vil huset etter vår mening få en klar estetisk gevinst i forhold til dagens situasjon.

I vedtaket var vurderinga:

*«Eksisterande bygg har takopplatt på hovudfasade mot sjø og eit tverrstilt tilbygg på baksida. Hovudtilbygget som ligg i forlengelsen av eksisterande bygg går over to plan, kjellar og hovudplan, og har takterrasse. På hovudfasaden skal delar av takopplattet, som går over nesten heile lengda til bygget, fjernast og det skal etablerast vinterhage i glas over to etasjar. Vinterhagen skal førast ut frå bygget i forlengelsen av takopplattet som skal bevarast.*

*Omsøkte eigedomen ligg i område som er bygd ut med einebustadar på romslege tomtar.*

*Bustadane i området har ulik utforming med ulik takform, storleik m.m. Eit område lengre aust for eigedomen er utbygd med fleire større bustadbygg, bygd ut etter reguleringsplan.*

*Etter administrasjonen si vurdering vil omsøkte tilbygg og fasadeendring skilja seg vesentleg ut i høve til eksisterande bustad. Omsøkte hovudtilbygget har eit stort volum og innordnar seg i lita grad det opprinnlege bygget når det gjeld storleik og form. Takterrassen framstår som eit framandelement. Omsøkte vinterhage bryt også med det opprinnlege bygget.*

*Administrasjonen meinar at den omsøkte utbygginga framstår som lite harmonisk og burde vore utført i ei form som i større grad sluttar seg til eksisterande bygg.*

*Administrasjoen meinar også at omsøkte tiltak vil bryta med omkringliggjande bustadar sjølv om desse har ulik utforming. Eigedommen ligg dessutan i kort avstand til sjøen og delvis innanfor byggjegrensa for funksjonell strandsone. Begge tilbygga ligg på hovedfasaden ut mot sjøen og vil såleis verta svært eksponert frå denne.*

*Administrasjonen finn etter ei samla vurdering at tiltaka ikkje oppfyller krava til visuelle kvalitetar i pbl § 29-2 verken når det gjeld tiltaket i seg sjølv eller i forhold til sine omgjevnader. Tiltaket er også i strid med punkt 2.4 i kommunedelplanen sine bestemmelser, der det er eit krav at nye tiltak i byggjeområde utan krav til utarbeiding av reguleringsplan, skal vera tilpassa etablert bygningsmasse på eigen tomt og nabotomtar. Søknaden vert difor avslått.»*

Administrasjonen legg den same vurderinga til grunn i klageomgangen.

Administrasjonen har forståing for at tiltakshaver ønskjer å gjere utbetrinigar på bustaden, slik at dette vert ein bustad med livsløpstandard. Administrasjonen meiner at dette let seg løyse med eit tilbygg som i større grad er tilpassa seg eksisterande bygning, og underordnar seg denne.

Omsøkte eigedom har ein sentral plassering i strandsona mot sjø. Etter administrasjonen sin vurdering vert tiltaka svært eksponert og dominerande sett frå sjøen.

Administrasjonen kan ikkje sjå at det har kome fram nye moment i klagan som gjev grunnlag for ei anna vurdering i saka. Avslag på søknad om rammeløyve for oppføring av tilbygg og fasadeendring vert med dette oppretthaldt.

Dersom plan- og miljøutvalet finn grunnlag for å ta klagan til følgje, må det setjast vilkår om at ingen delar av tilbygga skal plasserast i strid med byggjegrensa mot sjø. I klagan er det vist at det er ikkje søkt dispensasjon for plassering av tilbygg i strid med byggjegrensa, dispensasjonssøknaden gjeld kun garasje/carport.

*Andre forhold:*

Søknad om garasje/carport må handsamast i eige vedtak.

Administrasjonen finn det tilstrekkeleg dokumentert i klagan, at eigedommen har tilfredsstillande uteareal dersom det vert gjeve løyve til omsøkte tiltak.

**Vedlagte saksdokument:**

Situasjonskart	9850	28.04.2014
Skråfoto	9851	28.04.2014
Stadfestar motteken klage - gbnr 188135 Gjervik ytre	4842	28.04.2014
Notat vedk vurdering av estetikk ved klage - gbnr 188/135 Gjervik ytre	4611	28.04.2014
Klage på avslag om rammeløyve - gbnr 188/135 Gjervik ytre - tilbygg	4610	28.04.2014
Avslag på søknad om rammeløyve for oppføring av tilbygg til bustad - gbnr 188135 Gjervik ytre	812	28.04.2014
Kart og teikningar vedlagt søknad	9852	28.04.2014

**Ikkje vedlagte saksdokument:**

Doknr	Type	Dato	Tittel på saksdokumentet
			Tittel på journalpost