


(D)

rev. 08.07.14
28-April-2014
06.01.17.

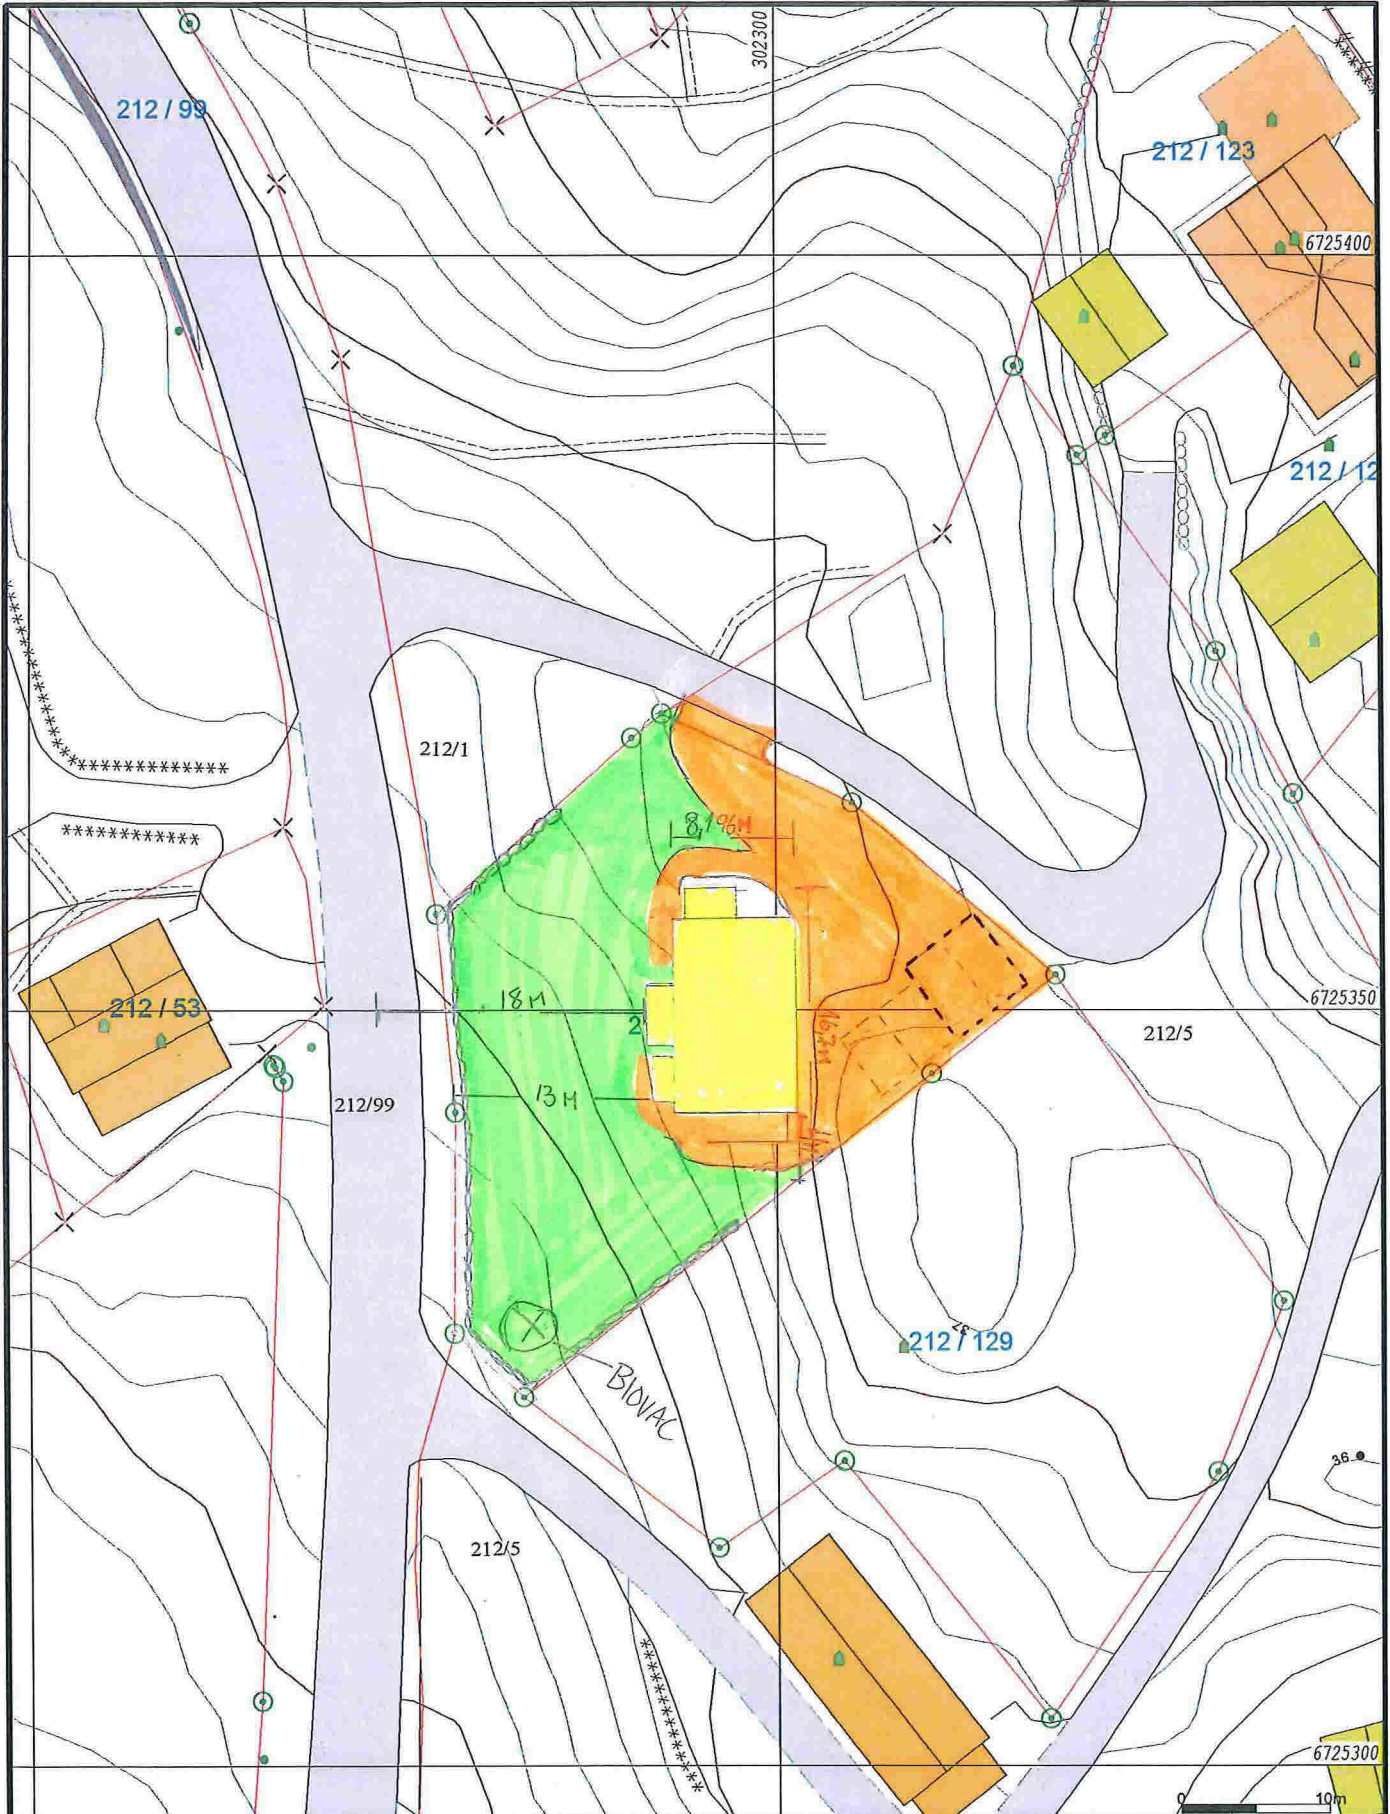

- Målte Grenser
- Registrerte Grenser
- - - Udefinert grenser
- ⚓ Terrengmålte grense
- ⊕ Konstruert grensepunkt
- Bolig
- Bustad m/leilighet
- Våningshus
- Storre bustader
- Hytte/feriehuis
- Garasje/uthus
- Industri/lager
- Andre bygg



Lindås kommune
Geodata avdeling

Grunnkart 2010.



Dato: 2013.12.19
Sign: S50

G.nr. 212, b.nr. 128.

Målestokk
1:500

Beliggenhet og høyder må oppfattes som orienterende.