


06.01.14.

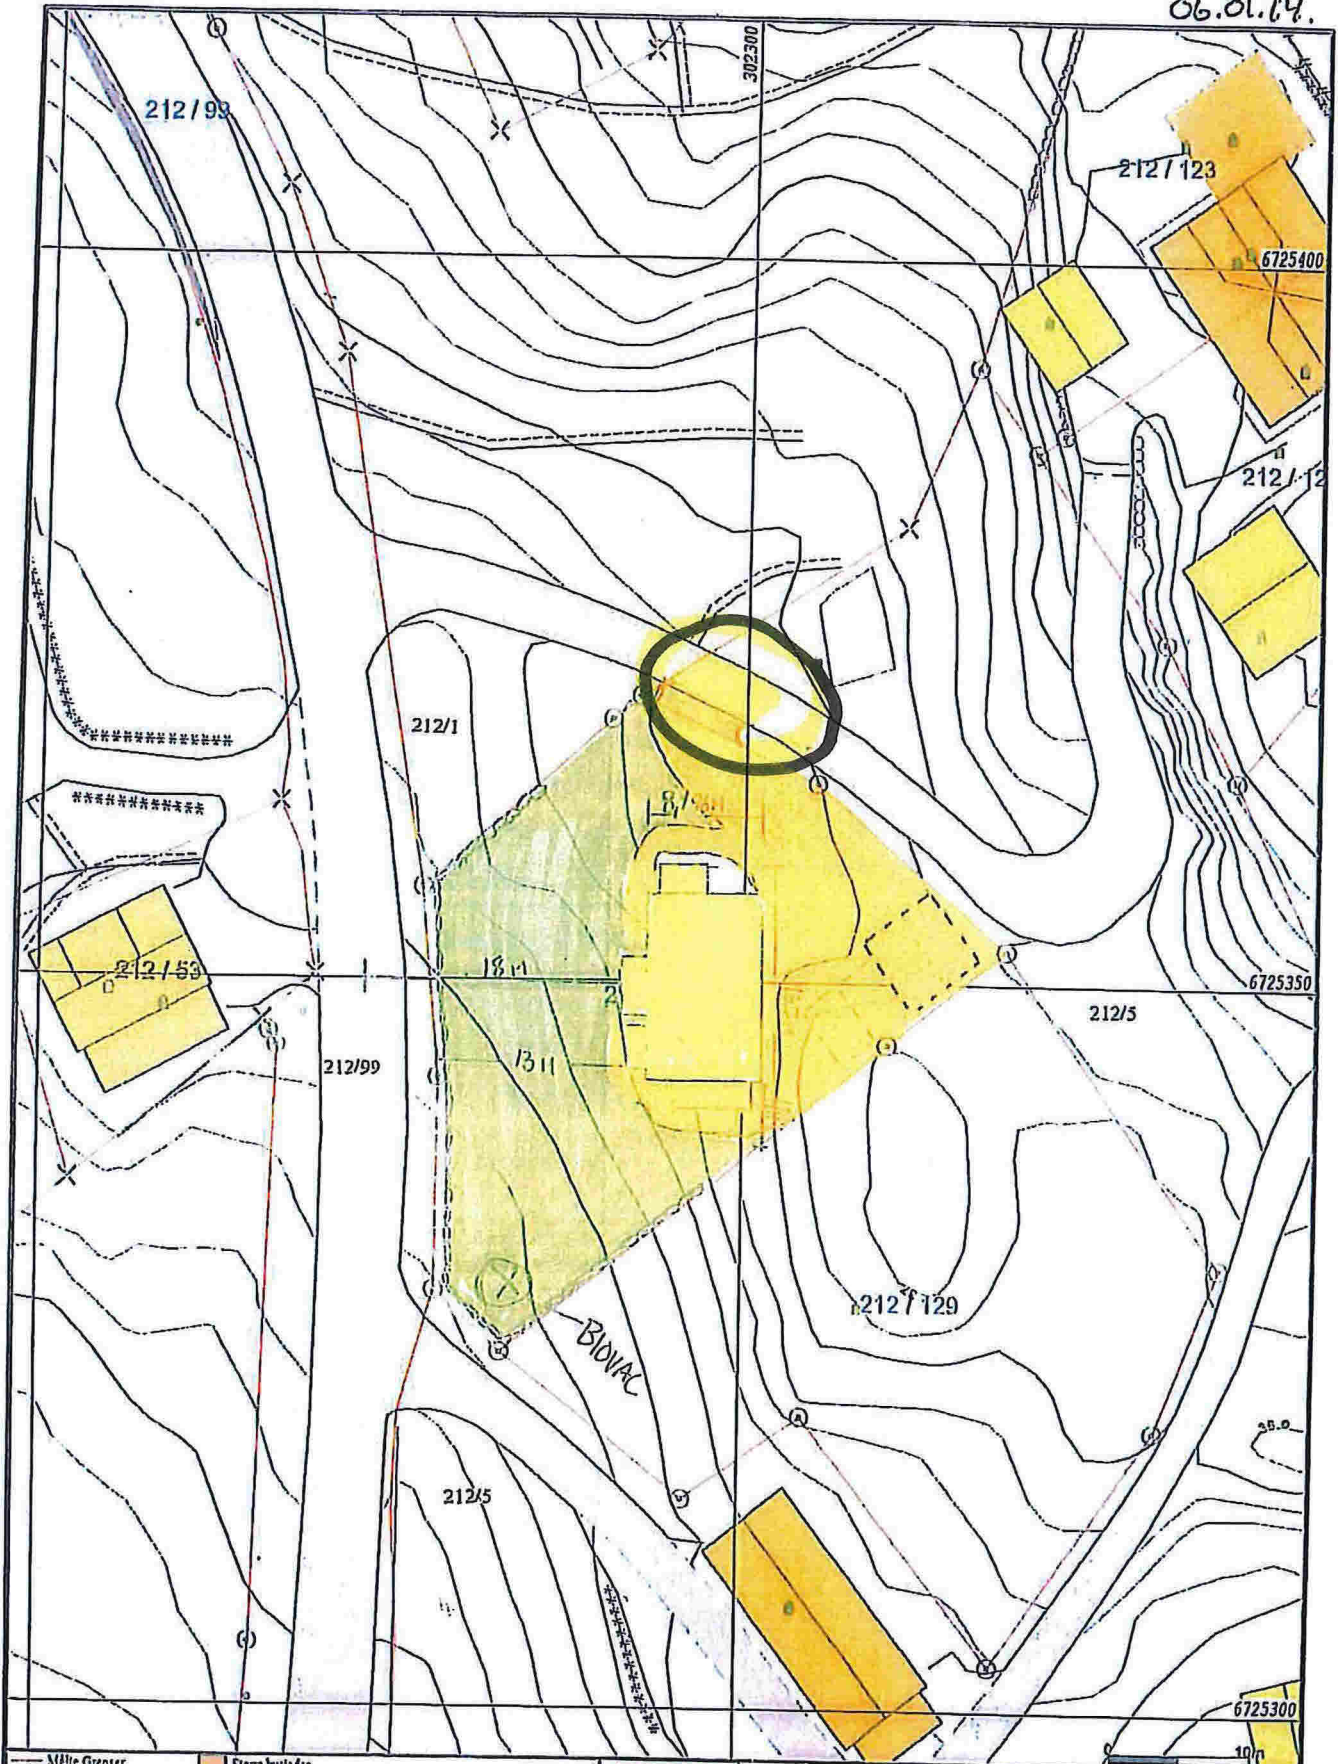

- Målte Grenser
- - - Regjerte Grenser
- f Udefinert grenser
- ∨ Terrengmålte grenser
- ⊕ Konstruert grensepunkt
- Dølg
- Burtid ev/teiligheit
- Vefolaghus
- Større bustader
- Hystetelhus
- Garasjehus
- Industribyg
- Andre bygg



Lindås kommune
Geodata avdeling
Grunnkart 2010.



dato: 2013.12.19
skala: 850

G.nr. 212, b.nr. 128.

Målestokk
1:500

Beliggenhet og høyder må oppfattes som orienterende.

11/4 2014 Magnus Lidang