


All rights reserved. Passing on and copying of this document, use and communication of its contents not permitted without written authorization.

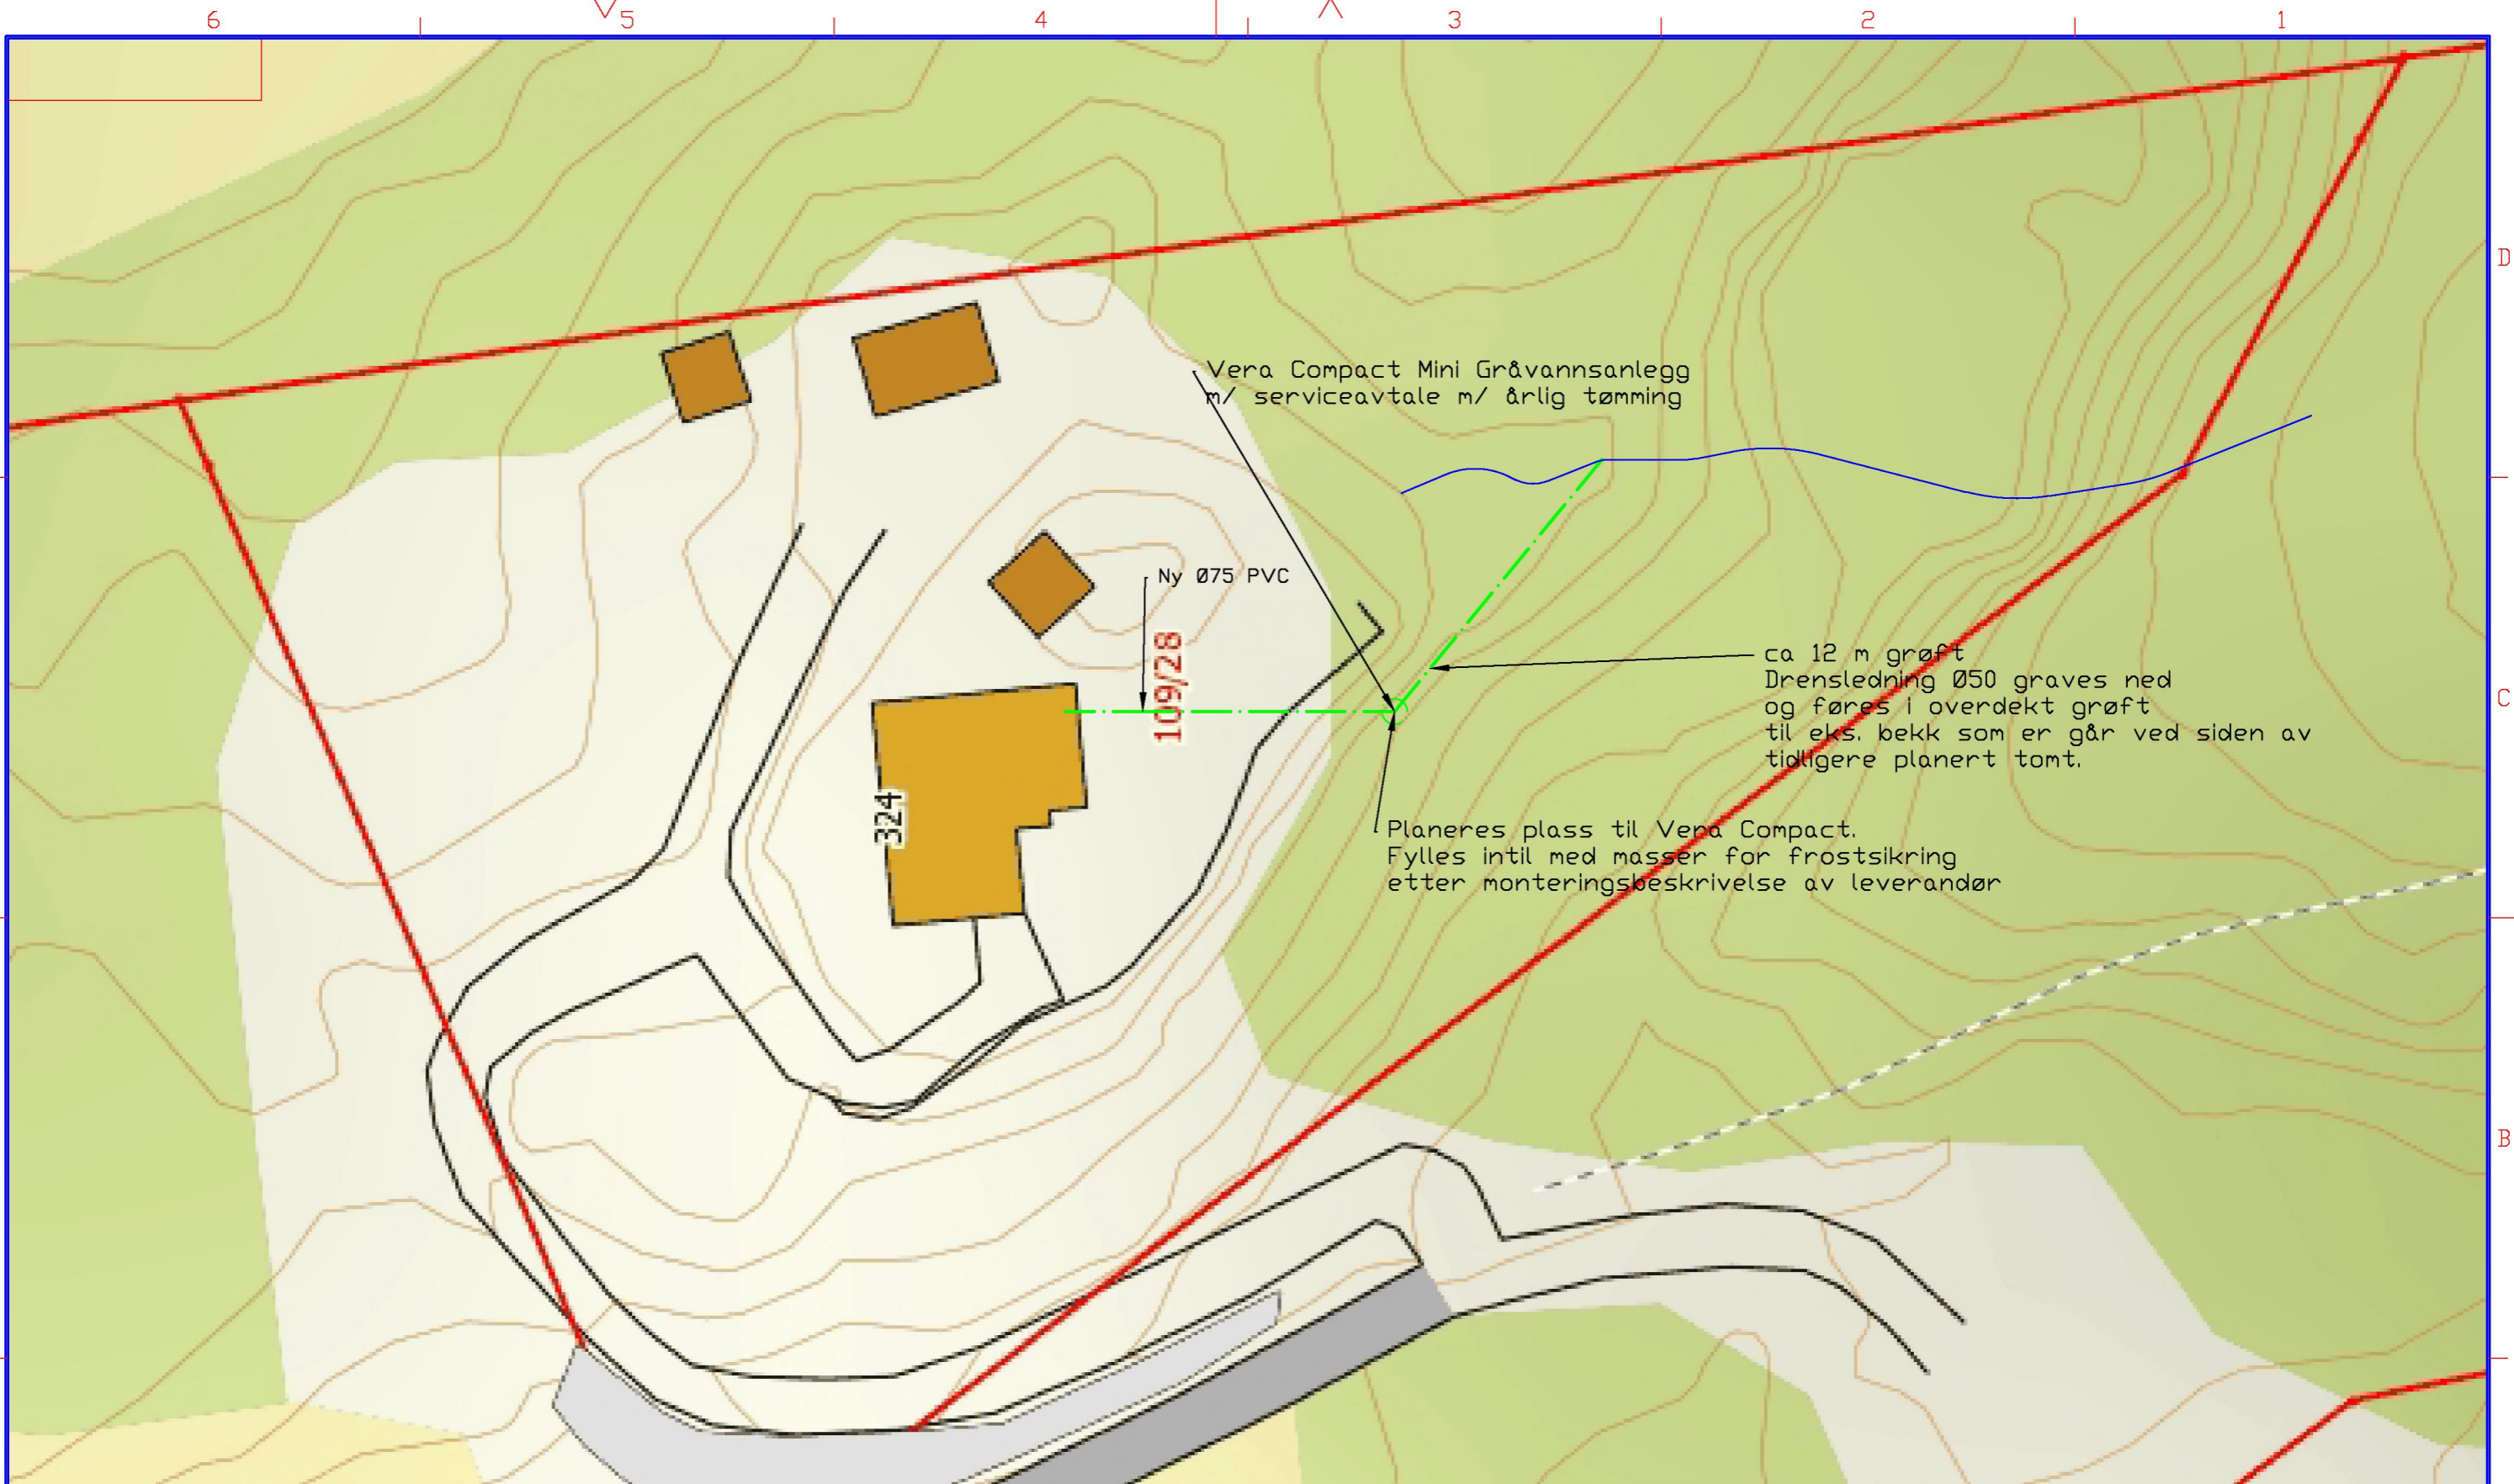

01	09.02.16	Endring av plassering - Utslipp føres mot eks. bekk til sjø	H.M.N.	H.M.N.				
REV.	DATO	REVISJONS TEKST	TEGN.	SAKSB.	KONTR.	DATO	GODKJ.	

Oppdrag <b>Utslepp av grøvvann</b>	Oppdrag nr.	Målestokk		
Oppdragsgiver Berit Thorsen	Dato 20.03.2015	A3 1:250	Erst. for	Erst. av
<b>Gnr 109, Bnr 28. Lindås Kommune</b>			Tegningsnr.	Rev. nr.
Veråsvegen 324, 5955 Lindås Lindås Rør & Sanitær AS			<b>VA 01</b>	<b>00</b>
Henvisninger	Tegnet av H.M.Nævdal	Godkjent av	Filnavn va 01 20.03.2015.dwg	