



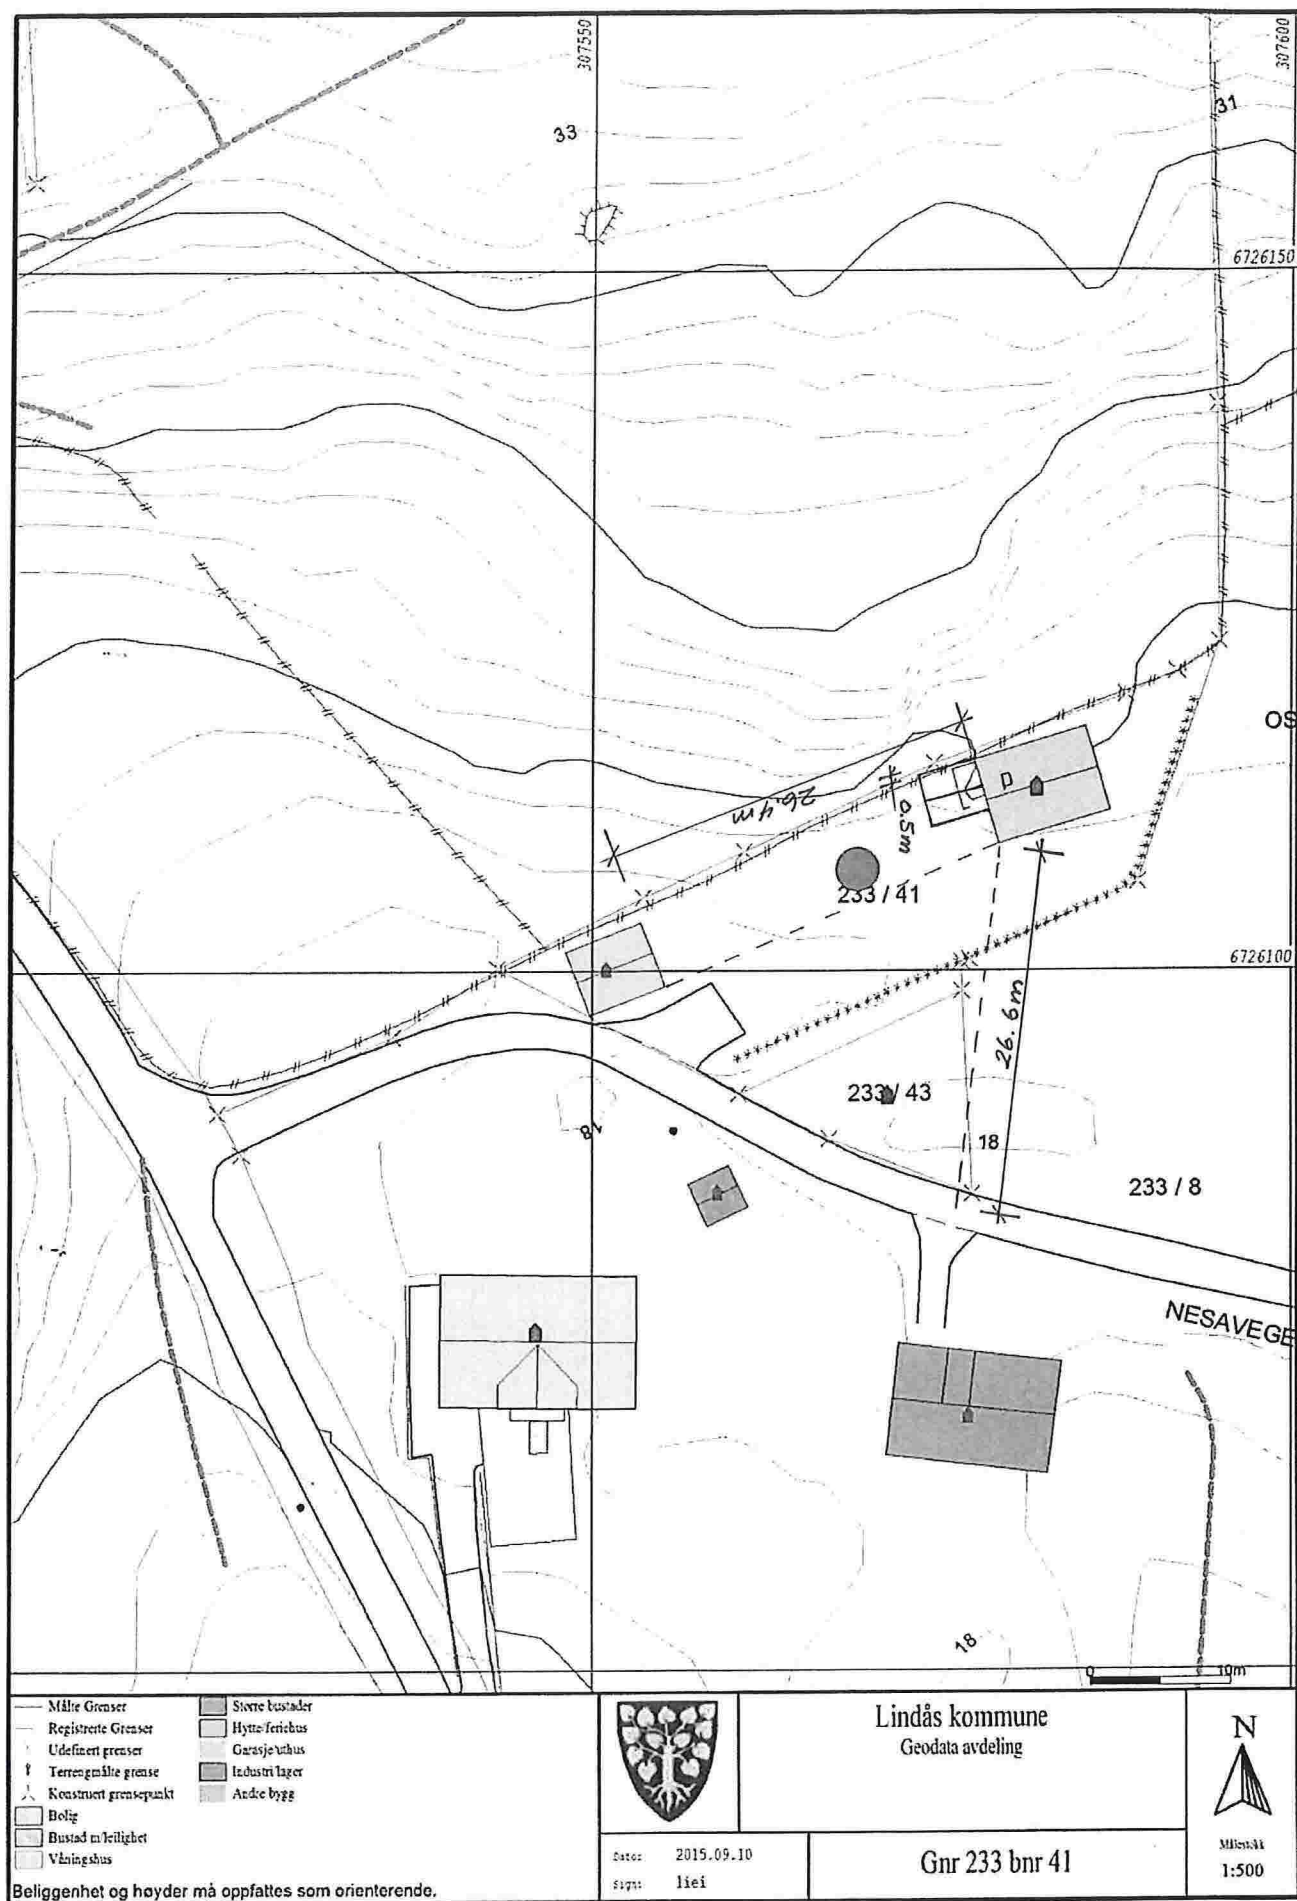

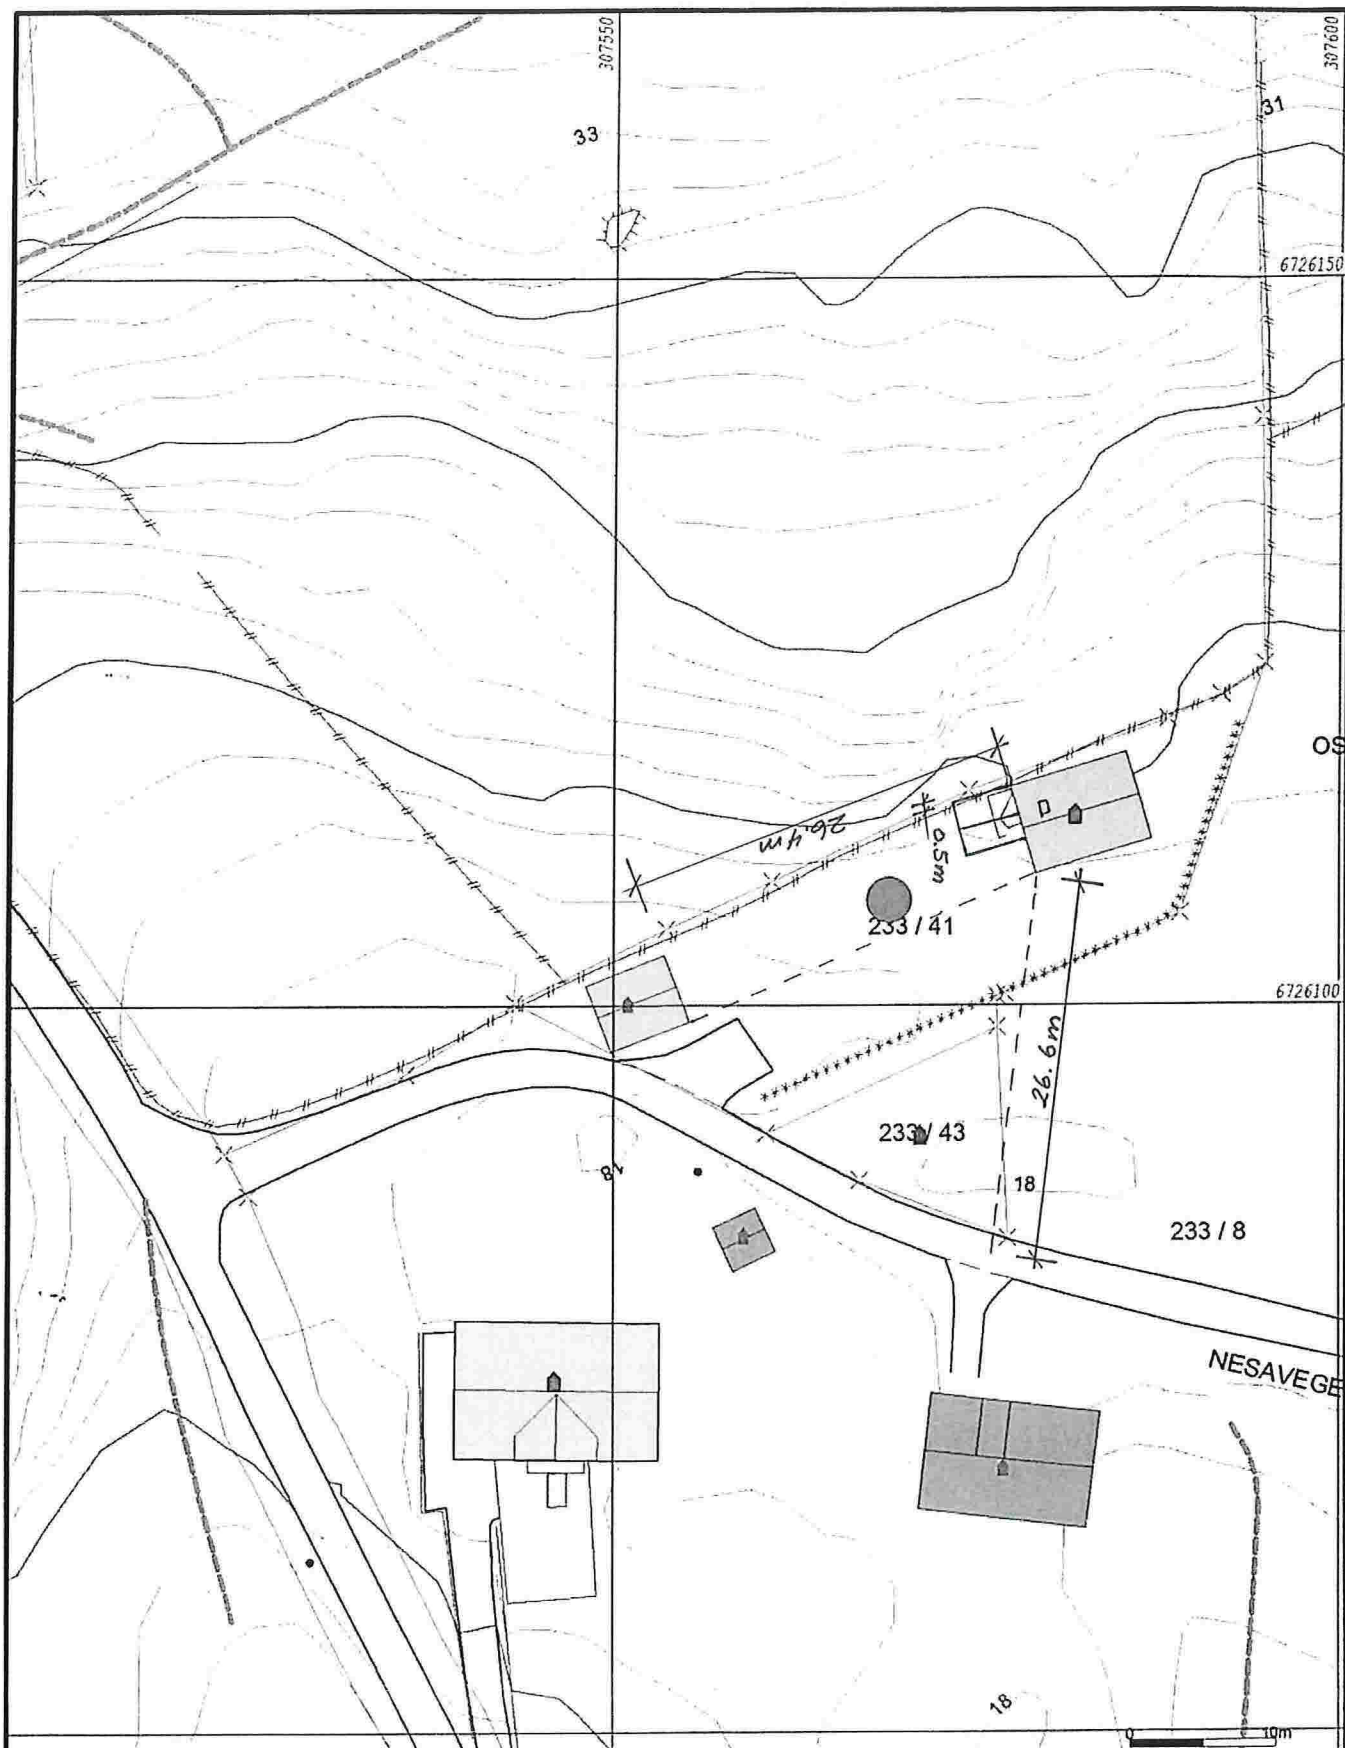

- | | |
|---------------------------|-------------------|
| — Målte Grenser | ■ Større bustader |
| - - - Registrerte Grenser | ■ Hytte/feriehus |
| ... Udefinerte grenser | ■ Garasje/uthus |
| ⋈ Terrengmålte grense | ■ Industri/lager |
| ⋈ Konstruert grensepunkt | ■ Andre bygg |
| □ Bolig | |
| □ Bustad m/teillighet | |
| □ Våningshus | |

Beliggenhet og høyder må oppfattes som orienterende.



Lindås kommune
Geodata avdeling

Dato: 2015.09.10
Sign: liei

Gnr 233 bnr 41



Målestokk
1:500