


LINDÅS KOMMUNE	
Klassering	
12 FEB 2016	
Ark. saksnr.	172/16
Saksh.	Tilgangskode

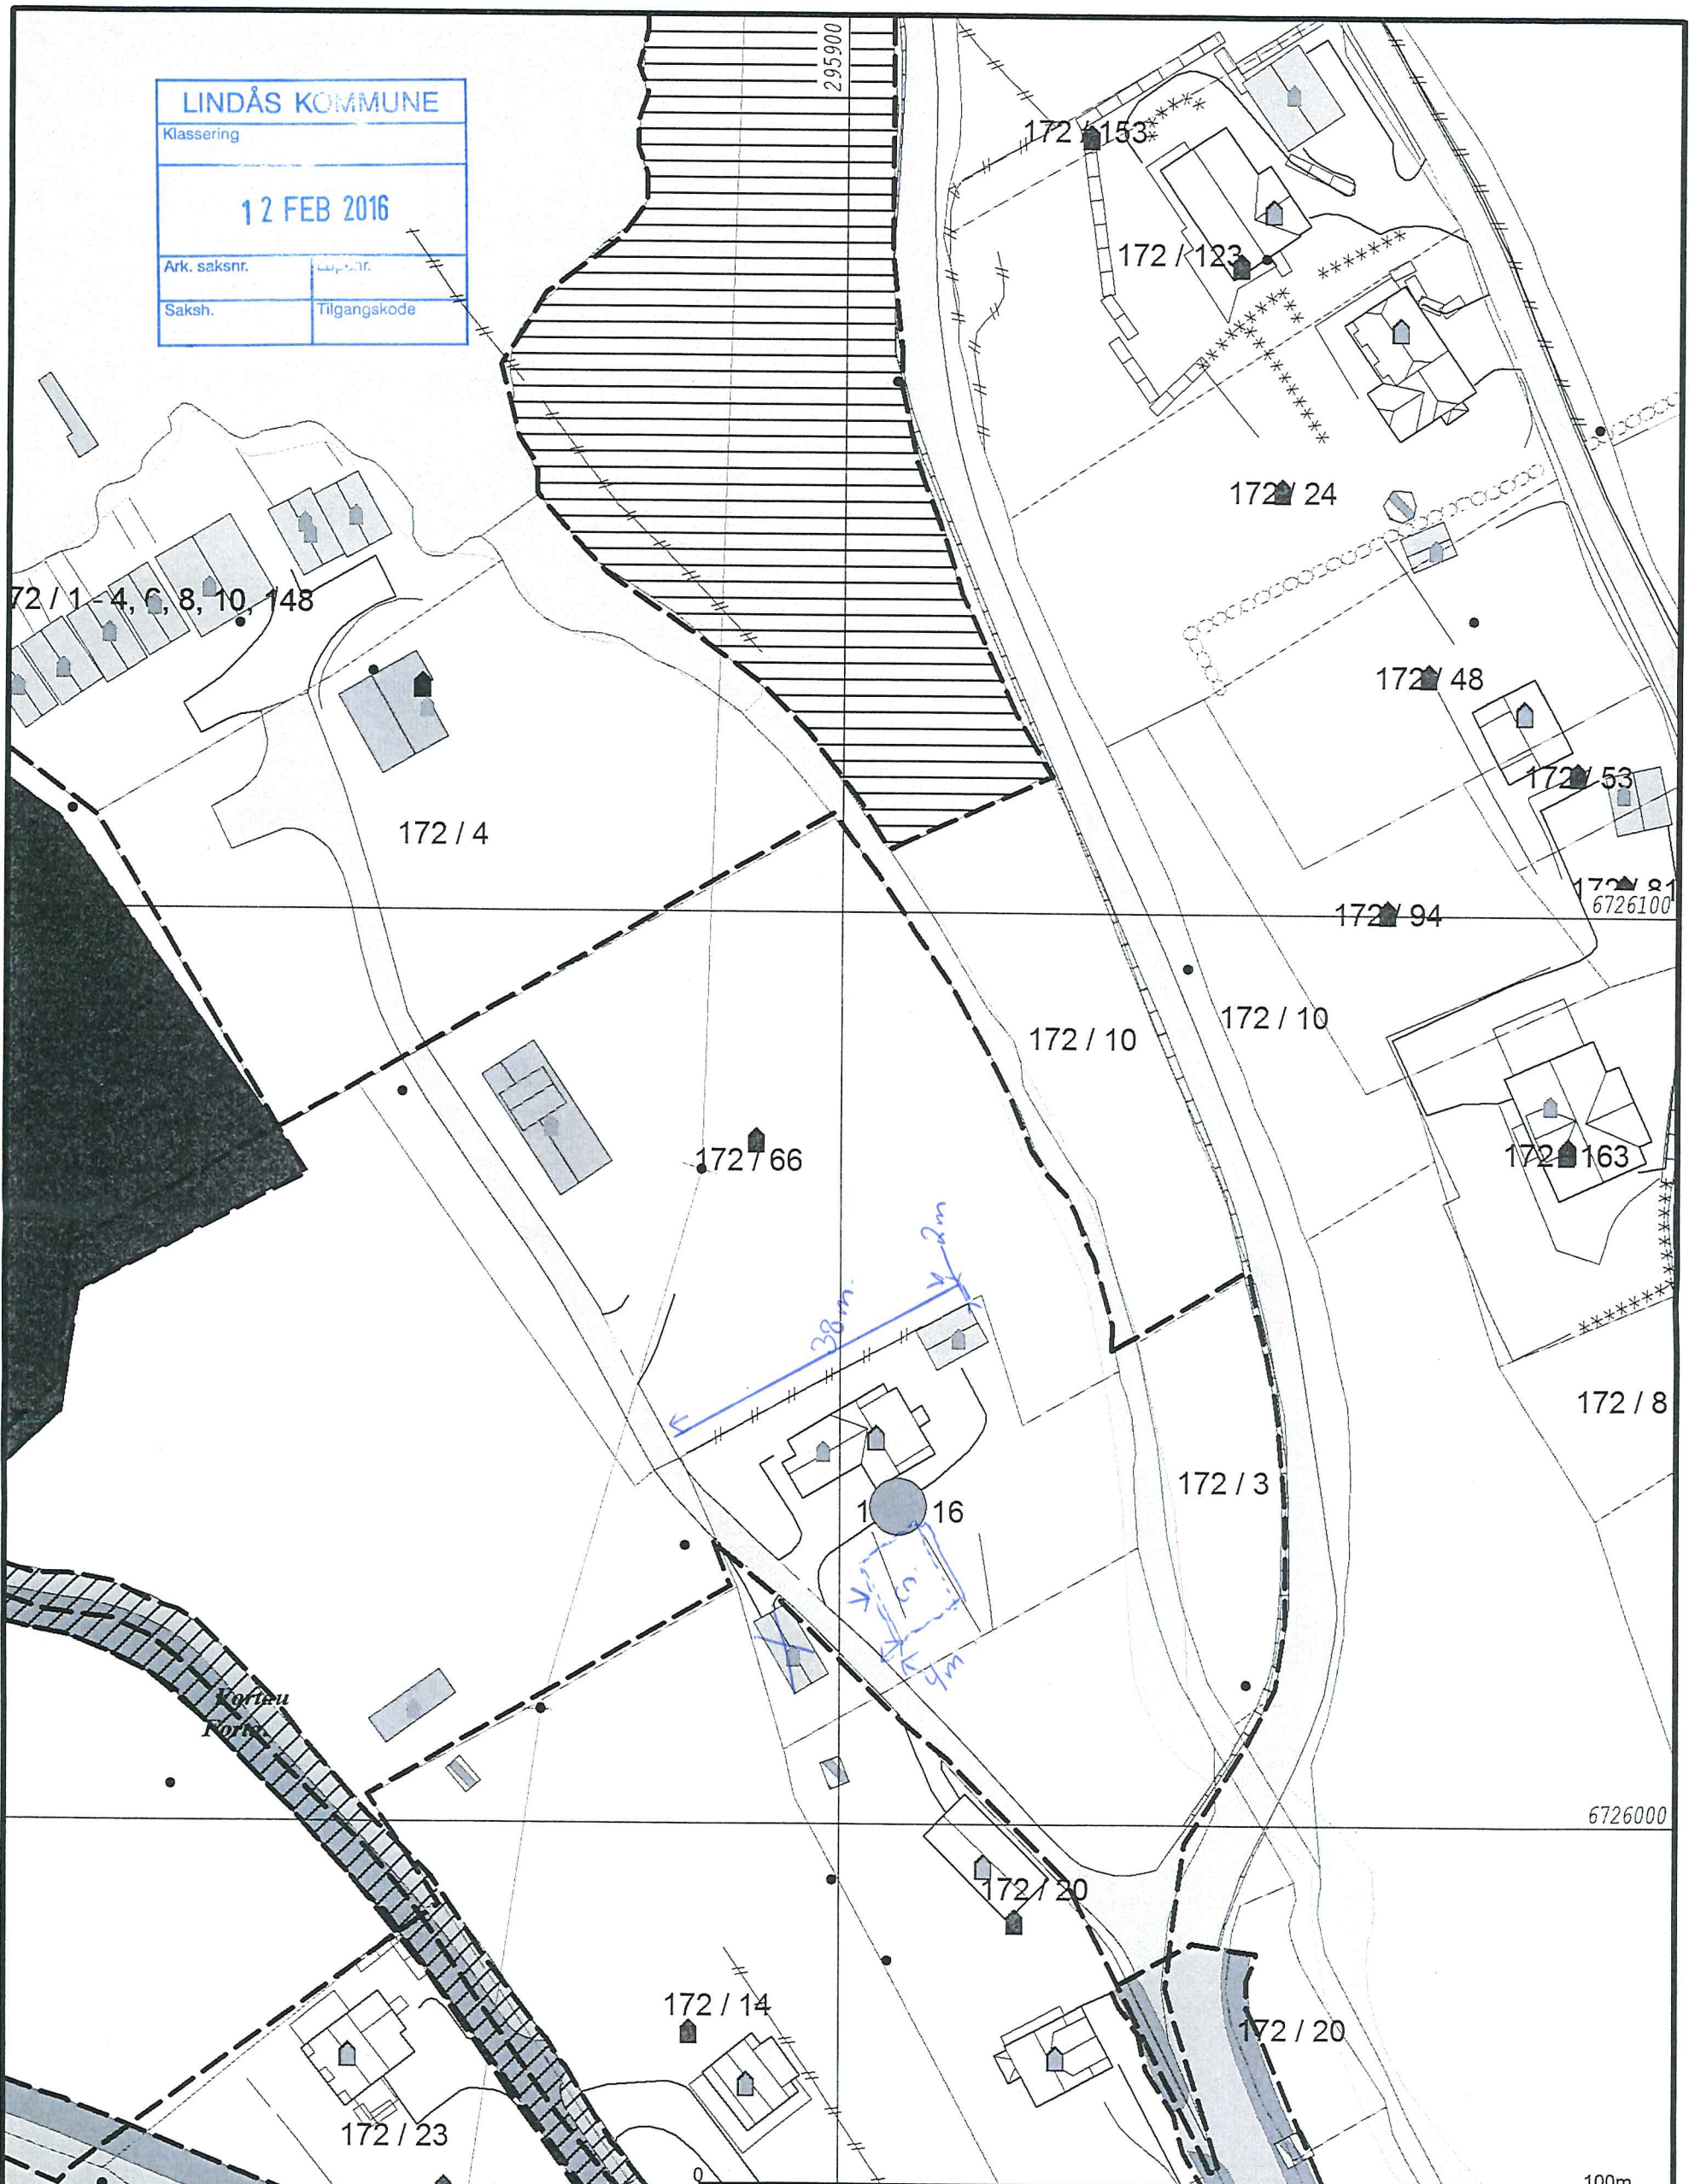

- |                          |                   |
|--------------------------|-------------------|
| — Målte Grenser          | ■ Større bustader |
| — Registrerte Grenser    | ■ Hytte/feriehus  |
| - - - Udefinert grenser  | ■ Garasje/uthus   |
| ⌋ Terrengmålte grense    | ■ Industri/lager  |
| ⌋ Konstruert grensepunkt | ■ Andre bygg      |
| □ Bolig                  |                   |
| ▨ Bustad m/leilighet     |                   |
| □ Våningshus             |                   |



Lindås kommune  
Geodata avdeling



Dato: 2016.02.02  
Sign: liei

Gnr 172 bnr 16 - 66

Målestokk  
1:1000

Beliggenhet og høyder må oppfattes som orienterende.

11/2 -16 Ant Schmidt  
T. Nyhammer